


Søknad om ferdigattest

Pbl § 21-10, SAK10 §§ 8-1 og 8-2

Søknaden gjelder							
Eiendom/ byggsted	Gnr.	Bnr.	Festenr.	Seksjonsnr.	Bygningsnr.	Bolignr.	Kommune
	244	11					Lindås
	Adresse				Postnr.	Poststed	
	Eidsnes				5913	Eikangervåg	
Ferdigattest							
Tilfredsstiller tiltaket kravene til ferdigattest?				☒ Ja	☐ Nei	Hvis nei, fyll ut informasjonen nedenfor.	
Det gjenstår følgende arbeider av mindre vesentlig betydning som vil bli utført innen 14 dager:				Dato			
Type arbeider							
Utslipp for GBnr. 244/11 og 33. Tett ledning til sjø og loddbelastning mot oppdrift. Ledningen er gravd ned og tildekket med stedlige masser på land og i strandsonen, til under fjære sjø.							
Bekreftelse på at disse arbeidene er utført vil være kommunen i hende innen:				Dato 20.07.17			
Oppdatert dokumentasjon							
Er det foretatt ikke søknadspåtlagte endringer/justeringer i forhold til tillatelsen?							
☒ Ja				☐ Nei			
Hvis ja, vedlegg oppdatert situasjonsplan, tegninger eller dokumentasjon som viser hva som er utført.							
Sluttrapport for avfall							
Sluttrapport av		Dato		vedlegges søknaden			Vedlegg nr.
							K -
Ansvarlig søker forplikter seg til å påse at sluttrapporten blir ajourført og oppbevart.							
Varmesystem							
Energiforsyning				Varmefordeling			Ikke relevant
☐ Elektrisitet	☐ Sol	☐ Vannbåren gulvvarme	☐ Luftoppvarming				
☐ Biobrensel	☐ Gass	☐ Vannbåren radioator	☐ Kamin/ovn/peis				
☐ Varmepumpe - luft	☐ Olje/parafin	☐ Elektriske varmekabler	☐ Annet				
☐ Varmepumpe - berg/sjø	☐ Annet	☐ Elektriske panelovner					
☐ Fjernvarme/spillvarme							
Erklæring							
☒ Det bekreftes at tilstrekkelig dokumentasjon som grunnlag for driftsfasen er overlevert byggherrens eier							
Vedlegg							
Beskrivelse av vedlegg				Gruppe	Nr. fra – til	Ikke relevant	
Situasjonsplan, avkjøringsplan				D	1 – 1	☐	
Tegninger, plan, snitt, fasade				E	–	☒	
Redegjørelser/kart				F	–	☒	
Gjennomføringsplan				G	–	☒	
Sluttrapport for avfallsplan og miljøsaneringsbeskrivelse				K	–	☒	
Boligspesifikasjon i matrikkelen				H	–	☒	
Uttalelser fra andre offentlige myndigheter				I	–	☒	
Andre vedlegg				Q	–	☒	
Underskrifter							
Ansvarlig søker for tiltaket (for tiltak etter pbl § 20-1)				Tiltakshaver (bare for tiltak uten ansvarlig søker pbl 20-4)			
Foretak Hjelmås VVS AS				Navn (MARINA ISOAL)			
Kontaktperson	Telefon	Mobiltelefon	Kontaktperson	Telefon	Mobiltelefon		
Peder Hagesæter	56354050	90689888					
E-post	E-post						
hvjvvs@hjelmaas.no							
Dato	Underskrift			Dato	Underskrift		
13/7-17	Wenche Teigstad						
Gjentas med blokkbokstaver				Gjentas med blokkbokstaver			
Peder Hagesæter							

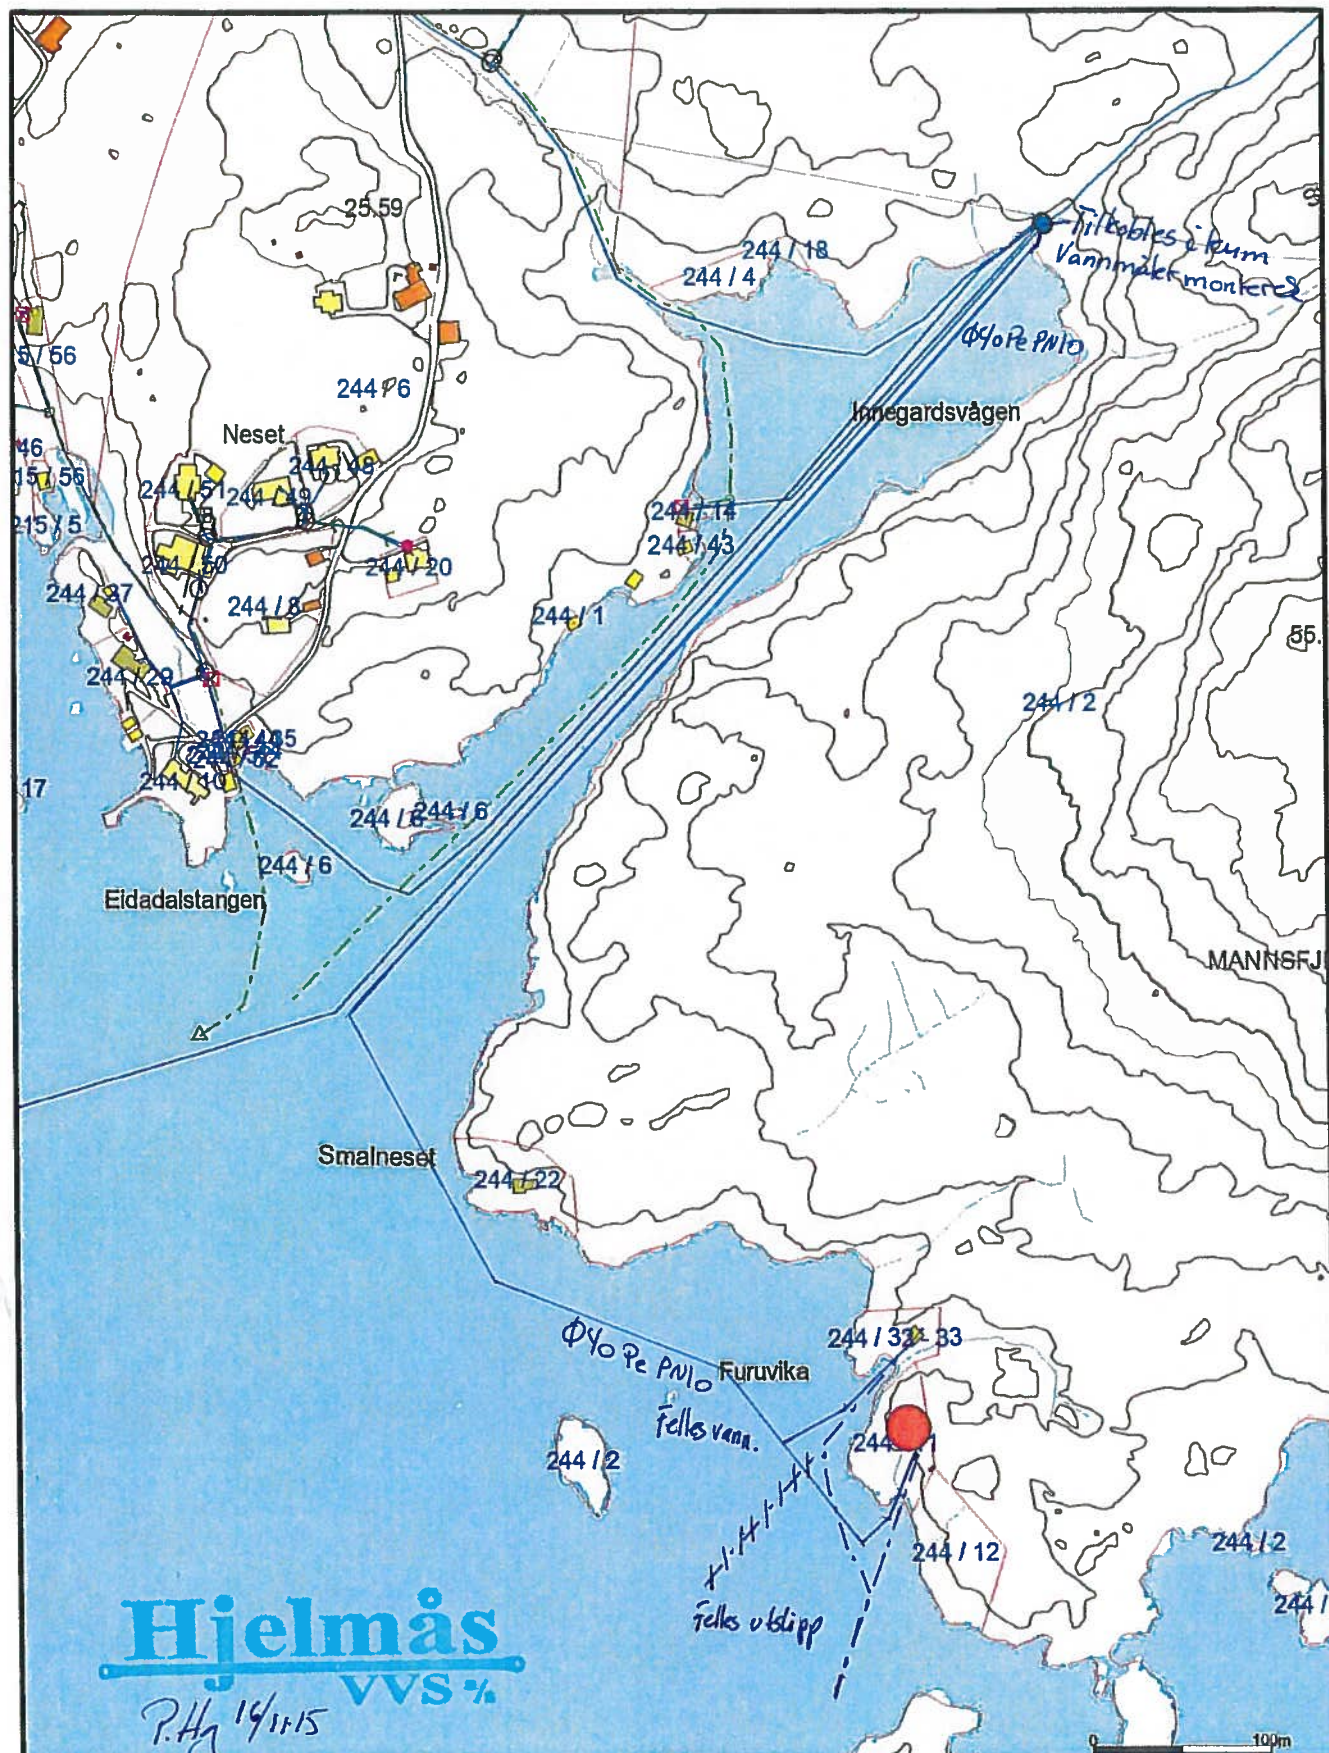

- | | | |
|--------------------------|--------------------------|------------------|
| — Avløp felles | — Terrengmålt grense | — Industri/lager |
| — Drensløsing | — Konstruert grensepunkt | — Andre bygg |
| — Overvann | — Bolig | |
| — Pumpeledning spillvann | — Bustad m/fellesskap | |
| — Pumpeledning vann | — Våningsbus | |
| — Spillvann | — Større bustader | |
| — Vannledning | — Hytte/feriehus | |
| — Udefinert grense | — Garasje/uthus | |

Beliggenhet og høyder må oppfattes som orienterende.



Dato: 2015.11.20

Sign: lika

Lindås kommune
Geodata avdeling

Gbnr 244/11 og 33



Måsstokk
1:4000