


Ny tilkomstveg
breidd 3m

Grensejustering
Framtidig garasje
Heilårsbustad

Nytt felles minirensesanlegg

Etterpolering minirensesanlegg
i eksisterande infiltrasjon

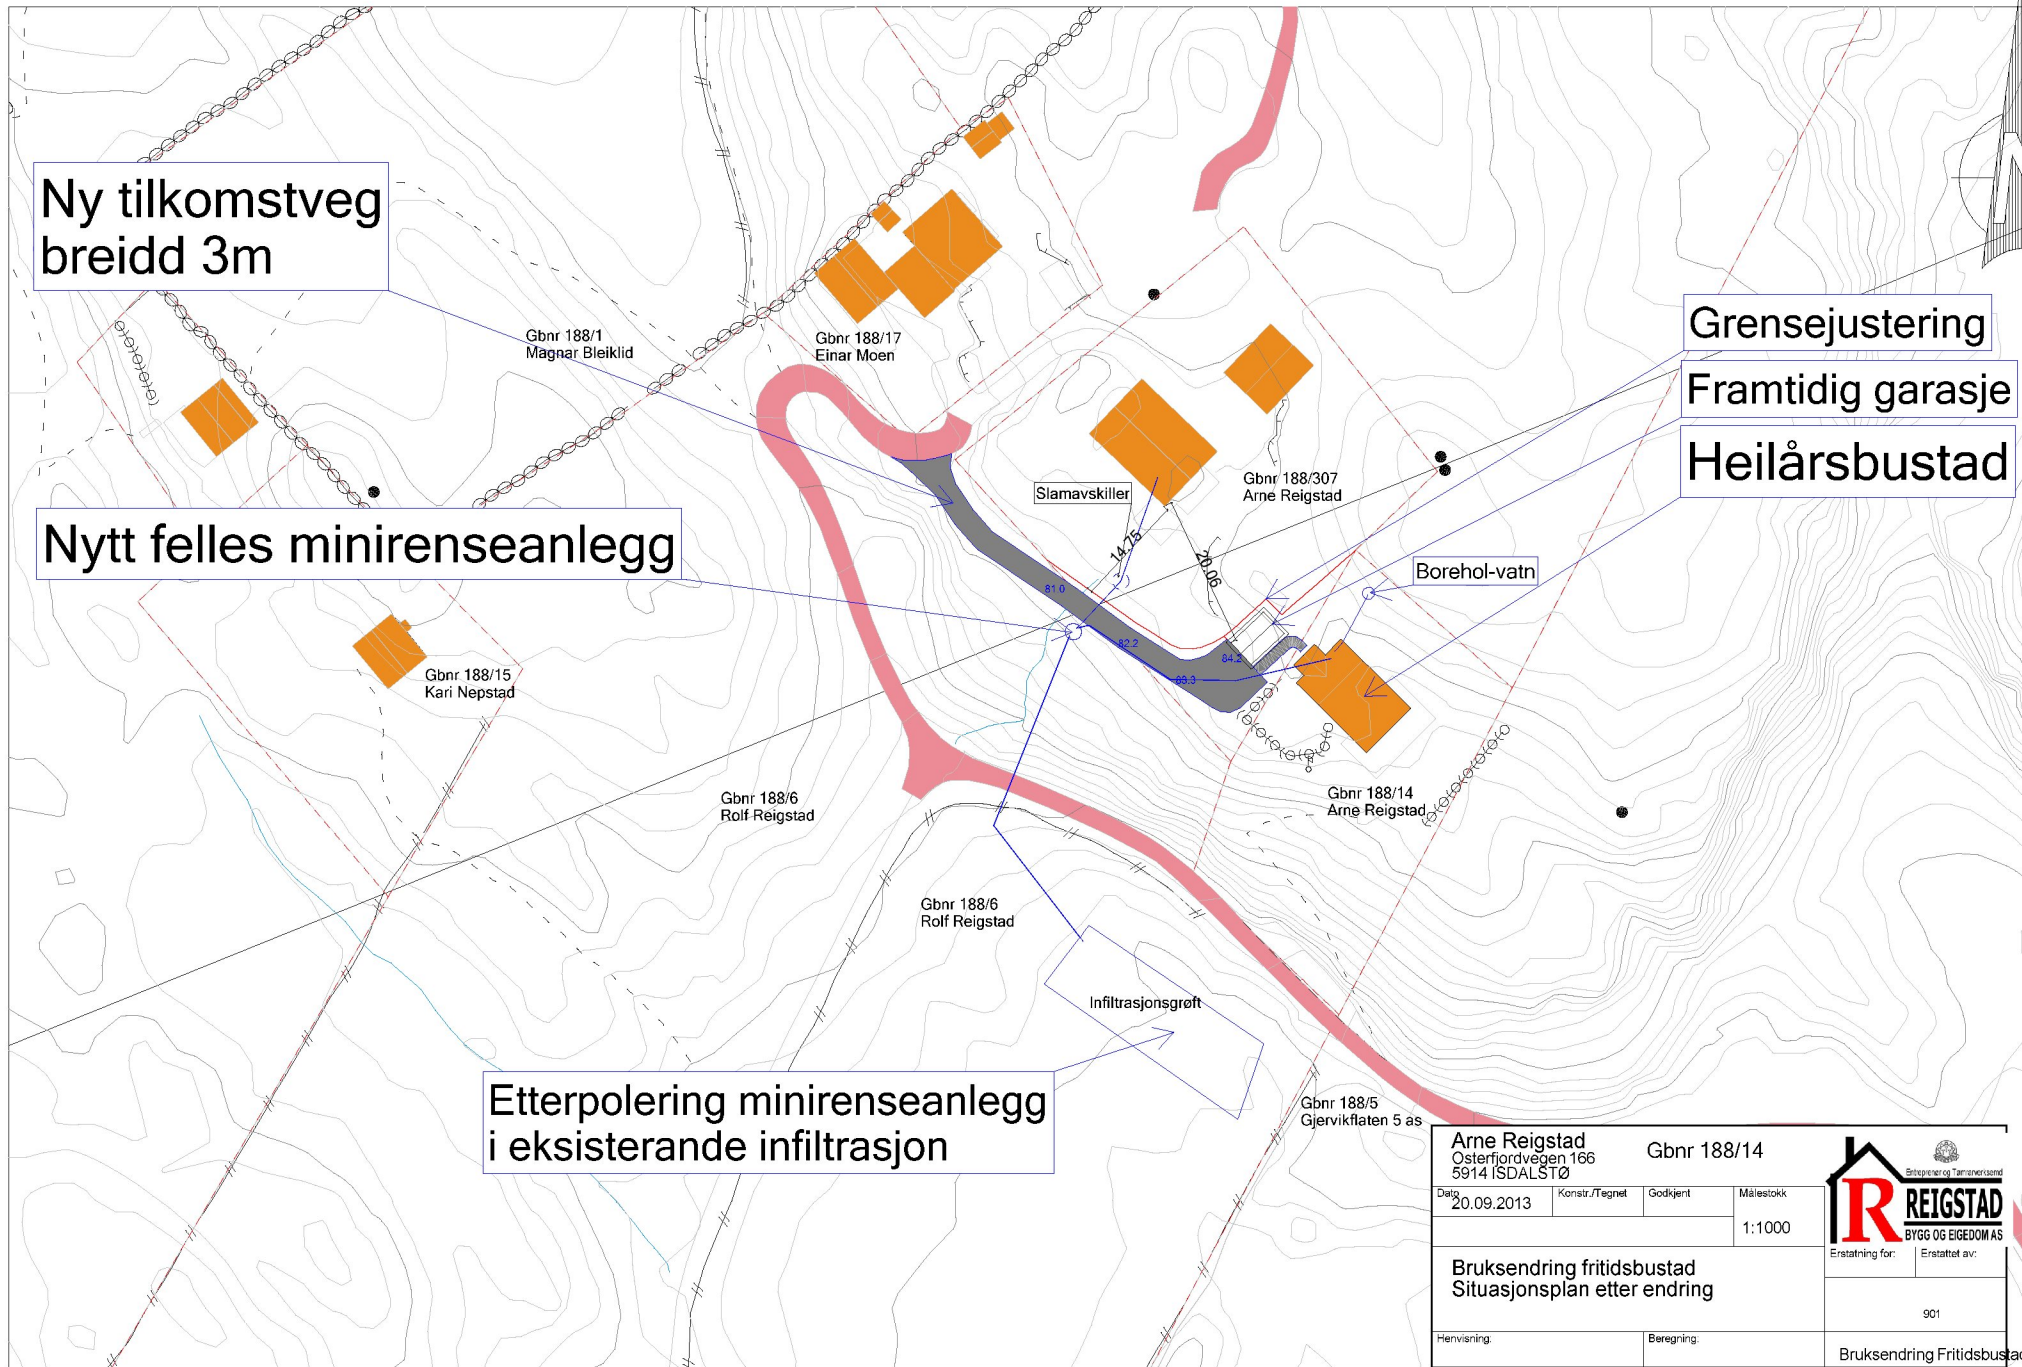

Arne Reigstad Osterfjordvegen 166 5914 ISDALSTØ		Gbnr 188/14	
Dato: 20.09.2013	Konstr./Tegnet	Godkjent	Målestokk: 1:1000
Bruksendring fritidsbustad Situasjonsplan etter endring			
Erstatning for:		Erstattet av:	
		901	
Henvisning:		Beregning:	
		Bruksendring Fritidsbustad	

