

Alversund 17/7-2017

Søknad om fritak frå søknadsplikt etter plan og bygningslova gnr 244 bnr 46 og bnr 2 Eidsnes

Søker om fritak forsøknadsplikt ved tilknytting til kommunalt vann.

De ligger i dag nedgravd vann slange fra den eksisterende brønnen over huset til gnr 244/2 og inn i kjeller.

De er lagt ned slange nt10 fra kjeller til 244/2 og over mark og inn i hus 244/ 46 i år 2010 da dette huset vart bygd.

Da de vart lagt til rette for vann på 244/ 25 i år 2000 vart de også laga ut stikk til gnr 244/46 og 244/2 med felles bakke Krane vedsiden av privat eks. vannledning .

Nå søker me om tilknytting til dei to husa og må da spa for hand eit hull på 1x1 meter og ser ikkje at dette er søknadspliktig .

De ligger ved tinglyst erklæring for rett til vannledning liggende på gnr 244/2 .

Håper på positivt svar fra dere .


Mvh.

Stendal vvs as

Ved Heidi Meland

Heidi Meland



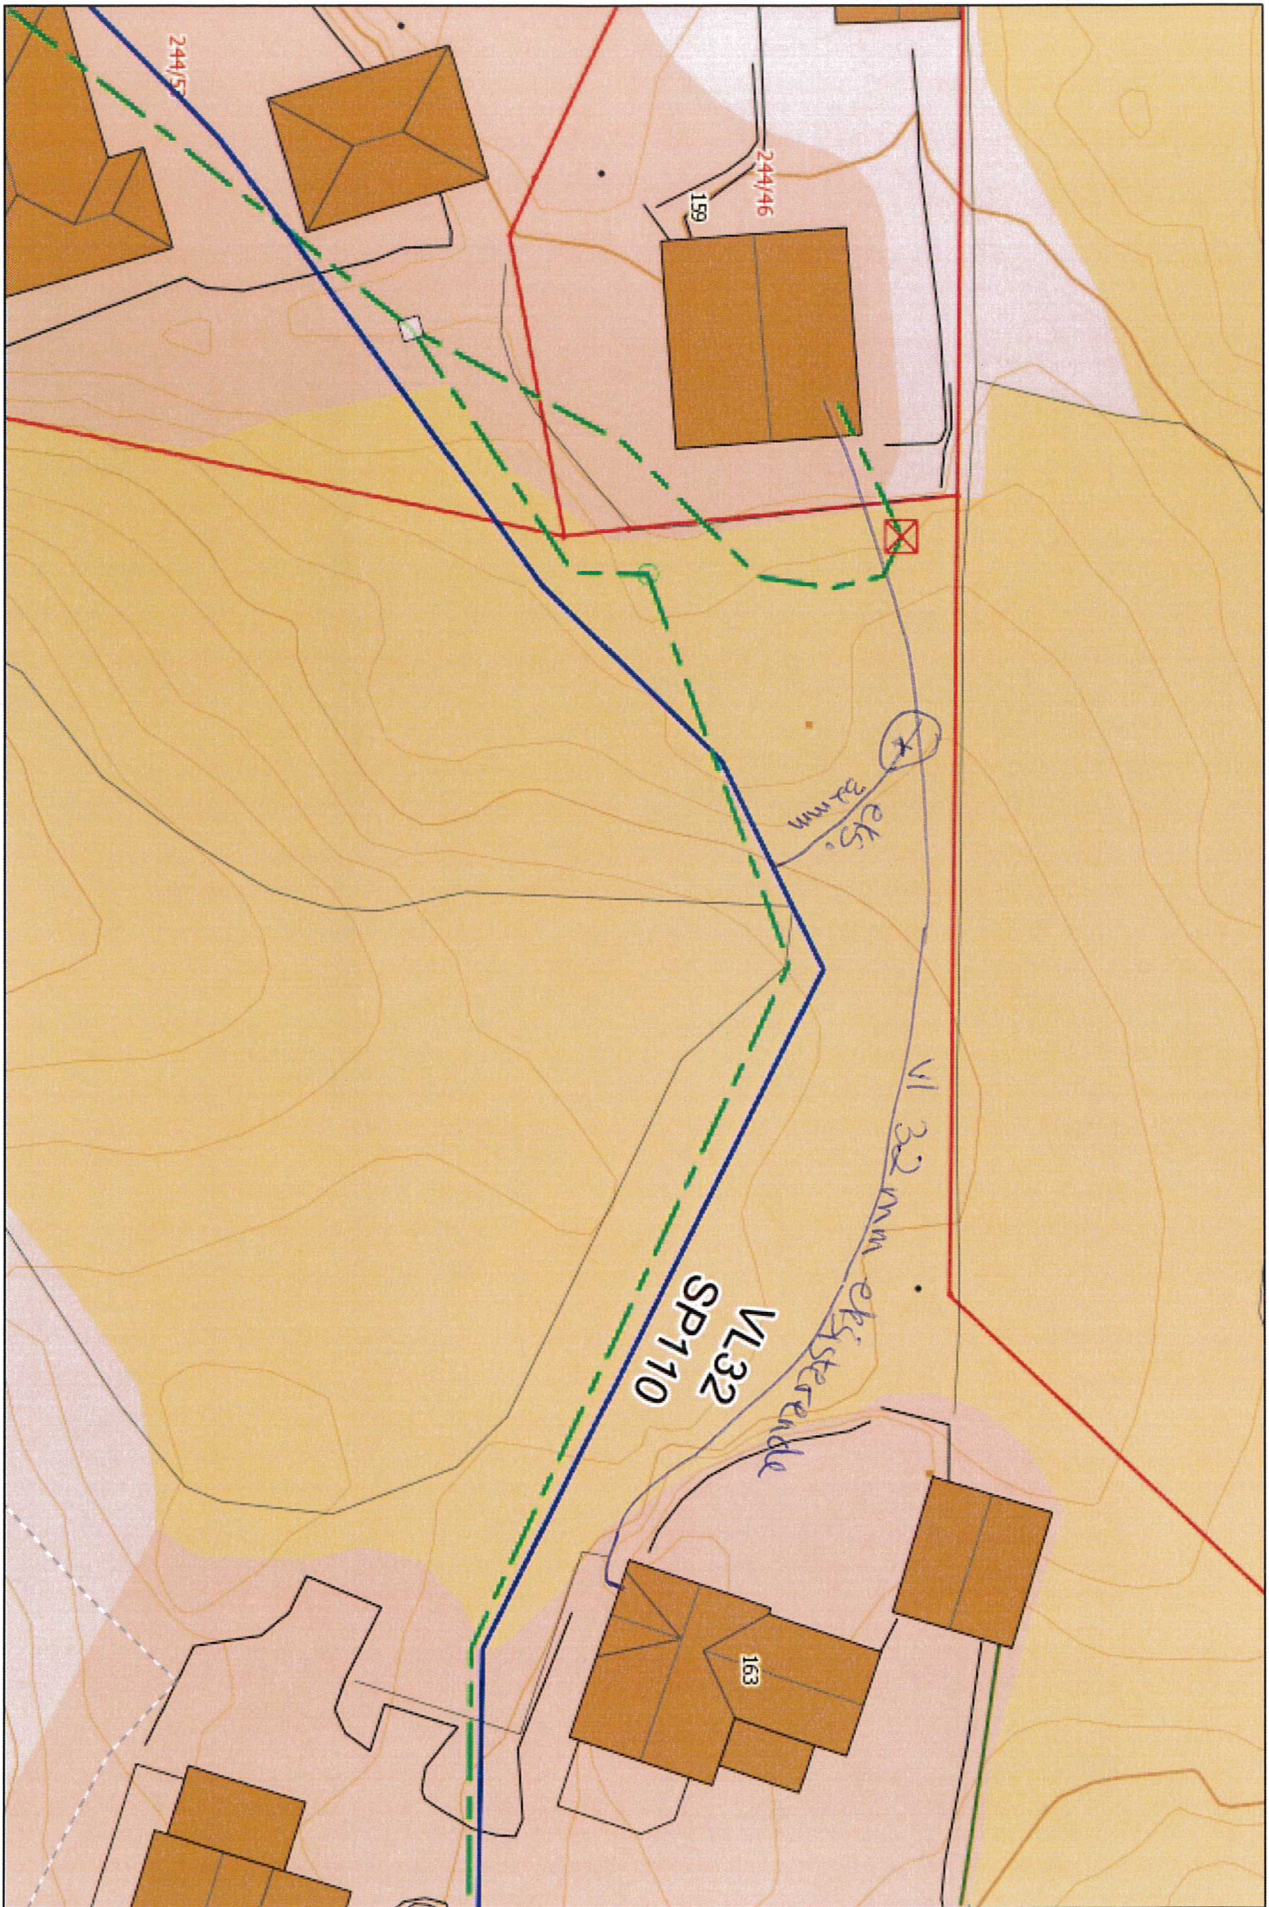

○ = tilknytting.

x er utv felles bakkkran
begge nusa har innv.
stoppekran.