


E-1

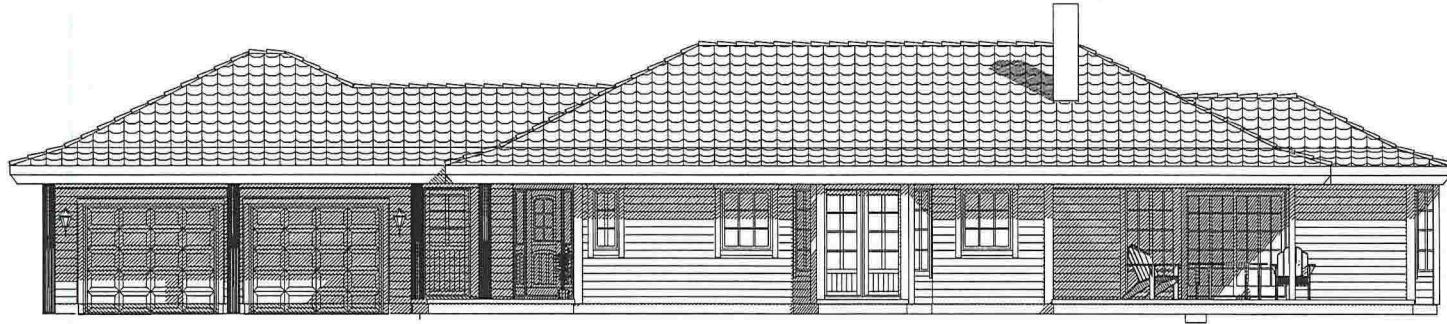

FASADE MOT VEST



FASADE MOT ØST




FASADE MOT NORD




FASADE MOT SØR

|                      |           |                 |
|----------------------|-----------|-----------------|
| Revidering           | Seq       | Rev             |
| Prosjekt             | MÅ        | 1.100(A3)       |
| Helge Gjelsvik       | Tegn      | ØM              |
| Tegningsstiftel      | Kont      |                 |
| Eksisterende fasader | Dato      | 29.04.15        |
| G.nr: 203            | Br.nr: 60 | Prosj nr- Tegnr |
|                      |           | XXX-XXX         |
|                      |           | Rev             |
|                      |           | -               |


E-2

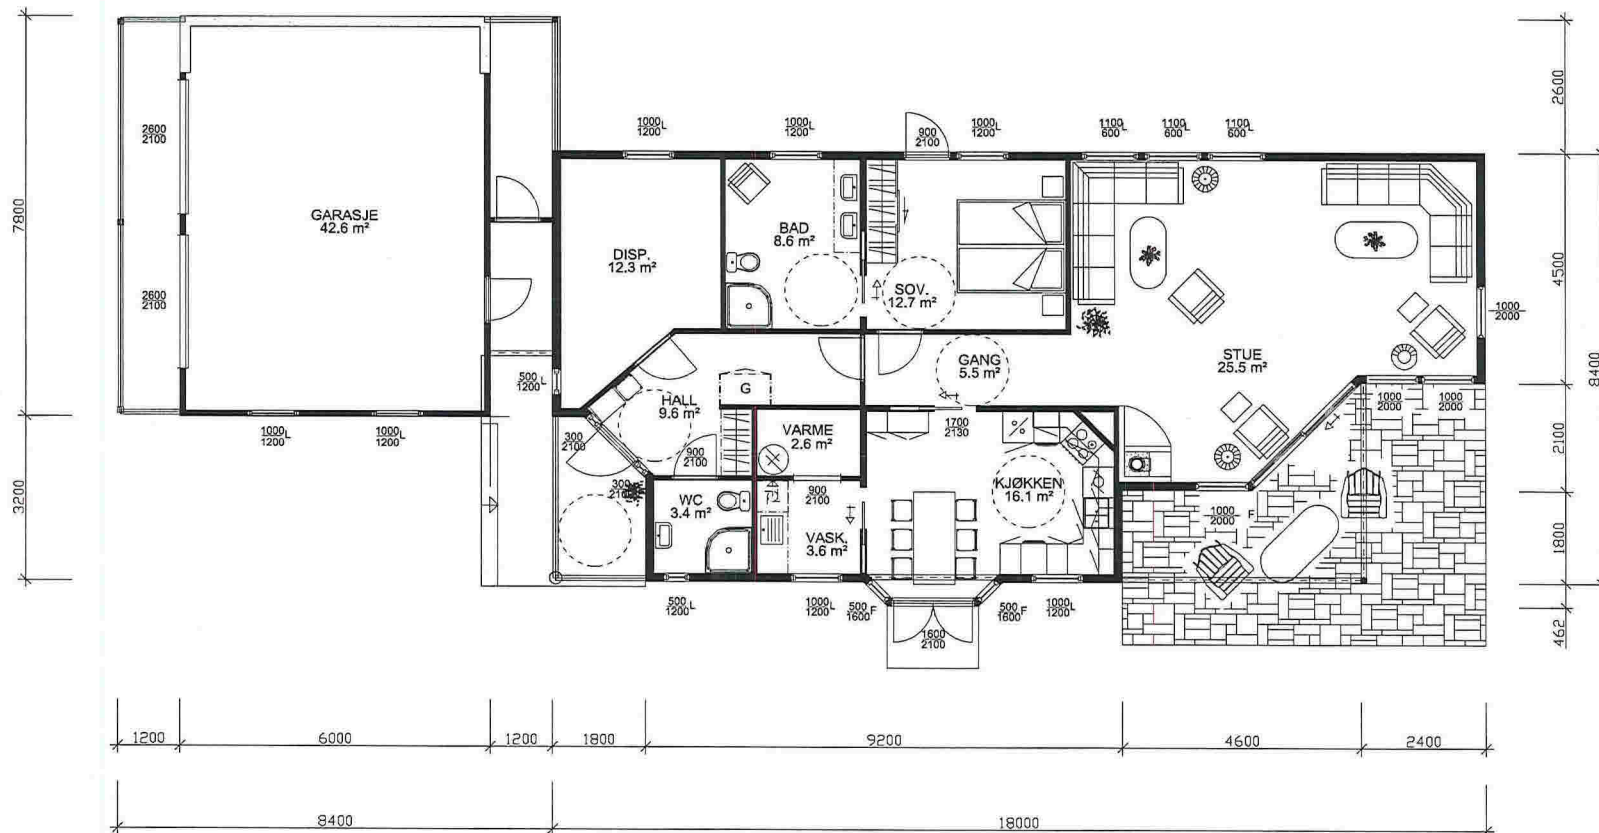

|                       |           |                  |
|-----------------------|-----------|------------------|
| Revidering            | Sign      | Rev              |
| Prosjekt              | Mål       | 1:100            |
| Helge Gjelsvik        | Tegn      | ØM               |
| Tegningsliste         | Kont      |                  |
| Eksist. plan 1 etasje | Date      | 29.04.15         |
| G.nr: 203             | Br.nr: 60 | Prosj.nr-Tegn.nr |
|                       |           | XXX-XXX          |
|                       |           | Rev              |
|                       |           | -                |

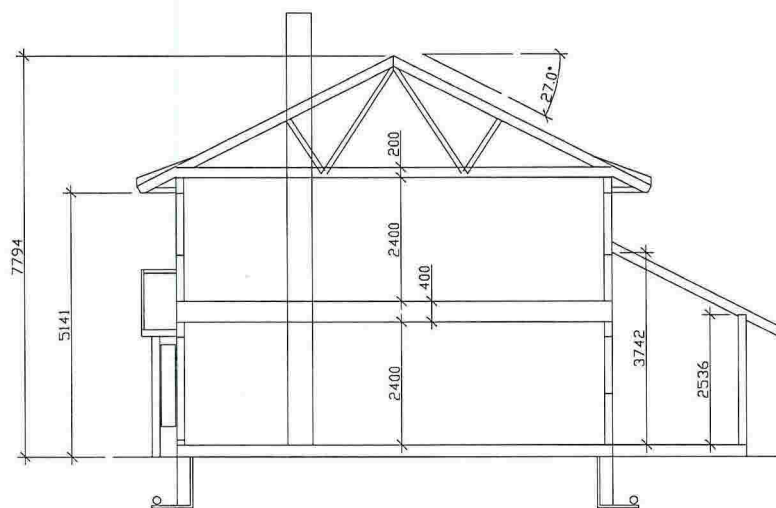

SNITT A-A

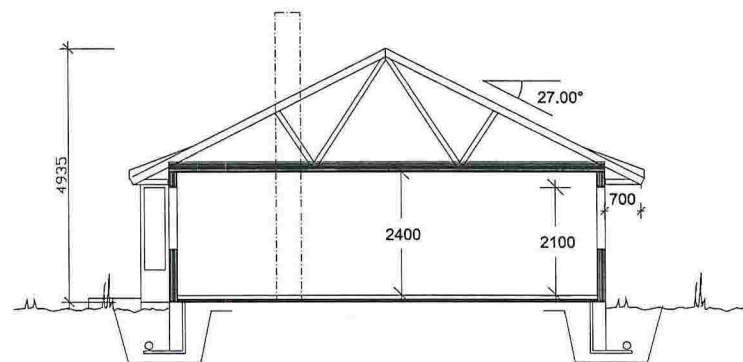


EKSIST. SNITT A-A


|                |                |                  |          |
|----------------|----------------|------------------|----------|
| Revidering     | -              | -                | -        |
| Prosjekt       | Helge Gjelsvik | Sket             | Rev      |
| Tegningstittel | Snitt A-A      | M                | 1:100    |
|                |                | Tegn             | ØM       |
|                |                | Kont             |          |
|                |                | Dato             | 29.04.15 |
| G.nr: 203      | Br.nr: 60      | Prosj nr - Tegnr | Rev      |
|                |                | XXX-XXX          | -        |

|                      |                 |     |   |
|----------------------|-----------------|-----|---|
| Revisjon             | -               | Rev | - |
| Prosjekt             | Hølgje Gjelsvik | Rev | - |
| Skala                | 1:100(A3)       | Rev | - |
| Teikn                | ØM              | Rev | - |
| Kont                 |                 | Rev | - |
| Dato                 | 29.04.15        | Rev | - |
| Fasade Øst og Nord   |                 | Rev | - |
| Gnr: 203 Brnr: 60    |                 | Rev | - |
| Prosjekt-nr: XXX-XXX |                 | Rev | - |

FASADE MOT NORD


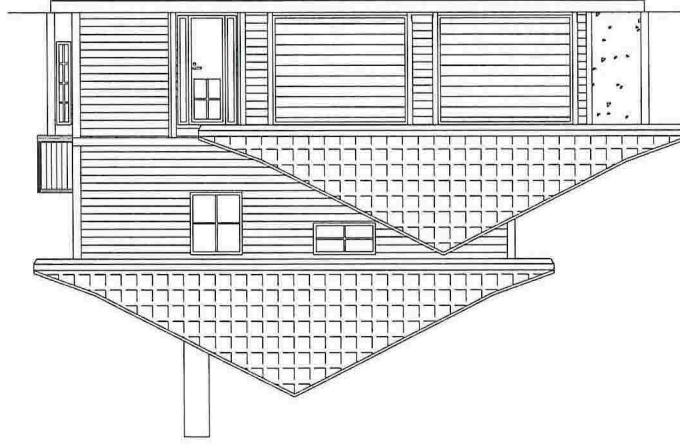


FASADE MOT ØST

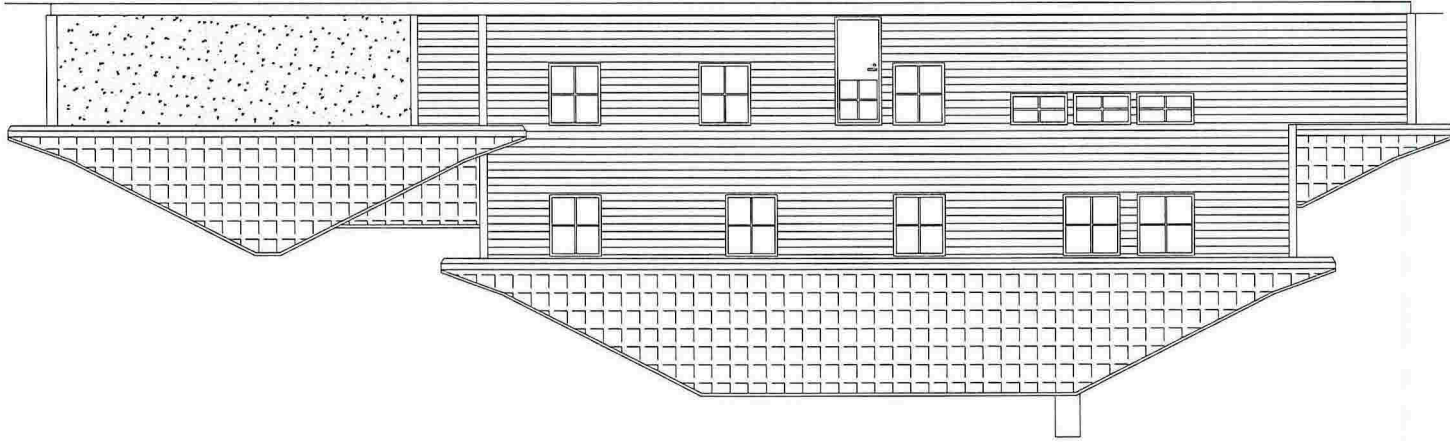


E4

|     |   |                          |           |
|-----|---|--------------------------|-----------|
| Rev | - | Prosjekt                 |           |
| Rev | - | Skala                    | 1:100(A3) |
|     |   | Tegn                     | ØM        |
|     |   | Kont                     |           |
|     |   | Dato                     | 29.04.15  |
|     |   | Fasadestillede           |           |
|     |   | Fasade Vest og Sør       |           |
|     |   | Gnr: 203 Brnr: 60        |           |
|     |   | Prosjekt-egen nr XXX-XXX |           |
|     |   | -                        |           |

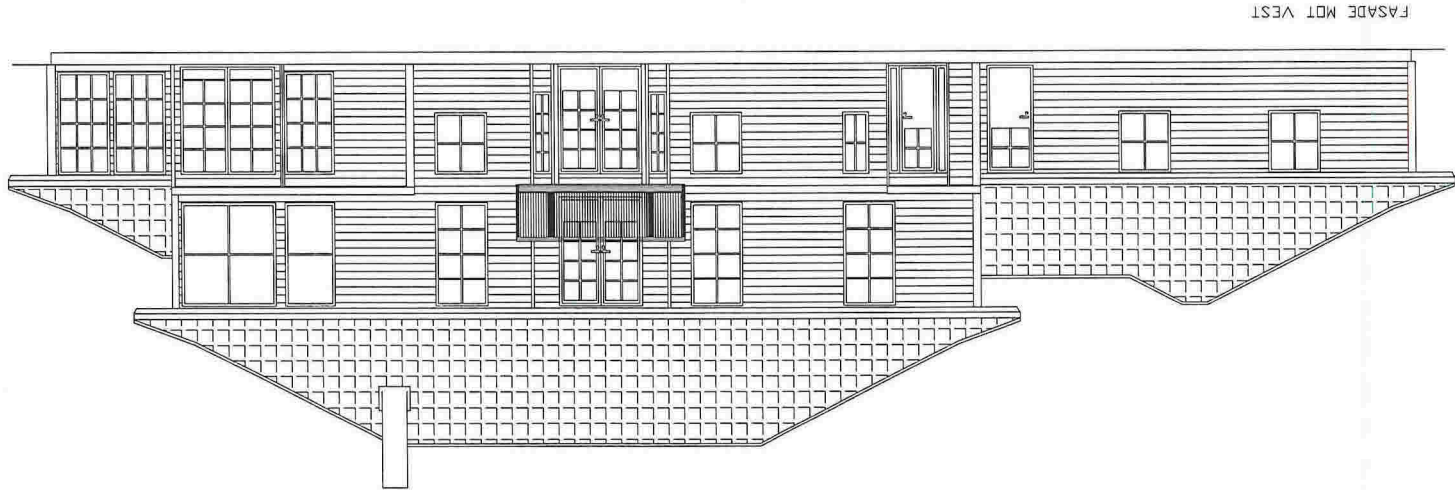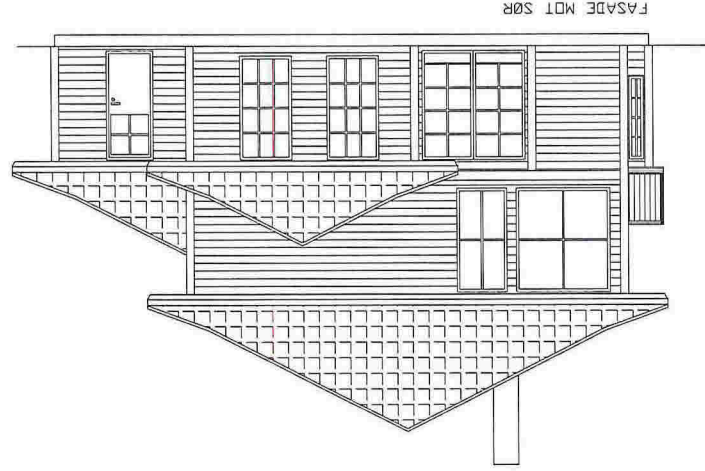

E-S


E-6

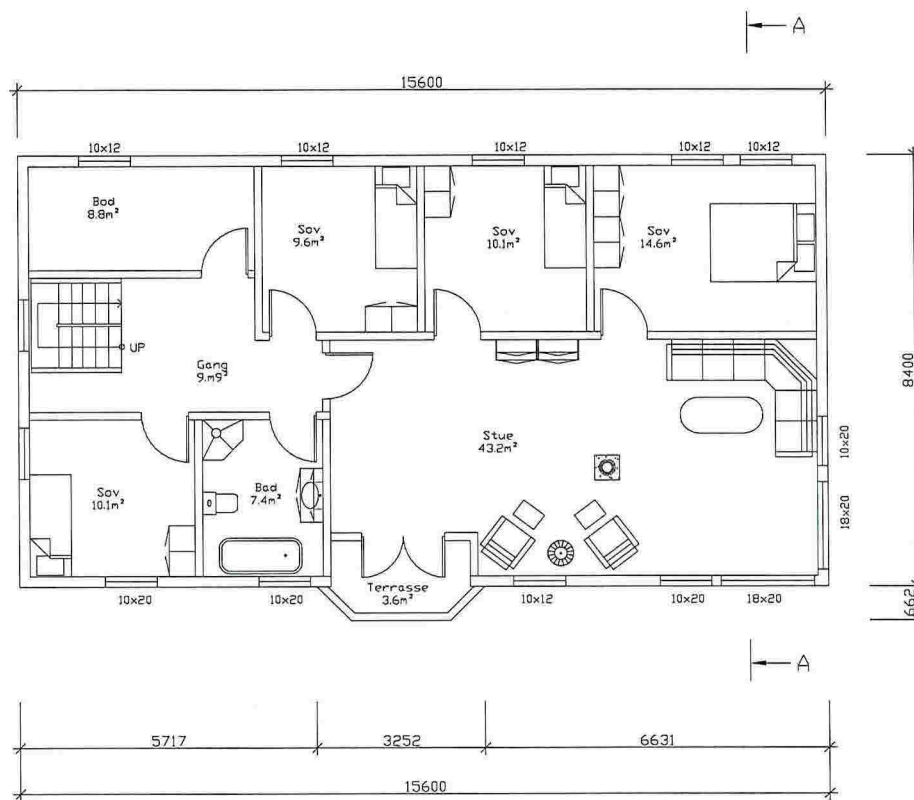

Plan 2. etg.  
BRA = 119,0 m<sup>2</sup>

|                |           |                  |     |
|----------------|-----------|------------------|-----|
| -              | -         | -                | -   |
| Revidering     | Sgn       |                  | Rev |
| Prosjekt       | Mål       | 1.100            |     |
| Helge Gjelsvik | Tegn      | ØM               |     |
| Tegningstittel | Kant      |                  |     |
| Plan 2. etasje | Dato      | 29.04.15         |     |
| G.nr: 203      | Br.nr: 60 | Prosj.nr - Tegnr | Rev |
|                |           | XXX - XXX        | -   |

E-7

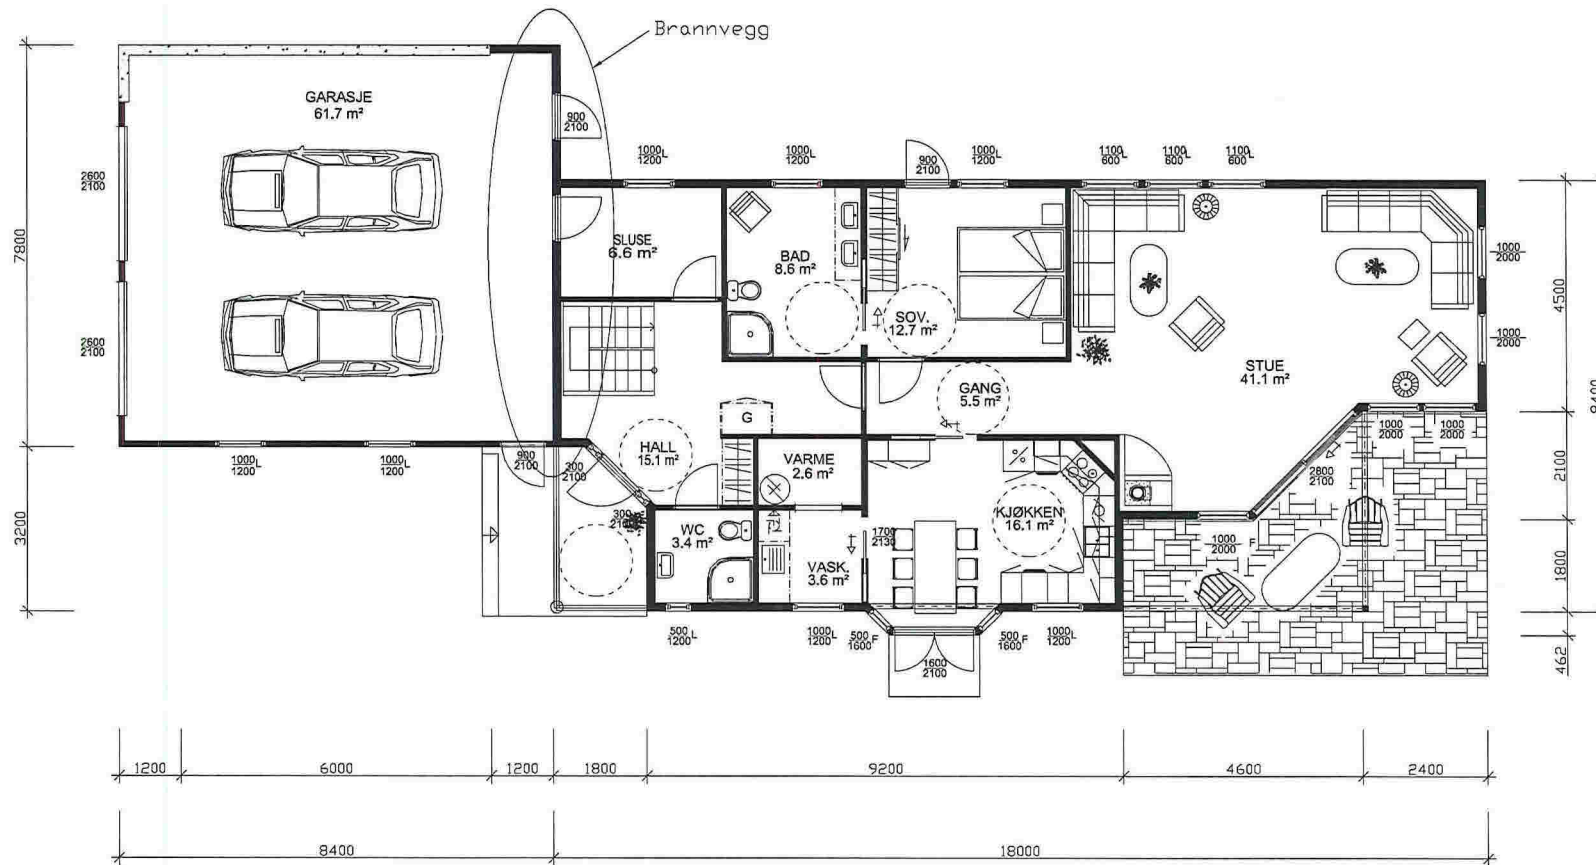

Plan 1. etg.  
BRA = 181,8 m<sup>2</sup>

|                |           |                  |     |
|----------------|-----------|------------------|-----|
| Revidering     | -         | -                | -   |
| Prosjekt       | Sign      | Rev              |     |
| Helge Gjelsvik | Mål       | 1:100            |     |
| Tegningstittel | Tegn      | ØM               |     |
| Plan 1. etg    | Kont      |                  |     |
|                | Dato      | 29.04.15         |     |
| G.nr: 203      | Br.nr: 60 | Prosj.nr - Tegnr | Rev |
|                |           | XXX-XXX          | -   |

+25  
+24  
+23  
+22  
+21  
+20  
+19  
+18  
+17  
+16  
+15  
+14  
+13  
+12  
+11  
+10

Gesimshøyde + 20,3

Mønehøyde + 22,9

Veg

Veg



FASADE MOT VEST

|                        |          |                             |          |
|------------------------|----------|-----------------------------|----------|
| Revidering             | -        | -                           | -        |
| Prosjekt               | Sign     | -                           | Rev.     |
| Tilbygg Helge Gjelsvik | Mål      | 1:100(A3)                   |          |
|                        | Tegn     | ØM                          |          |
| Tegningsstillet        | Kont     |                             |          |
| Terrangsnitt           | Data     | 28.02.17                    |          |
| G.nr:203               | Br.nr:60 | Prosj.nr-Tegn.nr<br>XXX-XXX | Rev<br>B |