

	Attop felles		Terrengnulte grense		Innkjøpt leget
	Drensledning		Forstret grensepunkt		Andre byg
	Overvann		Bolg		Bustad m leilighet
	Pumpeledning spillvann		Vång/das		Storre bustader
	Pumpeledning vann		Hytte ferdsels		Garasje utflus
	Spillvann		Udefinert grense		



Lindås kommune
Byggesaks avdeling

Dato: 2010.01.26
Sign: hini


2010/333
Gnr 18 bnr 472
LIEVE



1:500

Beliggenhet og høyder må oppfattes som orienterende.

17

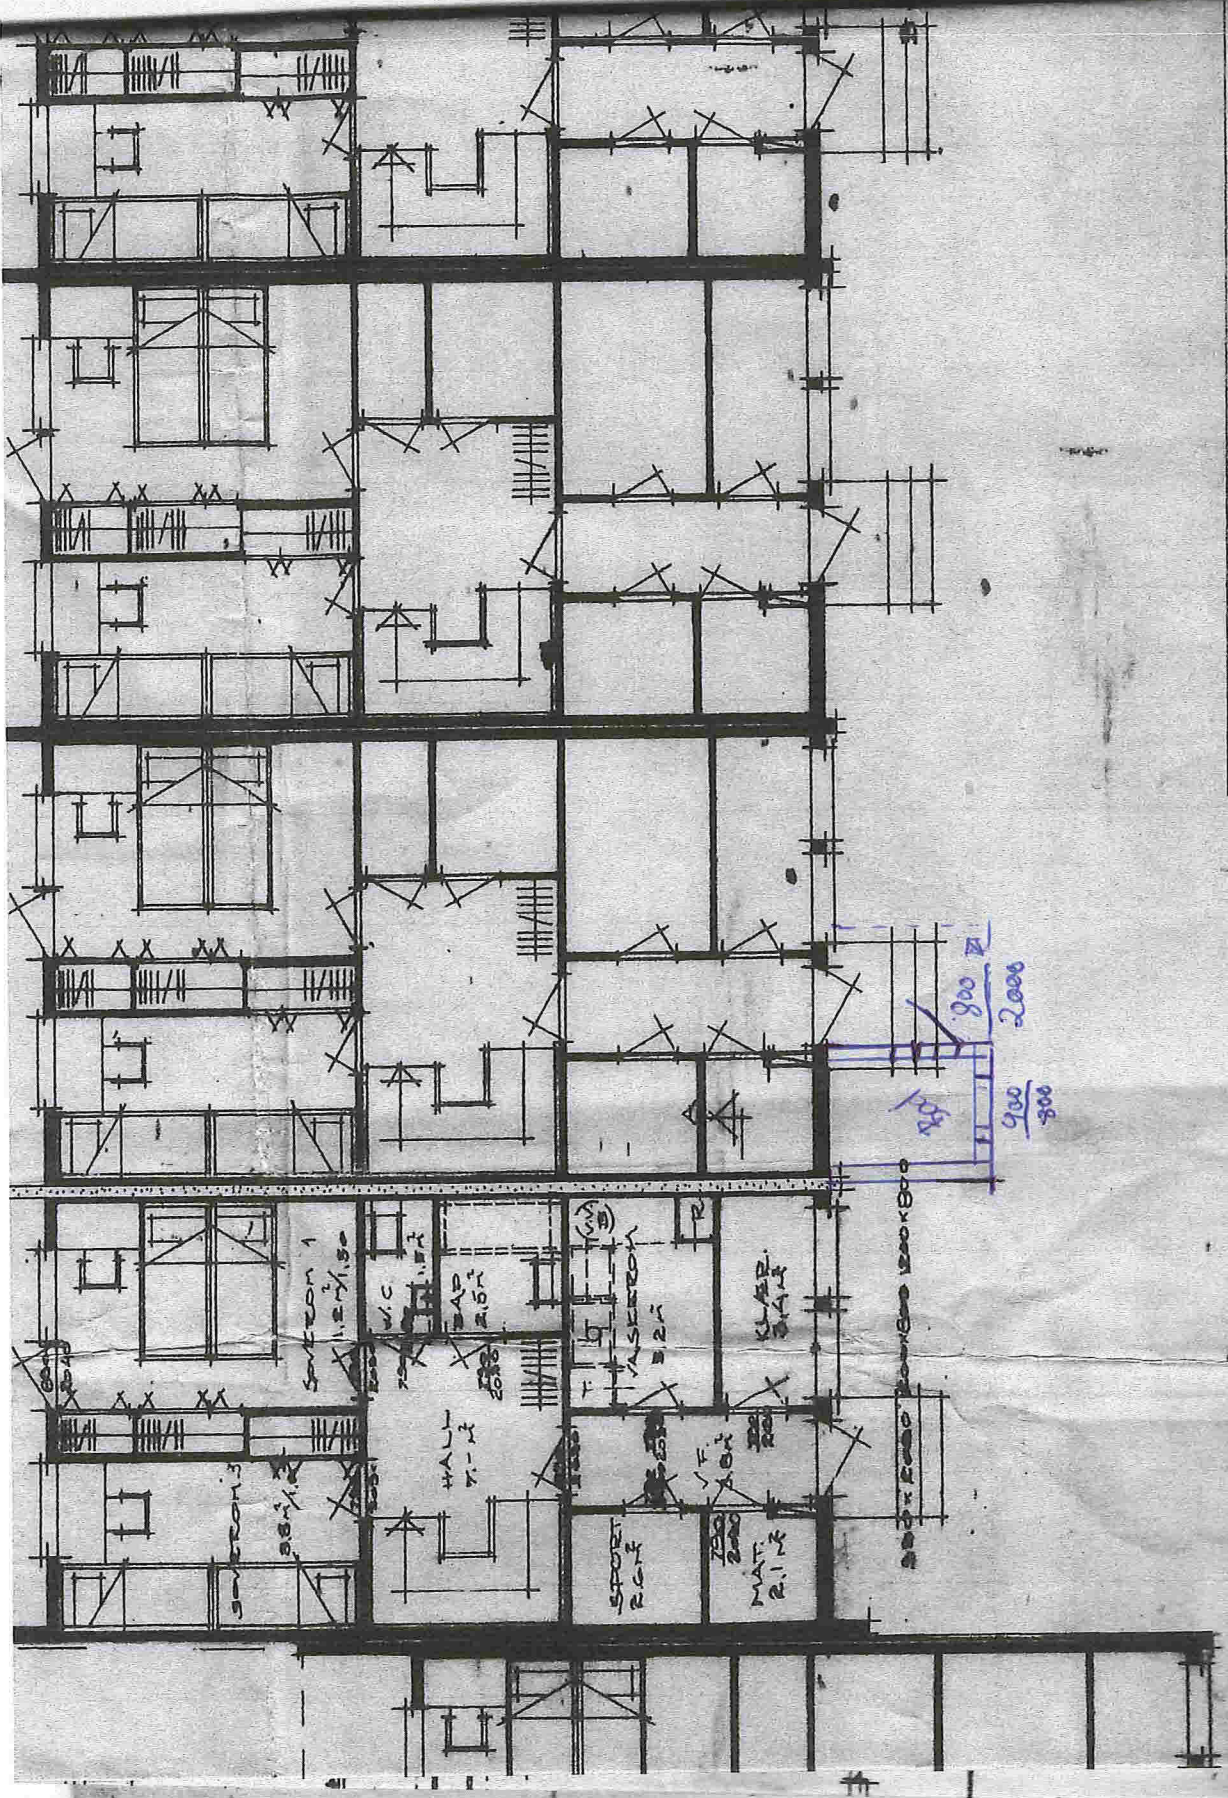

179 FPR

78150

75

5975

150

5975

6000

1200x1500 1200x1500 1200x1500

800
2040

STUE 23³/₅ 21

SPISESTUE
12. 2

SE TEKN. NR. 6
42679

SOVROM 2

9. 2³/₁₀₃

KJØKKEN

8. 7³/₁₀₃

AD


1200x1200

1200x1200


2. etg FØR

E3

23

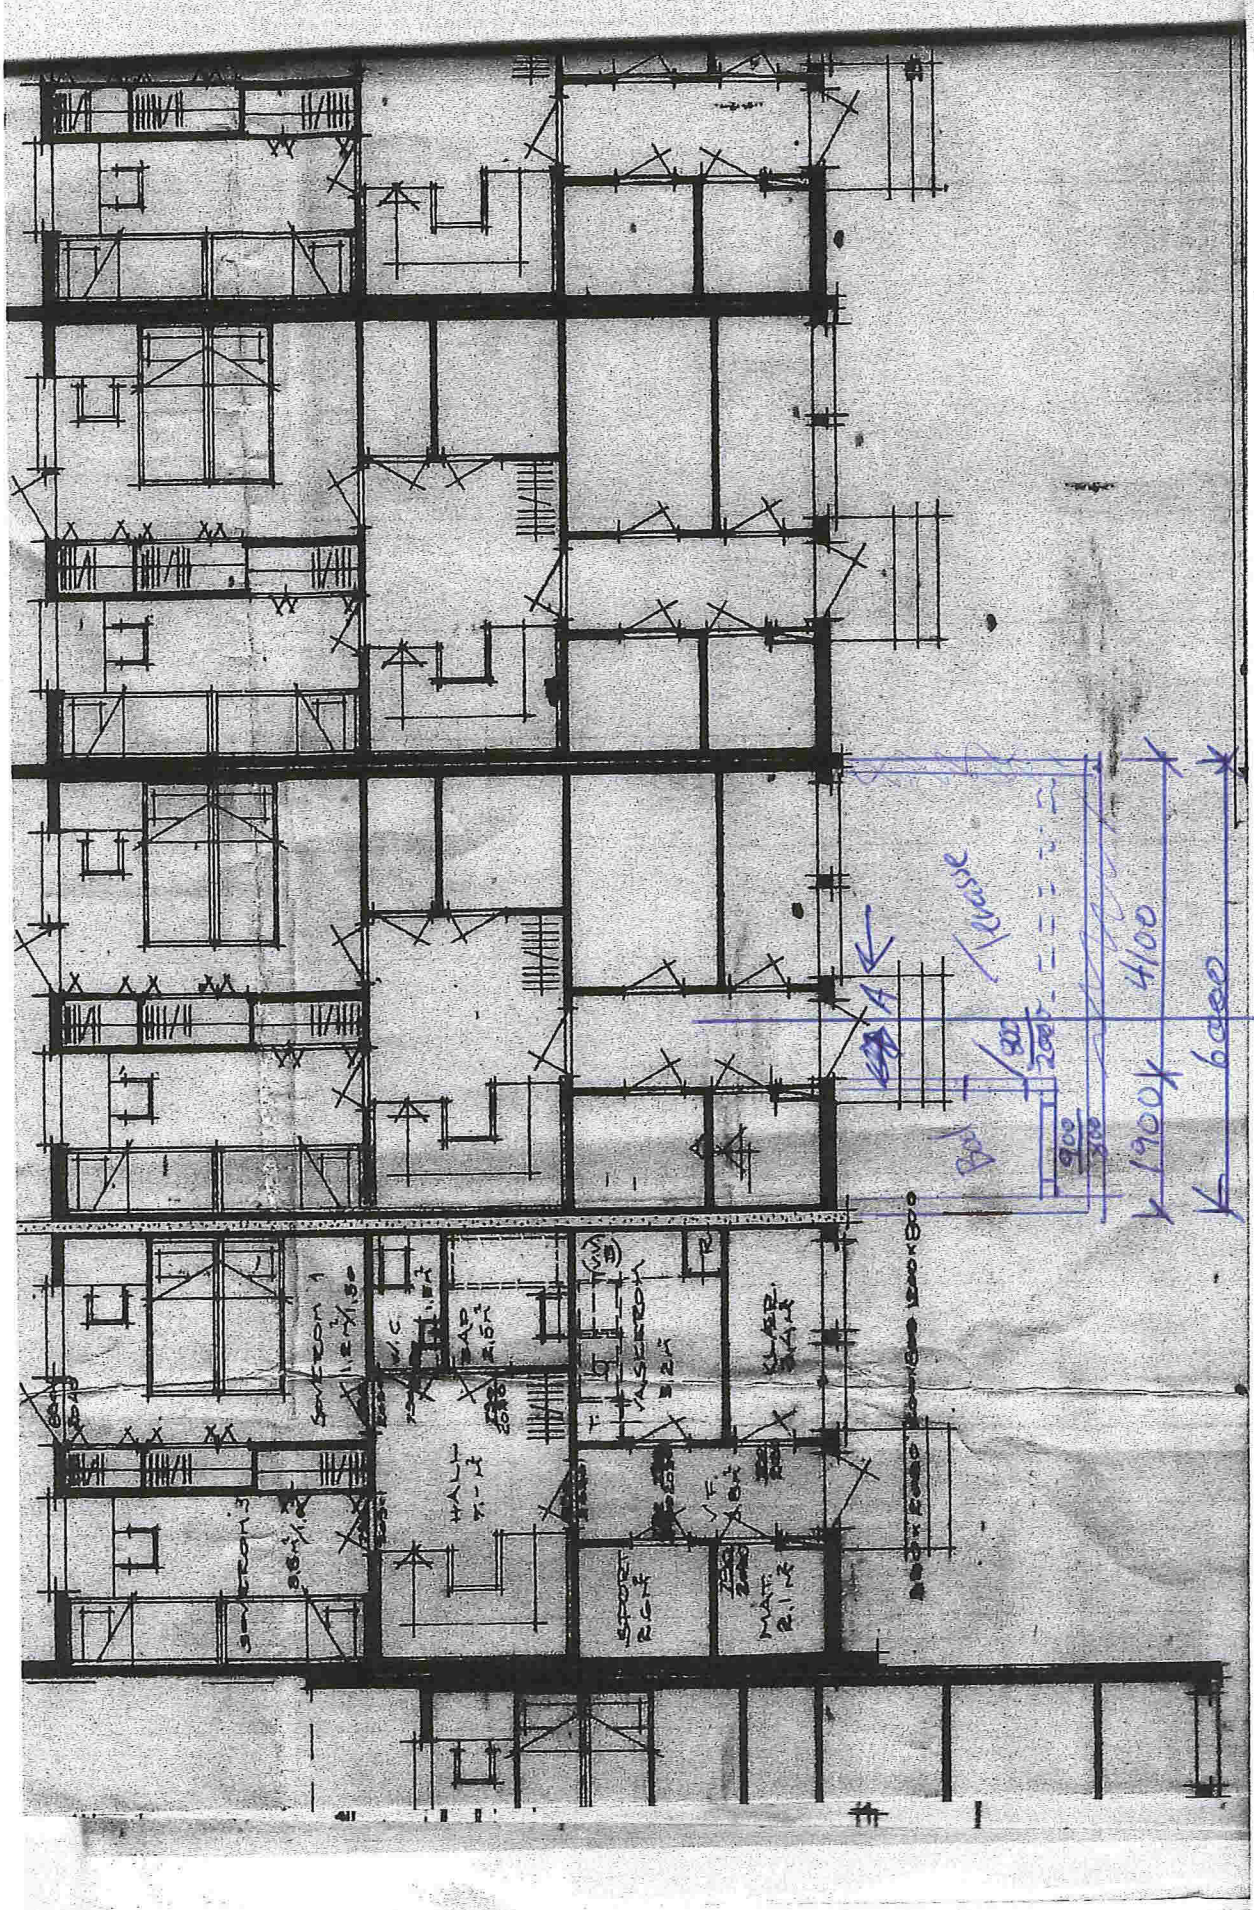

 A ←
 Feb. Eter

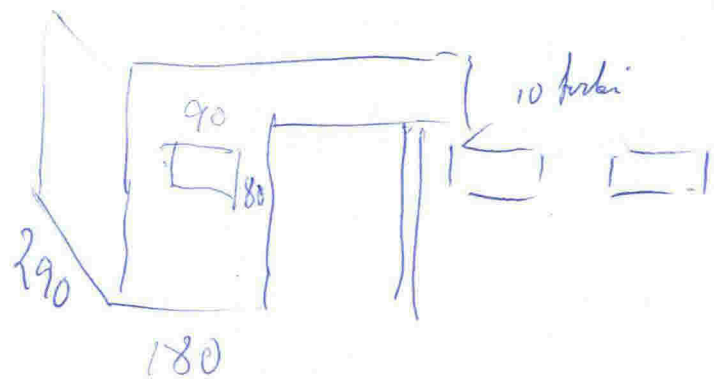

7813

75 5975 150 5975 6000

1200x1500 1200x1500 1200x1500

STUE 23 1/2


SPISESTUE 12

SOVNEROM 2 9 1/3

KOKKEN 5 1/2

0/0

1200x1200 1200x1200

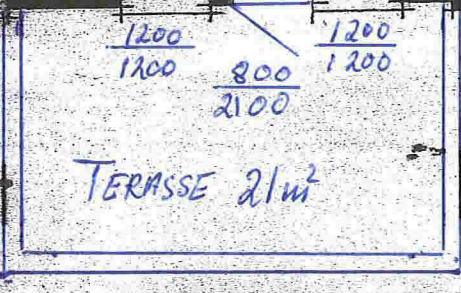


6000

3500

2. etg ETTER E4


ES

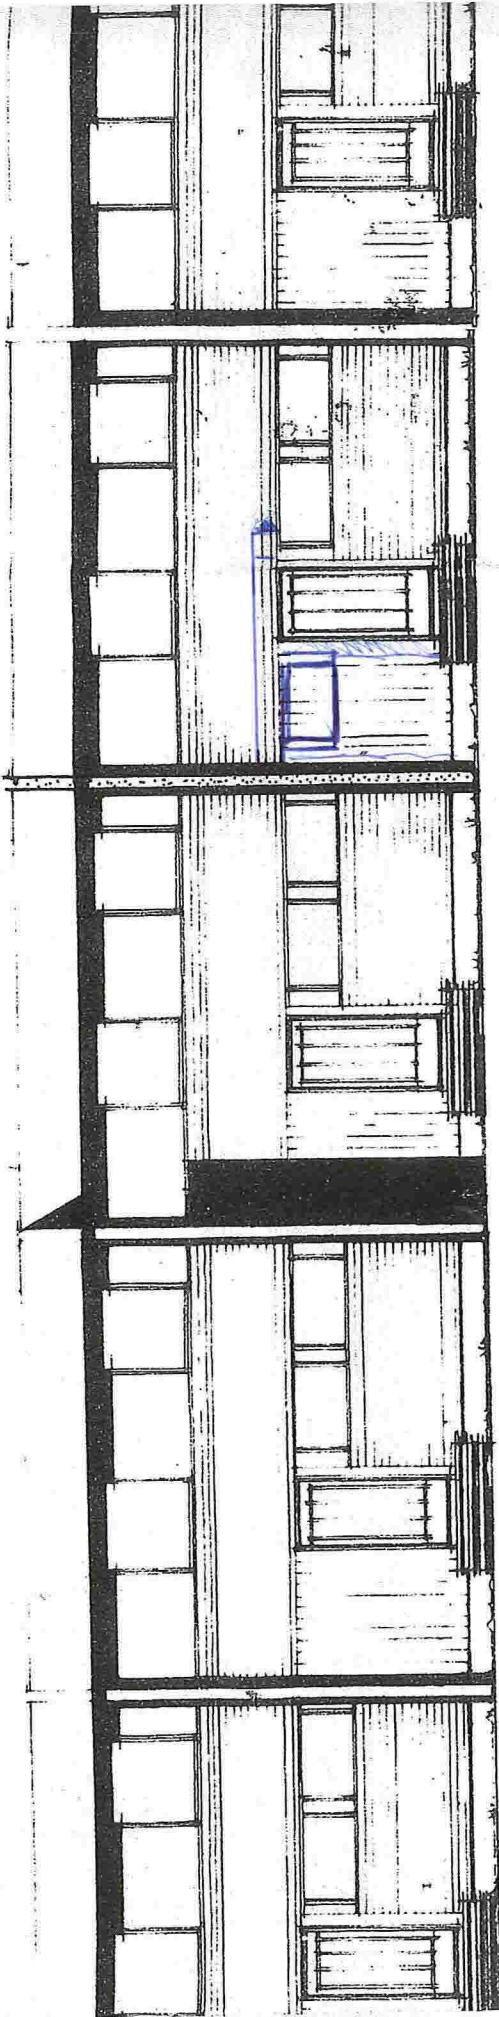

Body For


Facade not used

56

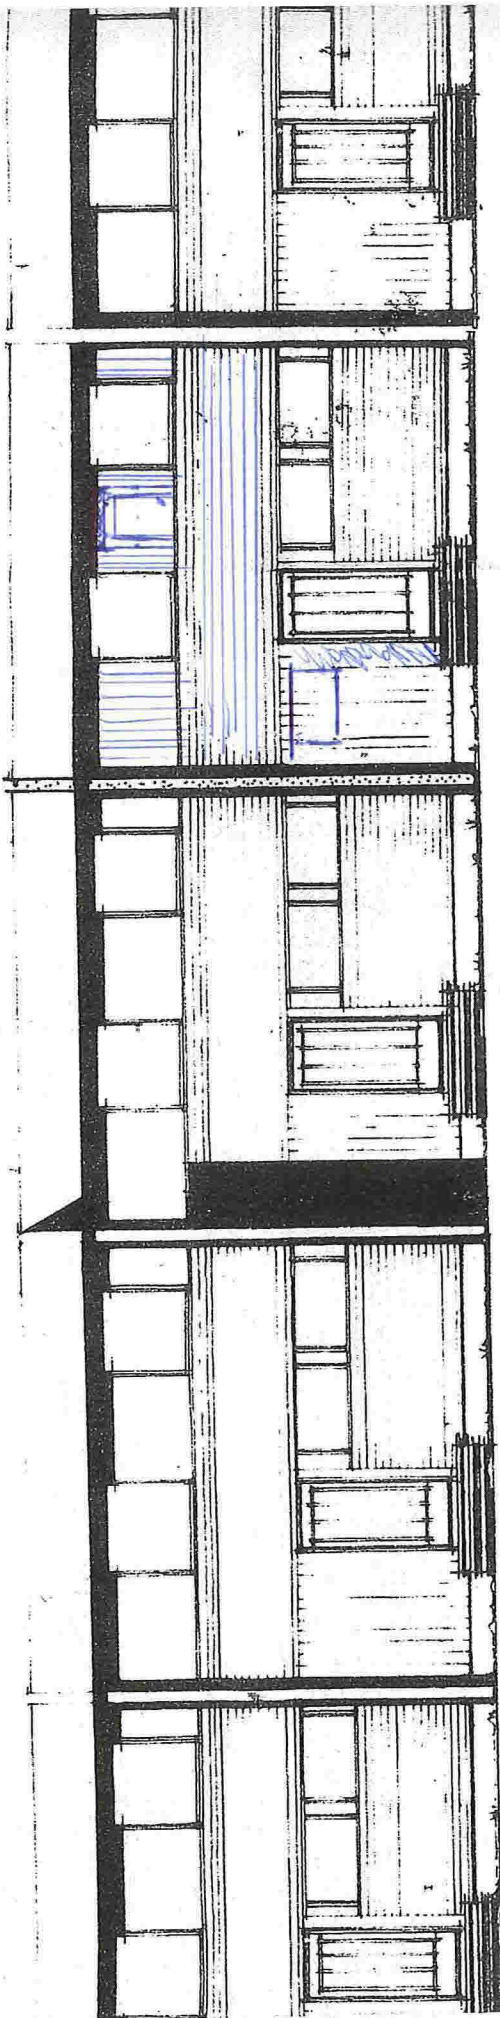


ENTER

Fasade mit morel

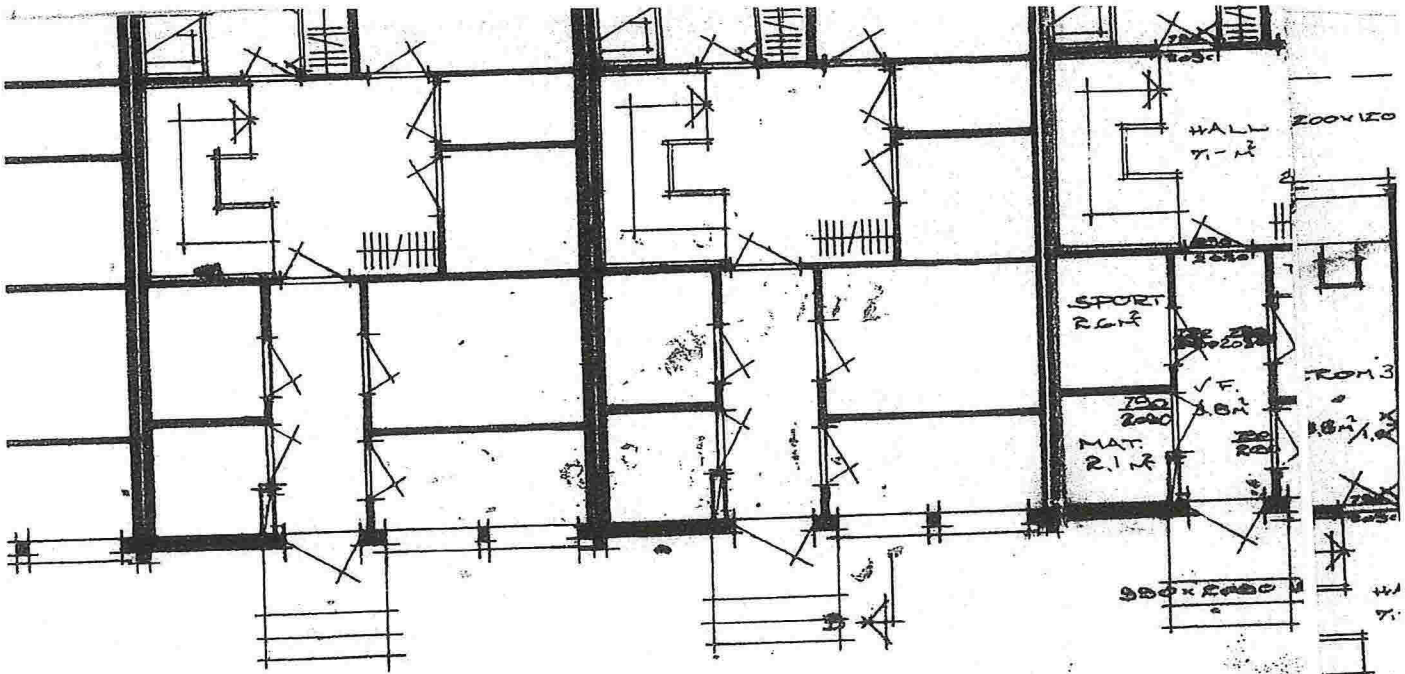

TPR

E8

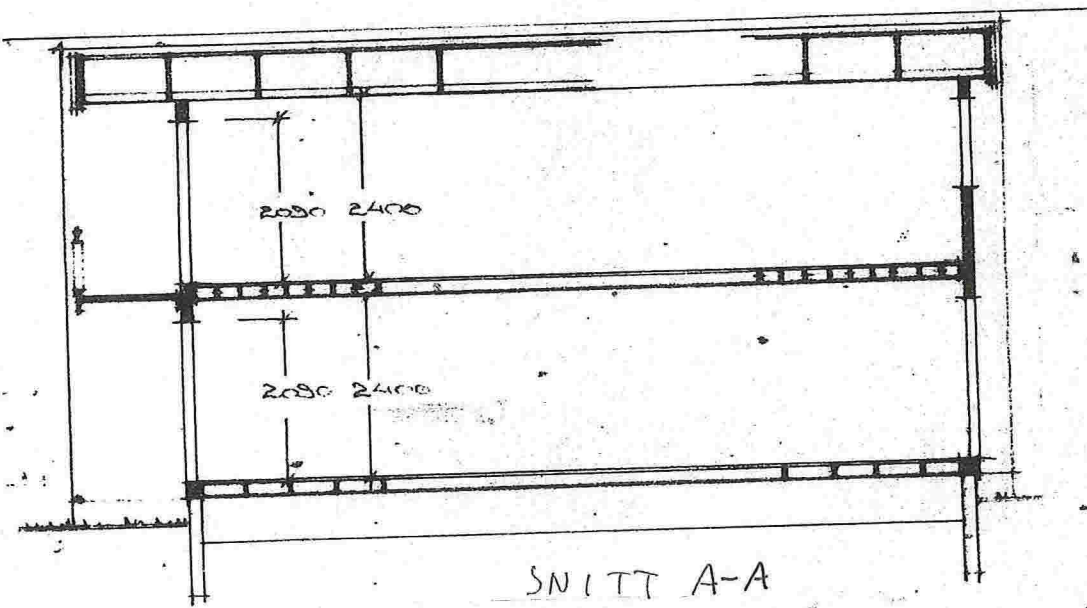

SNITT A-A




NAMTVEDT
SOTRA BERGEN FØRDE

Postboks 705 - 5007 Bergen - Tlf. 33 11 00

REGNET 4 ROMS
 PROSJEKT REKI
 BYGGERE LINE
 BYGGEPLASS KENX
 Tegningen må leveres

ET

ETTER

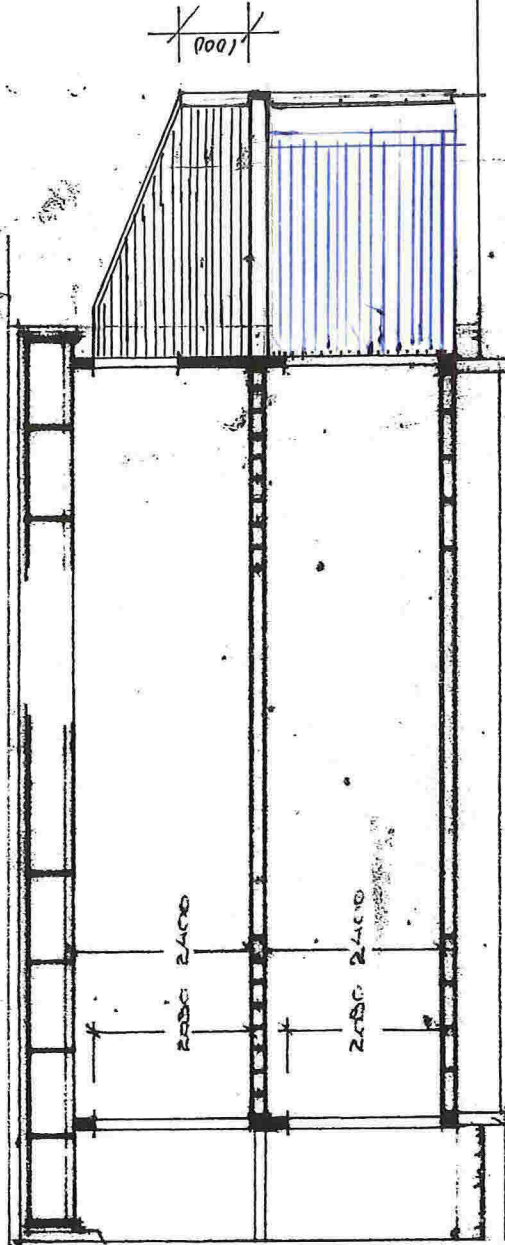

SWITT A-A

LIBRIL