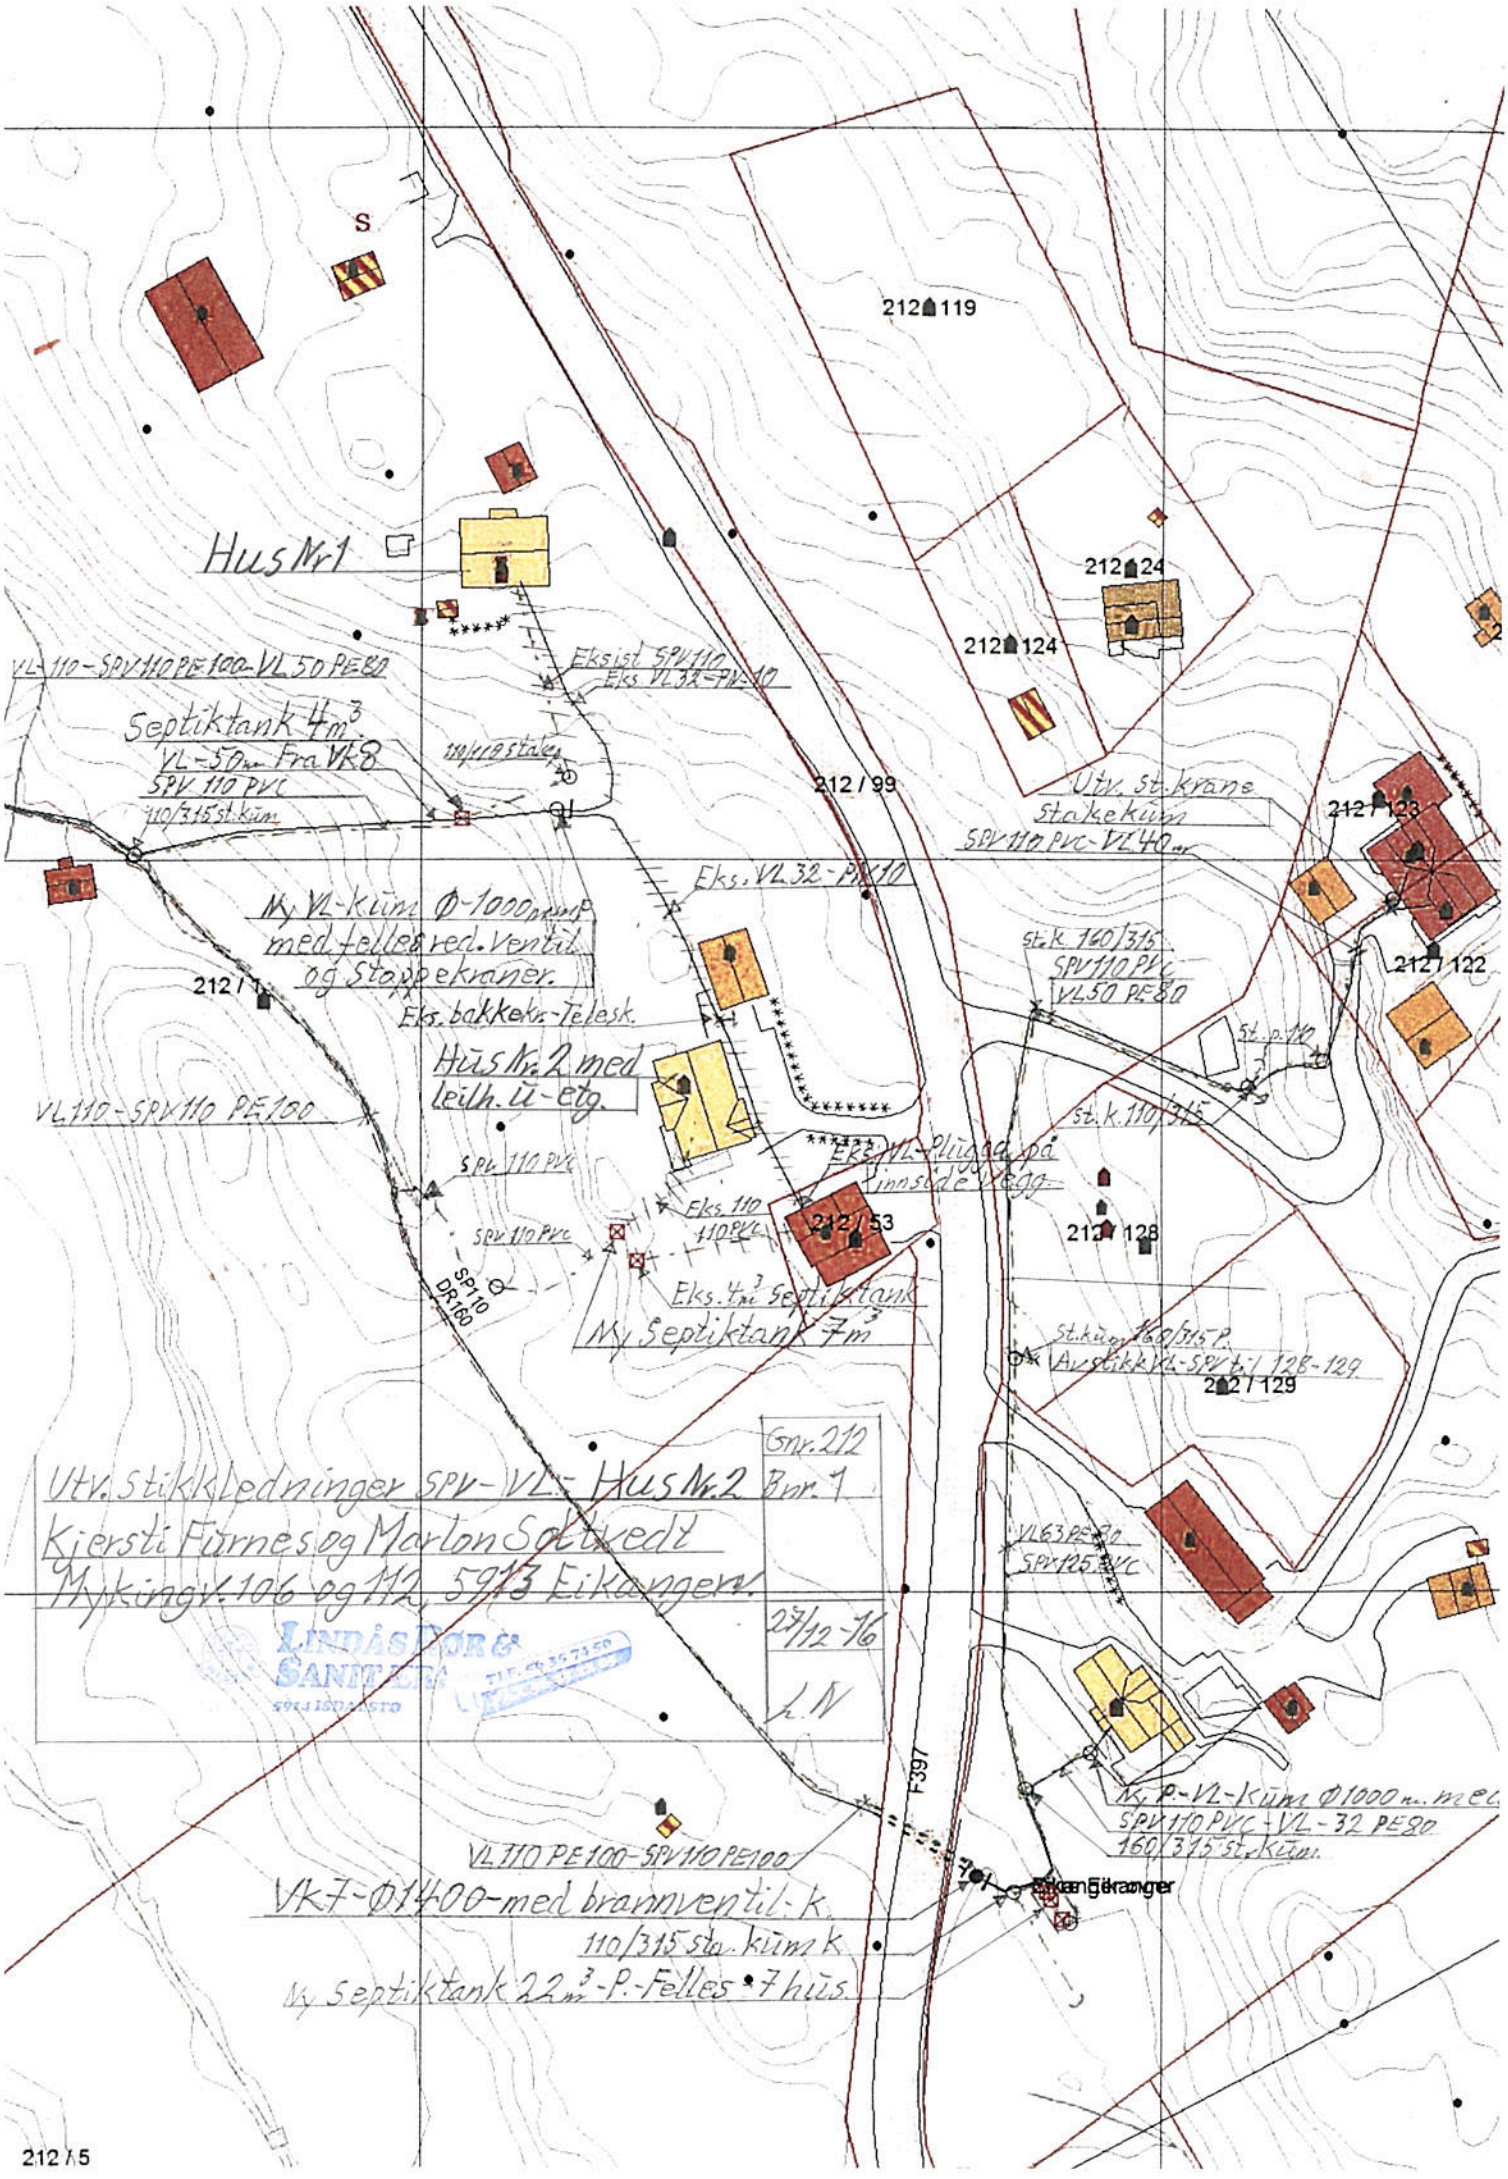

S
212 119
Hus Nr 1
212 24
212 124
VL-110-SPV110 PE100-VL 50 PE80
Eksist SPV110
Eks VL32-PN10
Septiktank 4m³
VL-50m Fra Vk8
SPV 110 PVC
110/315 st.kum
212 / 99
Utv. St.krane
Stakekum
SPV110 PVC-VL40m
212 / 123
Eks. VL32-PN10
Ny VL-kum Ø-1000mmP
med felles red. Ventil
og Stoppekraner.
St.k. 160/315
SPV110 PVC
VL50 PE80
212 / 122
Eks. bakkekr.-Telesk.
Hus Nr. 2 med
leilh. ü-etg.
St.p.110
VL110-SPV110 PE100
St.k.110/315
Eks. VL-Plugga på
innside Vegg.
SPV 110 PVC
Eks. 110
110 PVC
212 / 53
212 / 128
SPV 110 PVC
SP110
DR160
Eks. 4m³ Septiktank
Ny Septiktank 7m³
St.kum 160/315 P.
Avstikk VL-SPV til 128-129
212 / 129
Gnr. 212
Utv. Stikkledninger SPV-VL - Hus Nr. 2
Bnr. 1
Kjersti Furnes og Marlon Soltvedt
Mykingv. 106 og 112, 5913 Eikangerv.
27/12-16
VL63 PE80
SPV125 PVC
LINDÅS DØR & SANITÆR
5914 ISDALSTO
F397
Ny P.-VL-kum Ø1000m. med
SPV110 PVC-VL-32 PE80
160/315 st.kum.
VL110 PE100-SPV110 PE100
Vk7-Ø1400-med brannventil-k.
110/315 sta. kum k.
Ny Septiktank 22m³-P.-Felles 7 hus.
212 / 5