


D-1

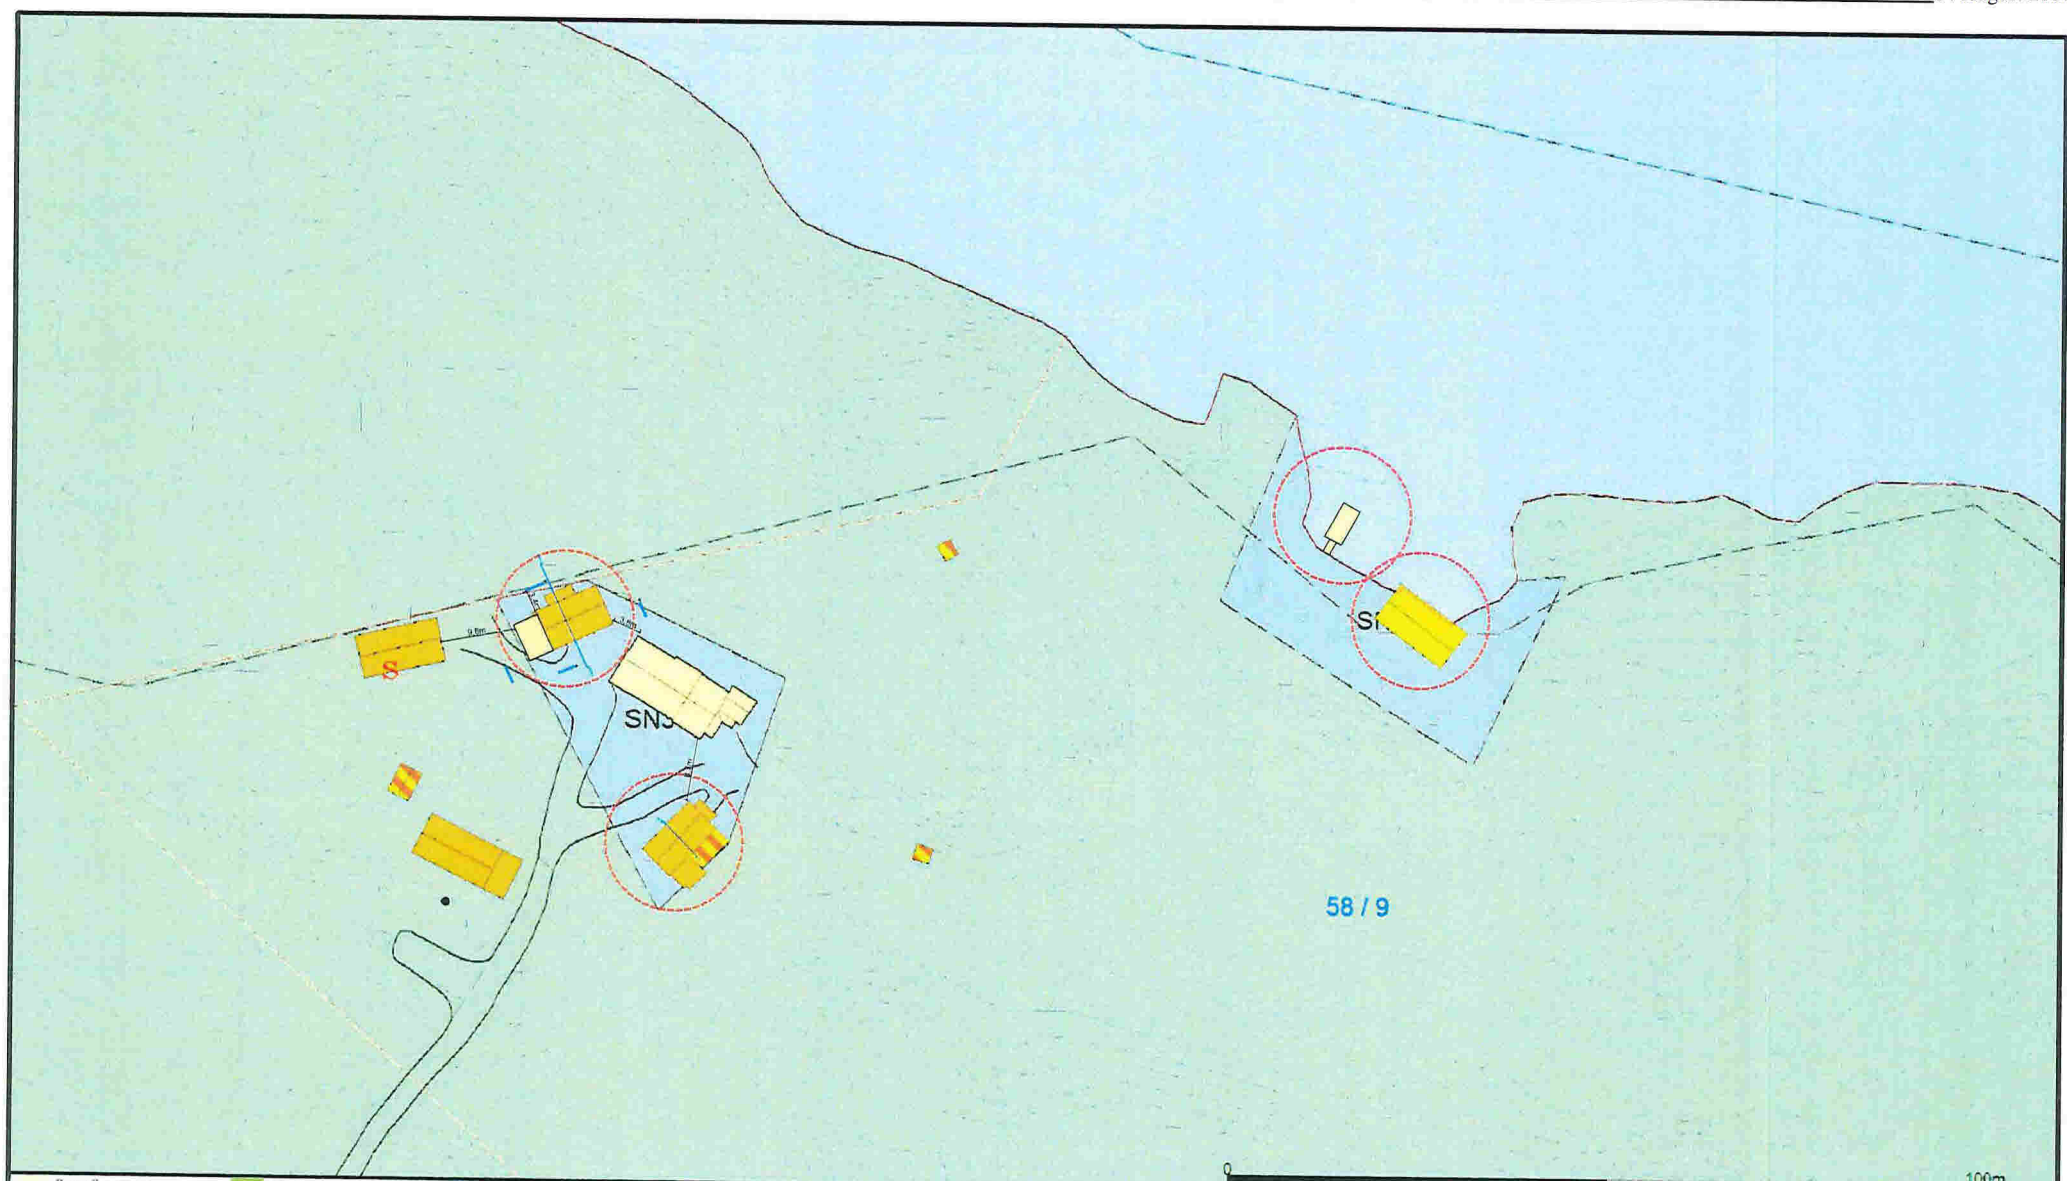

Bustadbygging	Ideettsaulegg	Fronnraide	Smabathavn
Fritidsbustader	Andre typer nærnere angitt be	Lærkonnraide	Fiske
Sentrumformål	Grav og umelund	LNFR	Akvakultur
Off. privat tenesteyting	Komb. bebyggelse og Næring	Spredt bustadbygging	Drkkevatn
Fritids- og turistferemål	Veg	Spredt fritidsbustder	Fritidsomraide
Rastofforuyting	Hann	Spredt Næringsbygging	Kombinerte formål i sjo og vassdrag med eller utan tilløvsrand
Næringsbebyggelse	Groustruktur	Bruk og ven av sjo og vassdr.	Ullfæsting



Lindås kommune
Geodata avdeling



Dato: 2017.03.20
Status: SUP

Målestokk
1:1000

Beliggenhet og høyder må oppfattes som orienterende.