

Uthus, Geit, flyttbar brakke  
Gnr/bnr 45/2


Hei!

I forbindelse med gårdsdriften har eg plassert en flyttbar brakke som fungerer som uthus/fjøs for geit tilknyttet beitet. Vil merke den av på kartet, slik at den vises der. Har snakket med Knut Bjørnevoll som ba meg sende det til dere for registrering.

Mvh

Jan-Erik Hope

# Plassering

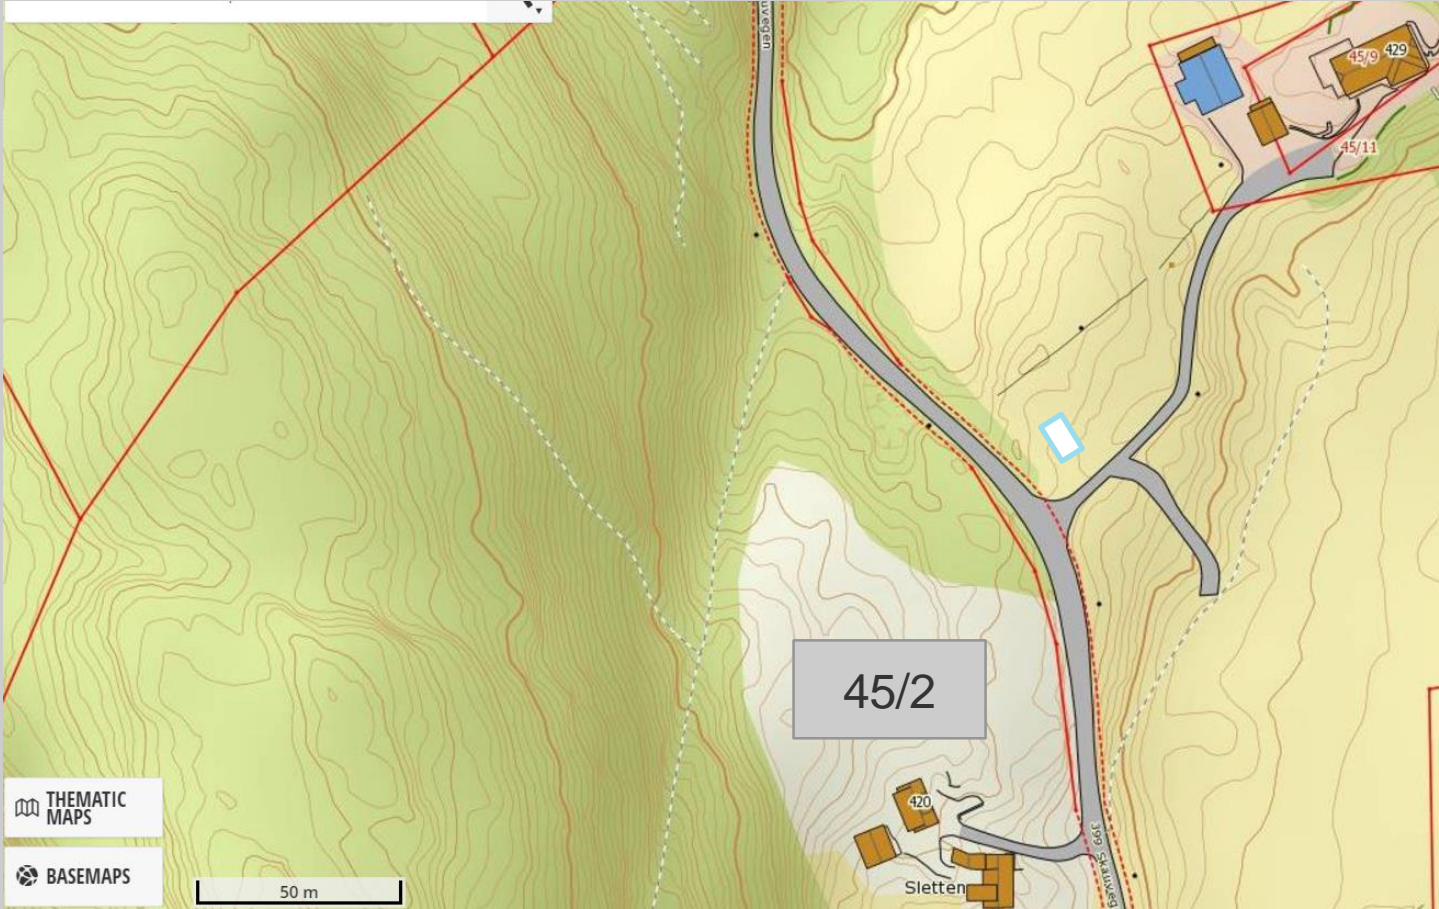



15,3 m

2,5 m

7,7 m