

6739600


6739550

290400

290450

1279

108

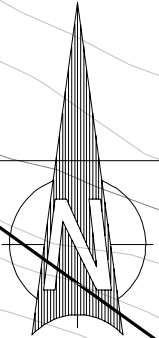

Innmålt topp ringmur

Innmålt SP 110mm-rør
påkobla eksisterande spillvansledning

Innmålt VA 30mm-rør
påkobla eksisterande va

Mesterhus Kolås & Sønn Byggevarehandel AS			
Dato 06.07.2016	Konstr.Ægnet sh	Godkjent	Målestokk
Innmålt ringmur, ny bustad Gnr 108, bnr 610 Tiltakshavar Ole Daniel Fjellanger			Erstatning for: Erstatet av: 911
Henvisning:		Beregning:	Lindås kommune

