




Fasade Sør

20.08.2017

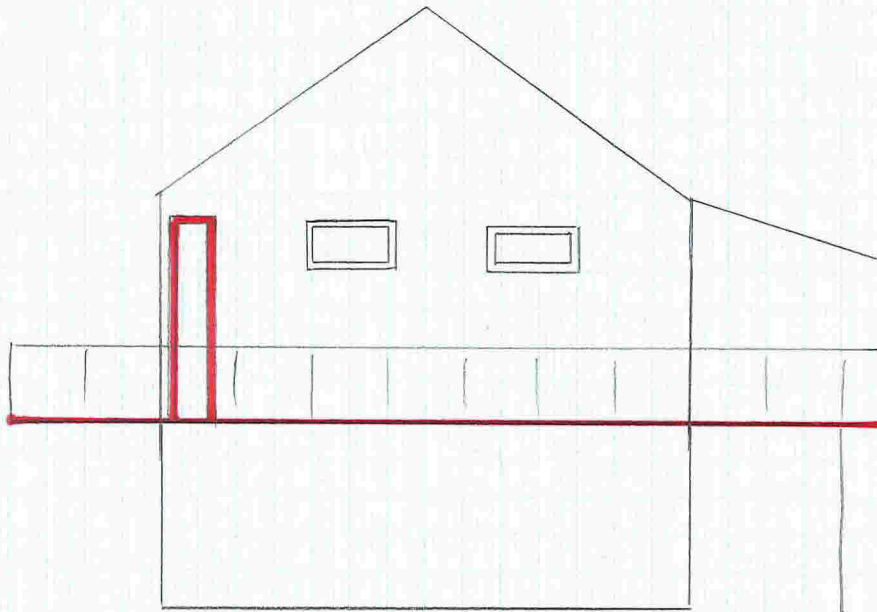

Fasade Nord

1:100

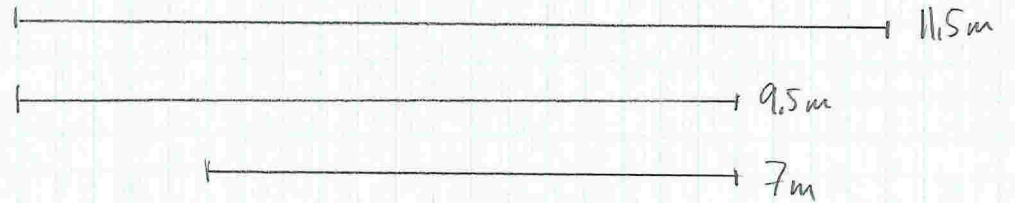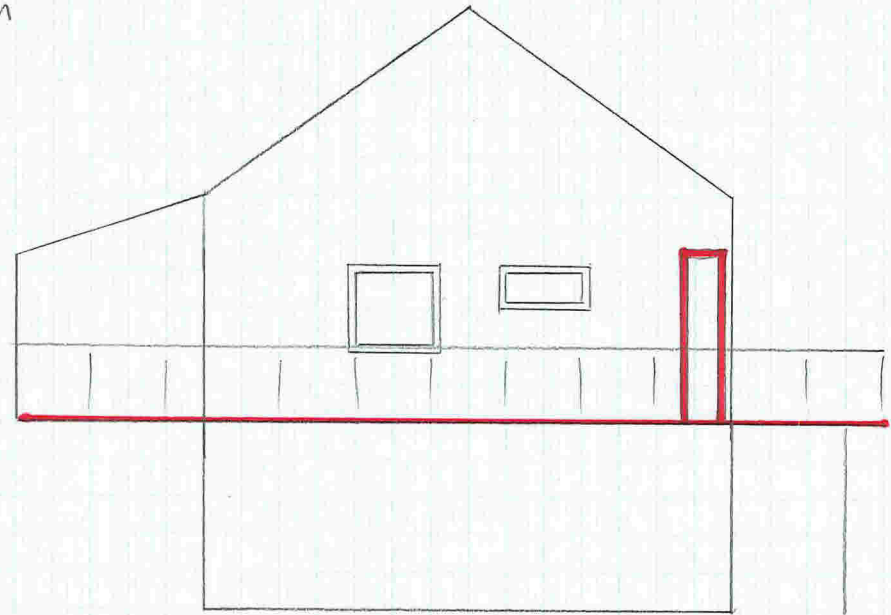

Fasadeending

Vevåsvegen 36

Bardsw 108 Brukesw 496

Tiltaksnavn: Hanne Seljelid Yngve Njåten

3

