

**For matrikkelenhet:**

Kommune: 1263 - LINDÅS
Gårdsnr.: 172
Bruksnummer: 150

Utskriftsdato/klokkeslett: 24.08.2017 kl. 09:47
Produsert av: Einar Rydland
Attestert av: Lindås kommune

Einar Rydland
Lindås kommune

Matrikkelført	
24 AUG 2017	
Lindås kommune	
Lopenr.:	Signatur:

Orientering om matrikkelbrev

Matrikkelbrevet er hjemlet i «Lov om eigdomsregistrering» (matrikkellova) av 17. juni 2005. Etter definisjonen i matrikkellovens § 3 d) er matrikkelbrevet en attestert utskrift av matrikkelen som viser alle registrerte opplysninger om en matrikkelenhet ved oppgitt dato.

Om fullstendighet og nøyaktighet i matrikkelbrevet

Matrikkelen ble etablert ved konvertering av data fra tidligere registre. Det kan variere hvor gode disse dataene er med hensyn på fullstendighet og nøyaktighet. I enkelte tilfeller kan grensepunkt og grenselinjer mangle helt eller delvis eller være feil registrert. Det kan også være feil og mangler ved registrert bygnings- og adresseinformasjon. Fullstendighet og stedfestningsnøyaktighet er generelt bedre innenfor enn utenfor tettbygd strøk. Vær oppmerksom på at for mange matrikkelenheter og bygg hefter usikkerhet ved arealet som oppgis.

For utfyllende informasjon: www.kartverket.no/matrikkelbrev

Matrikkelenhet

Matrikkelenhetstype:	Grunneiendom
Bruksnavn:	RISÅSEN - SEIM
Etableringsdato:	16.02.1988
Skyld:	0
Er tinglyst:	Ja
Har festegrunner:	Nei
Er seksjonert:	Nei

Arealrapport

Tekst

Beregna areal for 172 / 150

Areal (m²) Kommentar
2 908,4

Eierforhold

Tinglyste eierforhold	Status	Føds.d./org.nr	Navn	Brukseenhet	Adresse	Andel
Hjemmelshaver		919358777	RISÅSEN SJØLVBYGGJARLAG	c/o Ivar Hopeland		1 / 1


Forretninger


Forretningstype	Arsak til feilretting	Tinglyssstatus	Tinglyssstatusdato	Forretningsdato	Matrikkelenhet Signatur
Sammenslåing	Tinglyst	24.08.2017	24.08.2017	24.08.2017	1263rye
Oppmålingsforretning/grensejustering	Rolle			Matrikkelenhet	Arealendring
	Avgiver	1263 - 172/151		1263 - 172/151	-1 203,4
	Avgiver	1263 - 172/152		1263 - 172/152	-1 140,8
	Mottaker	1263 - 172/150		1263 - 172/150	2 344,2
Annen forretningstype	Rolle			Matrikkelenhet	Arealendring
	Avgiver	1263 - 172/150		1263 - 172/136	-153,9
	Mottaker	1263 - 172/136			154
Annen forretningstype					
				23.11.2011	23.11.2011
				09.03.2011	09.03.2011
					1263rye

Forretningstype	Arsak til feilretting	Tinglyssingsstatus	Tinglyssingssatusdato	Forretningsdato	Matrikkelføringsdato	Signatur
Grensejustering				17.12.1999		HS
Kart- og delingsforretning				Rolle Avgiver Mottaker	Matrikkelenhet 1263 - 172/150 1263 - 172/3	Arealendring -1 267 1 267

Oversiktskart for 172 / 150

Målestokk 1:2 000
EUREF89 UTM Sone 32

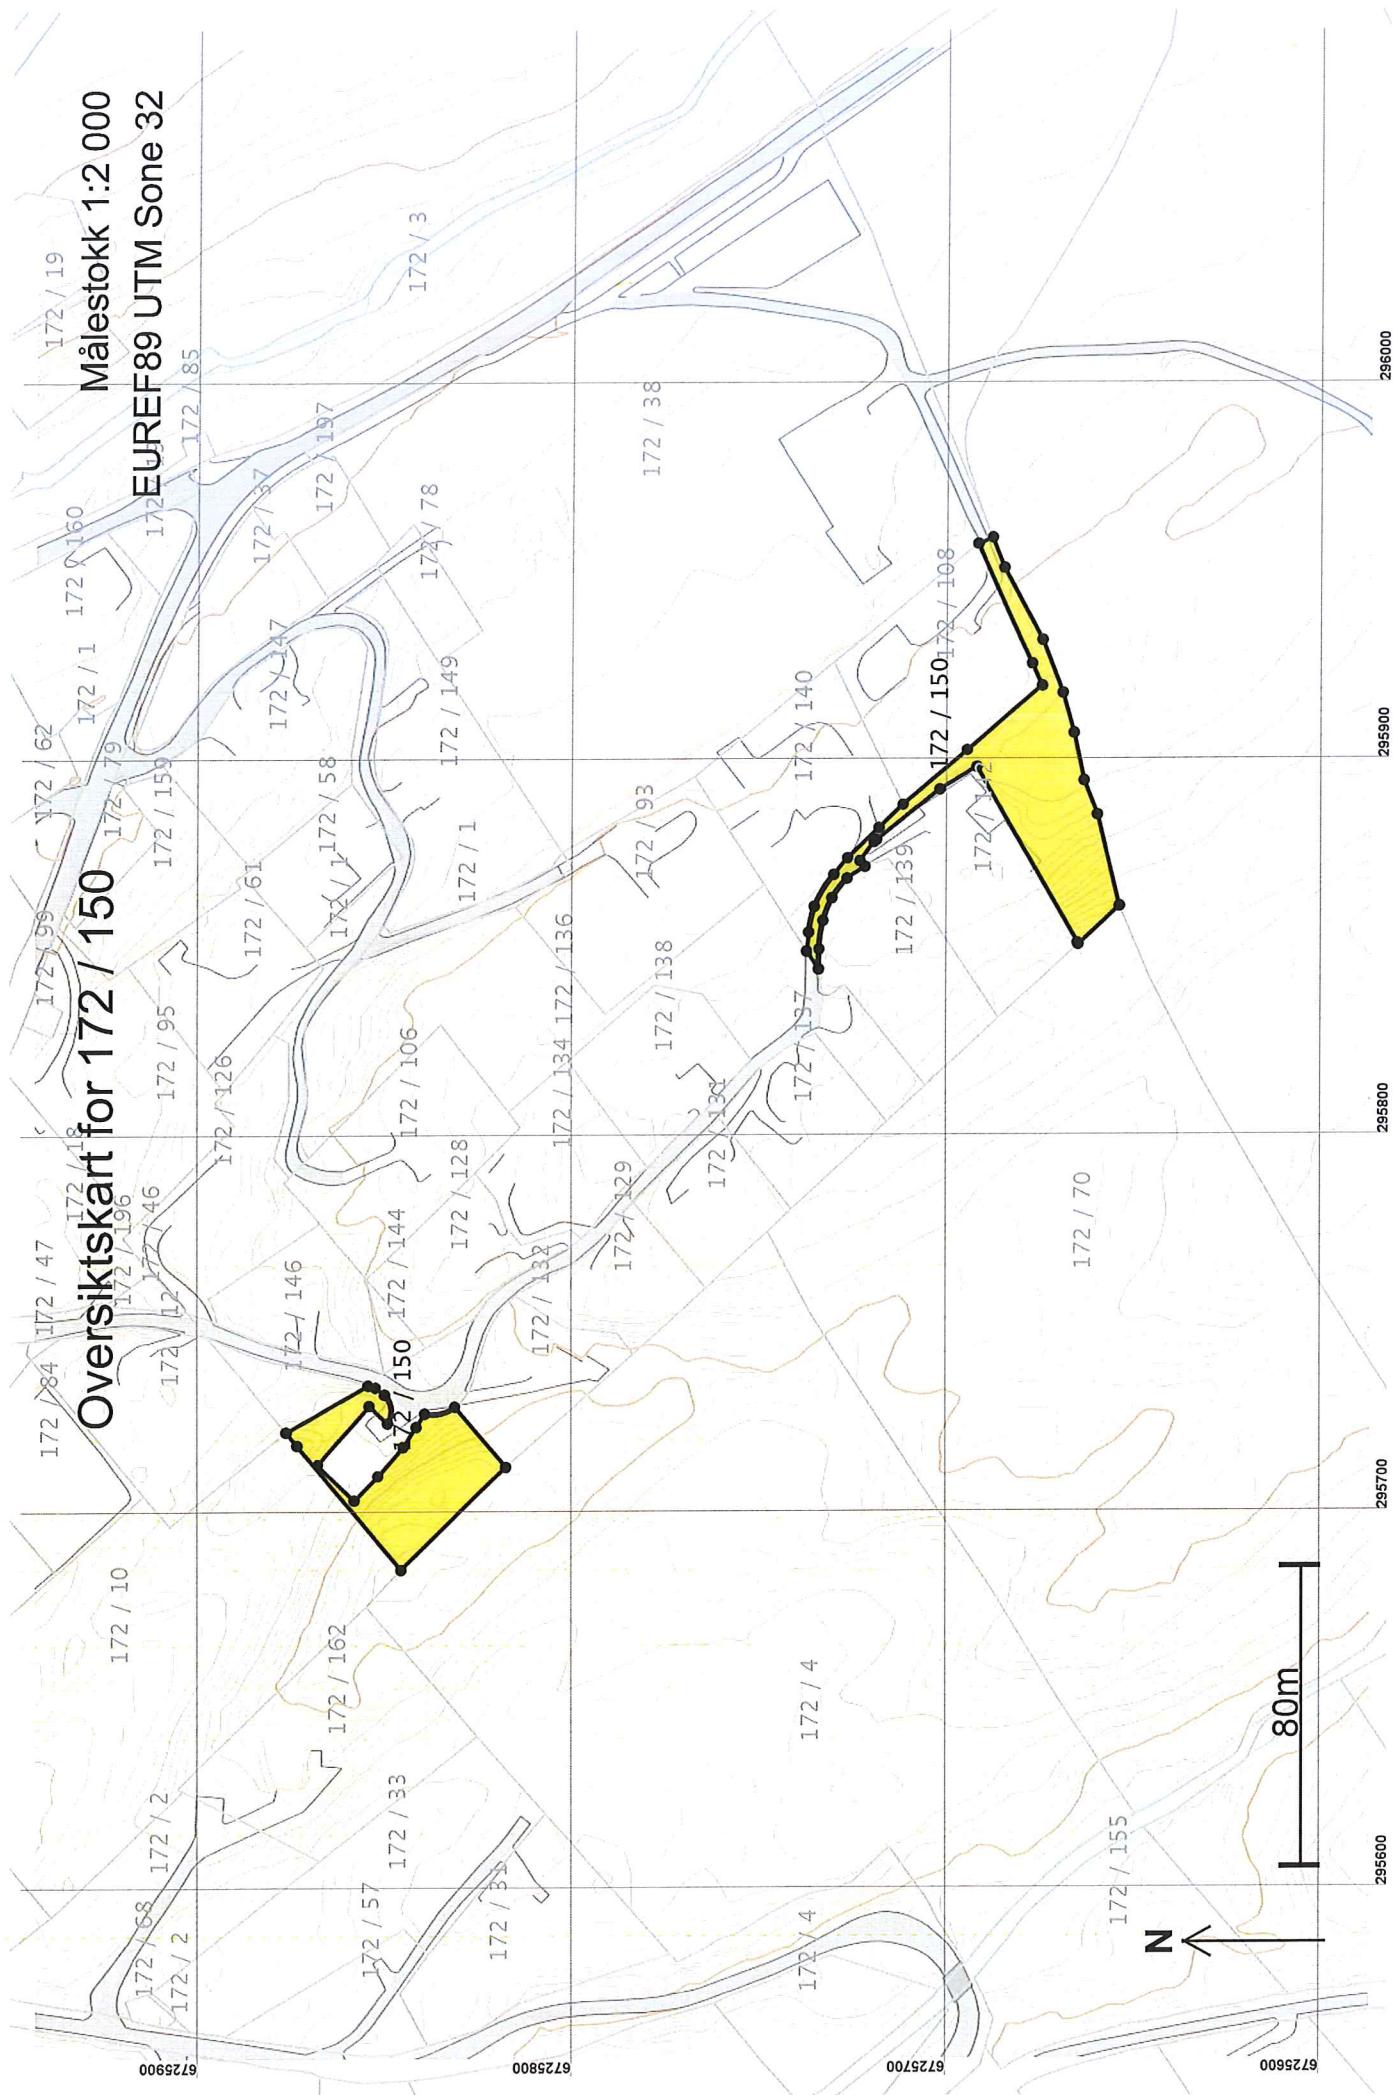

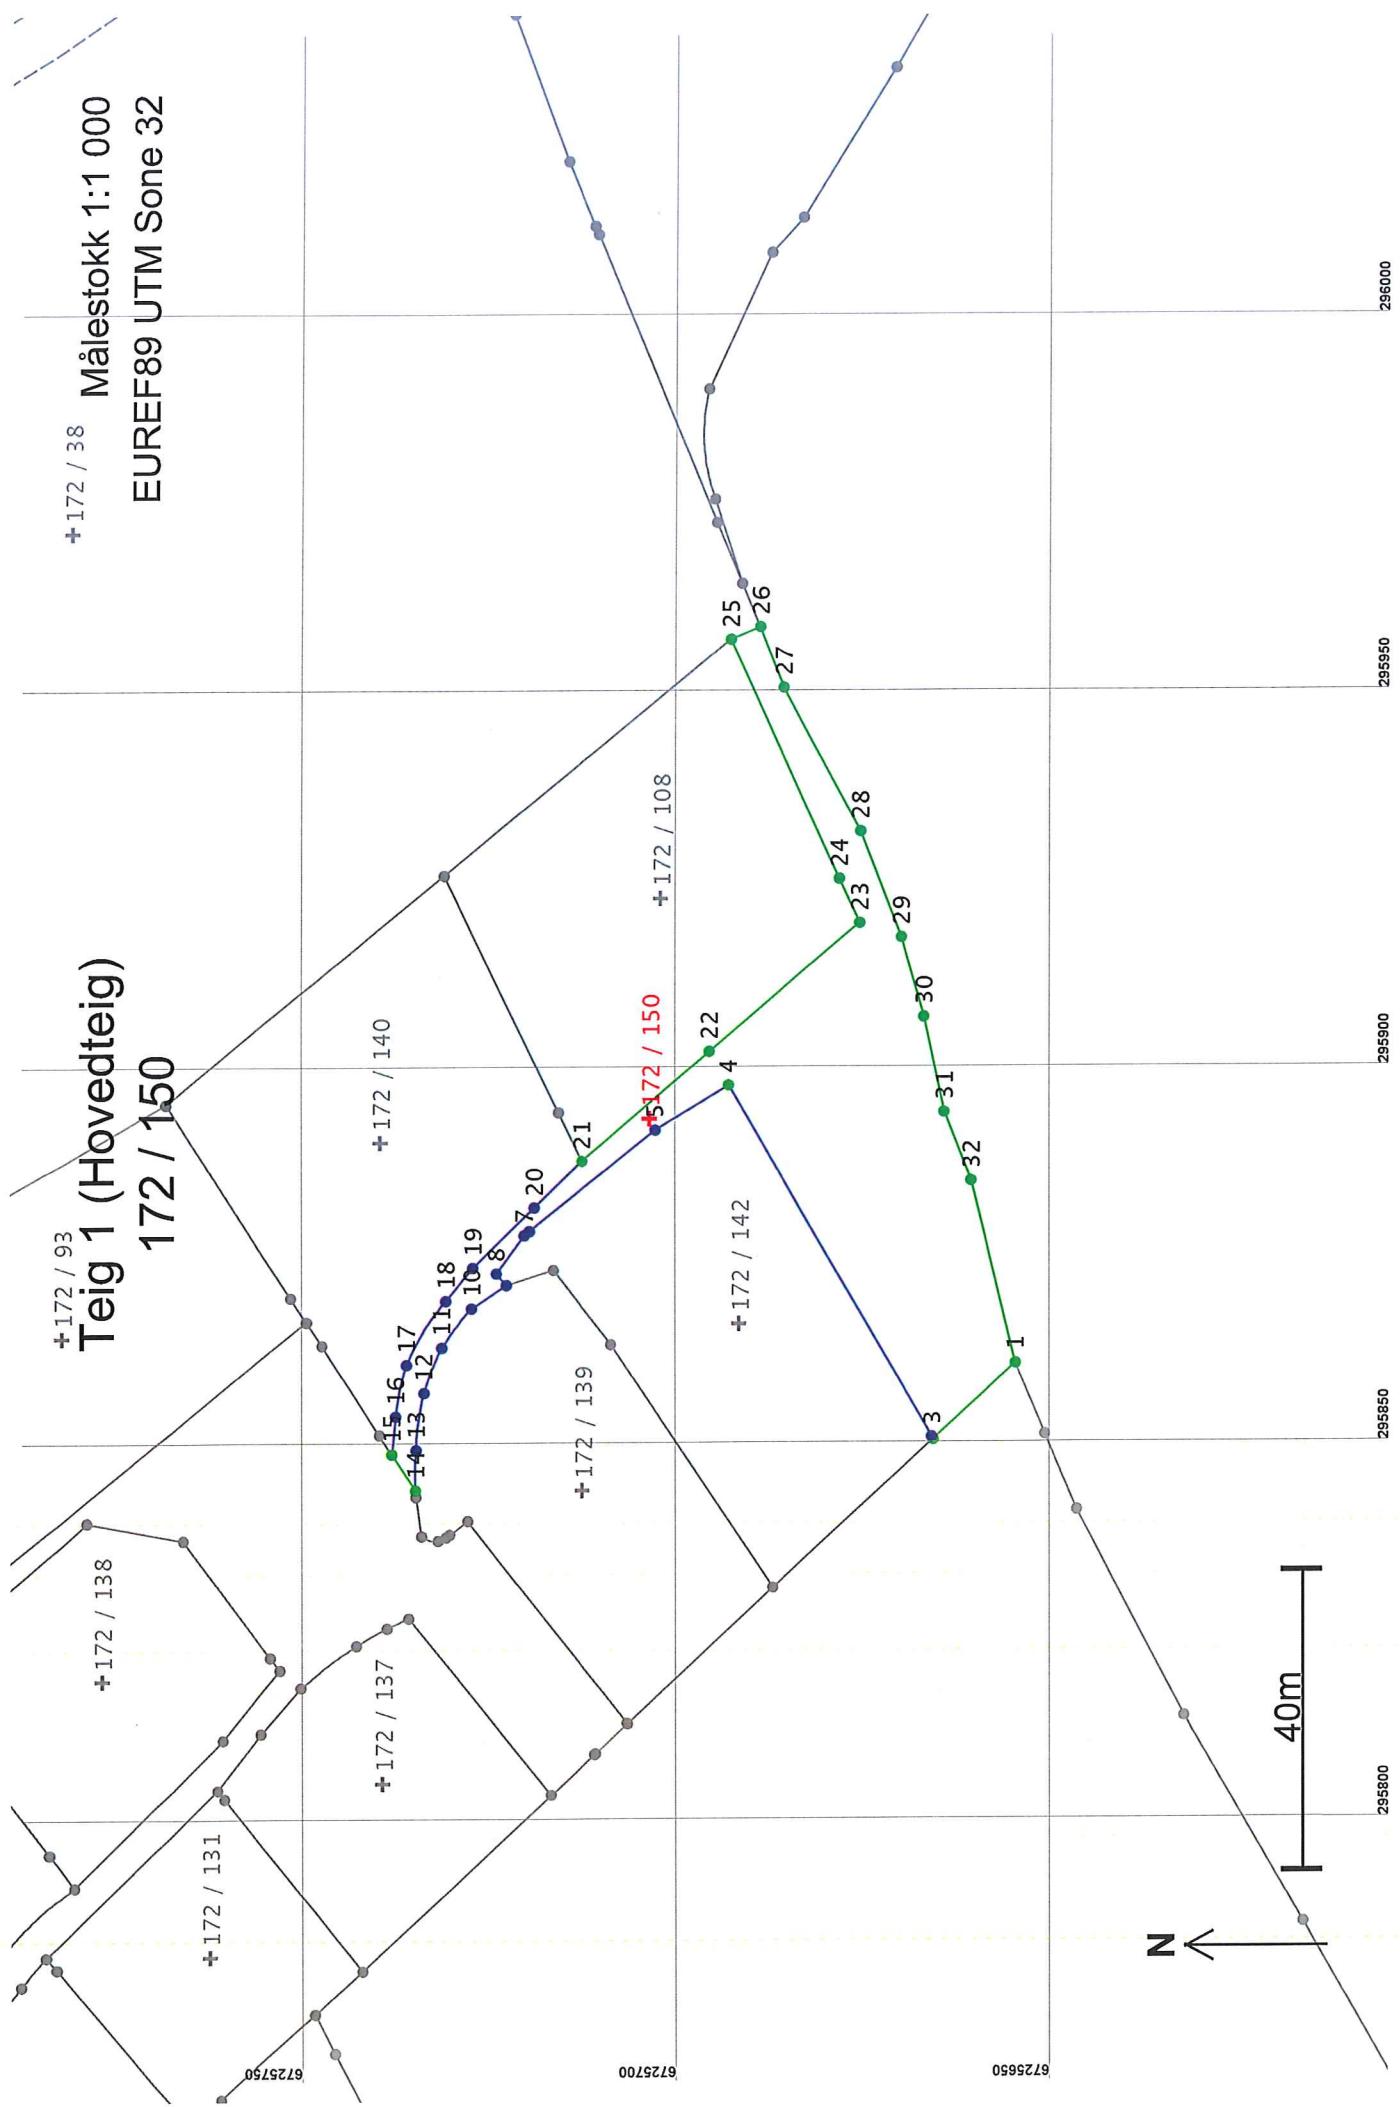

Areal og koordinater

Areal: 1 767,6
Representasjonspunkt: Koordinatsystem: EUREF89 UTM Sone 32

Nord: 6725704 Øst: 295893

Grensepunkt / Grenselinje

Løpenr	Nord	Øst	Grensemerke nedsatt i / Grensepunkttype / Lengde Hjelpe linjetype	Målemetode	Nøyaktighet	Radius
1	6725655,43	295860,42	Jord Stein med kors og vinner	10 Terregnmålt	14	
2	6725666,45	295850,30	14,96 Ikke hjelpe linje Ikke spesifisert Umerket	10 Terregnmålt	14	
3	6725666,65	295850,65	0,40 Ikke hjelpe linje Jord Offentlig godkjent grensemerke	12 Terregnmålt: Teodolitt med elektronisk avstandsmåler	36	
4	6725693,68	295897,43	54,03 Ikke hjelpe linje Ikke spesifisert Offentlig godkjent grensemerke	10 Terregnmålt	14	
5	6725703,53	295891,48	11,51 Ikke hjelpe linje Fjell Offentlig godkjent grensemerke	12 Terregnmålt: Teodolitt med elektronisk avstandsmåler	36	
6	6725720,38	295878,07	21,53 Ikke hjelpe linje Ikke spesifisert Ukjent	12 Terregnmålt: Teodolitt med elektronisk avstandsmåler	36	
7	6725721,07	295877,53	0,88 Ikke hjelpe linje Fjell Offentlig godkjent grensemerke	12 Terregnmålt: Teodolitt med elektronisk avstandsmåler	36	
8	6725724,80	295872,46	6,29 Ikke hjelpe linje Ikke spesifisert Vegkant	12 Terregnmålt: Teodolitt med elektronisk avstandsmåler	36	
9	6725723,44	295870,90	2,07 Ikke hjelpe linje Ikke spesifisert Vegkant	12 Terregnmålt: Teodolitt med elektronisk avstandsmåler	36	
10	6725728,16	295867,81	5,64 Ikke hjelpe linje Ikke spesifisert Vegkant	12 Terregnmålt: Teodolitt med elektronisk avstandsmåler	36	-30,00
11	6725732,16	295862,63	6,56 Ikke hjelpe linje Ikke spesifisert Vegkant	12 Terregnmålt: Teodolitt med elektronisk avstandsmåler	36	-30,00
12	6725734,52	295856,63	6,46 Ikke hjelpe linje Ikke spesifisert Vegkant	12 Terregnmålt: Teodolitt med elektronisk avstandsmåler	36	-30,00
13	6725735,58	295849,06	7,66 Ikke hjelpe linje Ikke spesifisert Vegkant	12 Terregnmålt: Teodolitt med elektronisk avstandsmåler	36	-30,00
			5,38 Ikke hjelpe linje			36

Løpenr	Nord	Øst	Grensemerke nedsatt i / Grensepunkttype / Lengde Hjelpeelinje type	Målemetode	Nøyaktighet	Radius
14	6725735,67	295843,69	Jord Annet grensemerke	12 Terregnmålt: Teodolitt med elektronisk avstandsmåler	14	
			5,75 Ikke hjelpeelinje			
15	6725738,81	295848,51	Ikke spesifisert Vegkant	12 Terregnmålt: Teodolitt med elektronisk avstandsmåler	14	
			5,04 Ikke hjelpeelinje			
16	6725738,30	295853,52	Ikke spesifisert Vegkant	12 Terregnmålt: Teodolitt med elektronisk avstandsmåler	36	29,98
			7,01 Ikke hjelpeelinje			
17	6725736,84	295860,36	Ikke spesifisert Vegkant	12 Terregnmålt: Teodolitt med elektronisk avstandsmåler	36	29,98
			9,98 Ikke hjelpeelinje			
18	6725731,63	295868,82	Ikke spesifisert Vegkant	12 Terregnmålt: Teodolitt med elektronisk avstandsmåler	36	36
			5,72 Ikke hjelpeelinje			
19	6725727,99	295873,23	Ikke spesifisert Vegkant	12 Terregnmålt: Teodolitt med elektronisk avstandsmåler	36	36
			11,48 Ikke hjelpeelinje			
20	6725719,74	295881,21	Ikke spesifisert Ukjent	12 Terregnmålt: Teodolitt med elektronisk avstandsmåler	36	
			8,90 Ikke hjelpeelinje			
21	6725713,35	295887,40	Ikke spesifisert Stein eller røys	11 Terregnmålt: Totalstasjon	14	
			22,41 Ikke hjelpeelinje			
22	6725696,27	295901,91	Ikke spesifisert Ukjent	11 Terregnmålt: Totalstasjon	14	
			26,33 Ikke hjelpeelinje			
23	6725676,21	295918,96	Ikke spesifisert Offentlig godkjent grensemerke	10 Terregnmålt	11	
			6,44 Ikke hjelpeelinje			
24	6725678,89	295924,82	Ikke spesifisert Stein eller røys	10 Terregnmålt	14	
			35,01 Ikke hjelpeelinje			
25	6725693,46	295956,65	Ikke spesifisert Offentlig godkjent grensemerke	10 Terregnmålt	14	
			4,25 Ikke hjelpeelinje			
26	6725689,55	295958,32	Steingjerde Steingjerde	11 Terregnmålt: Totalstasjon	13	
			8,66 Ikke hjelpeelinje			
27	6725686,37	295950,27	Steingjerde Steingjerde	10 Terregnmålt	14	
			21,70 Ikke hjelpeelinje			
28	6725676,10	295931,15	Steingjerde Steingjerde	10 Terregnmålt	14	
			15,09 Ikke hjelpeelinje			

Løpenr	Nord	Øst	Grensemerke nedsatt i / Grensepunkttype / Lengde Hjelpeelinjetype	Målemetode	Nøyaktighet	Radius
29	6725670,68	295917,07	Steingjerde Steingjerde 11,01 Ikke hjelpeelinje	82 Frihåndstegning: Direkte innlagt på skjerm	14	
30	6725667,69	295906,47	Steingjerde Steingjerde 12,95 Ikke hjelpeelinje	10 Terregnmålt	14	
31	6725664,98	295893,81	Steingjerde Steingjerde 9,79 Ikke hjelpeelinje	10 Terregnmålt	14	
32	6725661,41	295884,69	Steingjerde Steingjerde 25,00 Ikke hjelpeelinje	10 Terregnmålt	14	

Målestokk 1:500
EUREF89 UTM Sone 32

Teig 2
172 / 150

+ 172 / 127

+ 172 / 146

+ 172 / 144

+ 172 / 132

295760

295740

295720

295700

295680

295660

20m

N

6725880

6725860

6725840

6725820

Areal og koordinater

Areal: 1 140,8
Representasjonspunkt: Koordinatsystem: EUREF89 UTM Sone 32

Nord: 6725847 Øst: 295713

Grensepunkt / Grenselinje

Løpenr	Nord	Øst	Grensemerke nedsatt i / Grensepunkttype / Lengde Hjelplinjetype	Målemetode	Nøyaktighet	Radius
1	6725819,05	295711,63	Ikke spesifisert Offentlig godkjent grensemerke	12 Terregnmålt: Teodolitt med elektronisk avstandsmåler	36	
2	6725847,24	295684,39	Ikke spesifisert Offentlig godkjent grensemerke	12 Terregnmålt: Teodolitt med elektronisk avstandsmåler	36	
3	6725875,06	295717,38	Ikke spesifisert Offentlig godkjent grensemerke	12 Terregnmålt: Teodolitt med elektronisk avstandsmåler	36	
4	6725877,93	295720,88	Fjell Offentlig godkjent grensemerke	11 Terregnmålt: Totalstasjon	14	
5	6725856,11	295733,23	25,07 Ikke hjelplinje			
6	6725854,13	295732,68	Jord Offentlig godkjent grensemerke	12 Terregnmålt: Teodolitt med elektronisk avstandsmåler	36	
7	6725851,64	295730,82	2,05 Ikke hjelplinje			
8	6725850,82	295723,24	3,10 Ikke hjelplinje			
9	6725855,82	295727,88	Annen terregndetalj Offentlig godkjent grensemerke	12 Terregnmålt: Teodolitt med elektronisk avstandsmåler	36	
10	6725869,60	295712,30	8,27 Ikke hjelplinje			
11	6725859,85	295702,80	8,33 Ikke hjelplinje			
12	6725853,45	295709,25	13,61 Ikke hjelplinje			
13	6725846,69	295716,94	10,24 Ikke hjelplinje			
			6,37 Ikke hjelplinje			

Løpenr	Nord	Øst	Grensemerke nedsatt i / Grensepunkttype / Lengde Hjelpe linjetype	Målemetode	Nøyaktighet	Radius
14	6725843,18	295722,26	Annen terrengdetajl Offentlig godkjent grensemerke	96 GPS kinematisk (Real time kinematic)	13	
15	6725840,86	295725,76	4,20 Ikke hjelpe linje Ikke spesifisert Umerket	69 Beregnet	13	-10,00
16	6725832,75	295727,58	8,57 Ikke hjelpe linje Ikke spesifisert Offentlig godkjent grensemerke	12 Terregnmålt: Teodolitt med elektronisk avstandsmåler	36	
			21,03 Ikke hjelpe linje		36	