



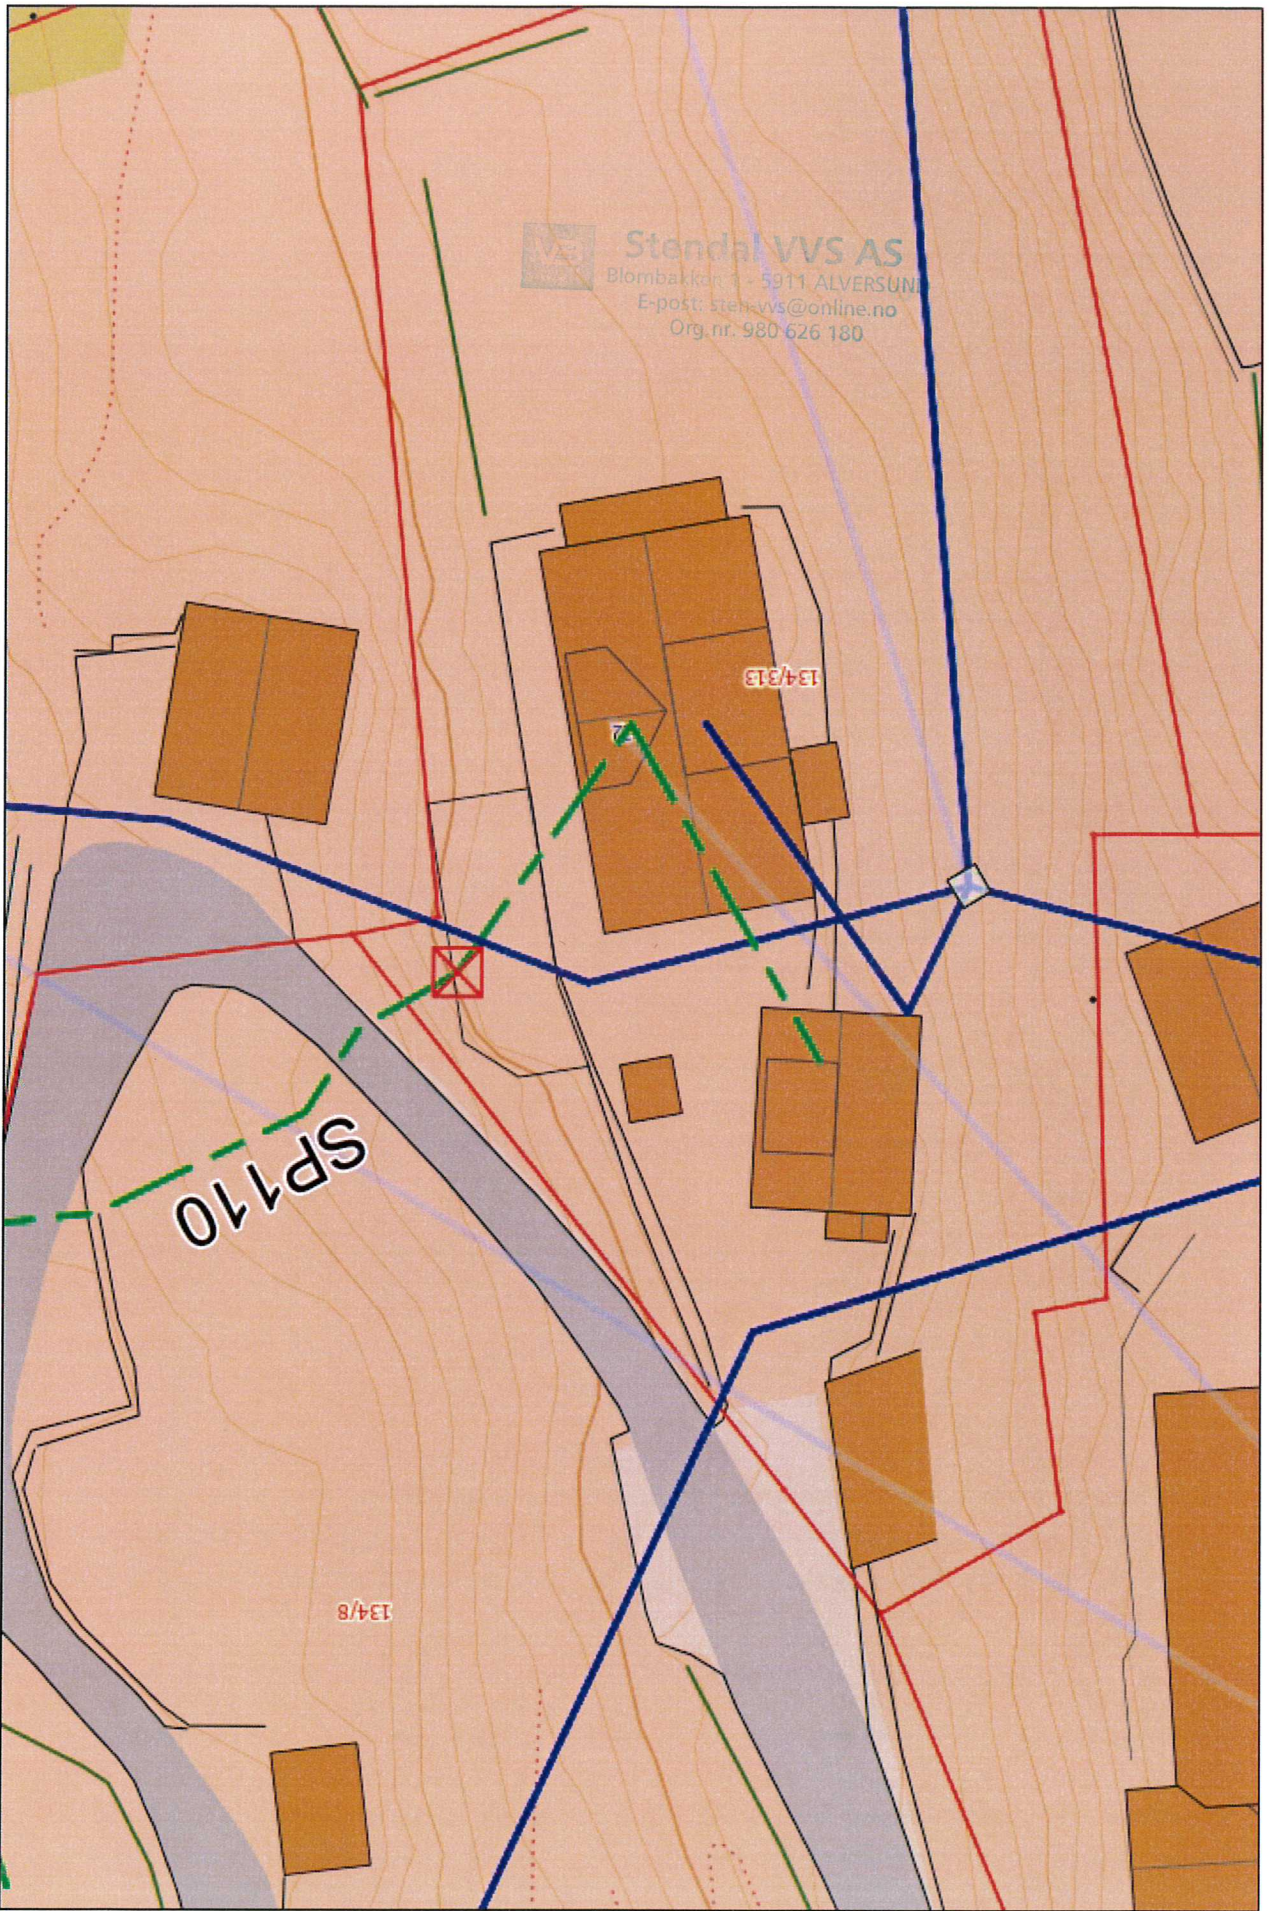


Stendal VVS AS
Blombakkon 1 - 5911 ALVERSUM
E-post: stend-vvs@online.no
Org. nr. 980 626 180




E-1

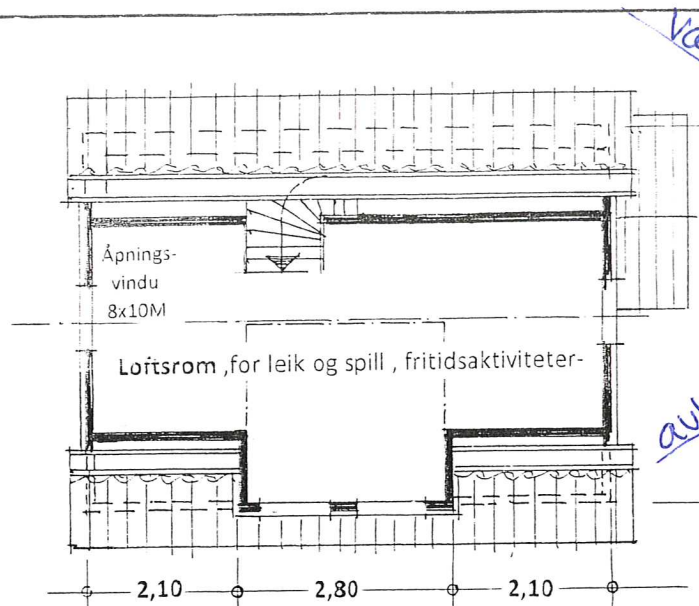


Plan av loft

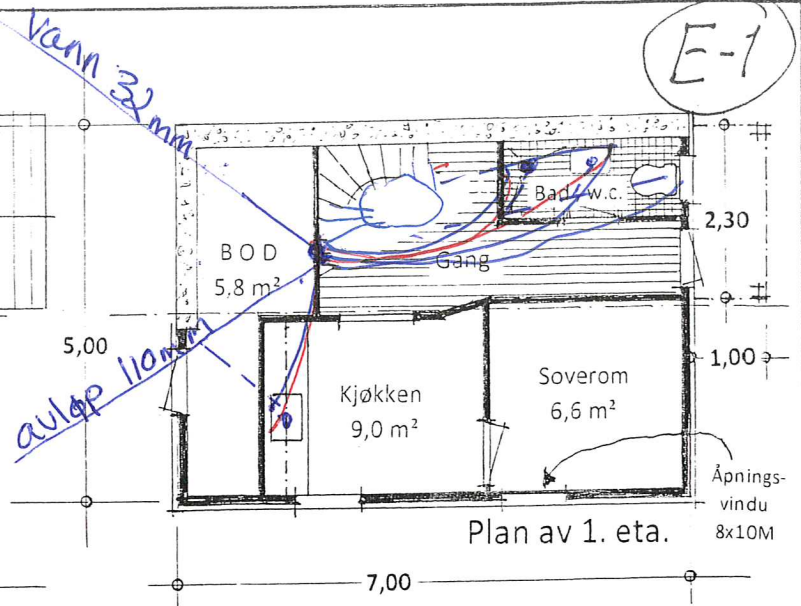


Plan av 1. eta.

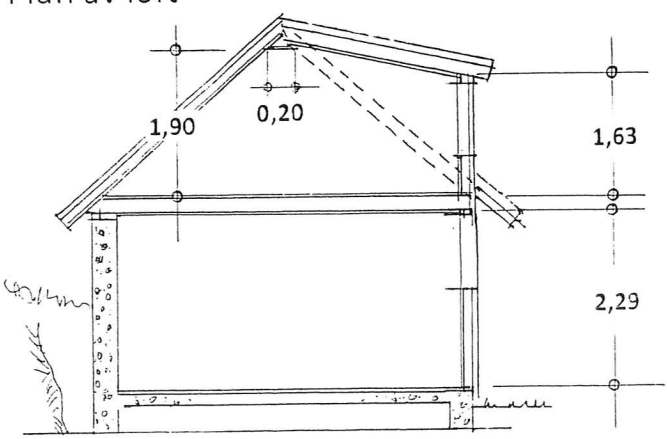


Snitt

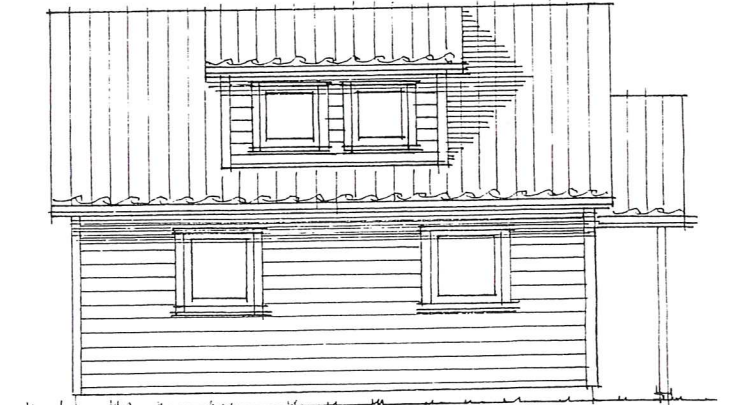


Fasade mot Øst

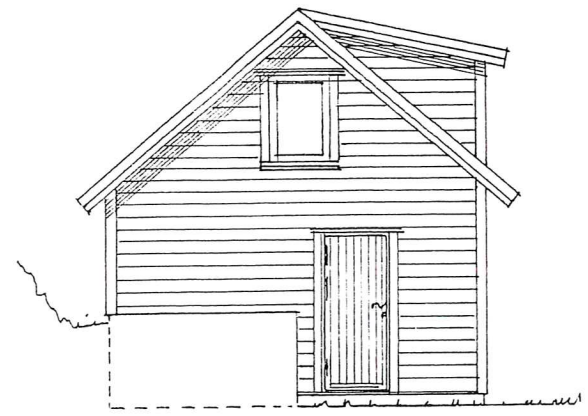

Fasade mot Syd

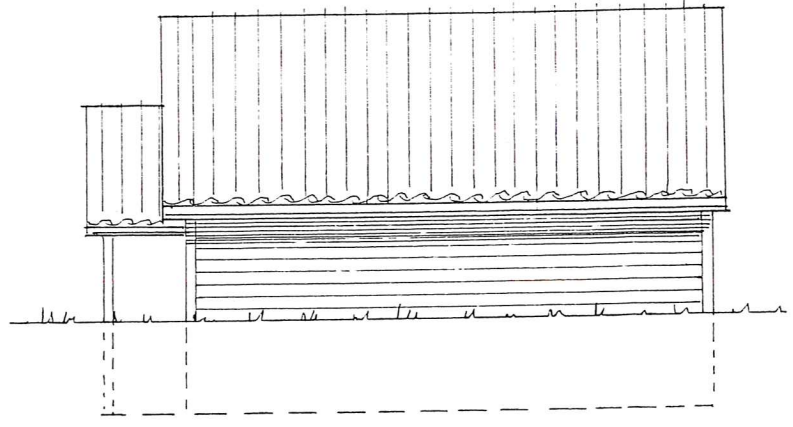

Fasade mot Vest

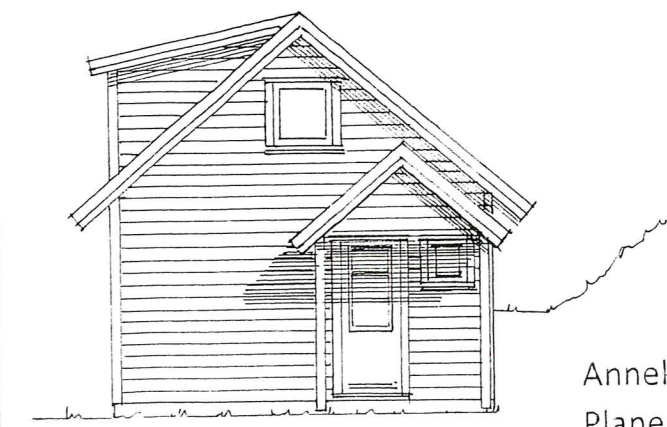

Fasade mot Nord

VB Stendal VVS AS
 Blombakken 1 - 5911 ALVERSUND
 E-post: sten-vvs@online.no
 Org.nr. 980 626 180

Anneks på gnr. 134 , bnr. 313 i Lindås kommune
 Planer , Snitt . og Fasader i Mål = 1 : 100

Seim , 02. 03, 2017 , Oppmålt – og tegnet av Arkitekt Knut Willie Jacobsen