



Hilmar og Jorunn Andersen
Titlandsveien 32
5912 SEIM

Referanser:
Dykkar:
Vår: 17/2404 - 17/24507

Saksbehandlar:
Anne Lise Molvik
anne.lise.molvik@lindas.kommune.no

Dato:
01.09.2017

Førerels svar på søknad om frådeling av bustadtomt - gbnr 64/1 Myksvoll øvre

Tiltak:

Byggjestad: Gbnr: 64/1
Tiltakshavar: Hilmar og Jorunn Andersen

Kommunen stadfestar å ha motteke dykker søknad 14.08.2017.

Mottakskontroll

Kommunen har kontrollert søknaden og finn at den ikkje er fullstendig, jf. byggesaksforskrifta (SAK) § 5-4.
Vi ber om at søknaden vert supplert med følgjande dokumentasjon:

- Situasjonskart som viser tilkomstveg som skal etablerast frå kommunal veg og heilt fram til omsøkt tomt. Kart for påføring av veg følgjer vedlagt.


Vi gjer elles merksam på at omsøkt dispensasjon berre gjeld frådeling av bustadtomta. Ved seinare søknad om løyve til oppføring av bustad på tomta vil det difor måtte søkjast om dispensasjon på ny. Dersom de ønskjer at vi skal handsama søknad om dispensasjon både for deling og bygging må dette gå fram av søknaden om dispensasjon og skisser over planlagt bygg må leggjast ved.

Kommunen ber om at tilleggsinformasjon vert sendt inn samla innan 01.10.2017. Dersom informasjonen ikkje er sendt til kommunen innan fristen, vert saka tatt til handsaming ut frå dei opplysningane som ligg i søknaden.

Det vert gjort merksam på at dette ikkje er ein fullstendig gjennomgang av søknaden. Denne tilbakemeldinga er gjort på bakgrunn av dei forholda som er kontrollert ved kommunen sin mottakskontroll. Vi oppmodar søker om å ta ein ny gjennomgang av søknaden før innsending av etterspurð dokumentasjon slik at ein unngår ytterlegare forseinkinger i saksgangen.

Sakshandsamingsfrist



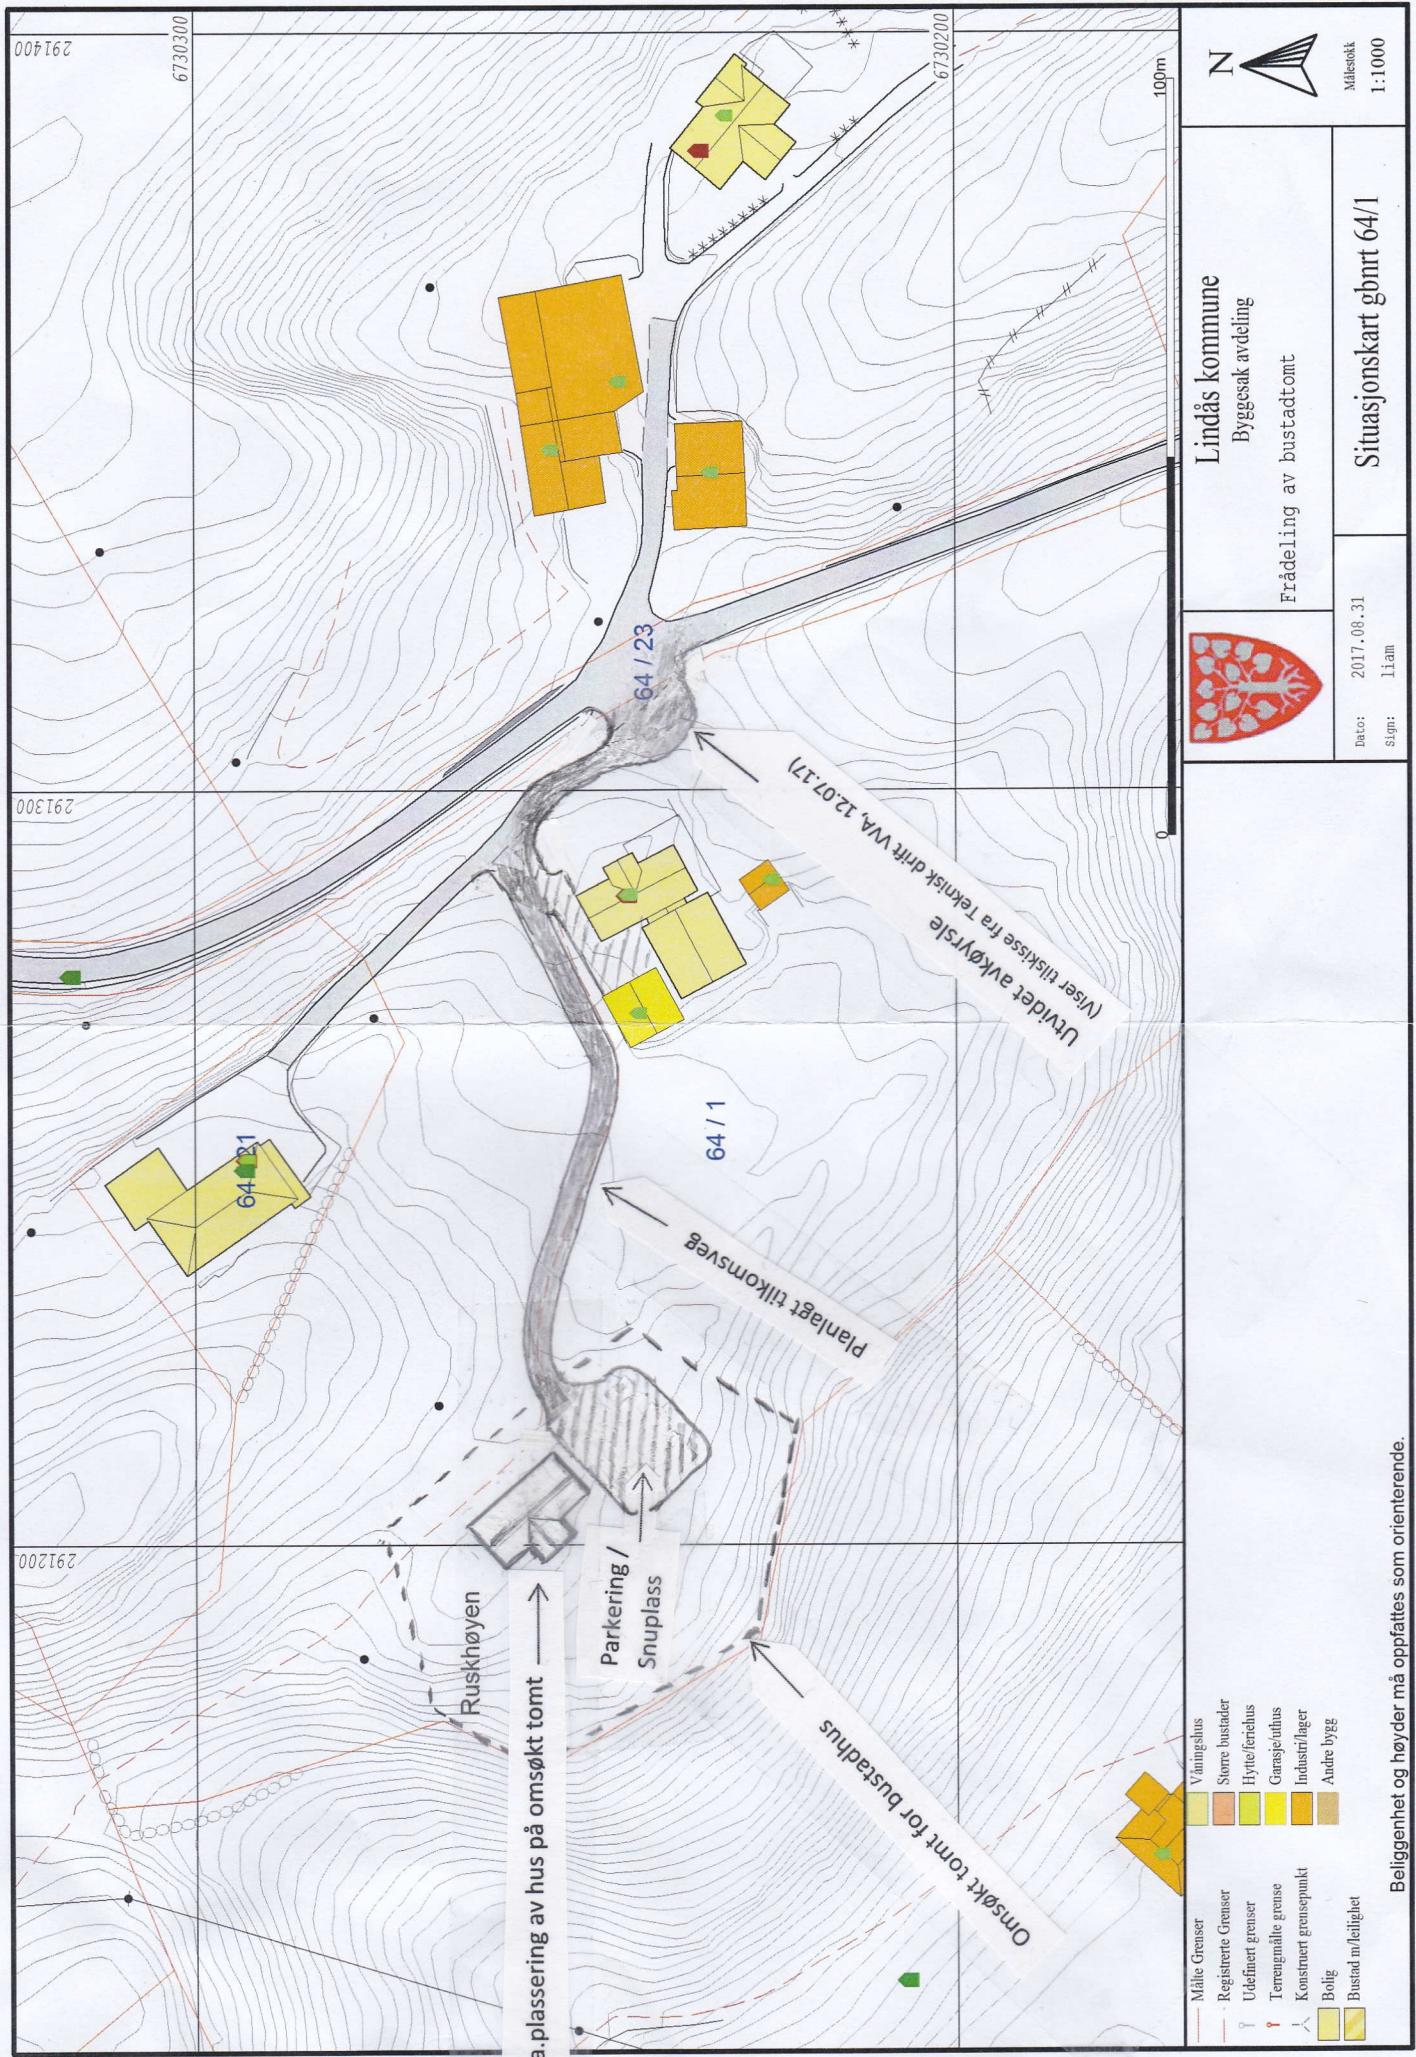

Beilggenhet og høyder må oppfattes som orienterende.