

Lilli Ann Dyrkolbotn

Fra: Atle Dingen
Sendt: 31. august 2017 11:14
Til: Bente Skårnes Førland
Emne: VS: Borehol under VA-anlegg

Er ordna ja!


Fra: Atle Dingen
Sendt: torsdag 31. august 2017 10.29
Til: 'Jordal Ingvard'
Emne: SV: Borehol under VA-anlegg

Der som pilen står i kartet, er det privat.
Alle stikkeidningar ifrå hovudstrekket på vatn og avlaup som går inn til bustader er private.
Elles er det kommunalt stort sett.

Mvh Atle

Fra: Jordal Ingvard [<mailto:Ingvard.Jordal@bkk.no>]
Sendt: torsdag 31. august 2017 10.20
Til: Atle Dingen
Emne: SV: Borehol under VA-anlegg

Hei
Takk for tilbakemelding. Slik eg forstår deg er då kummer og tilhørande VA anlegg vist i utsnittet under private.

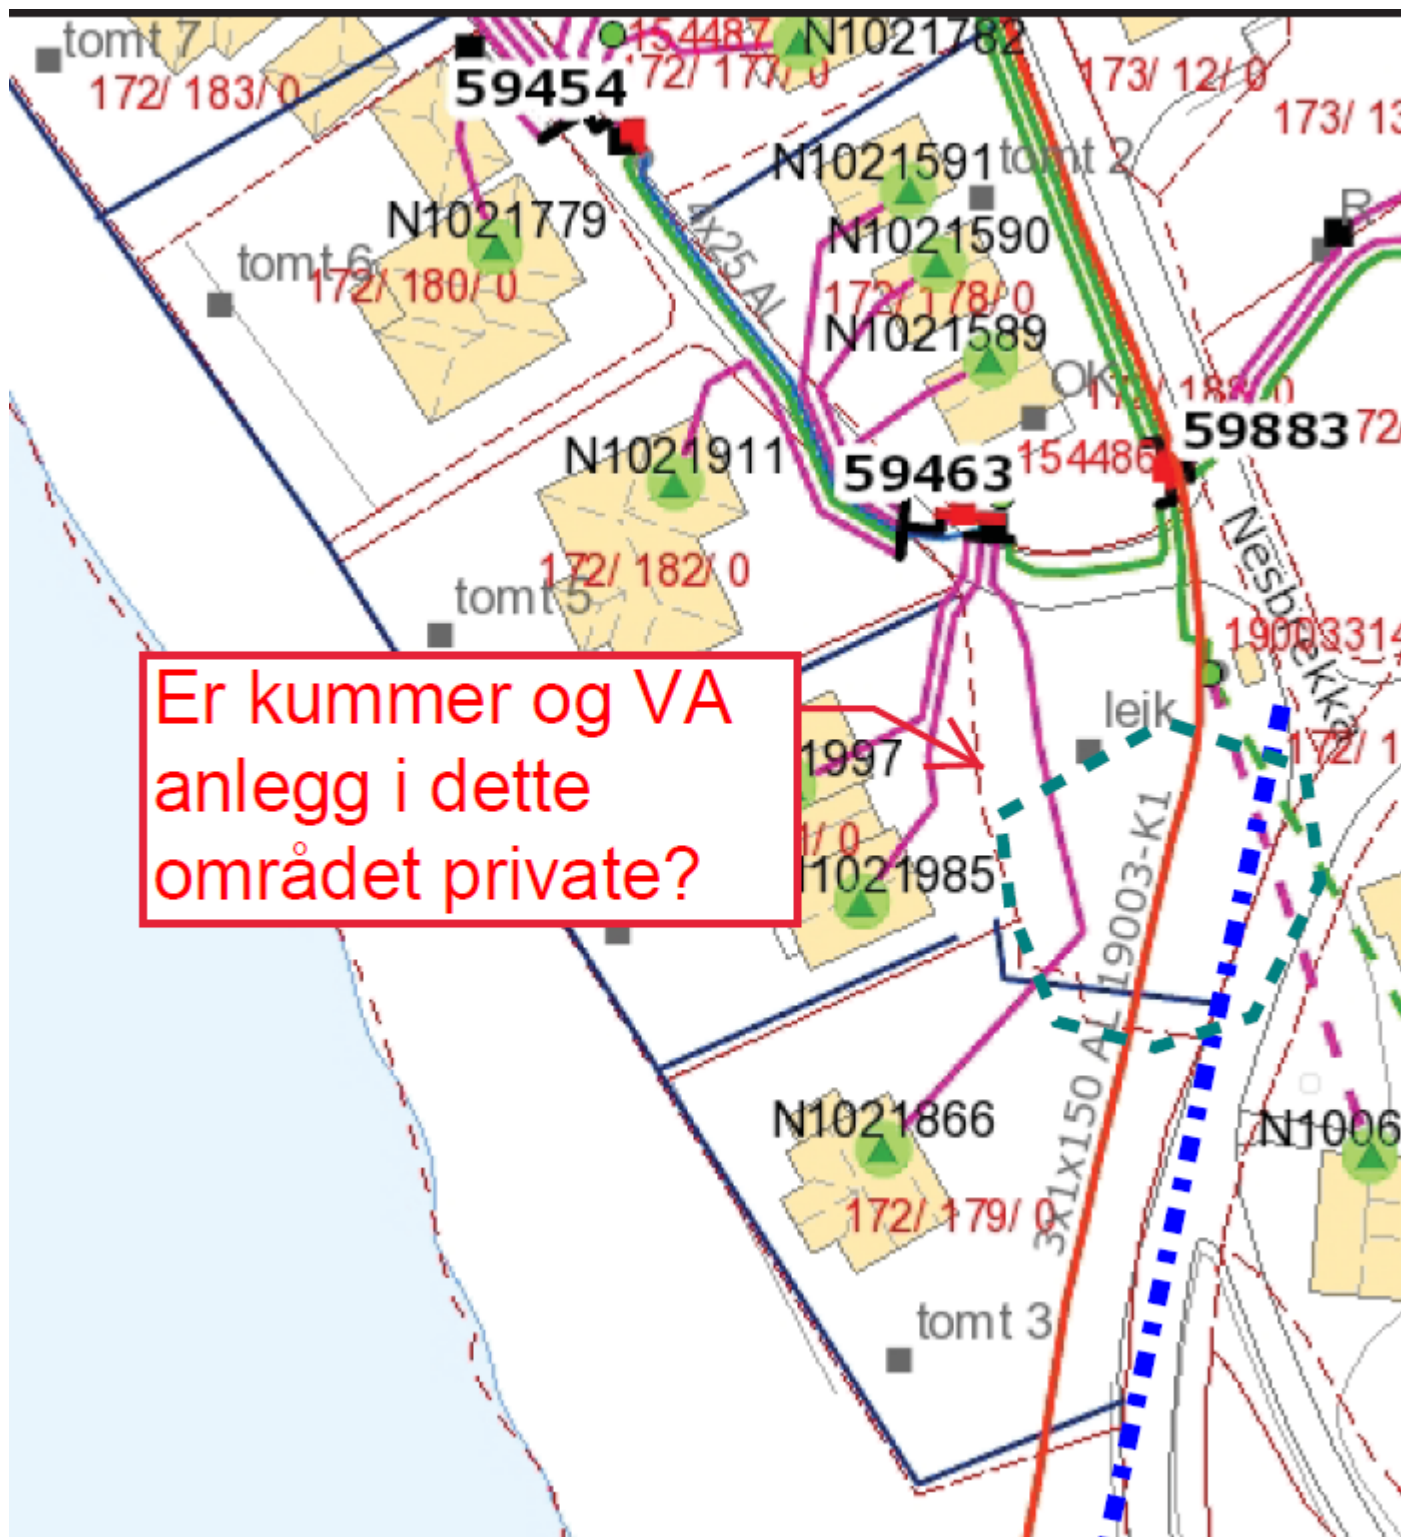

Venleg helsing

Ingvard Jordal
Rådgevar

BKK Nett AS | Postboks 7050, 5020 Bergen | T: +47 55127173 | www.bkk.no

Følg BKK på [Twitter](#) | [Facebook](#) | [Instagram](#) | [LinkedIn](#) | [YouTube](#)

Fra: Atle Dingen [<mailto:Atle.Dingen@lindas.kommune.no>]

Sendt: 31. august 2017 10:08

Til: Jordal Ingvard <Ingvard.Jordal@bkk.no>

Emne: SV: Borehol under VA-anlegg

Hei!

Vi har eit borehol for avløp Ø22 som vist på vedlagt kart.

Eg har ikkje nøyaktig høgde på boreholet med Renseanlegget ligg på kote 5 og avløpskum på kote 10.

Då ligg vel innløp borehol på ca kote 8-8,5 og Renseanlegget på ca cote 4-4,5 m.

Mvh Atle Dingen | Konstituert Einingsleiar Teknisk Drift

E-post: atle.dingen@lindas.kommune.no | Telefon: +47 56 37 56 85

Kundesenter: +47 56 37 50 00 | Heimeside: www.lindas.kommune.no



Fra: Jordal Ingvard [<mailto:Ingvard.Jordal@bkk.no>]

Sendt: torsdag 31. august 2017 09.50

Til: Atle Dingen

Emne: VS: Borehol under VA-anlegg

Fra: Jordal Ingvard

Sendt: 28. august 2017 12:43

Til: 'postmottak@lindas.kommune.no' <postmottak@lindas.kommune.no>

Emne: Borehol under VA-anlegg

Hei

I samband med utbygging av nytt bustadfelt på Seim må BKK Nett kable deler av ei høgspenlinje. For å unngå at det blir ståande igjen eit spenn med høgspenlinje ser me på mulighetane til å kabel litt meir enn det som strengt tatt trengst for å frigi det planlagte bustadfeltet.

Me ser at me kjem til å krysse eit VA-anlegg i nordenden av Hønsedalen, me er og gjort merksam på at det skal gå eit borehol ut frå pumpestasjonen i Hoplandsvågen.

Vedlagt ligg eit kart som viser den planlagte traseen for kabelen, der det meste er tenkt å gå gjennom borehol om mulig. Me ber om å få tilsendt kart som viser plassering av dykkar anlegg og helst dybde om mulig.

I følge vegvesenet sitt kart er vegen ned til pumpestasjonen privat. Dersom det er feil og det er ein kommunal veg ber me om ei tilbakemelding på det slik at me kan forholde oss rett i forhold til kryssing av vegen.

Opplysningane me ber om er tenkt brukt i planarbeidet. Dersom prosjektet let seg gjennomføre vil me sende gravmelding på vanleg måte før oppstart.

Venleg helsing

Ingvard Jordal

Rådgjever

BKK Nett AS | Postboks 7050, 5020 Bergen | T: +47 55127173 | www.bkk.no

Følg BKK på [Twitter](#) | [Facebook](#) | [Instagram](#) | [LinkedIn](#) | [YouTube](#)

This e-mail and any attachments may contain confidential and privileged information. If you are not the intended recipient, please notify the sender immediately by return e-mail, delete this

e-mail and destroy any copies. Any dissemination or use of this information by a person other than the intended recipient is unauthorized and may be illegal.

This e-mail and any attachments may contain confidential and privileged information. If you are not the intended recipient, please notify the sender immediately by return e-mail, delete this e-mail and destroy any copies. Any dissemination or use of this information by a person other than the intended recipient is unauthorized and may be illegal.