

SØKNAD OM GRAVETILLATELSE I OFFENTLIG VEG OG GATEGRUNN (eller kryssing med luftstrekk)

Etter bestemmelsene i Vegloven, §§ 32 og 57, og forskrifter om varslings av arbeid på offentlig veg søkes om gravetillatelse for legging/utskifting/reparasjon. (Stryk ut).

Kryss av:

- ☐ Vannledning
☐ Avløpsledning
☒ El-kabel

- ☐ Telekabel
☐ TV-kabel
☐ Annet

Eks. dekke

- ☐ Asfalt
☐ Brostein
☐ Annet

Off. veg nr.: _____ Hp.: _____ Arbeidssted: TRALAND VEGEN

Lengde på grøft/luftspenn langs veg: _____ m. Kryssinger: _____

Opplysninger om gravingen: lagt 30cm diameter ca 4,20 langt stålrør 60cm under

Fra eiendom gnr.: 55 bnr.: 37 Slik det er vist på vedlagt kart/skisse (M = 1:1000).

Arbeidet ønskes oppstartet: _____ og ventes avsluttet: _____

Jeg er kjent med de plikter som gjelder for undersøkelse av gravestedet. Det er satt kryss for de typer anlegg/interesser som finnes på stedet.

- ☐ El-kabel
☐ Telekabel
☐ TV-kabel

- ☐ Vannledning
☐ Avløpsledning
☐ Skilt

- ☐ Signalkabel
☐ Polygonpunkt
☐ Grøntanlegg

- ☐ Andre berørte
☐ Antikvarisk

Nødvendige opplysninger og direktiv vedr. anleggene er innhentet, og varsel om graving er gitt (kryss av) ☐.

Arbeidet skal utføres etter regler i offentlig veg- og gategrunn, og etter anvisning fra berørte parter.

Jeg godtar de forpliktelser som graving i off. veg medfører etter reglene.

Entr.: egen innsats Adresse: _____

Dato: 2-3-17

Kontaktperson hos entreprenør: Tommy Cudde

Underskrift

Tlf: 92628561

Som eier av og oppdragsgiver for anlegget påtar jeg meg det ansvar som reglene pålegger meg og garanterer for ferdigstillelse av anlegget uten utgift for vegetaten. Jeg godtar også de til enhver tid gjeldende betingelser for å ha anlegg i offentlig veg.

Eier/søker: Tommy Cudde Adresse: Tralandsvegen 26

Dato: 3-3-17

Kontaktperson hos eier/søker: _____

Underskrift

Tlf: 92628561

☐ Gravetillatelse er gitt med forbehold at det stilles garanti, etter reglene, pålydende kr. _____

☐ Endelig vegdekke skal utføres av: _____

☐ Spesielle vilkår gjelder: _____

☐ Gravetillatelse gitt

den / 199

☐ Gravetillatelse avslått

Etat

Underskrift

Tillatelsen og godkjente planer skal oppbevares på arbeidsstedet og fremvises ved kontroll

Betingelser for graving i offentlig veg- og gategrunn

Det er vedtatt egne **Regler for graving i offentlig veg- og gategrunn**. Disse gjelder for all graving i eller ved offentlig veg. Entreprenør kan få reglene ved henvendelse til vegetaten.

Ansvarshavende entreprenør

Det skal alltid være en ansvarshavende entreprenør (eventuelt offentlig teknisk etat) for graving i offentlig veg.

Den som skal være ansvarshavende entreprenør for et anlegg i eller ved offentlig veg skal ha de nevnte regler og vedkommende skal ha full kjennskap til dem. Ved underskrift på søknadsskjema skal entreprenør forplikte seg til å følge reglene og påta seg det ansvar som følger med.

Ansvarlig entreprenør har et særlig ansvar for at det er gjort tilstrekkelig undersøkelse om det er andre anlegg i vegen på det stedet der det skal graves. Entreprenøren må ha full oversikt over forholdene selv om andre har gjort undersøkelsen. Avkryssing på søknadsskjema skal gjelde som forpliktende erklæring om at tilstrekkelig undersøkelse er gjort. Manglende avkryssing kan føre til avvist søknad.

Ansvarlig entreprenør skal gi nødvendig orientering om reglene til oppdragsgiver.


Egenkontroll skal utføres og skjema leveres på ferdigbefaring. Garantitid løper 1 år fra dato for ferdigbefaring. Entreprenøren er ansvarlig for ferdigstillelse.

Ansvarshavende eier (oppdragsgiver)

Søknad om gravetillatelse skal alltid underskrives av eier av det aktuelle anlegg (oppdragsgiver)

Ved sin underskrift skal eieren (oppdragsgiveren);

- * Påta seg ansvaret for det ferdige anlegg, og for hendelser og skader som anlegget måtte medføre på vegen og tredjemann.
- * Være garantist for at entreprenørens forpliktelser etter reglene blir oppfylt.
- * Godta de til enhver tid gjeldende offentlige betingelser for å ha anlegg i offentlig veggrunn.

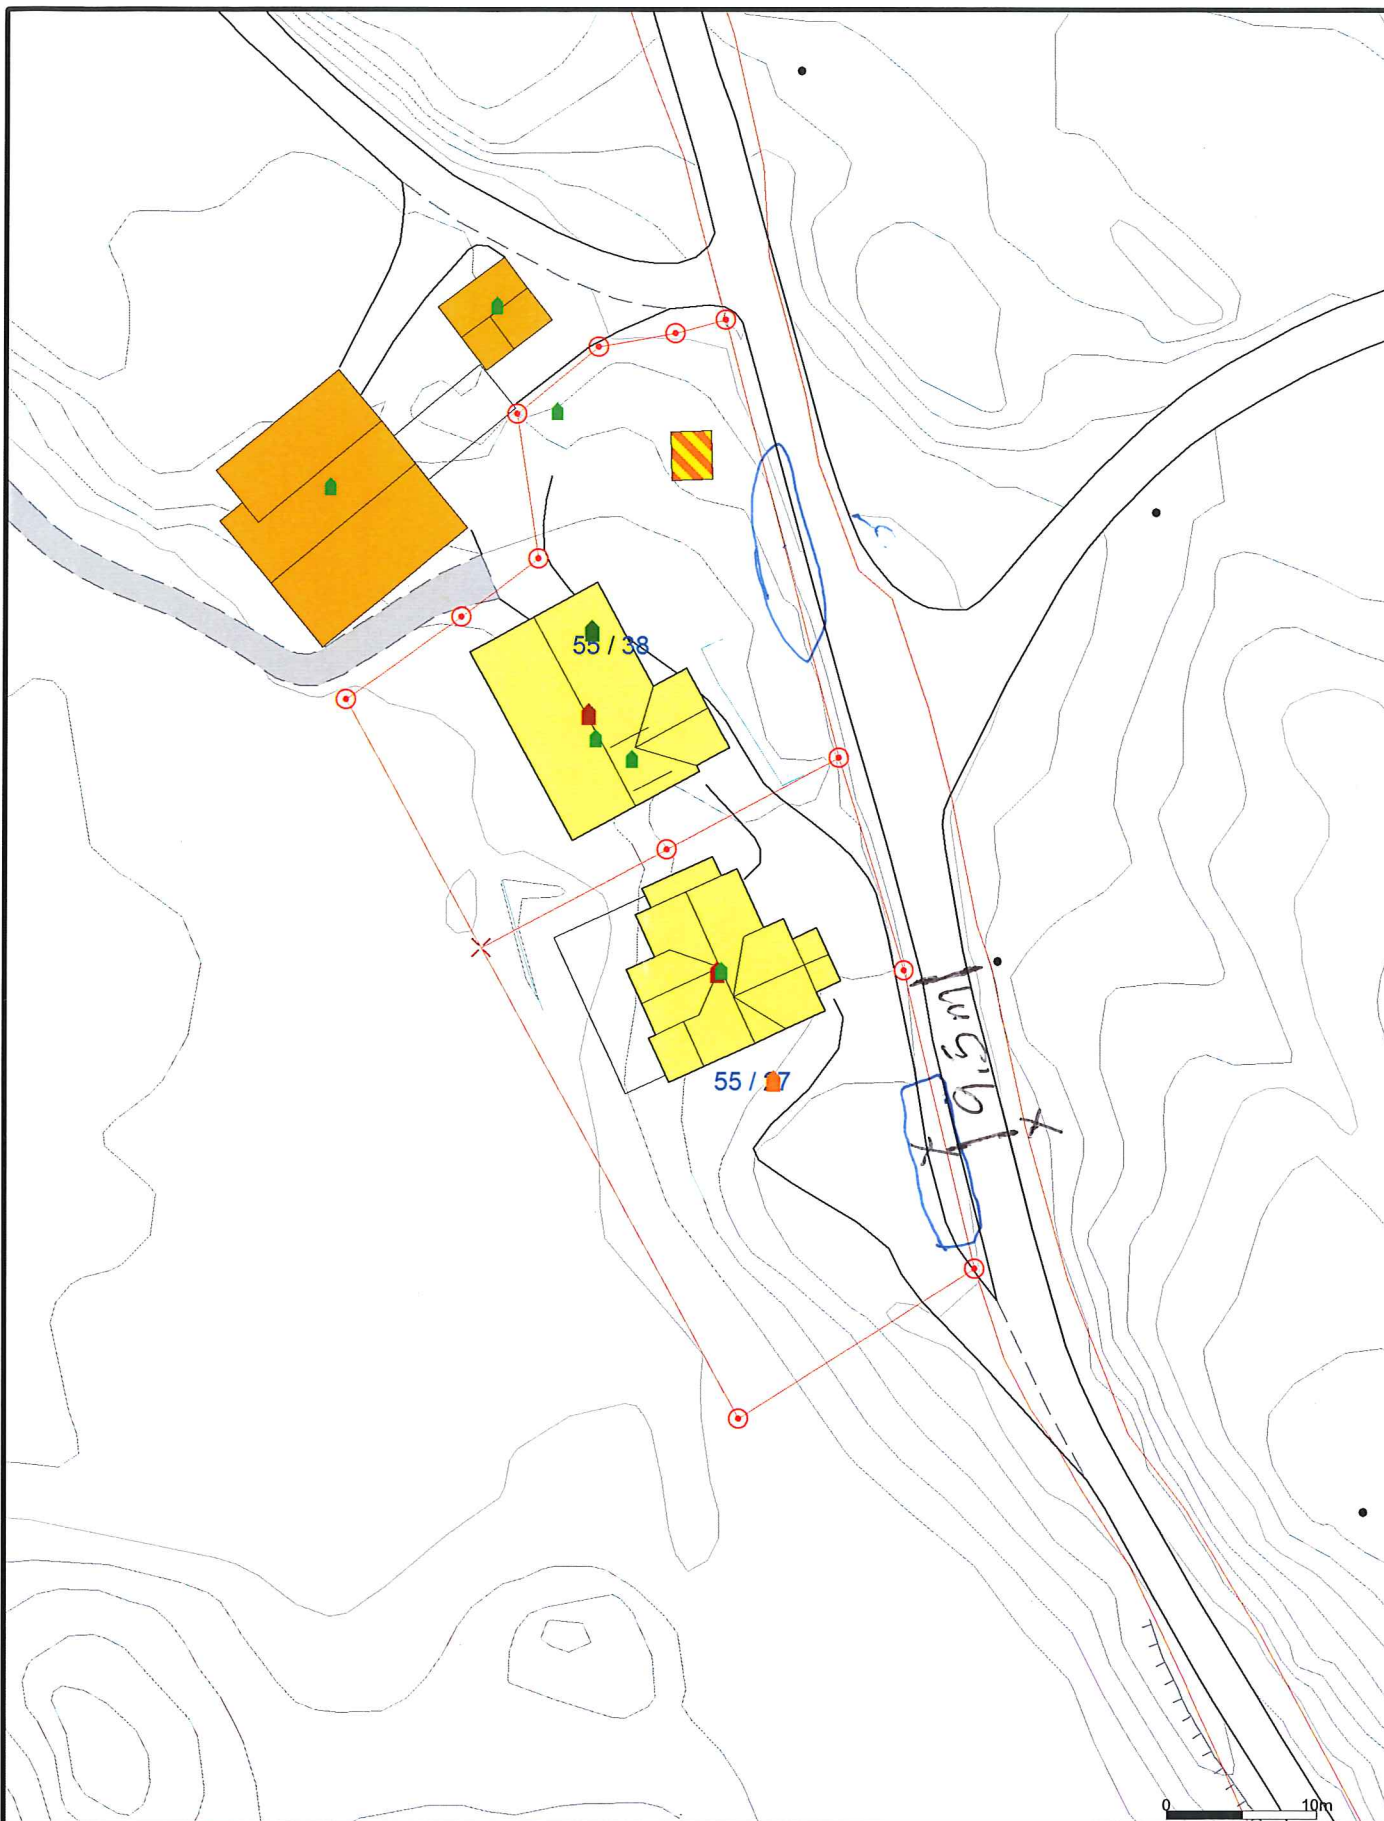

- | | |
|------------------------|-----------------|
| — Målte Grenser | Større bustader |
| — Registrerte Grenser | Hytte/feriehus |
| Udefinert grense | Garasje/uthus |
| Terrengmålte grense | Industri/lager |
| Konstruert grensepunkt | Andre bygg |
| Bolig | |
| Bustad m/leilighet | |
| Våningshus | |



Lindås kommune
Geodata avdeling

Dato: 2017.03.02
Sign: likj



Målestokk
1:500

Beliggenhet og høyder må oppfattes som orienterende.

