

LINDÅS BYGNINGSRÅD 5100 ISDALSTØ	Møtestad Rådhuset	Møte dato 01.07.87
Sakshandsamar Bjørnevoll	Arkivnr. 522	SAK NR. B-211/87
Byggherre/meldar Karl Anders Stene	Adr. 5150 Lindås	
Saka gjeld Melding om utlegging av flytebyggjer		

## Vedlegg:

Brev dat. 20.6.87 frå Karl A. Stene.  
 Kvittering for nabovarsel.  
 Situasjonsplan 1:1000.  
 Kystverket: Byggjetillatelse, 2 byggjer 13.12.84.  
 Kystverket: Byggjetillatelse, 1 byggje 20.05.86.

## MERKNAD:

Meldinga gjeld utlegging av 3 flytebyggjer med tilsaman 30 båt plassar ved Apalbakken. Planane er godkjende av Kystverket. 20 av plassane er for tomteeigarar i Apalbakken, i gangavstand frå båt plassane. Dei 10 resterande plassane skal disponerast av Lindås Båtförening. Her har søkjaren rekna med 50 % parkeringsdekning og viser til det arealet som er farga grønt på situasjonsplanen. Dette arealet er regulert til friområdet i reguleringsplanen for Apalbakken. Bygningssjefen meiner at parkering i samband med friluftaktivitetar kan tillatast på friområde.

## TILRÅDING:

Med tilvising til § 84 i plan- og bygningslova har bygningsrådet ingen merknader til planane.

## VEDTAK:

Bygningsrådet godkjenner samrøystes tilrådinga.

*Kopi av vedtak*  
 Lindås kommune  
*Bergamir Hicks*

LINDÅS BYGNINGSRÅD 5100 ISDALSTØ	Møtestad Rådhuset	Møte dato 25.06.86
Sakshandsamar Thorsheim	Arkivnr. 522 Speldnessundet	SAK NR. B-168/86
Byggherre/meldar Karl Anders Stene	Adr. 5150 Lindås	
Saka gjeld Utlegging av flytebrygger i Speldnessundet		

## Vedlegg:

Kopi av skriv dat. 06.03.86 frå Karl A. Stene.  
Skriv dat. 20.05.86 frå Kystverket vedlagt  
byggjetillatelse.

## MERKNAD:

Meldinga gjeld utlegging av to flytebrygger med tilsaman 20  
båtplassar utanfor Stene sin eigedom på Lindås.

Kystverket har godkjent søknaden på vanlege vilkår.

## TILRÅDING:

I medhald av § 84 i bygningslova, jfr. § 94.3, vert det gjeve  
løyve i samsvar med teikningar og utgreiingar vedlagt søknaden og  
på fylgjande vilkår:

1. Det må leggjast fram plan for eit tal parkeringsplassar  
som tilsvarar 50% av tal båtplassar (10 p.plassar).
2. Vilkåra i byggjetillatelsen dat. 20.05.86 skal oppfyllest,  
og søkjaren må sjå til at dette vert ordna.

## VEDTAK:


Bygningsrådet godkjenner samrøystes tilrådinga.

*Kopi av vedtak*  
Lindås kommune  
*Benjamin Slicks*

FOR LINDÅS BYGNINGSRÅD

Utskrift sendt til

Karl A. Stene

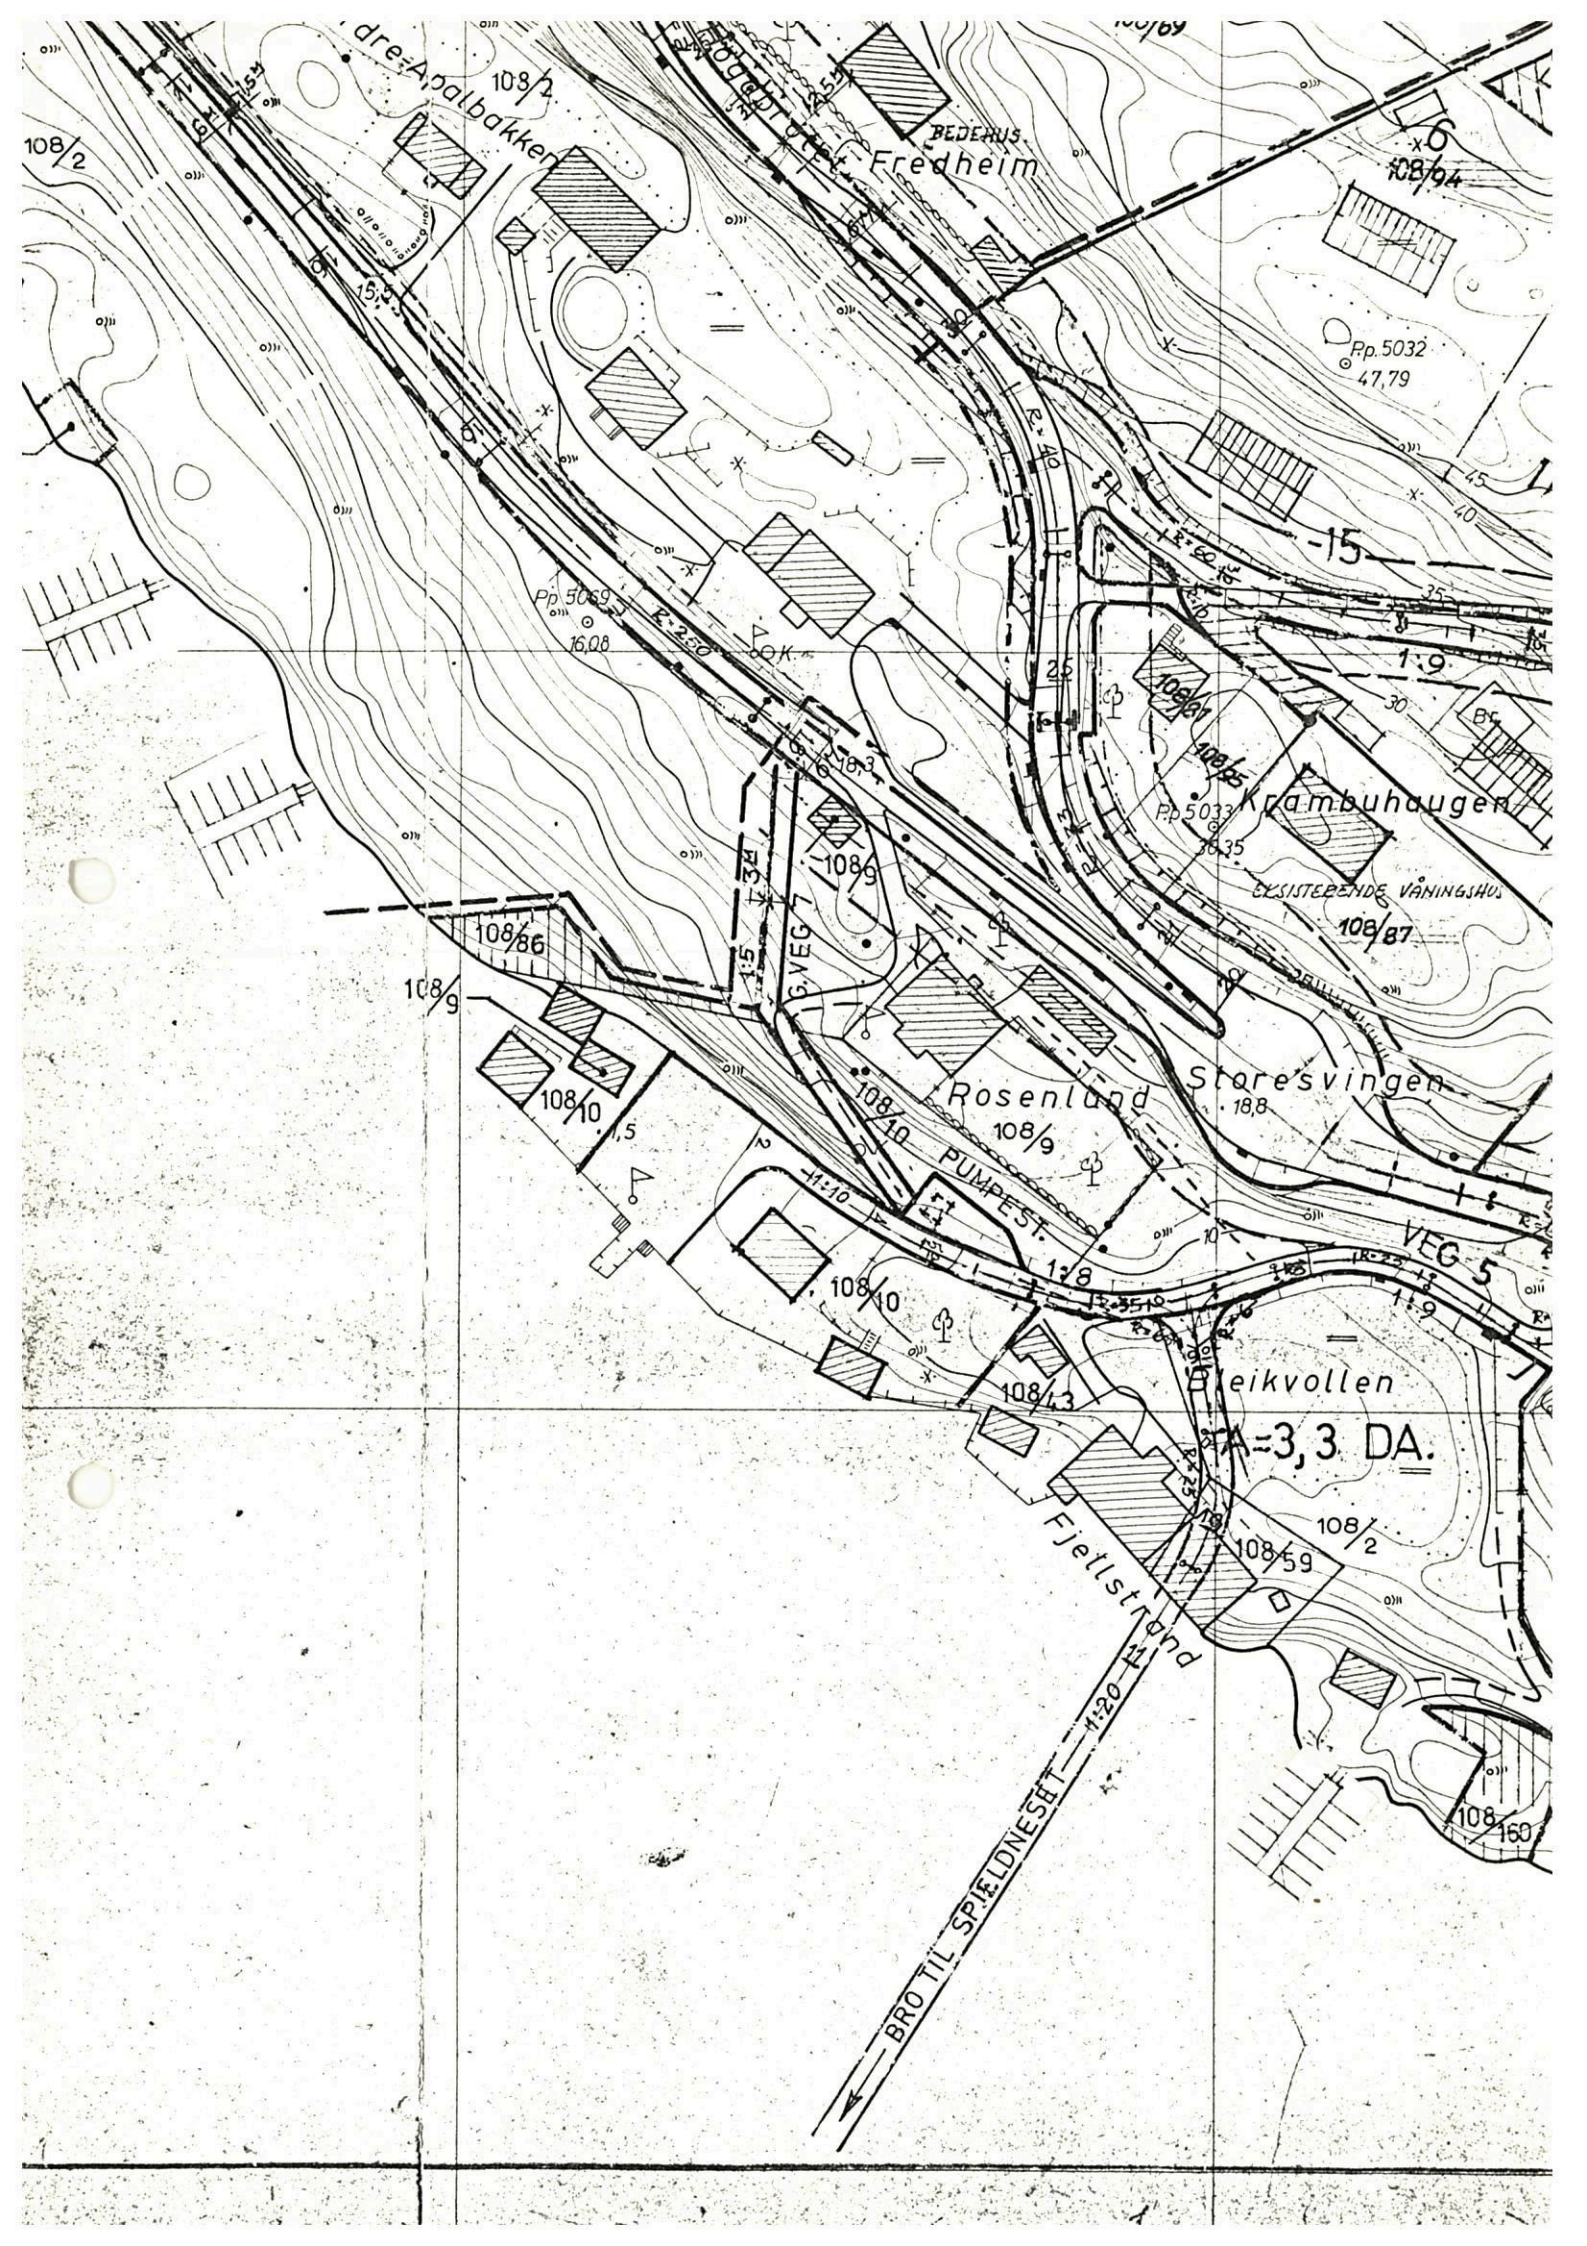

dre-Apalbakken

BEDERUS  
Fredheim

x 6  
108/94

Pp. 5032  
47.79

Pp. 5039  
16.08

Krambuhaugen  
Pp. 5033  
46.35

EXISTERENDE VÅNINGSHUS

108/87

108/9

108/66

108/9

Rosenlund  
108/9

Storesvingen  
18.8

108/10

108/10

108/10

108/13

Bliekvollen  
A=3,3 DA.

Fjellstrand

108/2

108/59

108/160

BRO TIL SPIELDNESSET  
1:20

