


Fra: Tommy Andersen <tan2@online.no>
Sendt: 18. september 2017 11:01
Til: Rune Kilen
Emne: Vedlegg til svar på brev av 13.09.17
Vedlegg: image1.jpeg; ATT00001.txt

Oppfølgingsflagg: Følg opp
Status for flagg: Flagget

Vedlegg kom ikkje med i førre epost. Mvh Inger Anne H Andersen

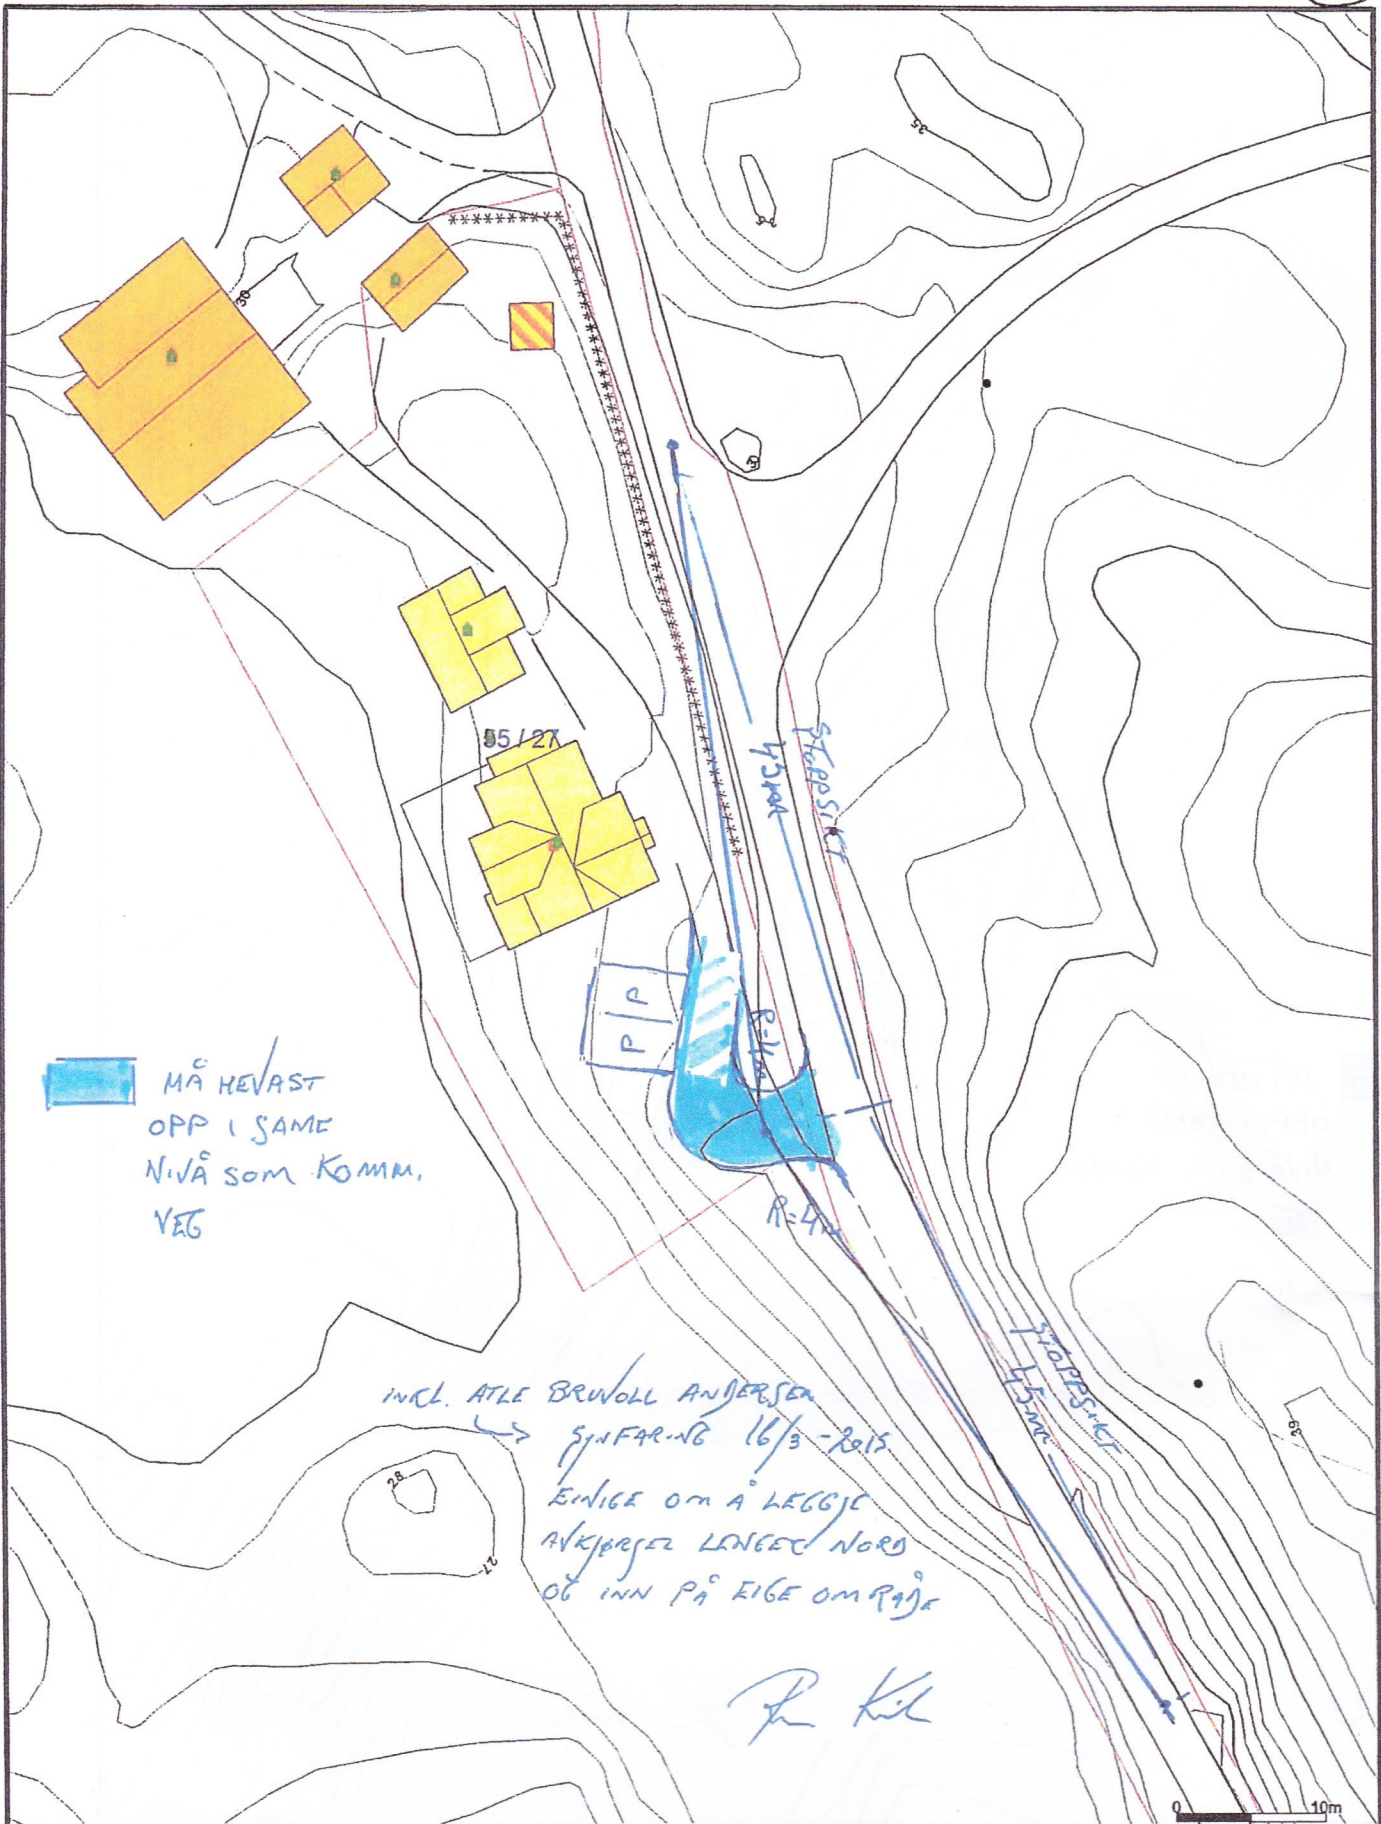

MÅ HEVAST
OPP I SAME
NIVÅ SOM KOMM.
VEG

INCL. ATLE BRUVOLL ANDERSEN
OG INN PÅ EIGE OM RÅDE

R. KIL

	Avlopp felles		Terrengmålte grense		Industri/lager
	Drensledning		Konstruert grensepunkt		Andre bygg
	Overvann		Bolig		
	Pumpeledning spillvann		Bustad m/leilighet		
	Pumpeledning vann		Våningshus		
	Spillvann		Storre bustader		
	Vannledning		Hytte/feriehus		
	Udefinert grenser		Garasje/uthus		

Beliggenhet og høyder må oppfattes som orienterende.



Lindås kommune
VVA avdeling



Dato: 2015.03.16
Sign: liru

Målestokk
1:500

Sendt fra min iPad