


Fra: Tommy Andersen <tan2@online.no>
Sendt: 18. september 2017 11:03
Til: Rune Kilen
Emne: svar på Brev av 13.09.17. 2017-09-17 Kabeltrase 001.jpg
Vedlegg: 2017-09-17 Kabeltrase 001.jpg; ATT00001.txt

Oppfølgingsflagg: Følg opp
Status for flagg: Flagget

Her er det andre vedlegget som er med svaret vårt i saka. Mvh Inger Anne H Andersen

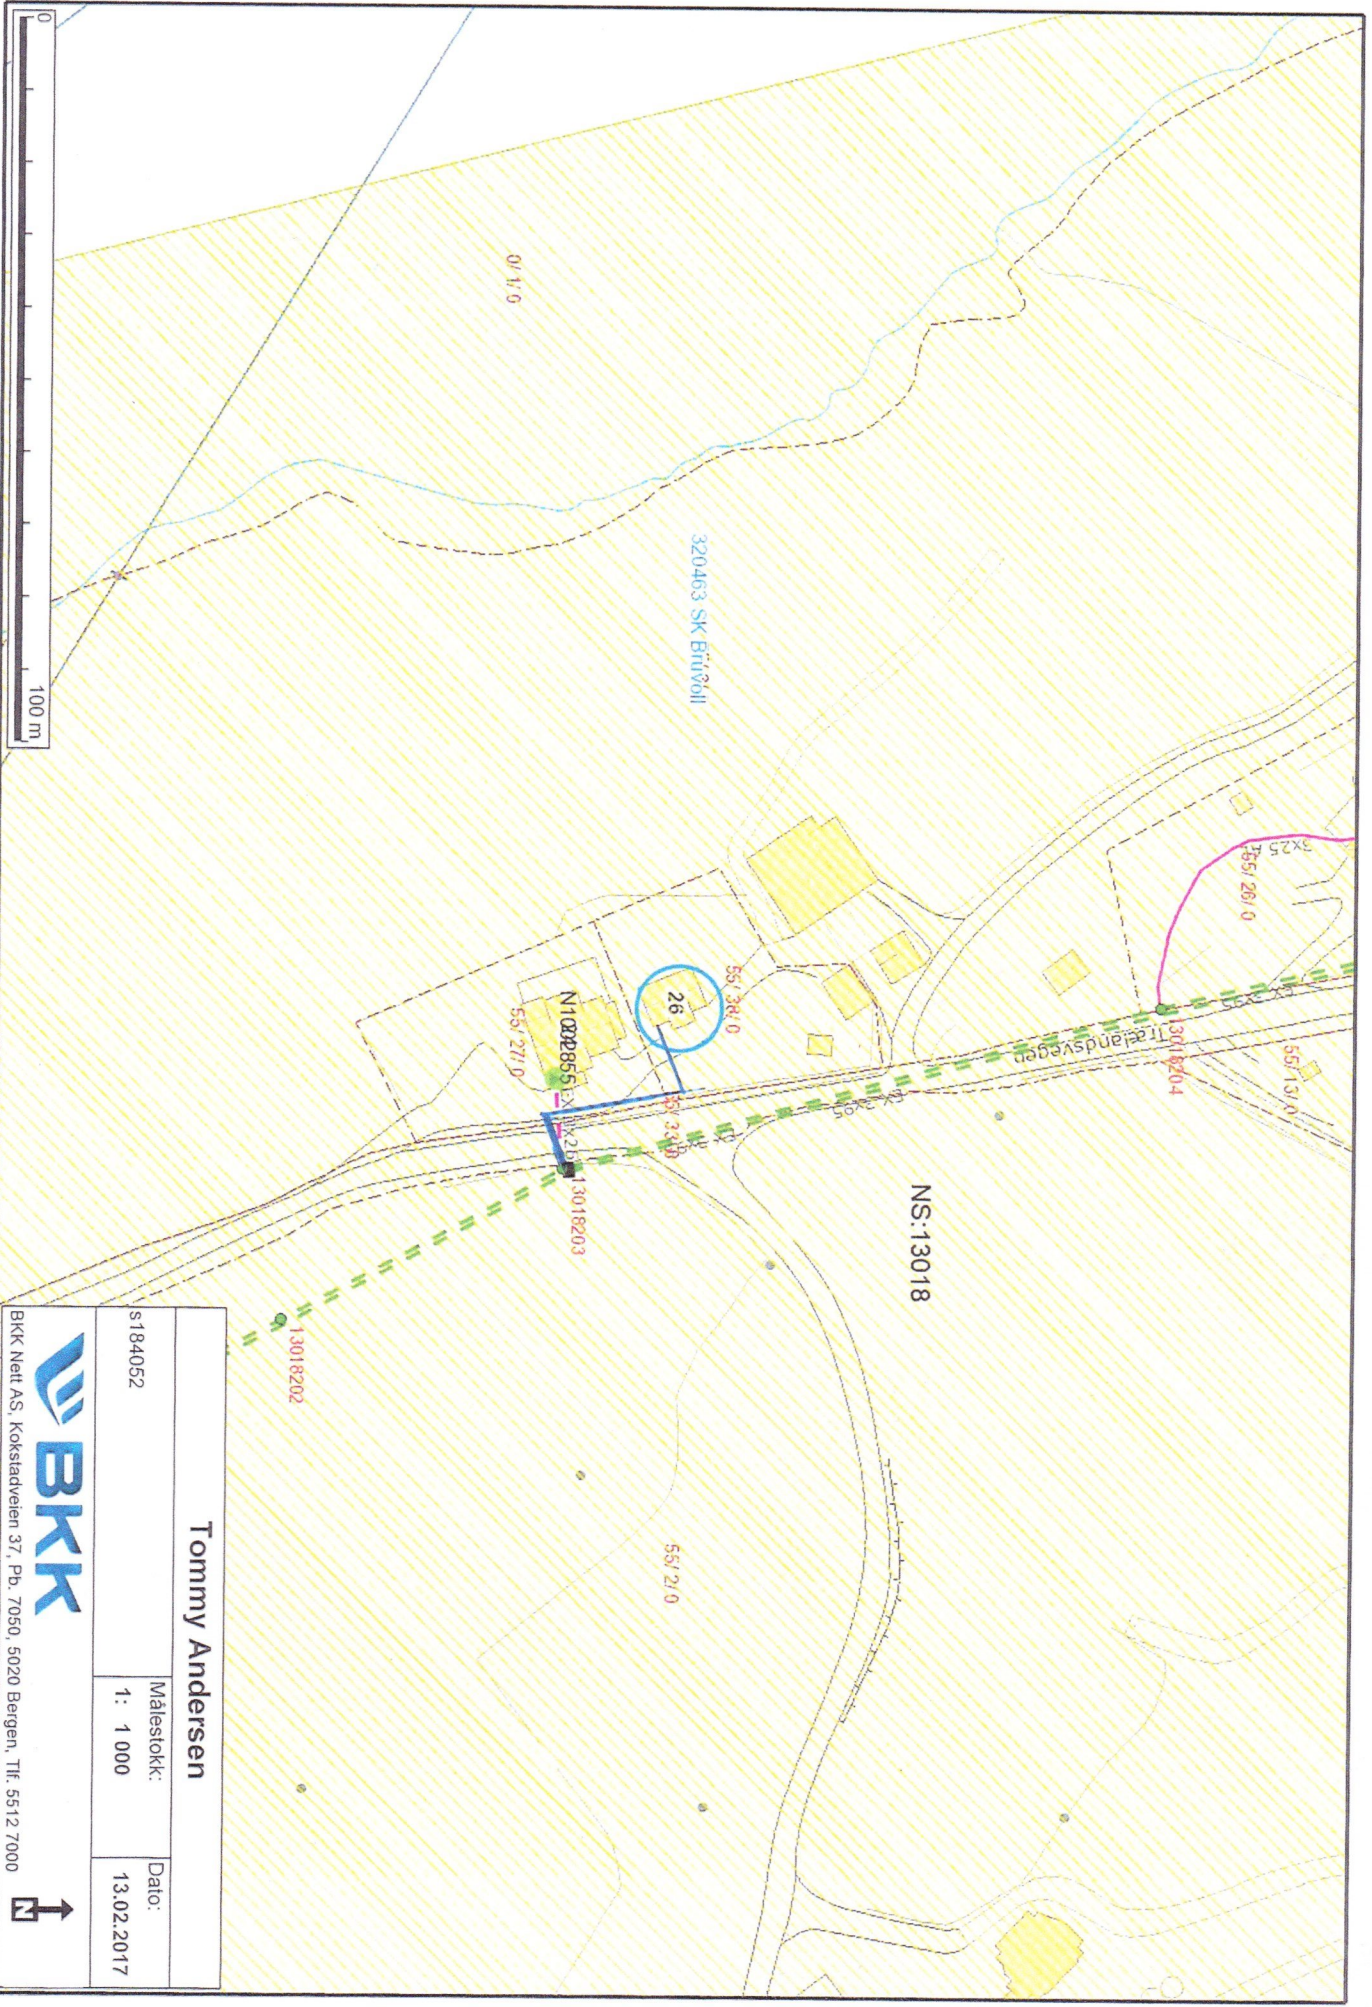

Tommy Andersen

| | | |
|---------|------------|------------|
| s184052 | Målestokk: | Dato: |
| | 1: 1 000 | 13.02.2017 |



BKK Nett AS, Kokstadveien 37, Pb. 7050, 5020 Bergen, Tlf. 5512 7000



Sendt fra min iPad