


SNITT VANNKUM V1  
M=1:20

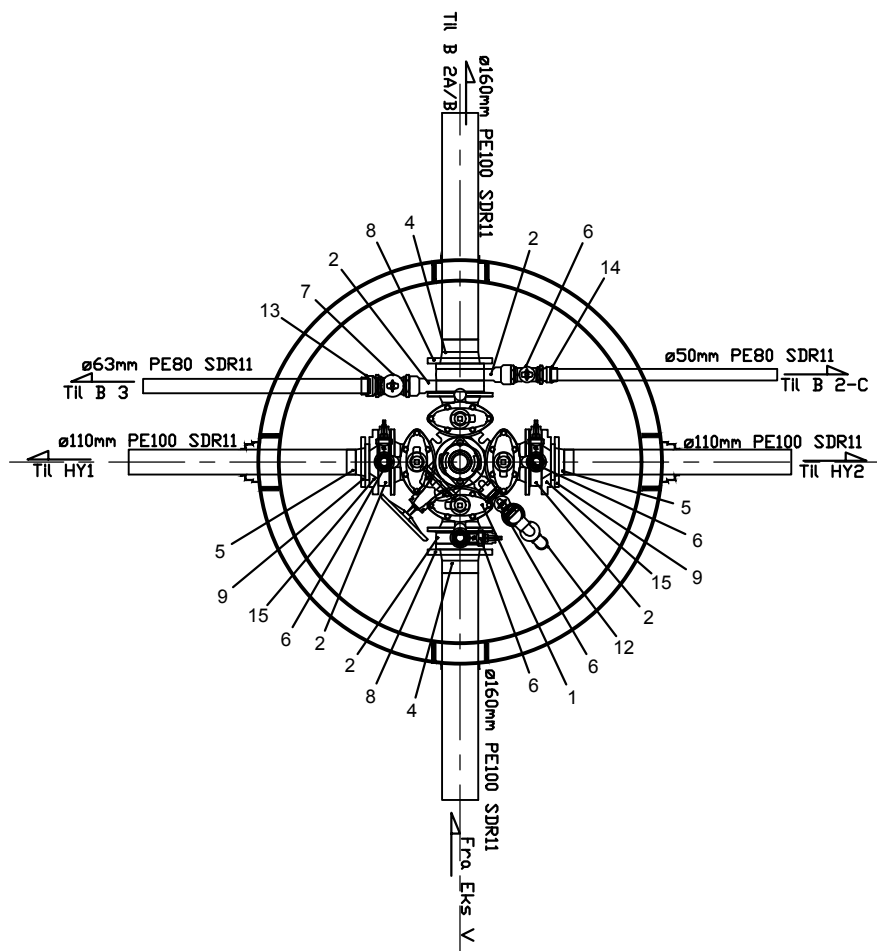

PLAN VANNKUM V1  
M=1:20

POS-LISTE: V1

Pos	Beskrivelse	Dimensjon	Antall	Anmerkning
1	Ventilkryss	150	1	m/brannventilavstikker
2	Mellomring med Esco Lock	150	5	
3	Mellomring med Esco Lock	100	1	
4	PE krage for spellsveis	160	2	
5	PE krage for spellsveis	110	2	
6	Stengeventil	50	5	Serviceventil m/plugg
7	Stengeventil	63	1	Serviceventil m/plugg
8	Løsflens	160	2	Galvanisert
9	Løsflens	110	2	Galvanisert
10	Brannventil, standard type	100	1	m/brannventilsikring og beskyttelseslokk
11	Sluseventil	100	1	m/ratt
12	Lufteventil Flexi	50_2"	1	m/90° bænd
13	Tippunion	50mmx11/2"	1	
14	Tippunion	63mmx2"	1	
15	Reduksjonsflens etter EN545	150/100	2	

Tilbudstegning

Rev.	15.09.2017	BN	Ventil T-rør erstattes av ventilkryss. Lufteventil. To ø110mm VL til HY1 og HY2.
Rev.		Sign.	Revisjonen gjelder
Oppdragsgiver			
Orion Prosjekt AS			
Prosjekt			Tegn. Kontr. Godkj.
Langheiane boligfelt B8			BN THF
Plan og snitt vannkum V1.			Dato: 07.03.2017
			Målestokk: 1:20 A3
Fabrikkveggen 7B 5059 Bergen Tlf. 55 59 82 60 e-post: post@haugenvva.no			Prosjektnr. 8016
haugen vva			Tegningsnr. GH20
			Rev. A