

**For matrikkelenhhet:**

Kommune: 1263 - LINDÅS
Gårdsnummer: 69
Bruksnummer: 8

Utskriftsdato/klokkeslett: 15.09.2017 Kl. 12:52

Produsert av: Einar Rydland

Attestert av: Lindås kommune

Lindås kommune

Matrikkelført	
15 SEPT 2017	
Løpnr: Lindås kommune	Signatur:

Orientering om matrikkelbrev

Matrikkelbrevet er hjemlet i «Lov om eigeomsregistrering» (matrikkellova) av 17. juni 2005. Etter definisjonen i matrikkelovens § 3 d) er matrikkelbrevet en attestert utskrift av matrikkelens som viser alle registrerte opplysninger om en matrikkelenhhet ved oppgitt dato.

Om fullstendighet og nøyaktighet i matrikkelbrevet

Matrikkelen ble etablert ved konvertering av data fra tidligere registre. Det kan variere hvor gode disse dataene er med hensyn på fullstendighet og nøyaktighet. I enkelte tilfeller kan grensepunkt og grenselinjer mangle helt eller delvis eller være feil registrert. Det kan også være feil og mangler ved registrert bygnings- og adresseinformasjon. Fullstendighet og stedfestingsnøyaktighet er generelt bedre innenfor enn utenfor tettbygd strøk. Vær oppmerksom på at for mange matrikkelenheter og bygg hefter usikkerhet ved arealet som oppgis.

For utfyllende informasjon: www.kartverket.no/matrikkelbrev

Adresser

Adresstyppe	Adressenavn	Adressetilleggsnavn	Adressekode	Adressent	Kretser
Vegadresse	Haukåsvegen	1115	79		Grunnkrets Valgkrets: Kirkesogn: Postnr.område: Tettsted:
					0202 FESTO 5 FESTE 07070103 Lygra 5912 SEIM

Bygning og bygningssending

Bygningsnr:	176 220 791	Bebygd areal:	0	Ant. boliger:	1	Datoer:	
Løpenr:		Bruksareal bolig:	0	Ant. etasjer:	1	Rammeinstallase:	
Bygningsendingskode:		BRA annet:	0	Vannforsyning:		Igangsettingsinstallase:	
Bygningstype:	Enebolig	Bruksareal totalt:	0	Avløp:		Tatt i bruk:	
Næringsgruppe:	Bolig	Alternativt areal:	0	Har heis:	Nei	Midl. brukstillatelse:	
Bygningsstatus:	Tatt i bruk	Alternativt areal 2:	0	Oppvarming:		Ferdigattest:	
Energikilder:							

Etasje	Antall boenheter	BRA bolig	BRA annet	BRA totalt
H01	1	0.0	0.0	0.0

Bruksenheter		Bruksenhetsnummer	Bruksenhetstype	Bruksareal	Ant. rom	Kjøkkentilgang	Bad	WC	Matrikkelenhet
Adresse		H0101	Bolig	0	0	0	0	0	69/8
1115 Haukåsvegen 79									

Bygningsnr:	176 220 791	Bebygd areal:	0	Ant. boliger:	0	Datoer:	
Løpenr:	1	Bruksareal bolig:	35	Ant. etasjer:	1	Rammeinstallase:	20.09.1999
Bygningsendingskode:	Tilbygg	BRA annet:	0	Vannforsyning:	Tilkn. privat	Igangsettingsinstallase:	20.10.1999
Bygningstype:	Enebolig	Bruksareal totalt:	35		vannverk	Tatt i bruk:	
Næringsgruppe:	Bolig	Alternativt areal:	0	Avløp:	Privat kloakk	Midl. brukstillatelse:	
Bygningsstatus:	Igangsettingsinstallase	Alternativt areal 2:	0	Har heis:	Nei	Ferdigattest:	
Energikilder:	Elektriset Biobrensel	Oppvarming:	Elektrisk Annen oppvarming				

Etasje	Antall boenheter	BRA bolig	BRA annet	BRA totalt
H01	0	35.0	0.0	35.0

Bruksenheter


Adresse	Bruksenhetsnummer	Bruksenhetstype	Bruksareal	Ant. rom	Kjøkkentilgang	Bad	WC	Matrikkelenhet
1115 Haukåsvegen 79		Unummerert bruksenhet	0	0	0	0	0	69/8

Kontaktpersoner

Rolle	Føds.dato/org.nr	Navn	Bruksenhet	Adresse
Tilakshaver		FRANTZEN KNUUT HENRIK		FESTE SØRE 5912 SEIM


Oversiktskart for 69 / 8

Målestokk 1:1 000
EURRF89 UTM Sone 32

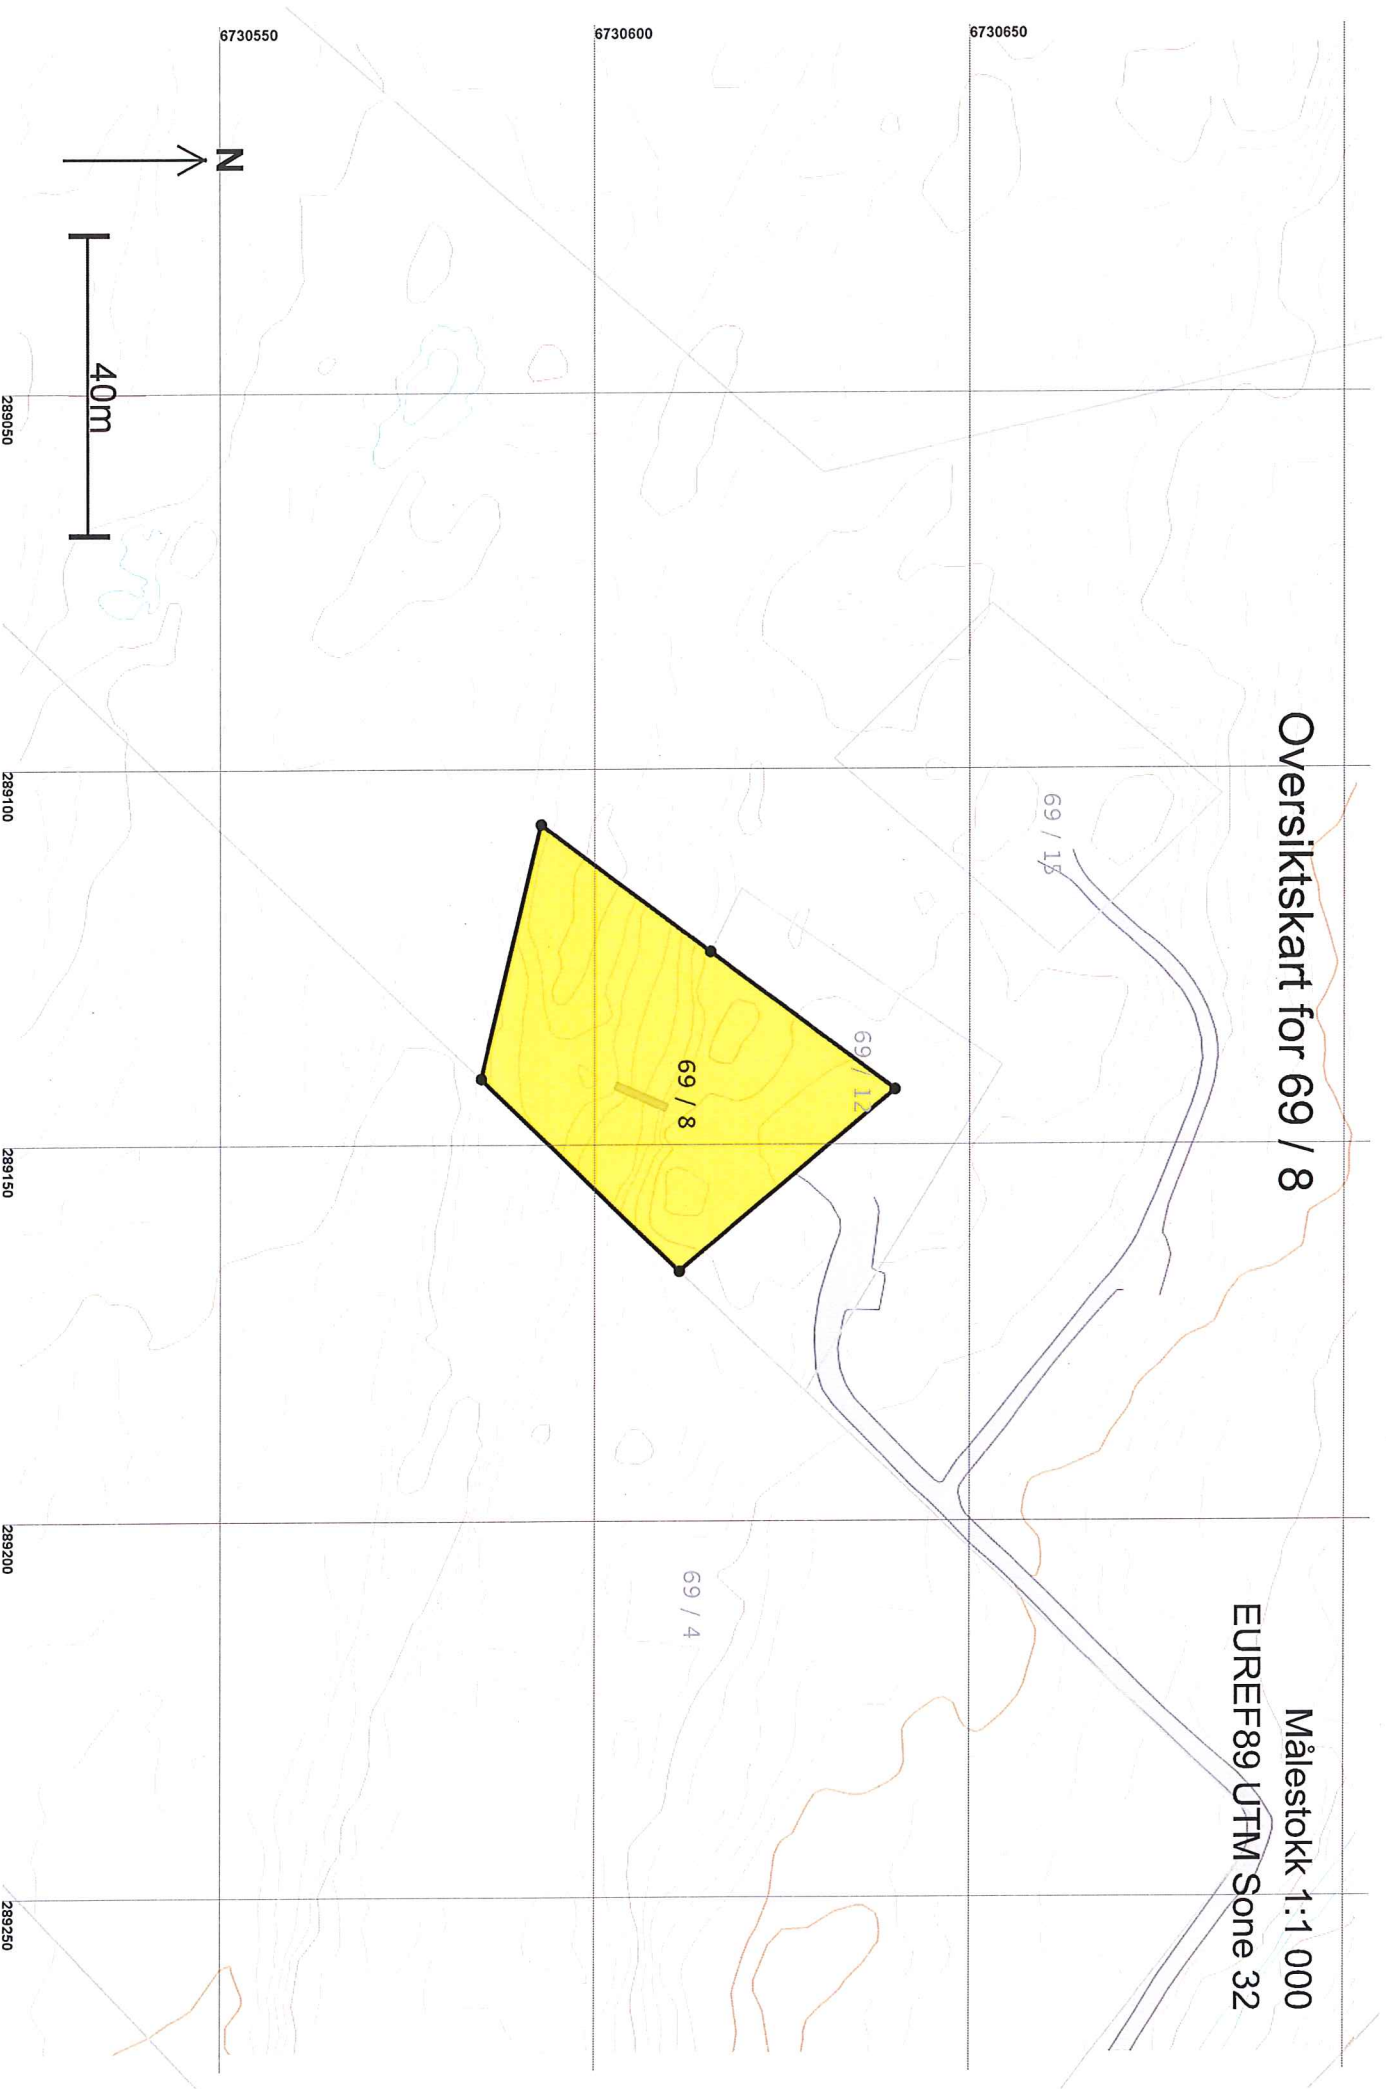

Teig 1 (Hovedteig) 69 / 8

Målestokk 1:500
EUREF89 UTM Sone 32

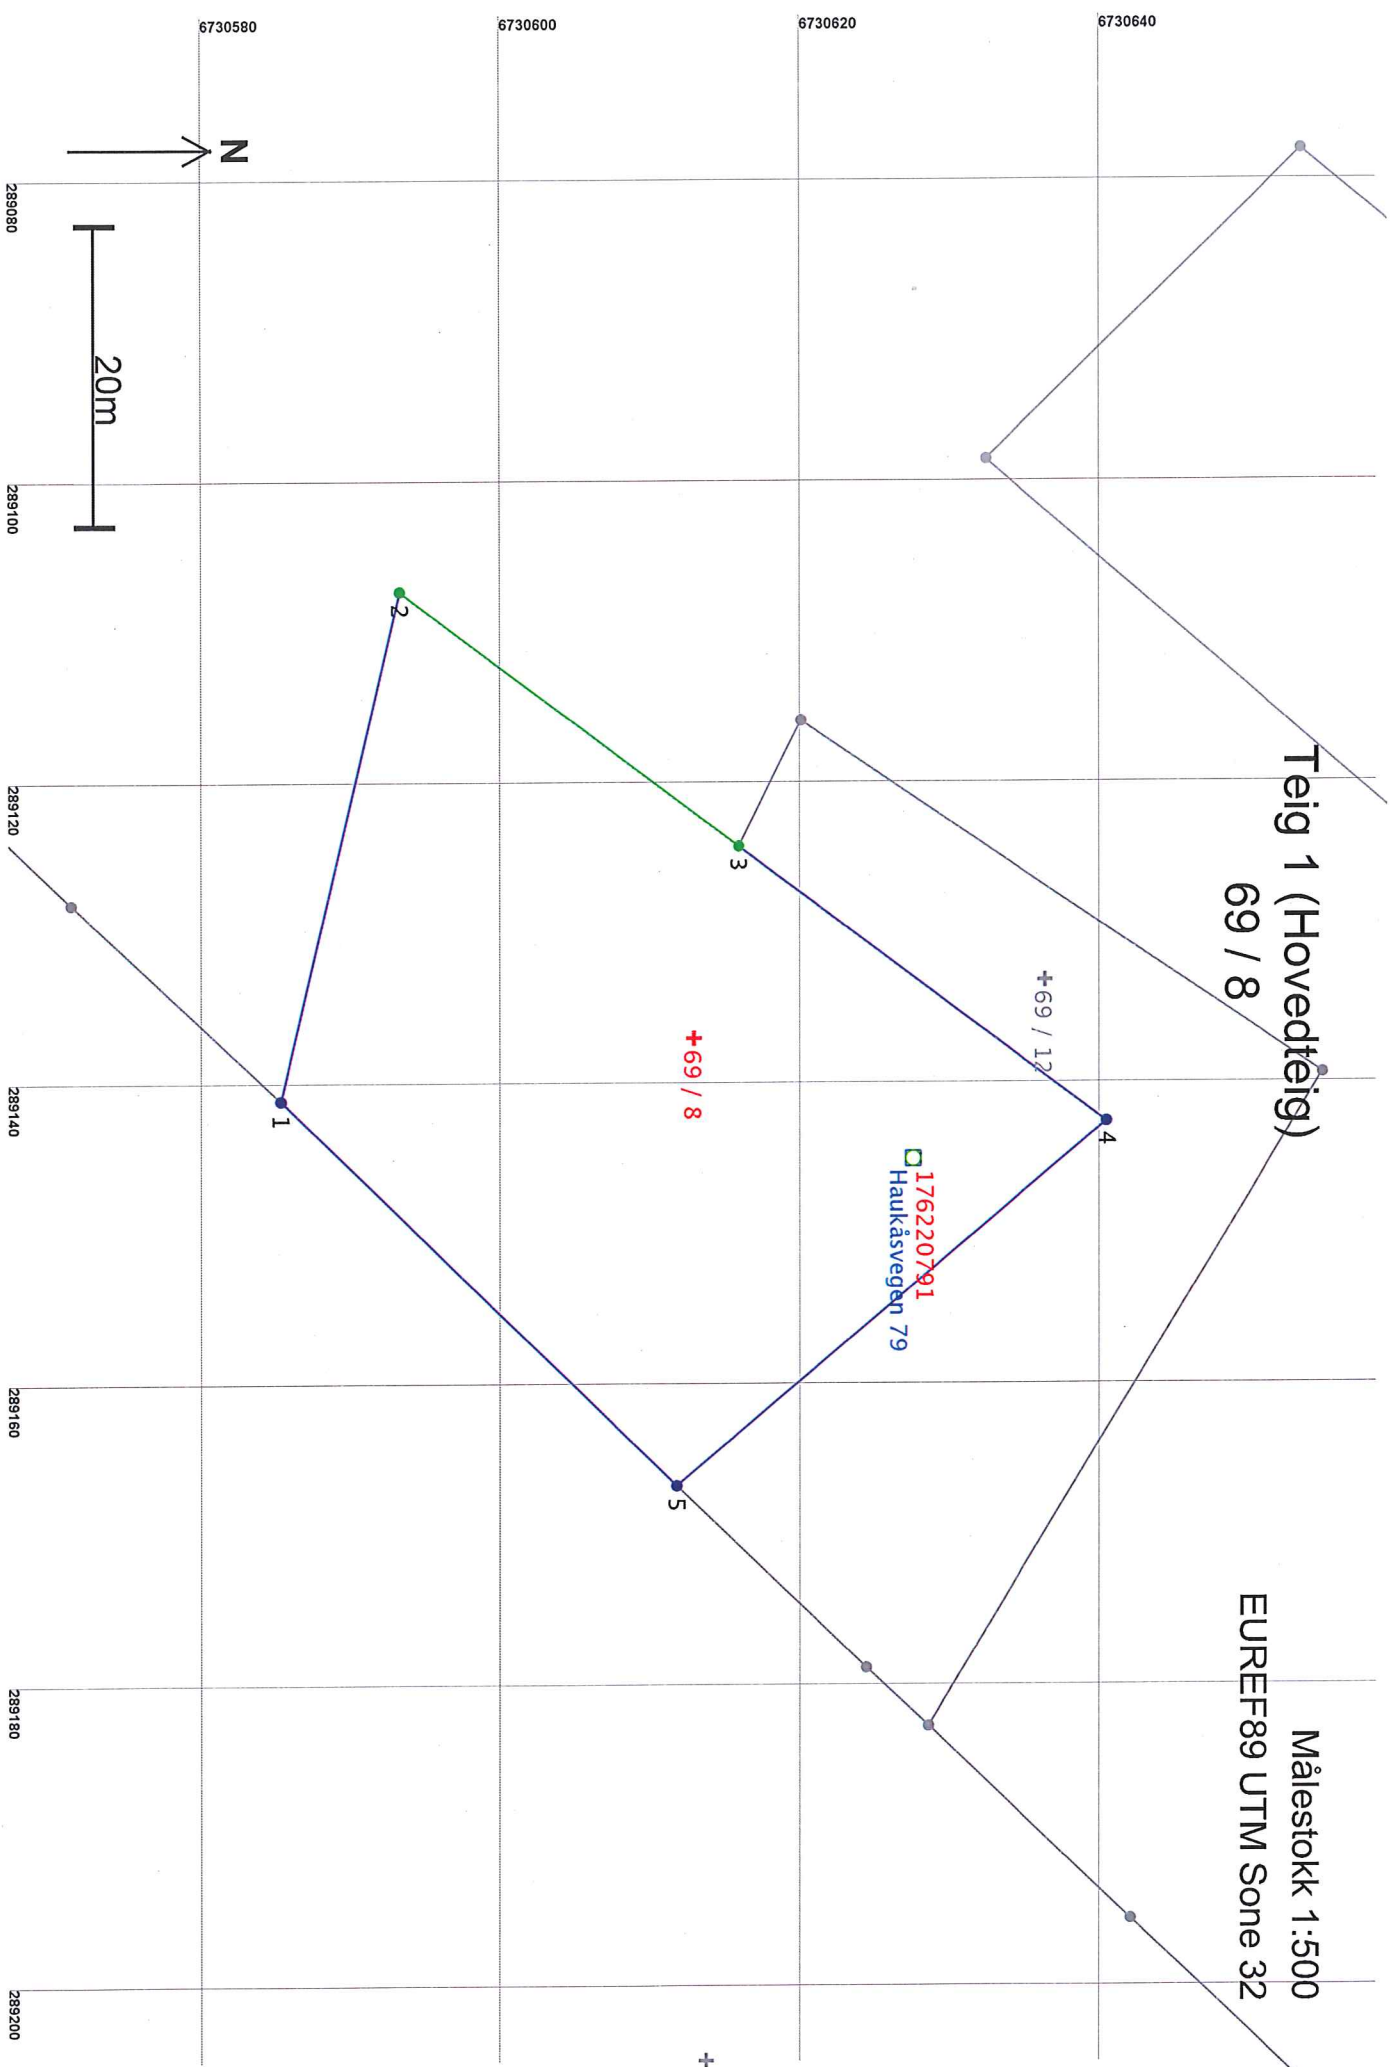

Areal og koordinater

Areal: 1 623,4

Arealmerknad:

Representasjonspunkt: Koordinatsystem: EUREF89 UTM Sone 32

Nord: 6730613

Øst: 289137

Grensepunkt / Grenselinje

Ytre avgrensing

Løpenr	Nord	Øst	Grensemerke nedsett i / Grensepunkttype /		Målemetode	Nøyaktighet	Radius
			Lengde	Hjelpelinjetype			
1	6730585,79	289141,08		Fjell Kors	12 Terrengmålt: Teodolitt med elektronisk avstandsmåler	36	
2	6730593,75	289107,28		34,72 Ikke hjelpelinje Fjell Gjerdestolpe	96 GPS kinematisk (Real time kinematic)	37	13
3	6730616,37	289124,22		28,26 Ikke hjelpelinje Fjell Offentlig godkjent grensemerke	96 GPS kinematisk (Real time kinematic)	14	13
4	6730640,92	289142,54		30,63 Ikke hjelpelinje Ikke spesifisert Stein eller røys	12 Terrengmålt: Teodolitt med elektronisk avstandsmåler	37	36
5	6730612,21	289166,69		37,52 Ikke hjelpelinje Ikke spesifisert Stein eller røys	12 Terrengmålt: Teodolitt med elektronisk avstandsmåler	37	36
				36,80 Ikke hjelpelinje			37