

**For matrikkelenhet:**

Kommune: 1263 - LINDÅS  
Gårdsnummer: 171  
Bruksnummer: 52

Utskriftsdato/klokkeslett: 20.09.2017 kl. 13:08

Produsert av: Einar Rydland

Attestert av: Lindås-kommune

Lindås kommune

**Matrikkelført**

20 SEPT 2017

Lindås kommune

Løpenr.:

Signatur:

**Orientering om matrikkelbrev**

Matrikkelbrevet er hjemlet i «Lov om eigedomsregistrering» (matrikkellova) av 17. juni 2005. Etter definisjonen i matrikkellovens § 3 d) er matrikkelbrevet en attestert utskrift av matrikkelen som viser alle registrerte opplysninger om en matrikkelenhet ved oppgitt dato.

**Om fullstendighet og nøyaktighet i matrikkelbrevet**

Matrikkelen ble etablert ved konvertering av data fra tidligere registre. Det kan variere hvor gode disse dataene er med hensyn på fullstendighet og nøyaktighet. I enkelte tilfeller kan grensepunkt og grenselinjer mangle helt eller delvis eller være feil registrert. Det kan også være feil og mangler ved registrert bygnings- og adresseinformasjon. Fullstendighet og stedfestingsnøyaktighet er generelt bedre innenfor enn utenfor tettbygd strøk. Vær oppmerksom på at for mange matrikkelenheter og bygg hefter usikkerhet ved arealet som oppgis.

For utfyllende informasjon: [www.kartverket.no/matrikkelbrev](http://www.kartverket.no/matrikkelbrev)

## Matrikkelenhet

Matrikkelenhetstype: Grunneiendom  
Bruksnavn: "HEIMTUN" AV NESSE  
Etableringsdato: 17.01.1963  
Skyld: 0,02  
Er tinglyst: Ja  
Har festegrunner: Nei  
Er seksjonert: Nei

## Arealrapport

Tekst  
Beregna areal for 171 / 52

Areal (m2) Kommentar  
2 412,6 Usikkert areal

## Eierforhold

### Tinglyste eierforhold

Rolle	Status	Føds.d./org.nr	Navn	Bruksenhet	Adresse	Andel
Hjemmelshaver		030751	NESSE FRANK RUNE	FESTEVEGEN 273 5912 SEIM		1 / 4
Hjemmelshaver		180858	NESSE FRØYDIS IRENE	SEIMSSTRANDA 460 5912 SEIM		1 / 4
Hjemmelshaver		100350	NESSE JAN	ELSÅSVEGEN 111 A 5912 SEIM		1 / 4
Hjemmelshaver		300960	NESSE TERJE	RISÅSEN 2 5912 SEIM		1 / 4

## Forretninger

### Forretningstype      Årsak til feilretting      Tinglysingsstatus      Tinglysingsstatusdato      Forretningsdato      Matrikkelføringsdato      Signatur

Annen forretningstype

		20.09.2017	20.09.2017	1263rye	1263rye	
	Rolle	Matrikkelenhet		Arealendring		
	Avgiver	1263 - 171/52		0		

Oppmålingsforretning

		20.09.2017	20.09.2017	1263rye	1263rye	
--	--	------------	------------	---------	---------	--

Oppmålingsforretning/grensejustering

		20.09.2017	20.09.2017	1263rye	1263rye	
	Rolle	Matrikkelenhet		Arealendring		
	Avgiver	1263 - 171/8		-108,8		
	Mottaker	1263 - 171/52		108,7		

Forretningstype      Arsak til feilretting      Tinglysingsstatus      Tinglysingsstatusdato      Forretningsdato      Matrikkelføringsdato      Signatur

Oppmålingsforretning			20.09.2017	20.09.2017	20.09.2017	1263rje
Oppmålingsforretning			20.09.2017	20.09.2017	20.09.2017	1263rje
Skylddeling			17.01.1963			

Rolle	Matrikkelenhet	Arealendring
Avgiver	1263 - 171/11	0
Mottaker	1263 - 171/52	0

**Adresser**

Adressetype      Adressenavn      Adressekode      Adresser      Kretser

Vegadresse      Seimsleitet      1177      1      Grunnkrets

Valgkrets:      0305 KROKEN  
 Kirkesogn:      10 SEIM  
 Postnr.område:      07070102 Seim  
 Tettsted:      5912 SEIM

**Bygning og bygningssendring**

Bygningsnr:      176 257 741

Løpenr:

Bygningssendingskode:

Bygningstype:      Garasjeuthus anneks til bolig

Næringsgruppe:

Bygningsstatus:      Tatt i bruk

Energikilder:

Bebygd areal:      0      Ant. boliger:      0      Datoer:  
 Bruksareal bolig:      0      Ant. etasjer:      0      Rammetillatelse:  
 BRA annet:      0      Vannforsyning:      Igangsettningstillatelse:  
 Bruksareal totalt:      0      Avløp:      Tatt i bruk:  
 Alternativt areal:      0      Har heis:      Nei      Midl. brukstillatelse:  
 Alternativt areal 2:      0      Oppvarming:      Ferdiggattest:

**Bruksenheter**

Adresse

Bruksenhetsnummer

Bruksareal

Ant. rom

Kjøkkentilgang

Bad

WC

Matrikkelenhet

0      0      0      0      0      171/52

**Bygningsnr:** 176 257 768

**Løpenr:**

Bygningssendingskode:

Bygningstype: Enebolig

Næringsgruppe:

Bygningssstatus: Tatt i bruk

Energikilder:

**Etasje**

Etasje	Antall boenheter	BRA bolig	BRA annet	BRA totalt
H01	1	0.0	0.0	0.0

**Bruksenheter**

Adresse

1177 Seimsleitet 1

Bebyggd areal:

Bruksareal bolig:

BRA annet:

Bruksareal totalt:

Alternativt areal:

Alternativt areal 2:

Oppvarming:

0 Ant. boliger:

0 Ant. etasjer:

0 Vannforsyning:

0 Avløp:

0 Har heis:

0

Datoer:

Rammeinstallatelse:

Igangsettingsinstallatelse:

Tatt i bruk:

Midl. bruksinstallatelse:


Ferdigattest:


Bruksareal	Ant. rom	Kjøkkentilgang	Bad	WC	Matrikkelenhet
0	0	0	0	0	171/52

0 0 0 0 171/52

# Oversiktskart for 171 / 52

Målestokk 1:2 000  
EUREF89 UTM Sone 32

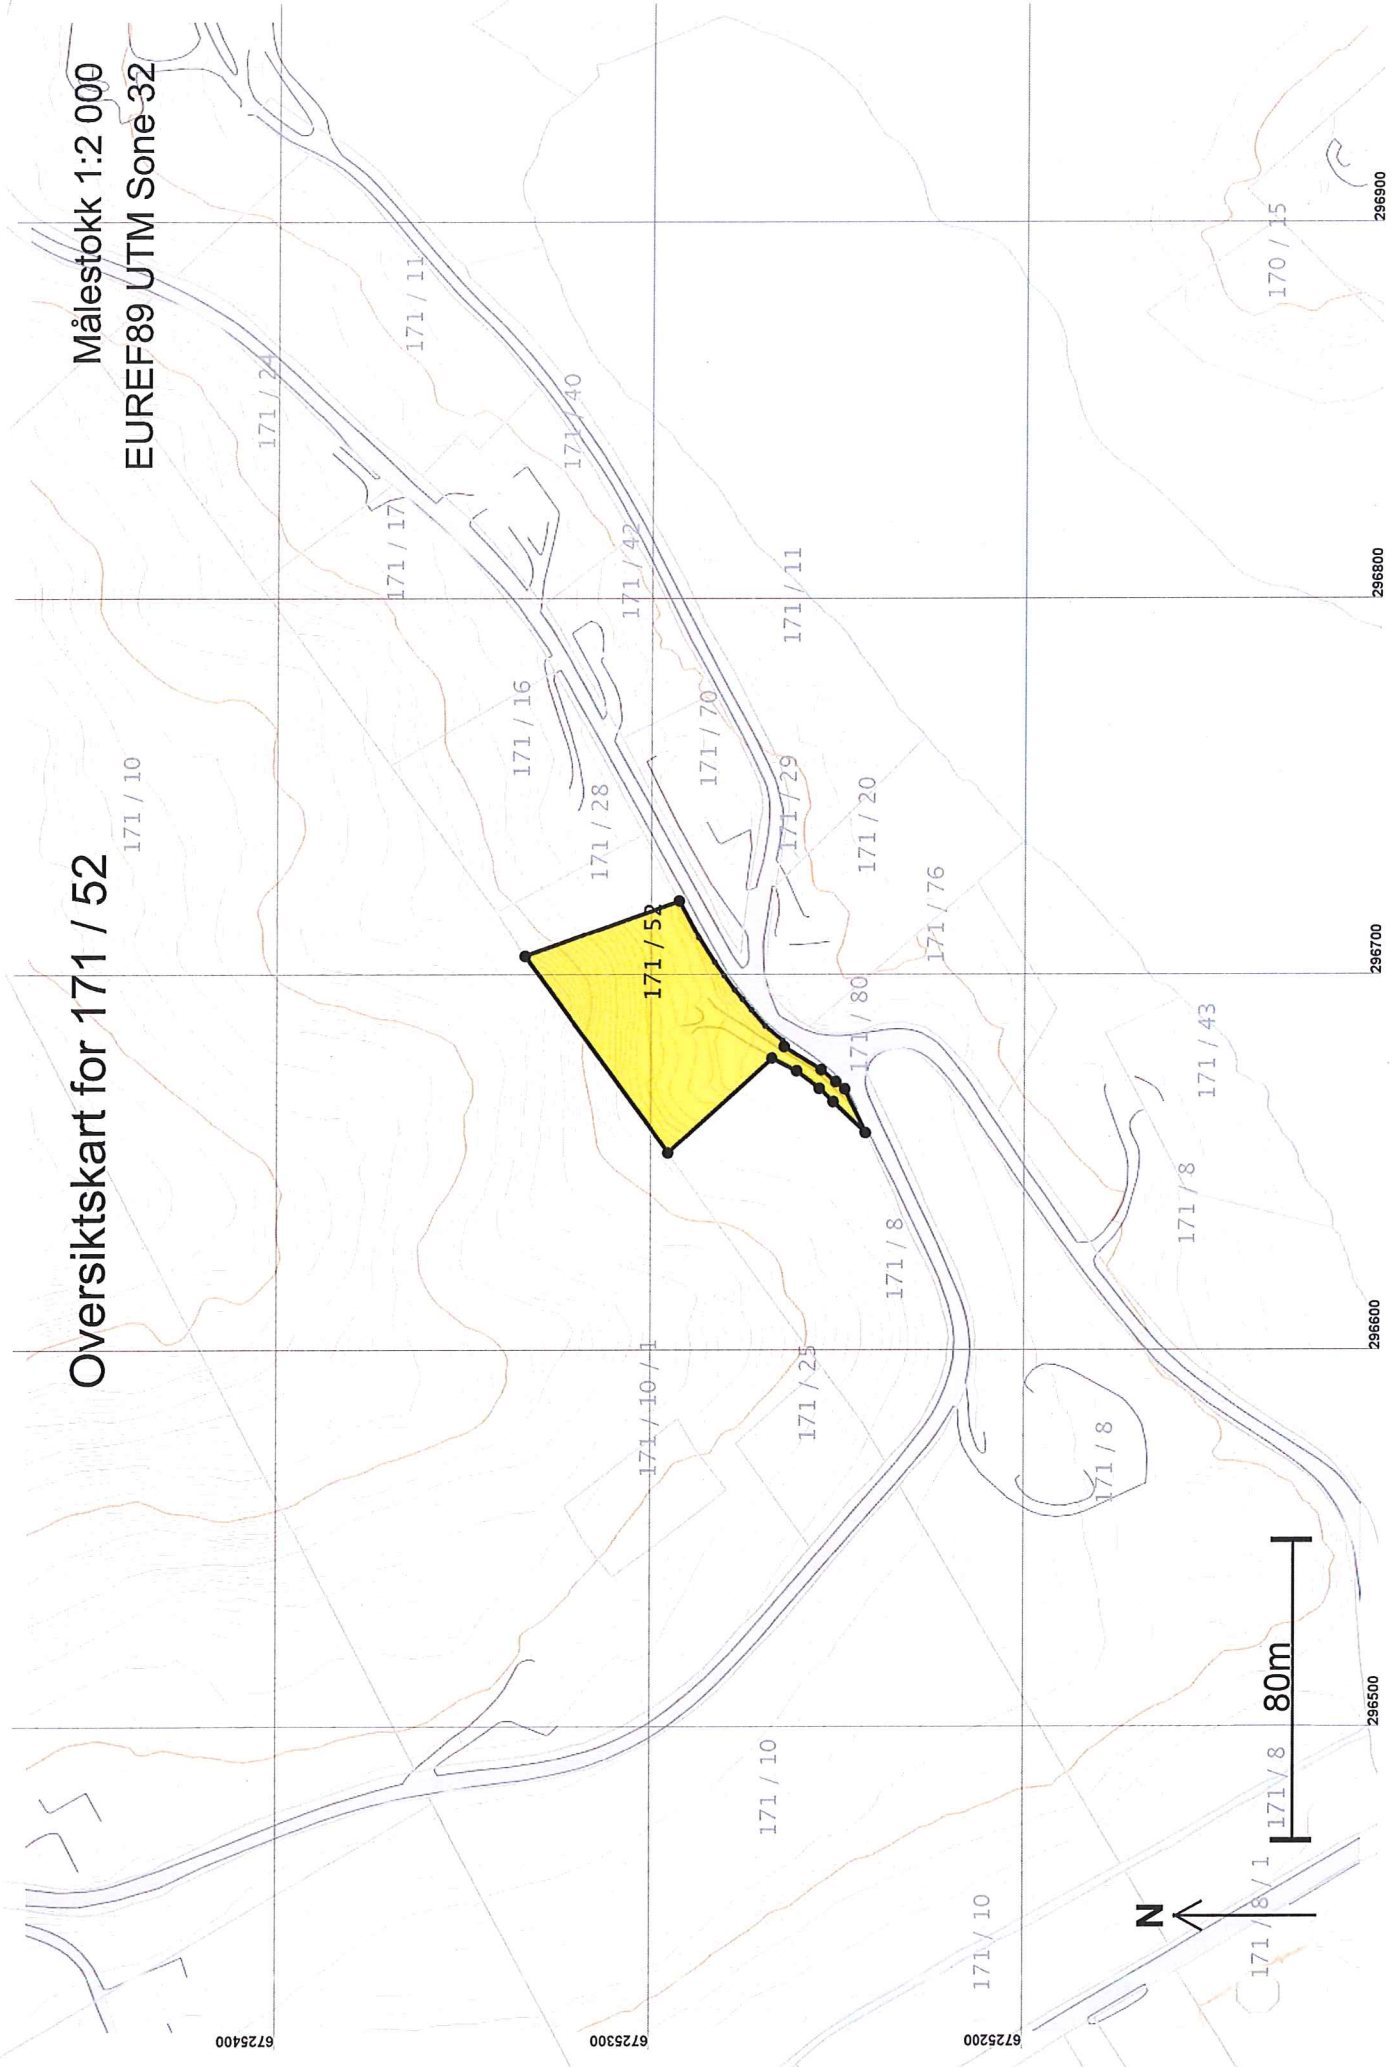

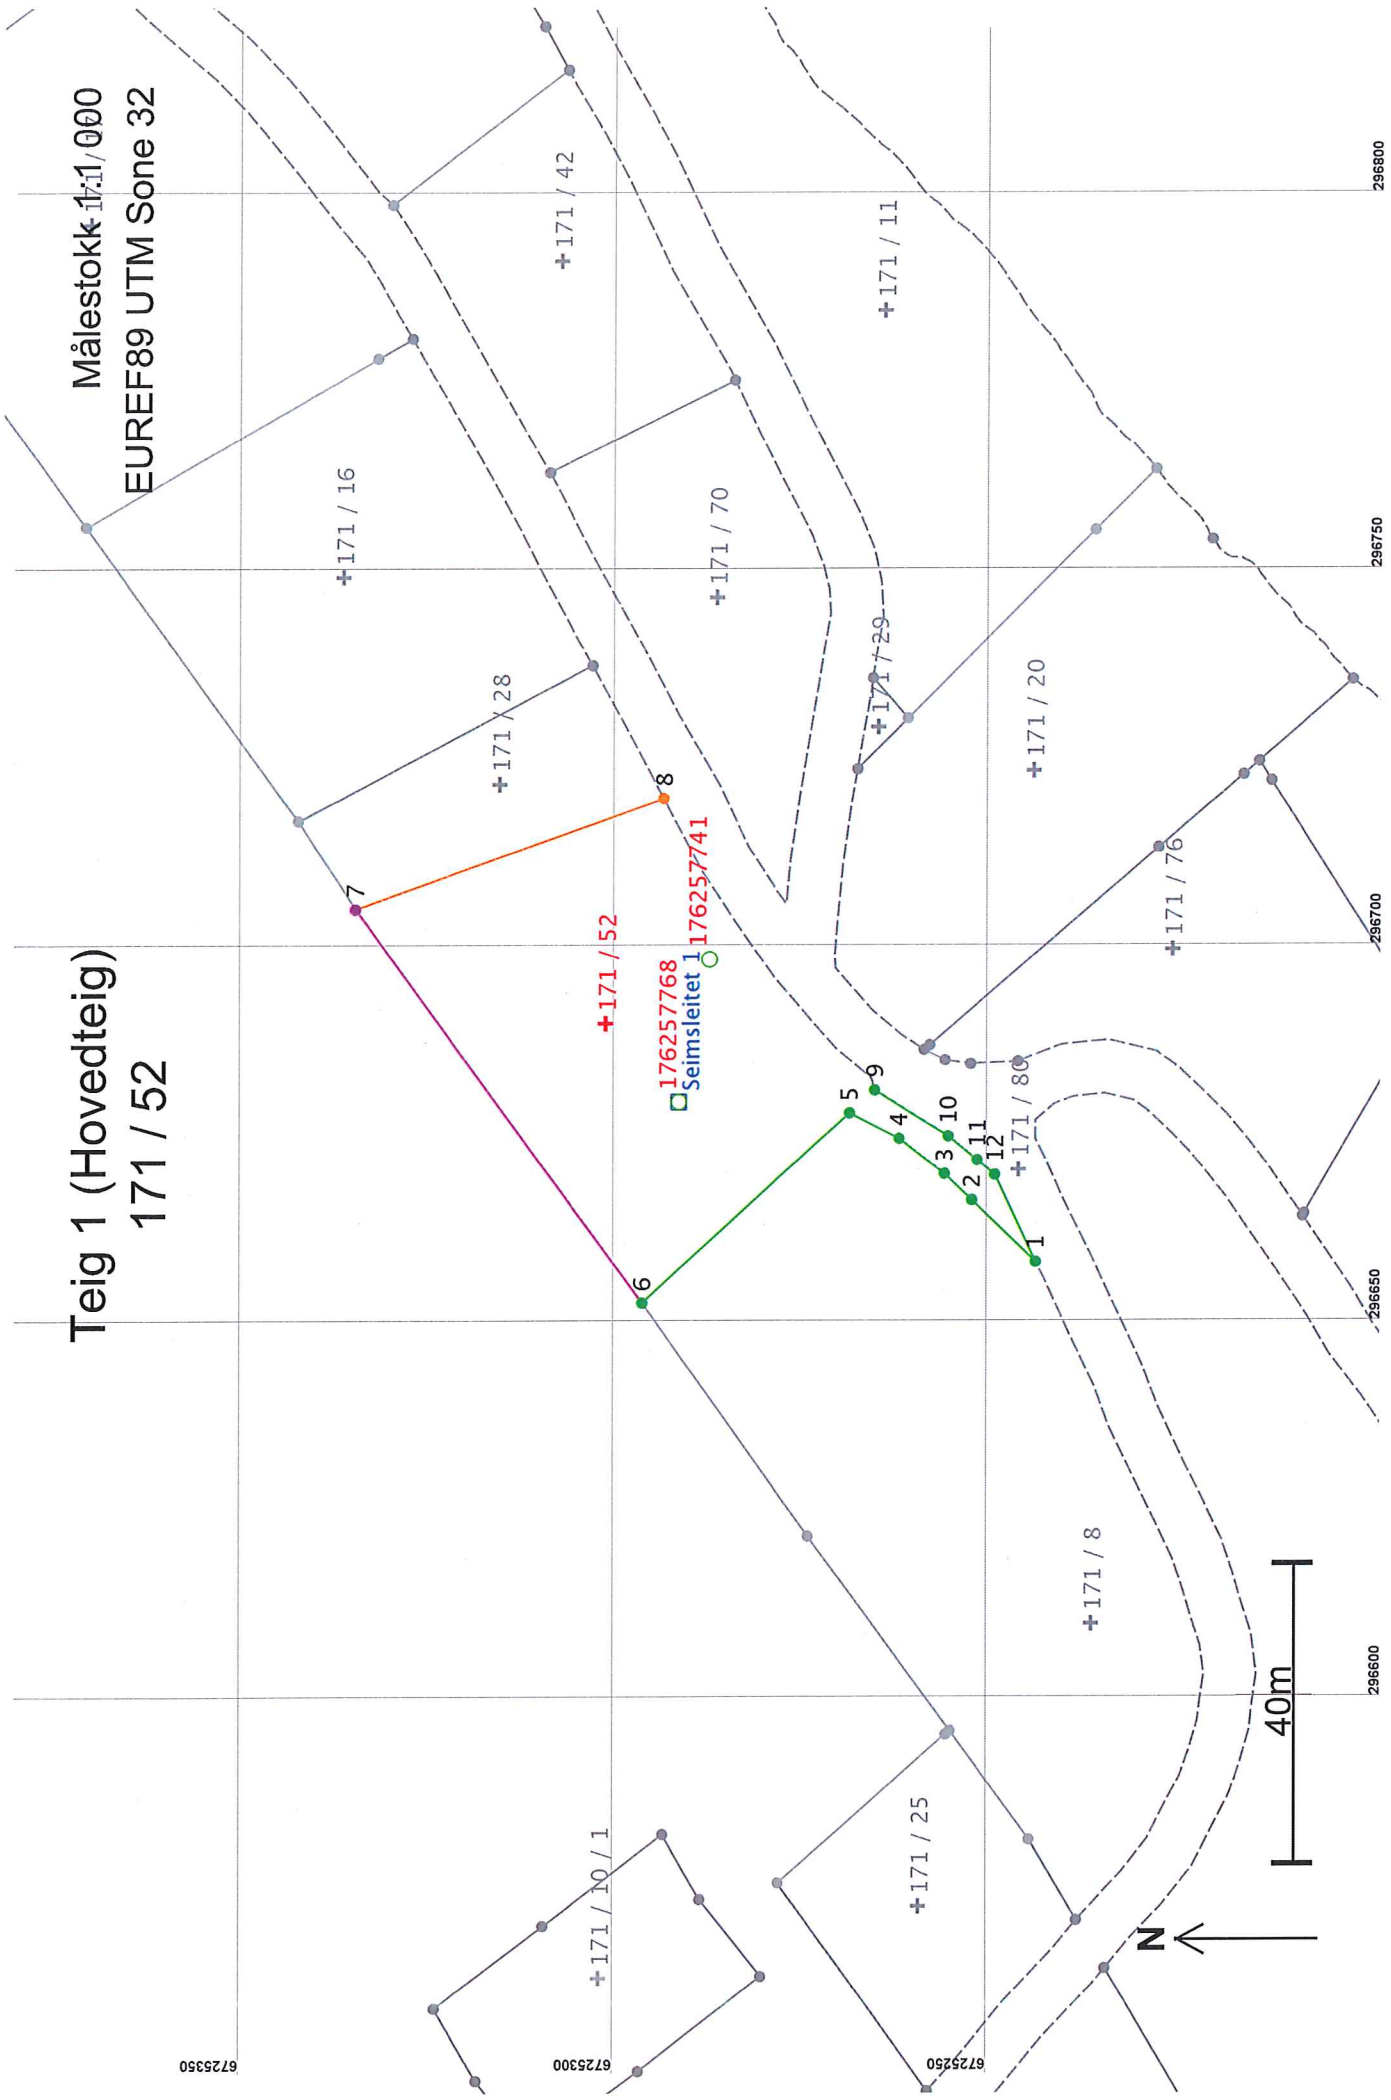

## Areal og koordinater

Areal: 2 412,6

Arealmerknad: Hjelpelinje vegkant

Representasjonspunkt: Koordinatsystem: EUREF89 UTM Sone 32

Nord: 6725302

Øst: 296689

### Grensepunkt / Grenselinje

### Ytre avgrensing

Løpenr	Nord	Øst	Grensemerke nedsett i / Lengde	Grensepunkttype / Hjelpelinjetype	Målemetode	Nøyaktighet	Radius
1	6725244,34	296657,73	Ikke spesifisert	Umerket	69 Beregnet		13
2	6725252,90	296665,95	11,87	Ikke hjelpelinje			
3	6725256,56	296669,45	Fjell	Offentlig godkjent grensemerke	96 GPS kinematisk (Real time kinematic)		13
4	6725262,60	296674,12	5,06	Ikke hjelpelinje			14
5	6725269,25	296677,51	Jordfast stein	Offentlig godkjent grensemerke	96 GPS kinematisk (Real time kinematic)		13
6	6725296,96	296652,32	7,64	Ikke hjelpelinje			14
7	6725335,34	296704,64	Jordfast stein	Offentlig godkjent grensemerke	96 GPS kinematisk (Real time kinematic)		13
8	6725294,12	296719,35	7,46	Ikke hjelpelinje			14
9	6725265,90	296680,56	Jord	Offentlig godkjent grensemerke	96 GPS kinematisk (Real time kinematic)		13
10	6725256,05	296674,44	37,45	Ikke hjelpelinje			14
11	6725252,18	296671,27	Jord Stein eller røys		96 GPS kinematisk (Real time kinematic)		13
12	6725249,81	296669,33	64,88	Ikke hjelpelinje			14
			Jord Stein med kors og vitner		55 Digitalisert på dig.bord fra strek-kart: Papirkopi	200	
			43,77	Ikke hjelpelinje			
			Ikke spesifisert	Geometrisk hjelpepunkt	63 Generert sirkelgeometri		500
			48,44	Vegkant			500
			Fjell	Offentlig godkjent grensemerke	96 GPS kinematisk (Real time kinematic)		13
			11,59	Ikke hjelpelinje			14
			Jordfast stein	Offentlig godkjent grensemerke	96 GPS kinematisk (Real time kinematic)		13
			5,01	Ikke hjelpelinje			14
			Jordfast stein	Offentlig godkjent grensemerke	96 GPS kinematisk (Real time kinematic)		13
			3,06	Ikke hjelpelinje			14
			Ikke spesifisert	Umerket	69 Beregnet		13
			12,82	Ikke hjelpelinje			14