

For matrikkelenhet:

Kommune: 1263 - LINDÅS
Gårdsnummer: 171
Bruksnummer: 52

Utskriftsdato/klokkeslett: 20.09.2017 kl. 13:08

Produsert av: Einar Rydland

Attestert av: Lindås kommune

Lindås kommune

Matrikkelført	
20 SEPT 2017	
Løpenr.:	Lindås kommune
Signatur:	

Orientering om matrikkelbrev

Matrikkelbrevet er hjemlet i «Lov om eigedomsregistrering» (matrikkellova) av 17. juni 2005. Etter definisjonen i matrikkellovens § 3 d) er matrikkelbrevet en attestert utskrift av matrikkelen som viser alle registrerte opplysninger om en matrikkelenhet ved oppgitt dato.

Om fullstendighet og nøyaktighet i matrikkelbrevet

Matrikkelen ble etablert ved konvertering av data fra tidligere registre. Det kan variere hvor gode disse dataene er med hensyn på fullstendighet og nøyaktighet. I enkelte tilfeller kan grensepunkt og grenselinjer mangle helt eller delvis eller være feil registrert. Det kan også være feil og mangler ved registrert bygnings- og adresseinformasjon. Fullstendighet og stedfestingsnøyaktighet er generelt bedre innenfor enn utenfor tettbygd strøk. Vær oppmerksom på at for mange matrikkelenheter og bygg hefter usikkerhet ved arealet som oppgis.

For utfyllende informasjon: www.kartverket.no/matrikkelbrev

Matrikkelenhet

Matrikkelenhetstype: Grunneiendom
Bruksnavn: "HEIMTUN" AV NESSE
Etableringsdato: 17.01.1963
Skylid: 0,02
Er tinglyst: Ja
Har festegrunner: Nei
Er seksjonert: Nei

Arealrapport

Tekst
Beregna areal for 171 / 52
Areal (m2) Kommentar
2 412,6 Usikkert areal

Eierforhold

Tinglyste eierforhold				
Rolle	Status	Navn	Bruksenhet	Adresse
Hjemmelshaver		NESSE FRANK RUNE		FESTEVEGEN 273
				5912 SEIM
Hjemmelshaver		NESSE FRØYDIS IRENE		SEIMSSTRANDA 460
				5912 SEIM
Hjemmelshaver		NESSE JAN		ELSÅSVEGEN 111 A
				5912 SEIM
Hjemmelshaver		NESSE TERJE		RISÅSEN 2
				5912 SEIM

Andel
1 / 4

1 / 4

1 / 4

1 / 4

Forretninger

Forretningstype	Arsak til feilretting	Tinglysingsstatus	Tinglysingsstatusdato	Matrikkelføringsdato	Signatur
-----------------	-----------------------	-------------------	-----------------------	----------------------	----------

Annen forretningstype

20.09.2017










Rolle
Avgiver

Matrikkelenhet
1263 - 171/52

Arealendring
0

Oppmålingsforretning

20.09.2017










Oppmålingsforretning/gransejustering

Rolle
Avgiver
Mottaker

Matrikkelenhet
1263 - 171/8
1263 - 171/52

Arealendring
-108,8
108,7

Forretningstype	Arsak til feilretting	Tinglysingsstatus	Tinglysingsstatusdato	Forretningsdato	Matrikkelføringsdato	Signatur
Oppmålingsforretning			20.09.2017	20.09.2017	20.09.2017	1263rye
Oppmålingsforretning			20.09.2017	20.09.2017	20.09.2017	1263rye
Skylddeling			17.01.1963			

Rolle	Matrikkelenhet	Arealendring
Avgiver	1263 - 171/11	0
Mottaker	1263 - 171/52	0

Adresser	Adressenavn	Adressekode	Adressenr	Kretser
Vegadresse	Adressetilleggsnavn Seimsleitet	1177	1	Grunnkrets Valgkrets: 0305 KROKEN Kirkesogn: 10 SEIM Postnr.område: 07070102 Seim Tettsted: 5912 SEIM

Bygning og bygningssendring	Bygningsnr:	176 257 741	Løpenr:	Bebygd areal:	0	Ant. boliger:	0	Datoer:
Bygningsendringskode:				Bruksareal bolig:	0	Ant. etasjer:	0	Rammestillatelse:
Bygningstype:	Garasjeuthus anneks til bolig			BRA annet:	0	Vannforsyning:		Igangsettingstillatelse:
Næringsgruppe:				Bruksareal totalt:	0	Avløp:		Tatt i bruk:
Bygningsstatus:	Tatt i bruk			Alternativt areal:	0	Har heis:	Nei	Midl. brukstillatelse:
Energikilder:				Alternativt areal 2:	0	Oppvarming:		Ferdigattest:
Bruksenheter	Bruksenhetsnummer	Bruksenhetstype	Bruksareal	Ant. rom	Kjøkkentilgang	Bad	WC	Matrikkelenhet
Adresse	Unummerert bruksenhet		0	0		0	0	171/52

Byggningsnr: 176 257 768

Løpenr:

Bygningssendingskode:

Bygningstype: Enebolig

Næringsgruppe:

Bygningssstatus: Tatt i bruk

Energikilder:

Etasje

Etasje	Antall boenheter	BRA bolig	BRA annet	BRA totalt
H01	1	0.0	0.0	0.0

Bruksenheter

Adresse

1177 Seimsleitet 1

Bebygd areal: 0 Ant. boliger: 1
Bruksareal bolig: 0 Ant. etasjer: 1
BRA annet: 0 Vannforsyning:
Bruksareal totalt: 0 Avløp: Nei
Alternativt areal: 0 Har heis:
Alternativt areal 2: 0
Oppvarming:

Datoer:

Rammetillatelse:

Igangsettingstillatelse:

Tatt i bruk:


Midl. brukstillatelse:

Ferdigattest:

Bruksenhetsnummer	Bruksenhetstype	Bruksareal	Ant. rom	Kjøkkentilgang	Bad	WC	Matrikkelenhet
H0101	Bolig	0	0	0	0	0	171/52

EUREF89 UTM Sone 32



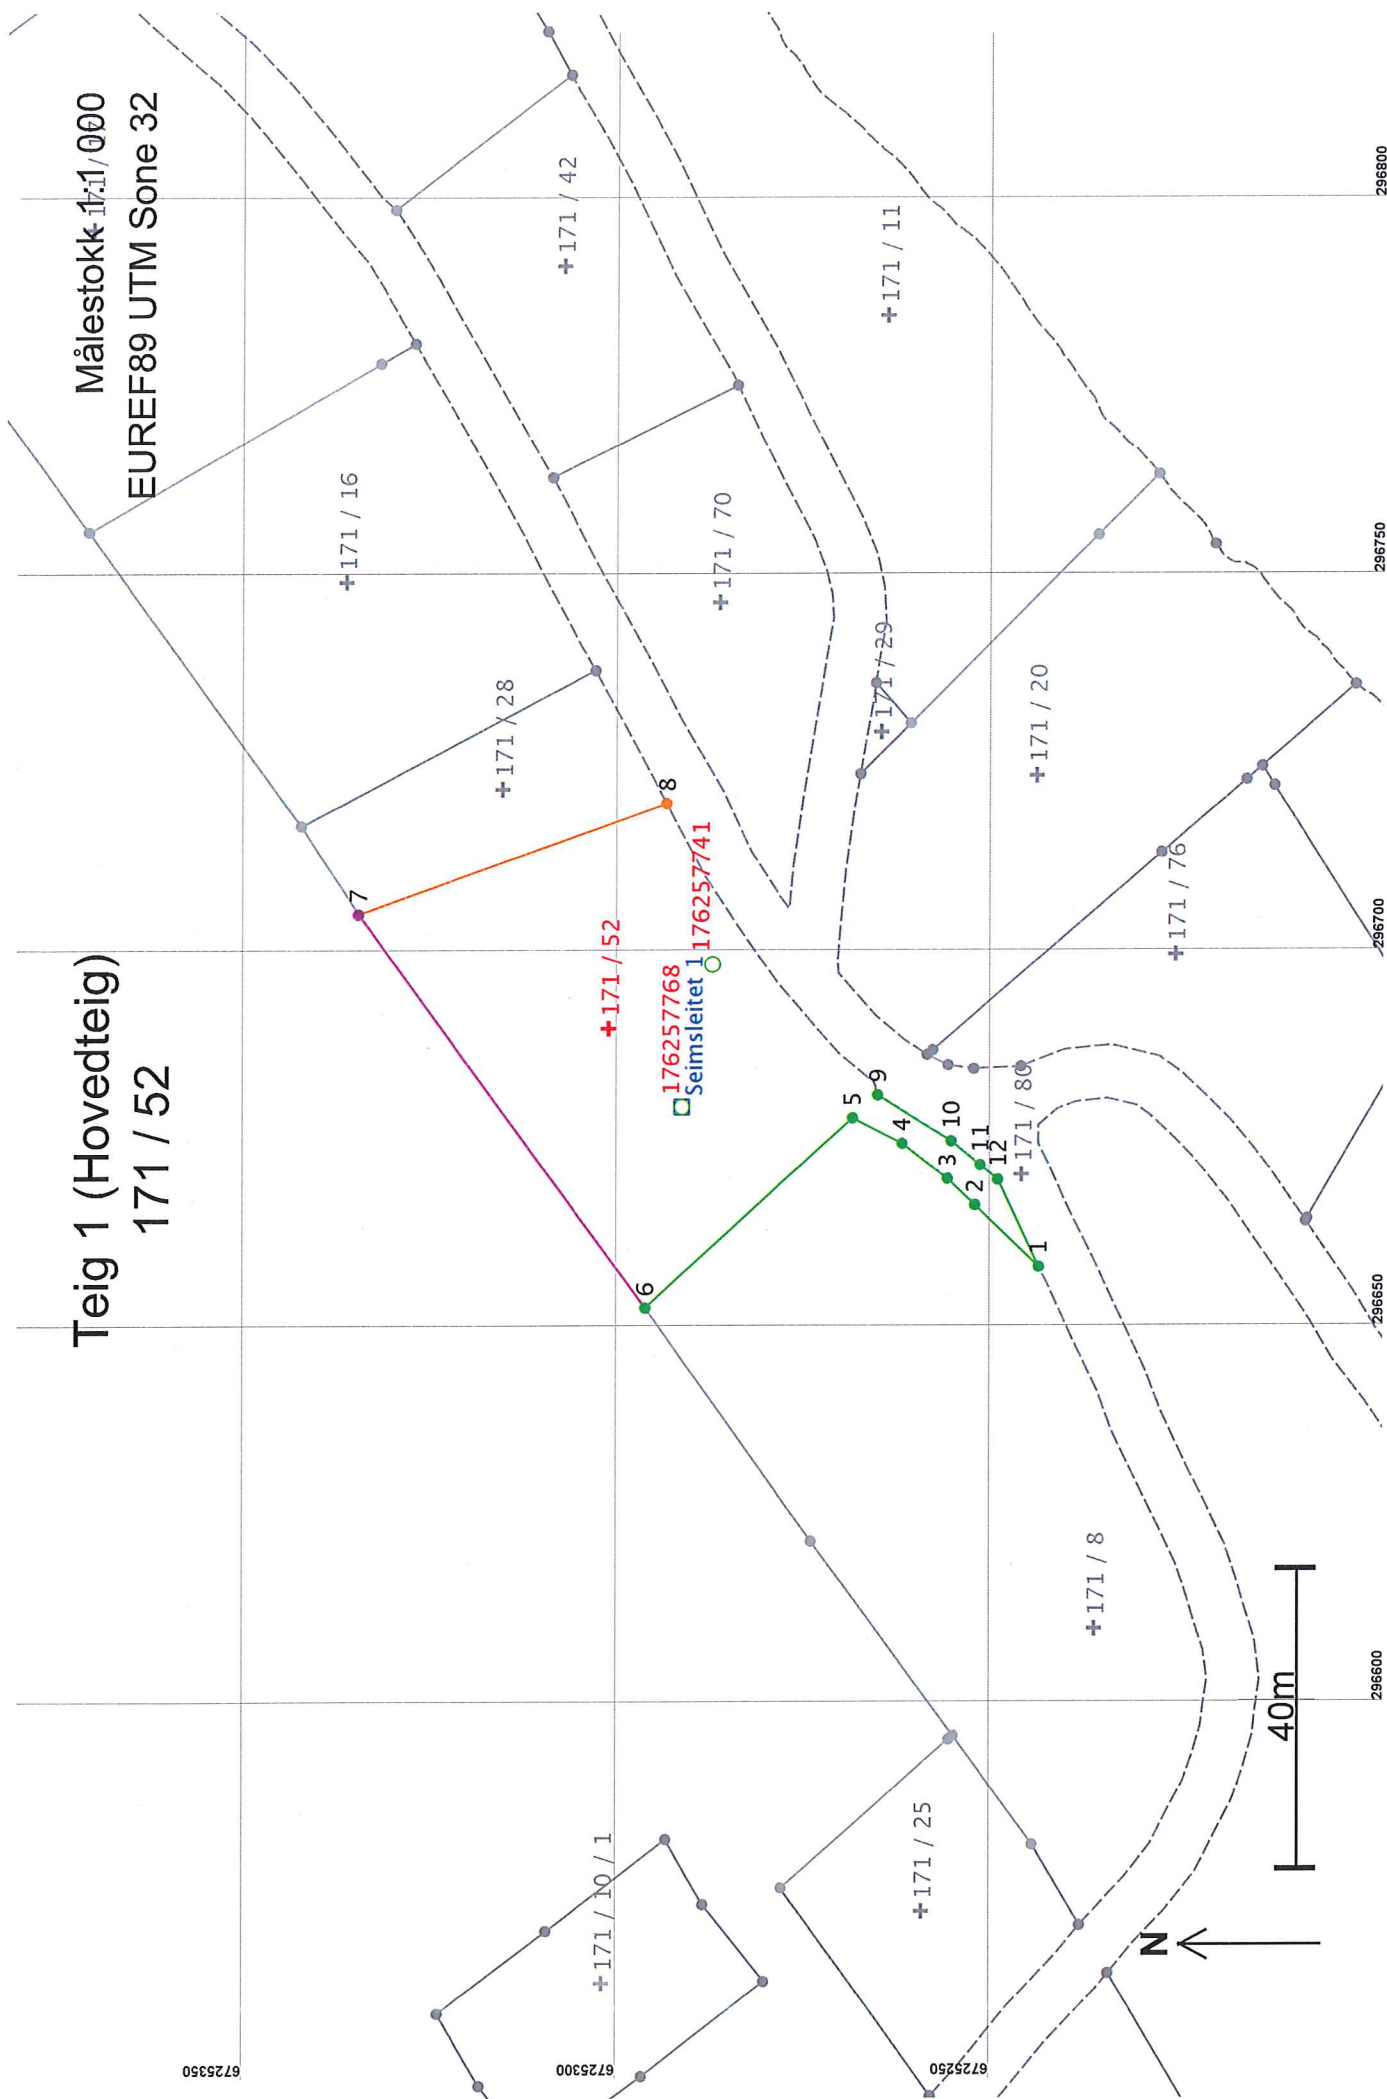

Areal og koordinater

Areal: 2 412,6

Arealmerknad: Hjelpelinje vegkant

Representasjonspunkt: Koordinaatsystem: EUREF89 UTM Sone 32

Nord: 6725302

Øst: 296689

Grensepunkt / Grenselinje

Ytre avgrensing

Løpenr	Nord	Øst	Grensemerke nedsatt i / Grensepunkttype /		Lengde	Hjelpelinjetype	Målemetode	Nøyaktighet	Radius
1	6725244,34	296657,73	Ikke spesifisert		11,87	Ikke hjelpelinje	69 Beregnet	13	
2	6725252,90	296665,95	Fjell Offentlig godkjent grensemerke		5,06	Ikke hjelpelinje	96 GPS kinematisk (Real time kinematic)	13	
3	6725256,56	296669,45	Jordfast stein Offentlig godkjent grensemerke		7,64	Ikke hjelpelinje	96 GPS kinematisk (Real time kinematic)	14	
4	6725262,60	296674,12	Jordfast stein Offentlig godkjent grensemerke		7,46	Ikke hjelpelinje	96 GPS kinematisk (Real time kinematic)	13	
5	6725269,25	296677,51	Jord Offentlig godkjent grensemerke		37,45	Ikke hjelpelinje	96 GPS kinematisk (Real time kinematic)	14	
6	6725296,96	296652,32	Jord Stein eller røys		64,88	Ikke hjelpelinje	96 GPS kinematisk (Real time kinematic)	13	
7	6725335,34	296704,64	Jord Stein med kors og vitner		43,77	Ikke hjelpelinje	55 Digitalisert på dig.bord fra strek-kart: Papirkopi	200	
8	6725294,12	296719,35	Ikke spesifisert Geometrisk hjelpepunkt		48,44	Vegkant	63 Generert sirkelgeometri	500	
9	6725265,90	296680,56	Fjell Offentlig godkjent grensemerke		11,59	Ikke hjelpelinje	96 GPS kinematisk (Real time kinematic)	13	
10	6725256,05	296674,44	Jordfast stein Offentlig godkjent grensemerke		5,01	Ikke hjelpelinje	96 GPS kinematisk (Real time kinematic)	14	
11	6725252,18	296671,27	Jordfast stein Offentlig godkjent grensemerke		3,06	Ikke hjelpelinje	96 GPS kinematisk (Real time kinematic)	13	
12	6725249,81	296669,33	Ikke spesifisert		12,82	Ikke hjelpelinje	69 Beregnet	13	
								14	