


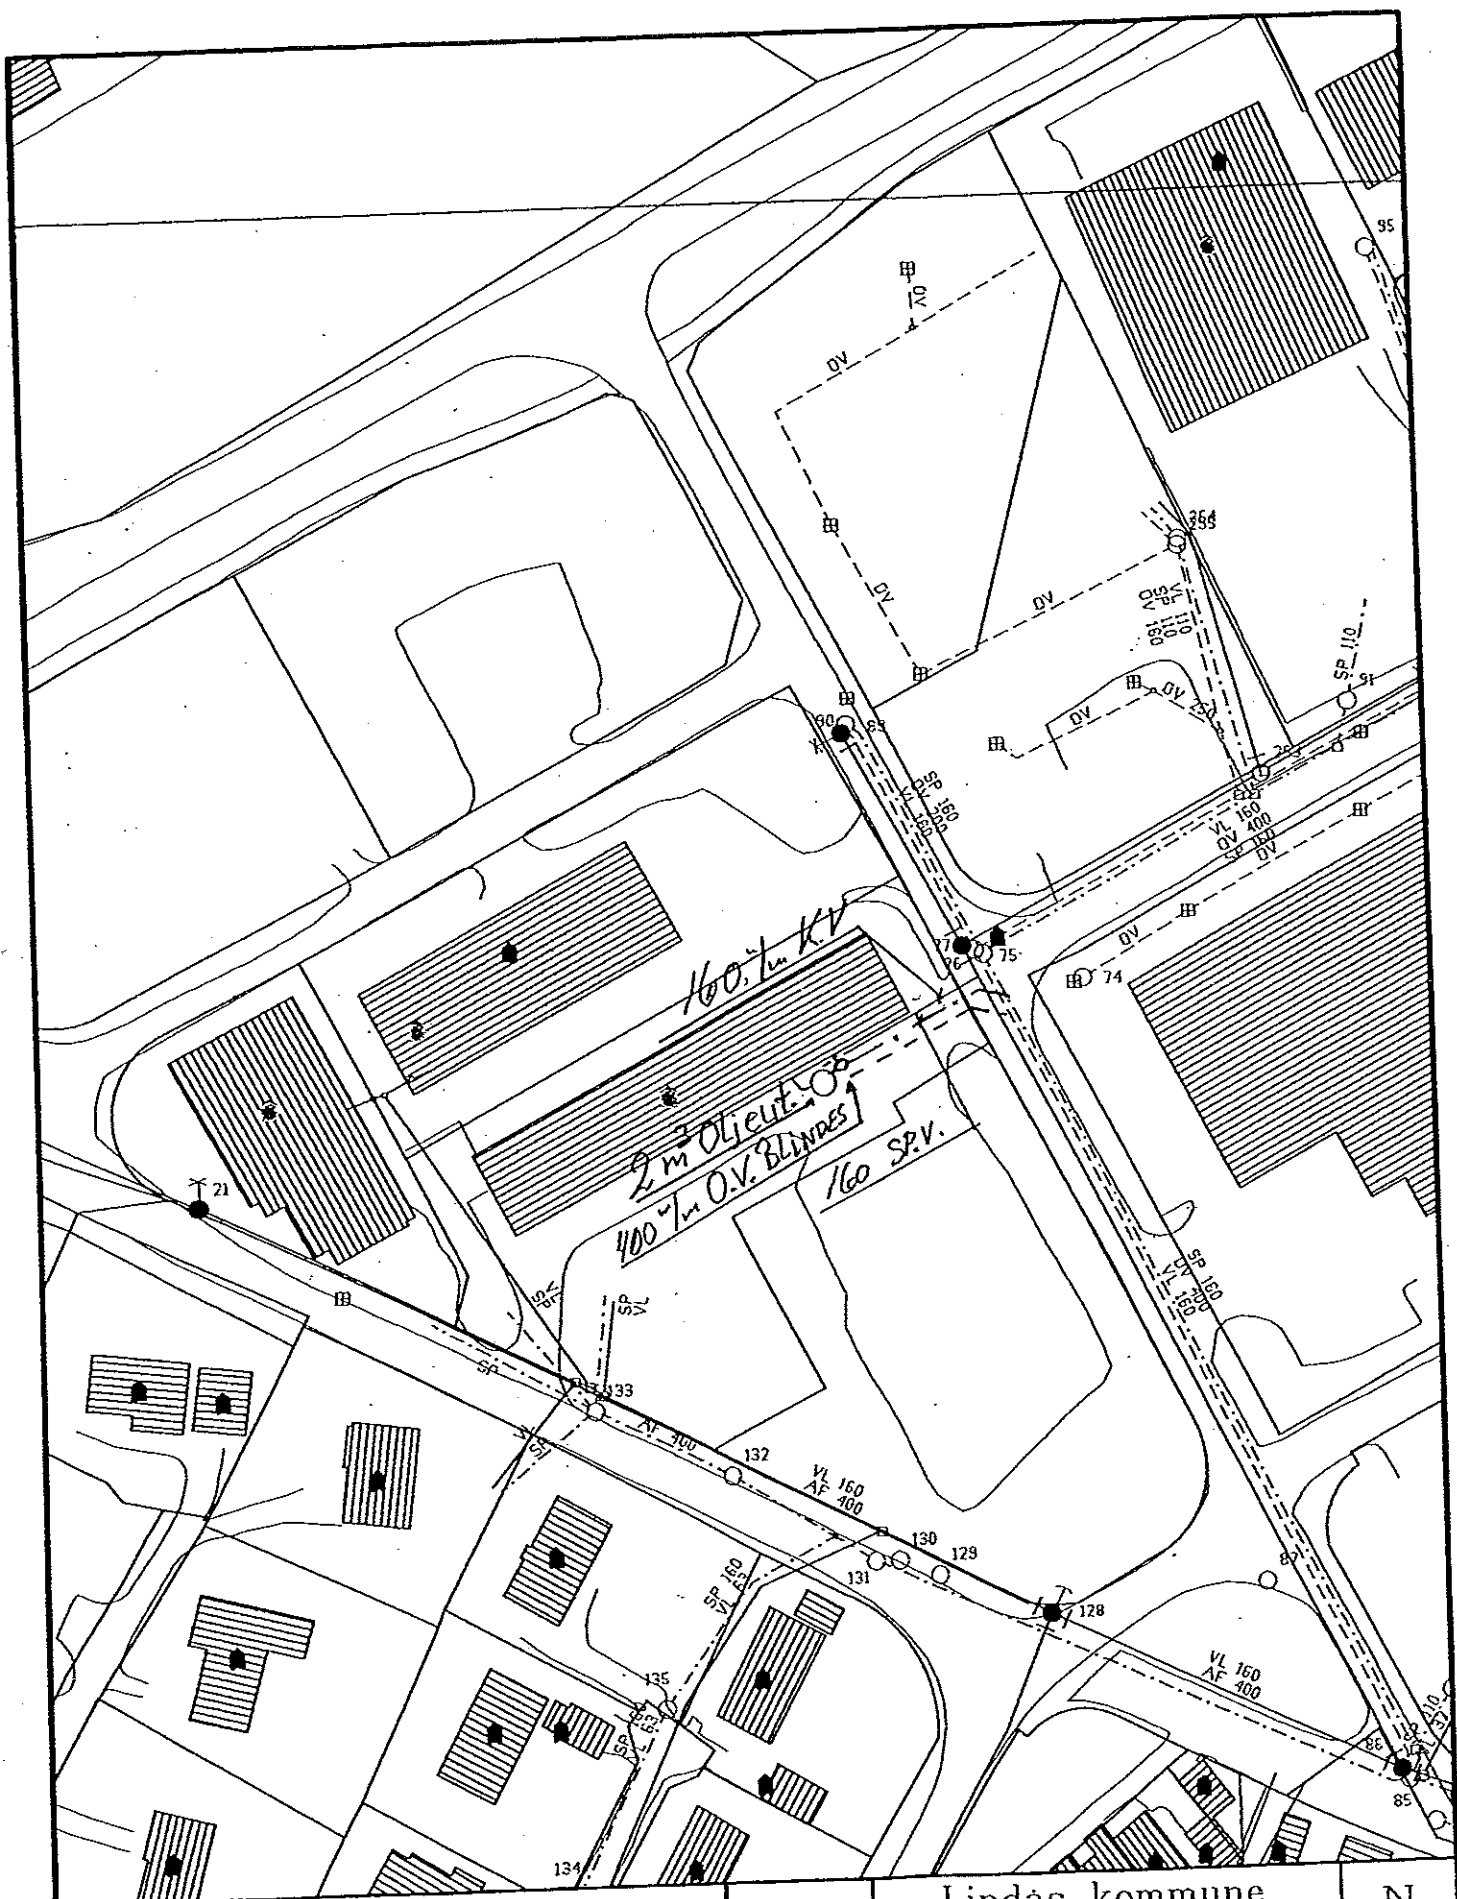

Plassering og høyder på leidninger må oppfattast som orienterende.

Gemini
VA


Lindås kommune
Geodata-avdeling

Date: 31.1.2000
Sign: TV

AG06060



Målestokk
1:1000

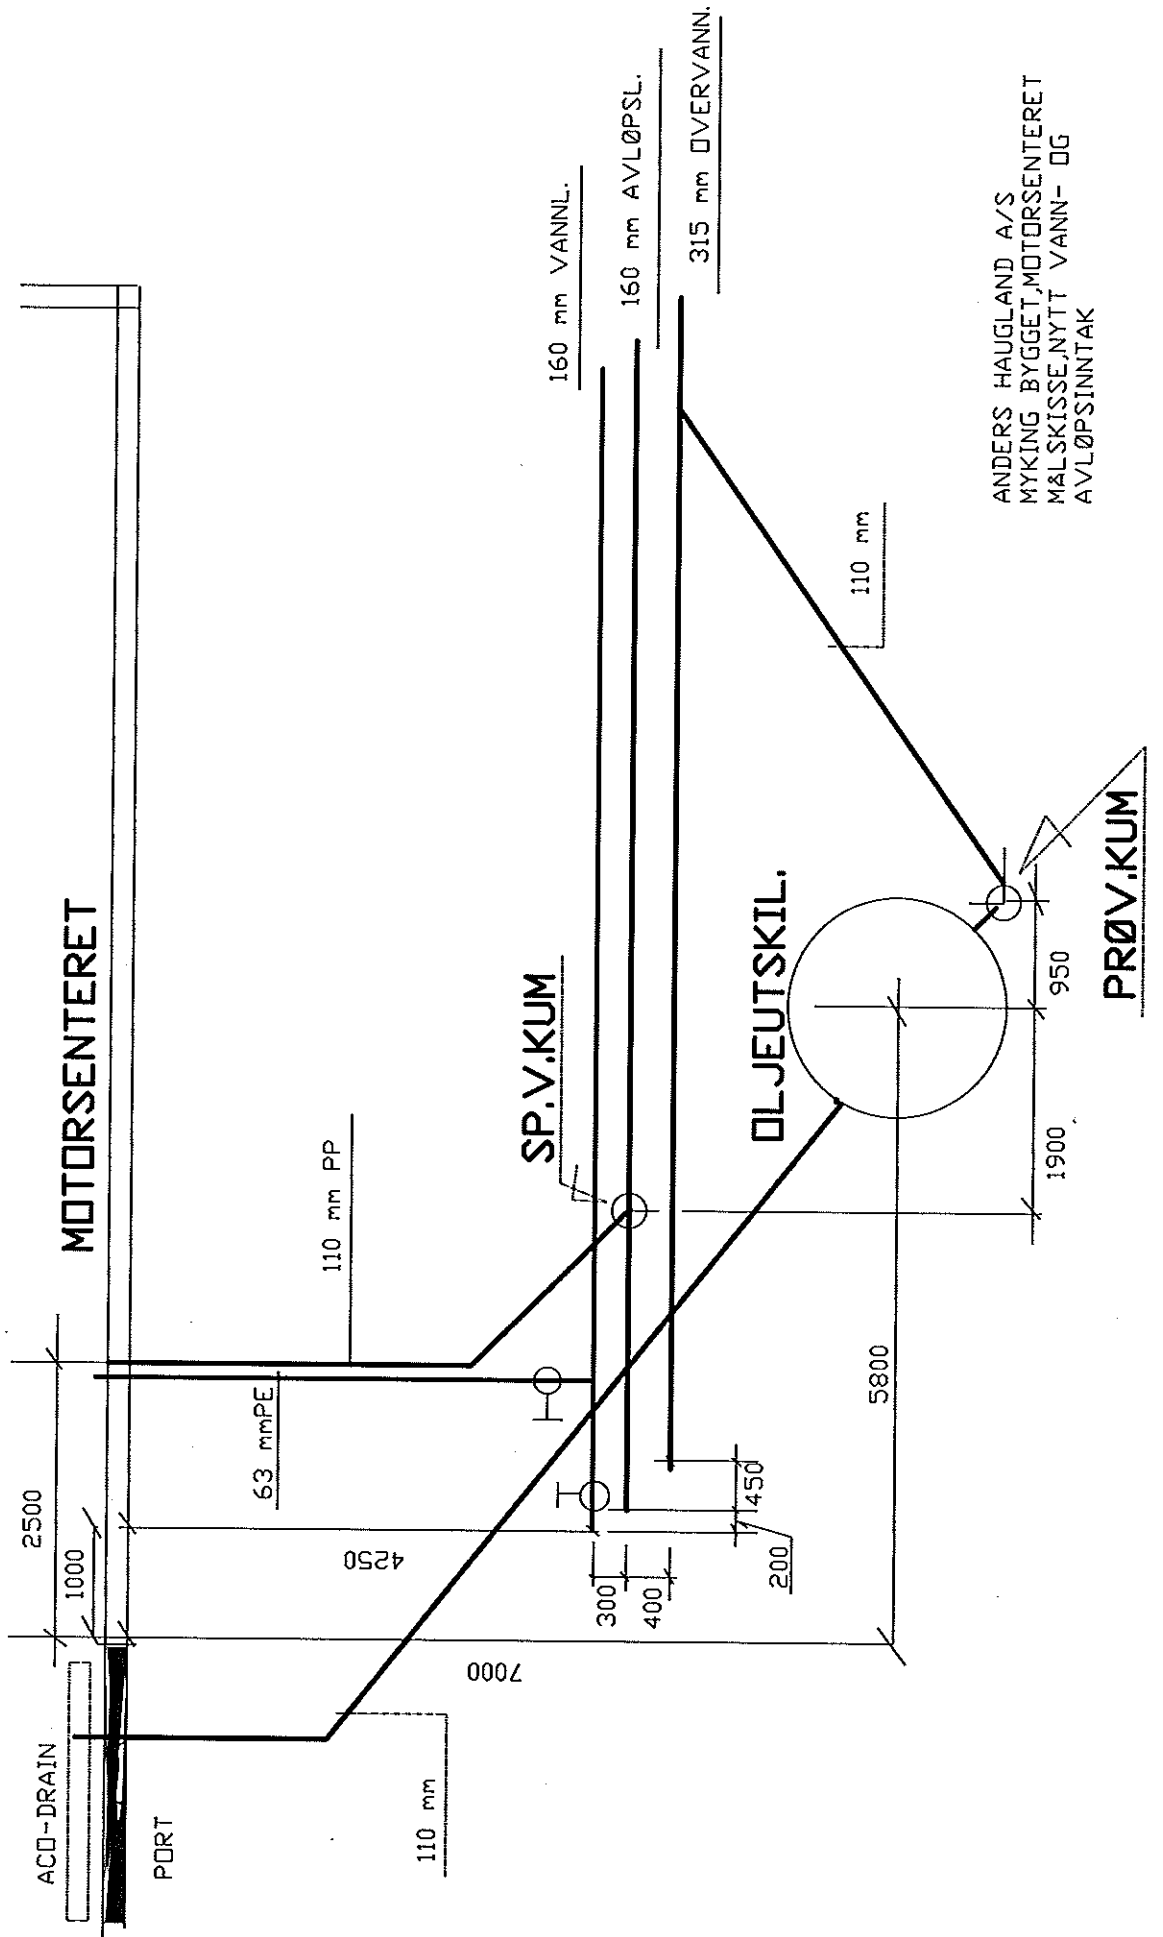

ANDERS HAUGLAND A/S
 MYKING BYGGET, MOTORSENTERET
 MÅLSKISSE, NYTT VANN- OG
 AVLØPSINNTAK

