


X

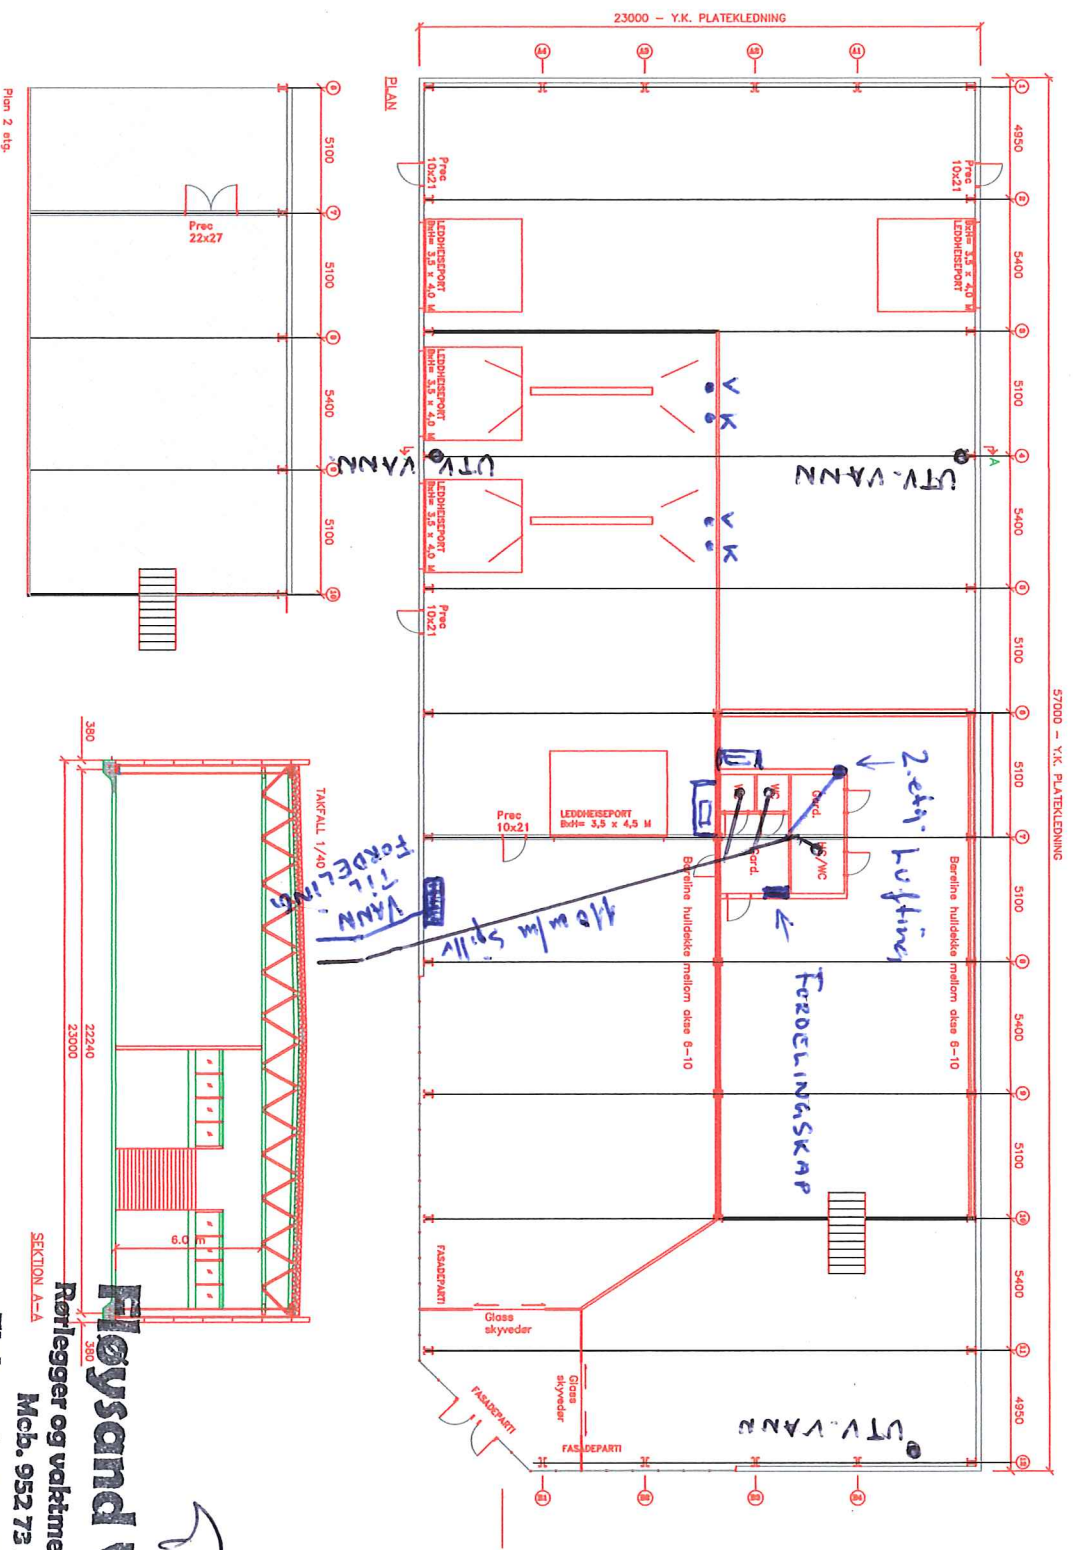

05.08.13 Fylling av skoldidél 1 etg.

Dag:	Tal:	Tegn.:	Kont.:
------	------	--------	--------

# FRONTA Bygg

Topptegning: ORIGINAL  
 Prosjekt#: 1050

Oppdragsgiver:  
**GALTERÅSEN 758 AS**  
 Butikk og utsalg  
 for stein og  
 bobilier






Prosjekt:	Dato:	Tegning:	Revisjon:
GALTERÅSEN	22.01.13	AN	XX
Formål:	Tegning:	Rev.:	
X	1050	A	

## Fløysand VA, as

Rørlegger og vaktermestertjenester  
 Meb. 952 73 505

Fløysand, 5918 Frelking  
 Org.nr.: No 987 774 535 MVA

RF

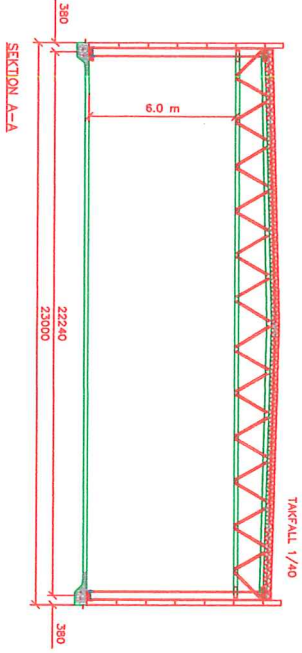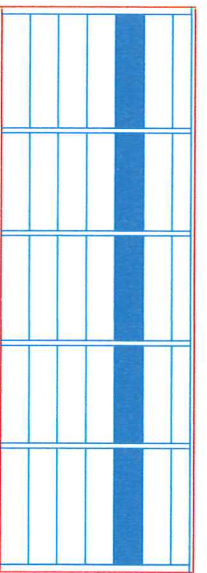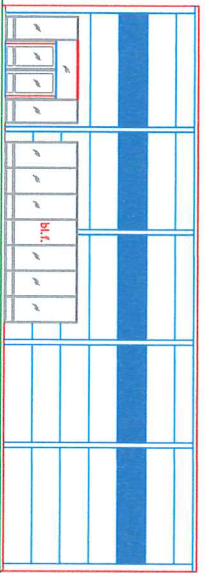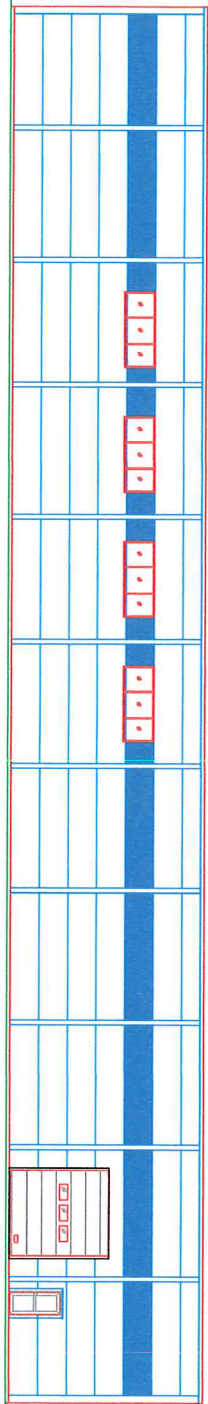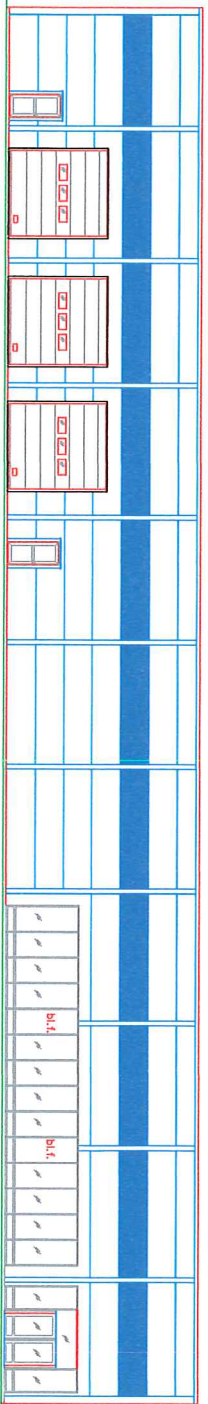

**Fløysand VA, as**  
 Røtlegger og vaktmesterstjenester  
 Mcb. 952 73 505  
 Fløysand, 5918 Frekrlaug  
 Org.nr.: No 987 774 525 MVA



05.08.13									
030		Tegn. Kont.							
<b>FRONTA Bygg</b>		Tegningstittel	Prosjekt nr.						
		ORIGINAL	1050						
Oppdragsgiver:		GALTERÅSEN 758 AS							
Tegningstittel:		BUTIKK OG UTSALG FOR STEIN OG BOBILER							
Prosjekt:		GALTERÅSEN							
Dato:		22.01.13							
Målestokk:		1:1							
Tegning nr.:		1050							
Tegning nr.:		AN							
Kontrollert av:		XX							
Formål:		A3							
Rev.:		A							