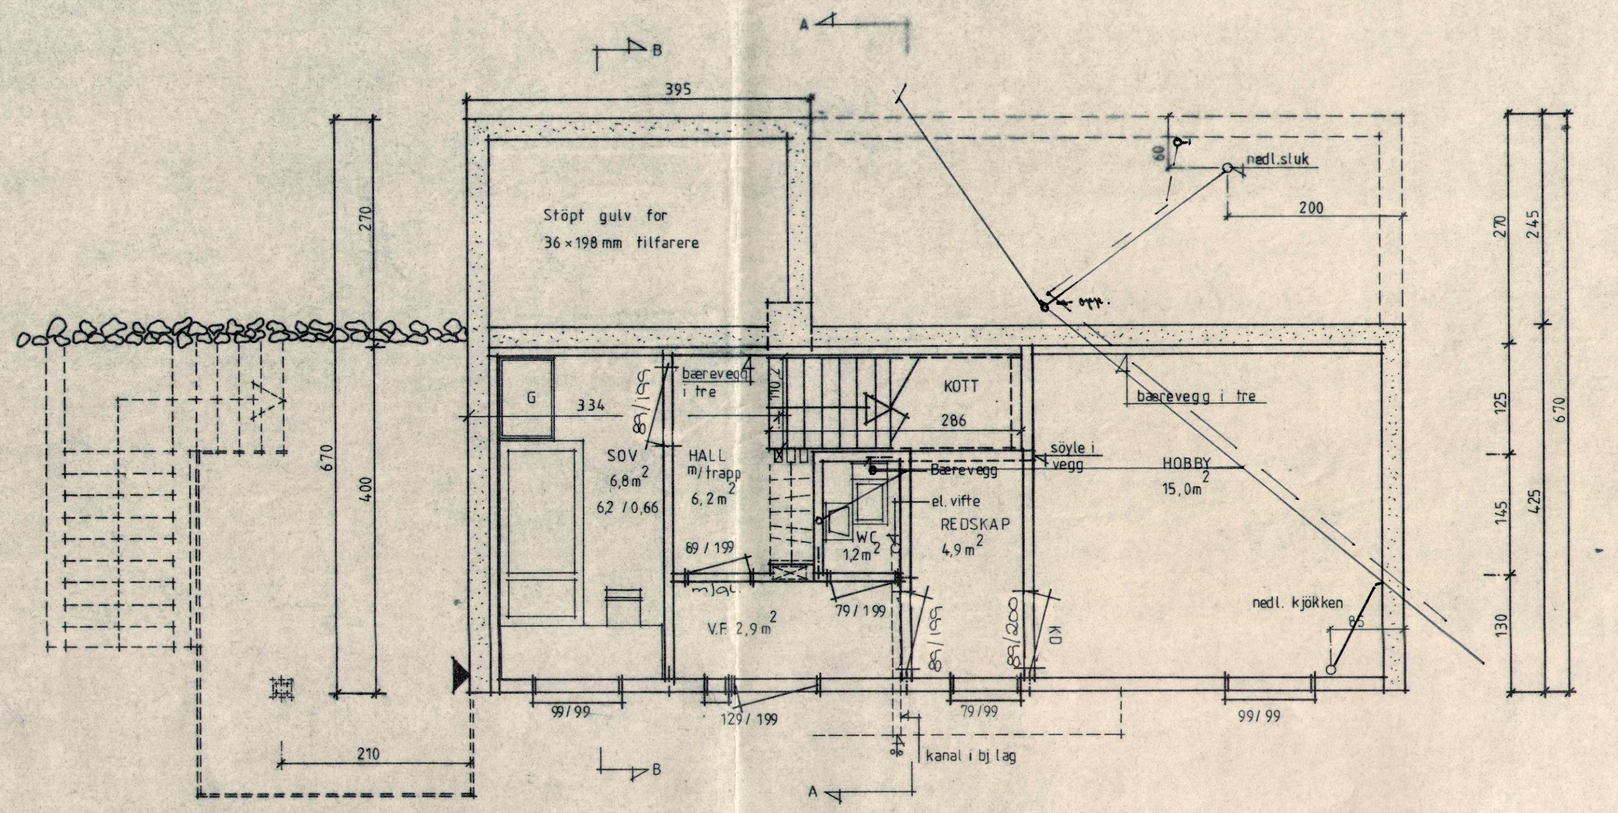

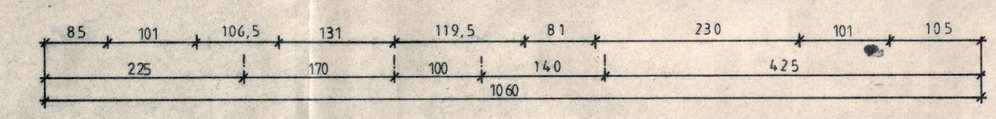

PLAN UNDERETG LEIEAREAL: 11.88m²

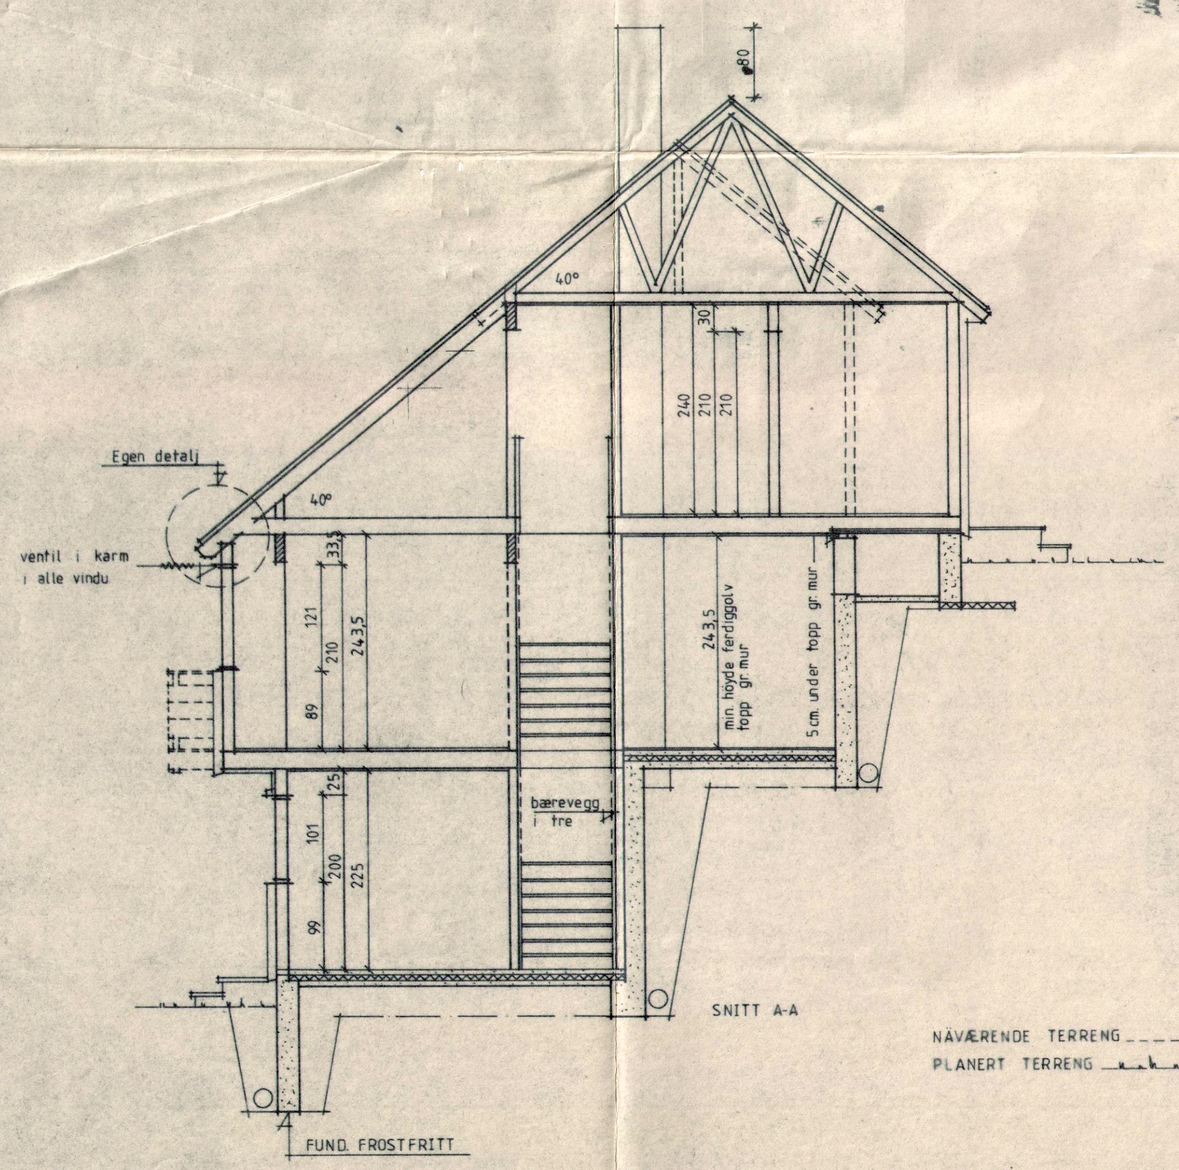

SNITT A-A

NÅVÆRENDE TERRENG _ _ _ _ _ _

PLANERT TERRENG _ . _ . _ . _ .

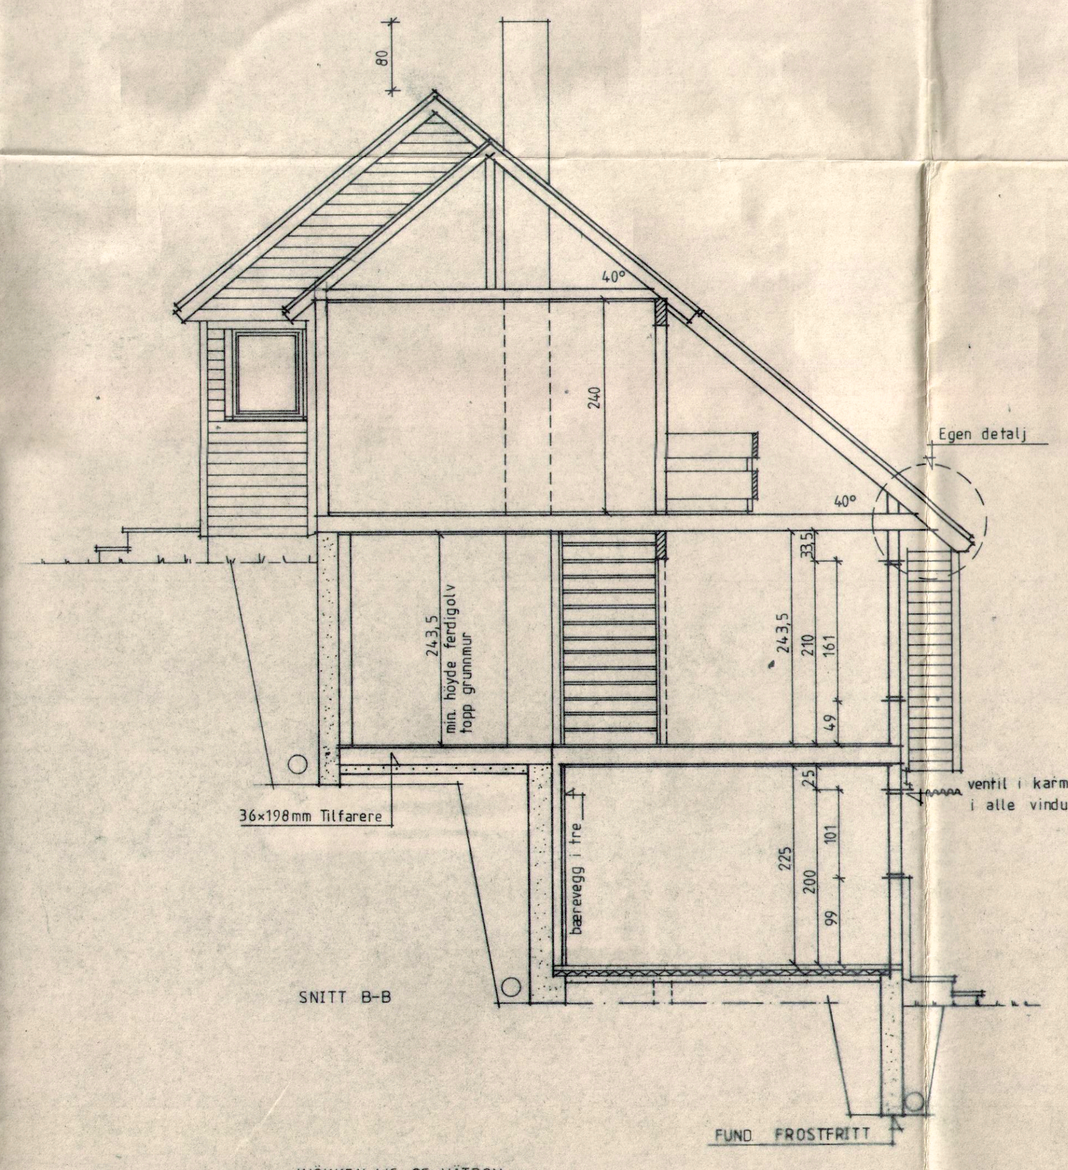

SNITT B-B

KJØKKEN WC OG VÅTROM
ER BASERT PÅ MEK. VENTILASJON
KANTMÅL — —
SENTERMÅL — —

LINDÅS KOMMUNE
TEKNISK SJEF
03079 30 12 82
Arkiv nr. 137-472

Underetasje
BRA: 37.61m², BA: 26.05m²

1. etasje
BRA: 65.22m², BA: 65.22m²

2 etasje
BRA: 52.01m², BA: 36.41m²

Egen fundamenttegning M 1:50

Rev. 261083 H.S.
Rev. 11.10.83 H.S.
REV 221182 GJ
REV. 010382 LN
REV. 250981 KG L.

BRUTTOAREAL 178.45m²
LEIEAREAL 168.00m²

40°

Sak: ENEBOLIG for bratt terreng		Husb. reg. nr	
Byggherre: IVAR OG BJØRG SELAND		Målestokk 1:100 / 1:50	Tegn K.B. Dat 040281
Byggested: ALVERHAKA Tomt 110			Trac LN Dat 14.0881
Kommune: LINDÅS	Gnr. Bnr.		Kfr G.L Dat

BRØDR. HETLAND AS
Sandnes 04/66 1000 · Bryne 04/48 2688 · Skarnes 066/61433

Erstatning for
Typebetegnelse: U-100-19M+
Erstattet av

Denne tegning er vår eiendom og må ikke urettmessig benyttes eller etterlignes. Jfr. lov om åndsverk av 1930