


X = feil

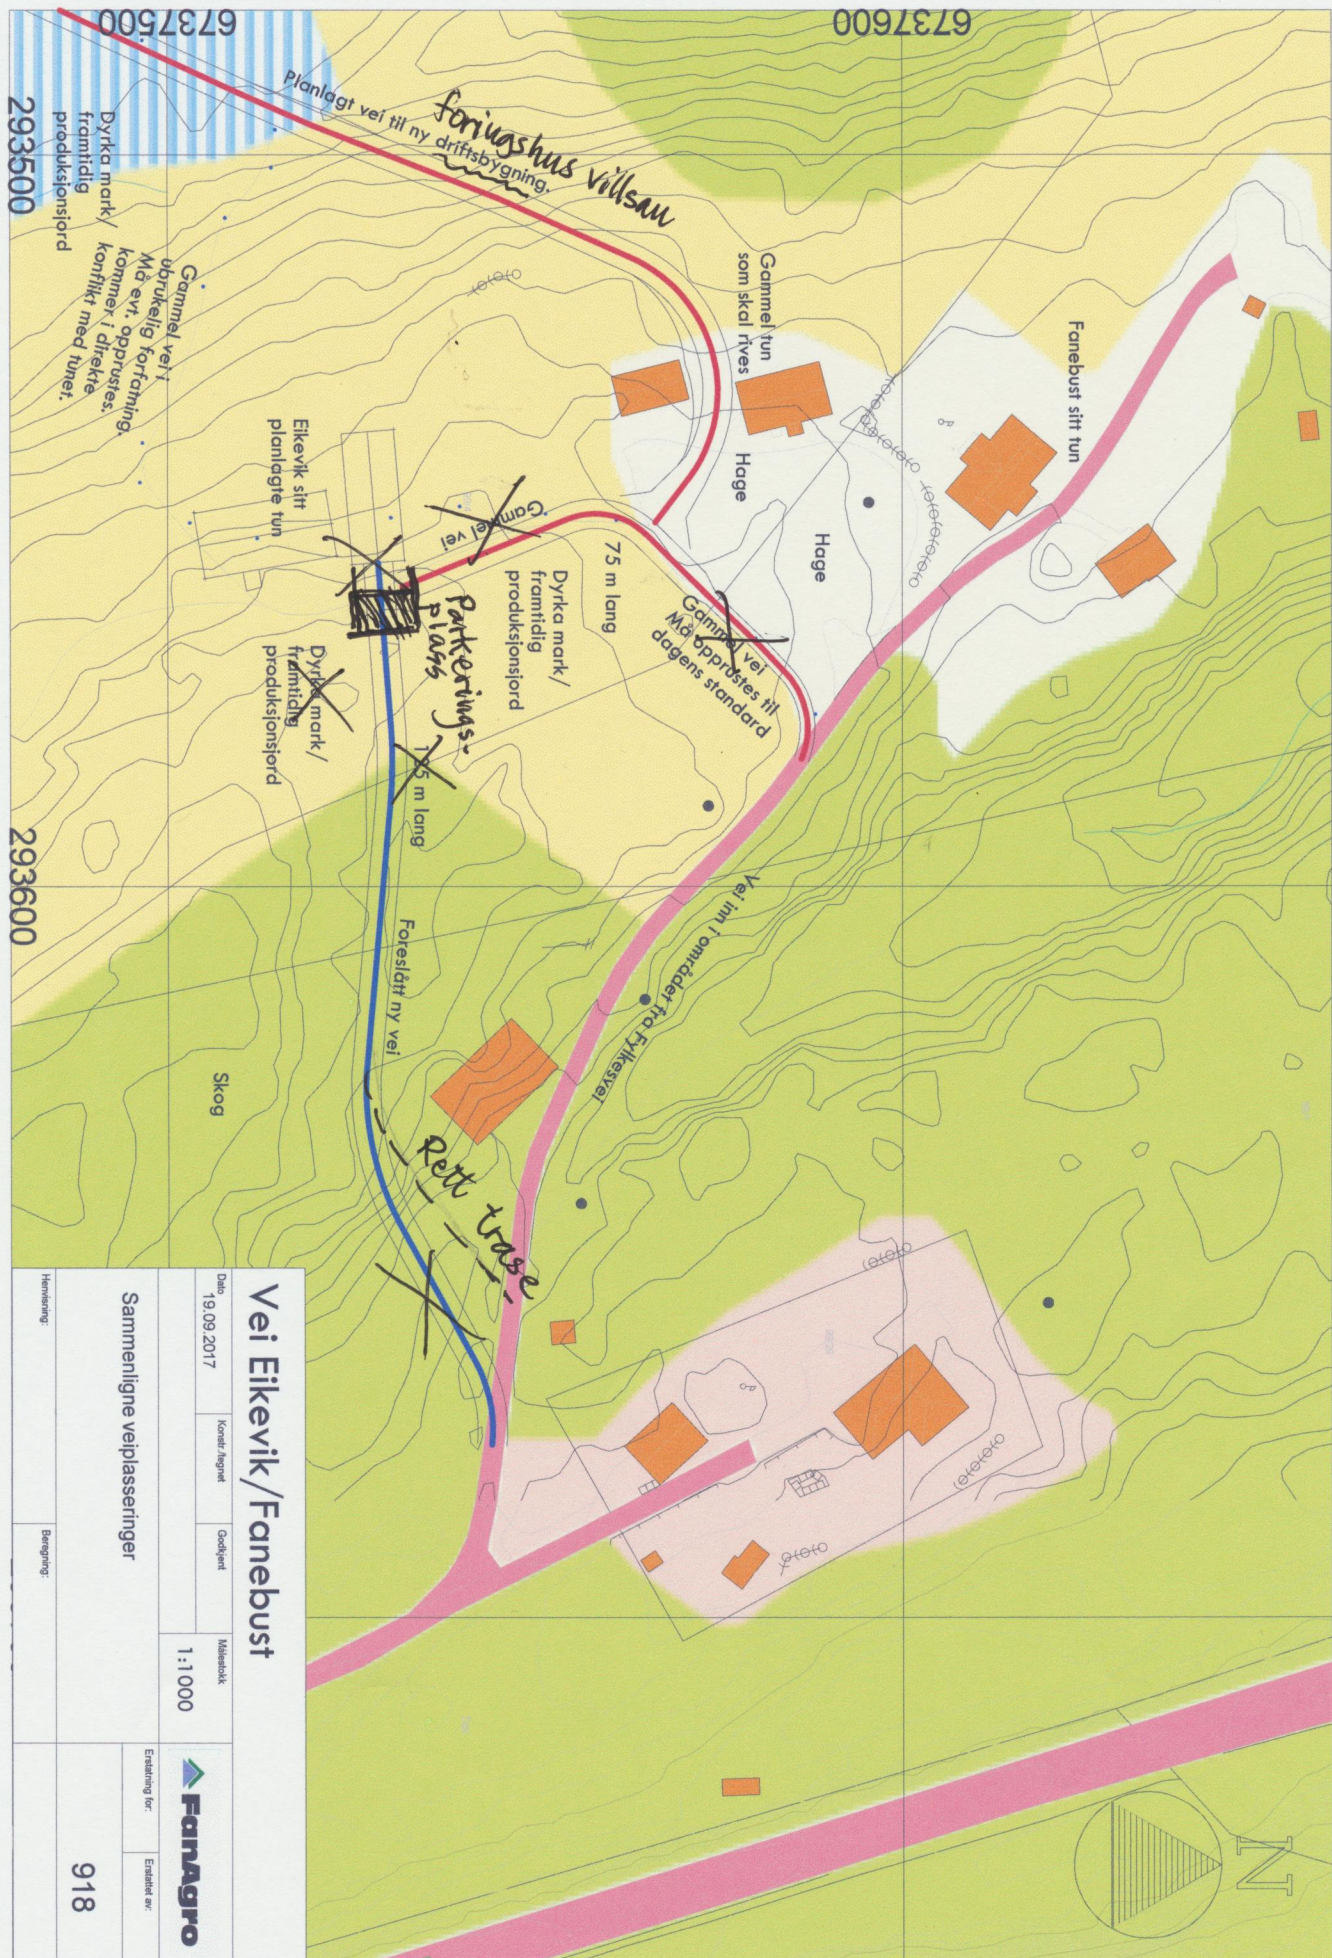

Veieikevik/Fanebust

Date: 19.09.2017
Kontor: Inngel
Godkjent:
Målestokk: 1:1000
Sammenlignende veiplasseringer

Henvisning:	Beregning:	918
-------------	------------	-----

