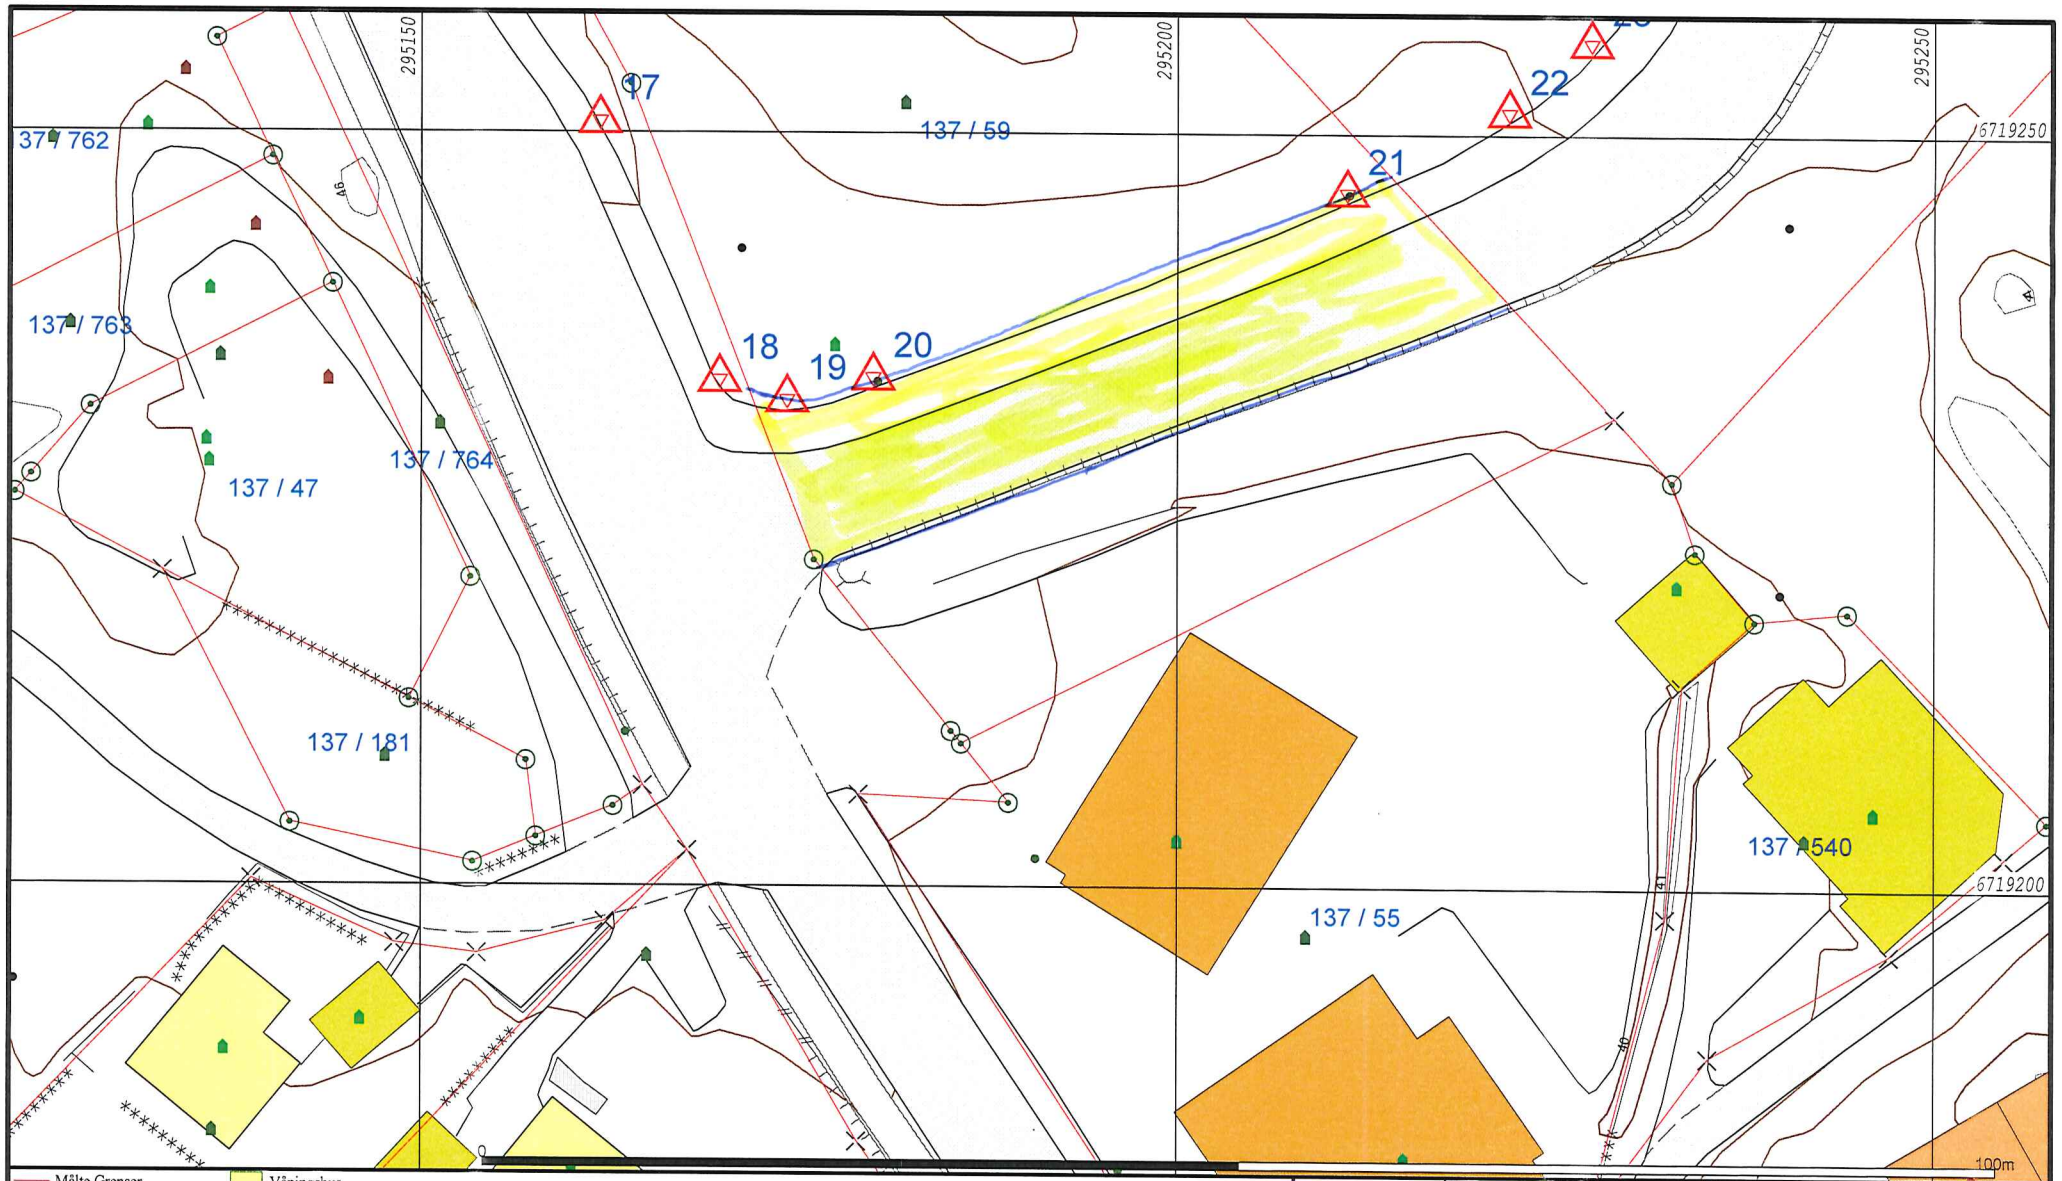

- Målte Grenser
- Registrerte Grenser
- Udefinert grenser
- Terrengmålte grense
- Konstruert grensepunkt
- Bolig
- Bustad m/leilighet
- Våningshus
- Større bustader
- Hytte/feriehus
- Garasje/uthus
- Industri/lager
- Andre bygg

Beliggenhet og høyder må oppfattes som orienterende.

Lindås kommune
Geodata avdeling

GR JUST

Dato: 2014.05.27
Sign: liei

Gnr 137 Bnr 59

N

Målestokk
1:500