

| | |
|--------------------------|--------------|
| LINDÅS KOMMUNE | |
| Klassering | |
| 18 OKT 2017 | |
| Ark. saks/nr. 17/2879 | Løpenr. |
| Saksh. | Tilgangskode |



Statens vegvesen

KOPI
for
Lindås kommune

SØKNAD OM AVKØYRSLE/DISPENSASJON FRÅ BYGGJEGRENSE LANGS OFFENTLEG VEG

Tiltakshaver..... Oddlaug Aune - og Sigvard Hopland Tlf.....
 Adresse..... Nesbrekka 2 Postadr. 5912 SEIM
 Ansvarlig søker/utførende..... Sigvard Hopland Tlf.....
 Adresse..... Nesbrekka 2 Postadr.....
 Gnr..... 172 Bnr..... 4 Kommune..... LINDÅS
 (Europa-/ Riks-/ Fylkesveg)..... 401 Stad..... SEIM
 Undersøk planstatus for egedomen hjå kommunen:
 Kommuneplan (føremål)..... LNF
 Reguleringsplan Nei Ja Namn på planen.....

SØKNAD OM AVKJØRSLE

- | | |
|---|---|
| <input type="checkbox"/> Ny avkjørsle | <input type="checkbox"/> Bustadeingar antall..... <u>1</u> stk ^(+1 eksisterande) |
| <input checked="" type="checkbox"/> Utvida bruk av eksisterande avkjørsle | <input type="checkbox"/> Hytte antall.....stk |
| <input type="checkbox"/> Flytting av eksisterande avkjørsle | <input type="checkbox"/> Industri/Næring |
| <input type="checkbox"/> Stenging | <input type="checkbox"/> Driftsavkjørsle |
| <input type="checkbox"/> Anna føremål..... | <input checked="" type="checkbox"/> Andre <u>Stenging av eksisterande</u> |

SØKNAD OM DISPENSASJON FRÅ BYGGJEGRENSE (MÅ GRUNNGJØVAST)


Kva funksjon får bygget (til dømes bustad, hytte m m?).....
 Nybygg Tilbygg
 Avtand frå vegmidte til næraste kant av omsøkt byggverk.....meter

Kart/skisse i målestokk 1:1000 skal leggjast ved søknaden. Kart kan ein få ved tekniskkontor i kommunen. Kartet/skissa skal vise tomte med bygget, avkjørsle, snuareal og vegen inn på tomte.

EVT. TILLEGGSOPPLYSNINGAR/

Kopi sendt Lindås kommune

..... Seim den 16/10 2017
 Sigvard Hopland
 underskrift

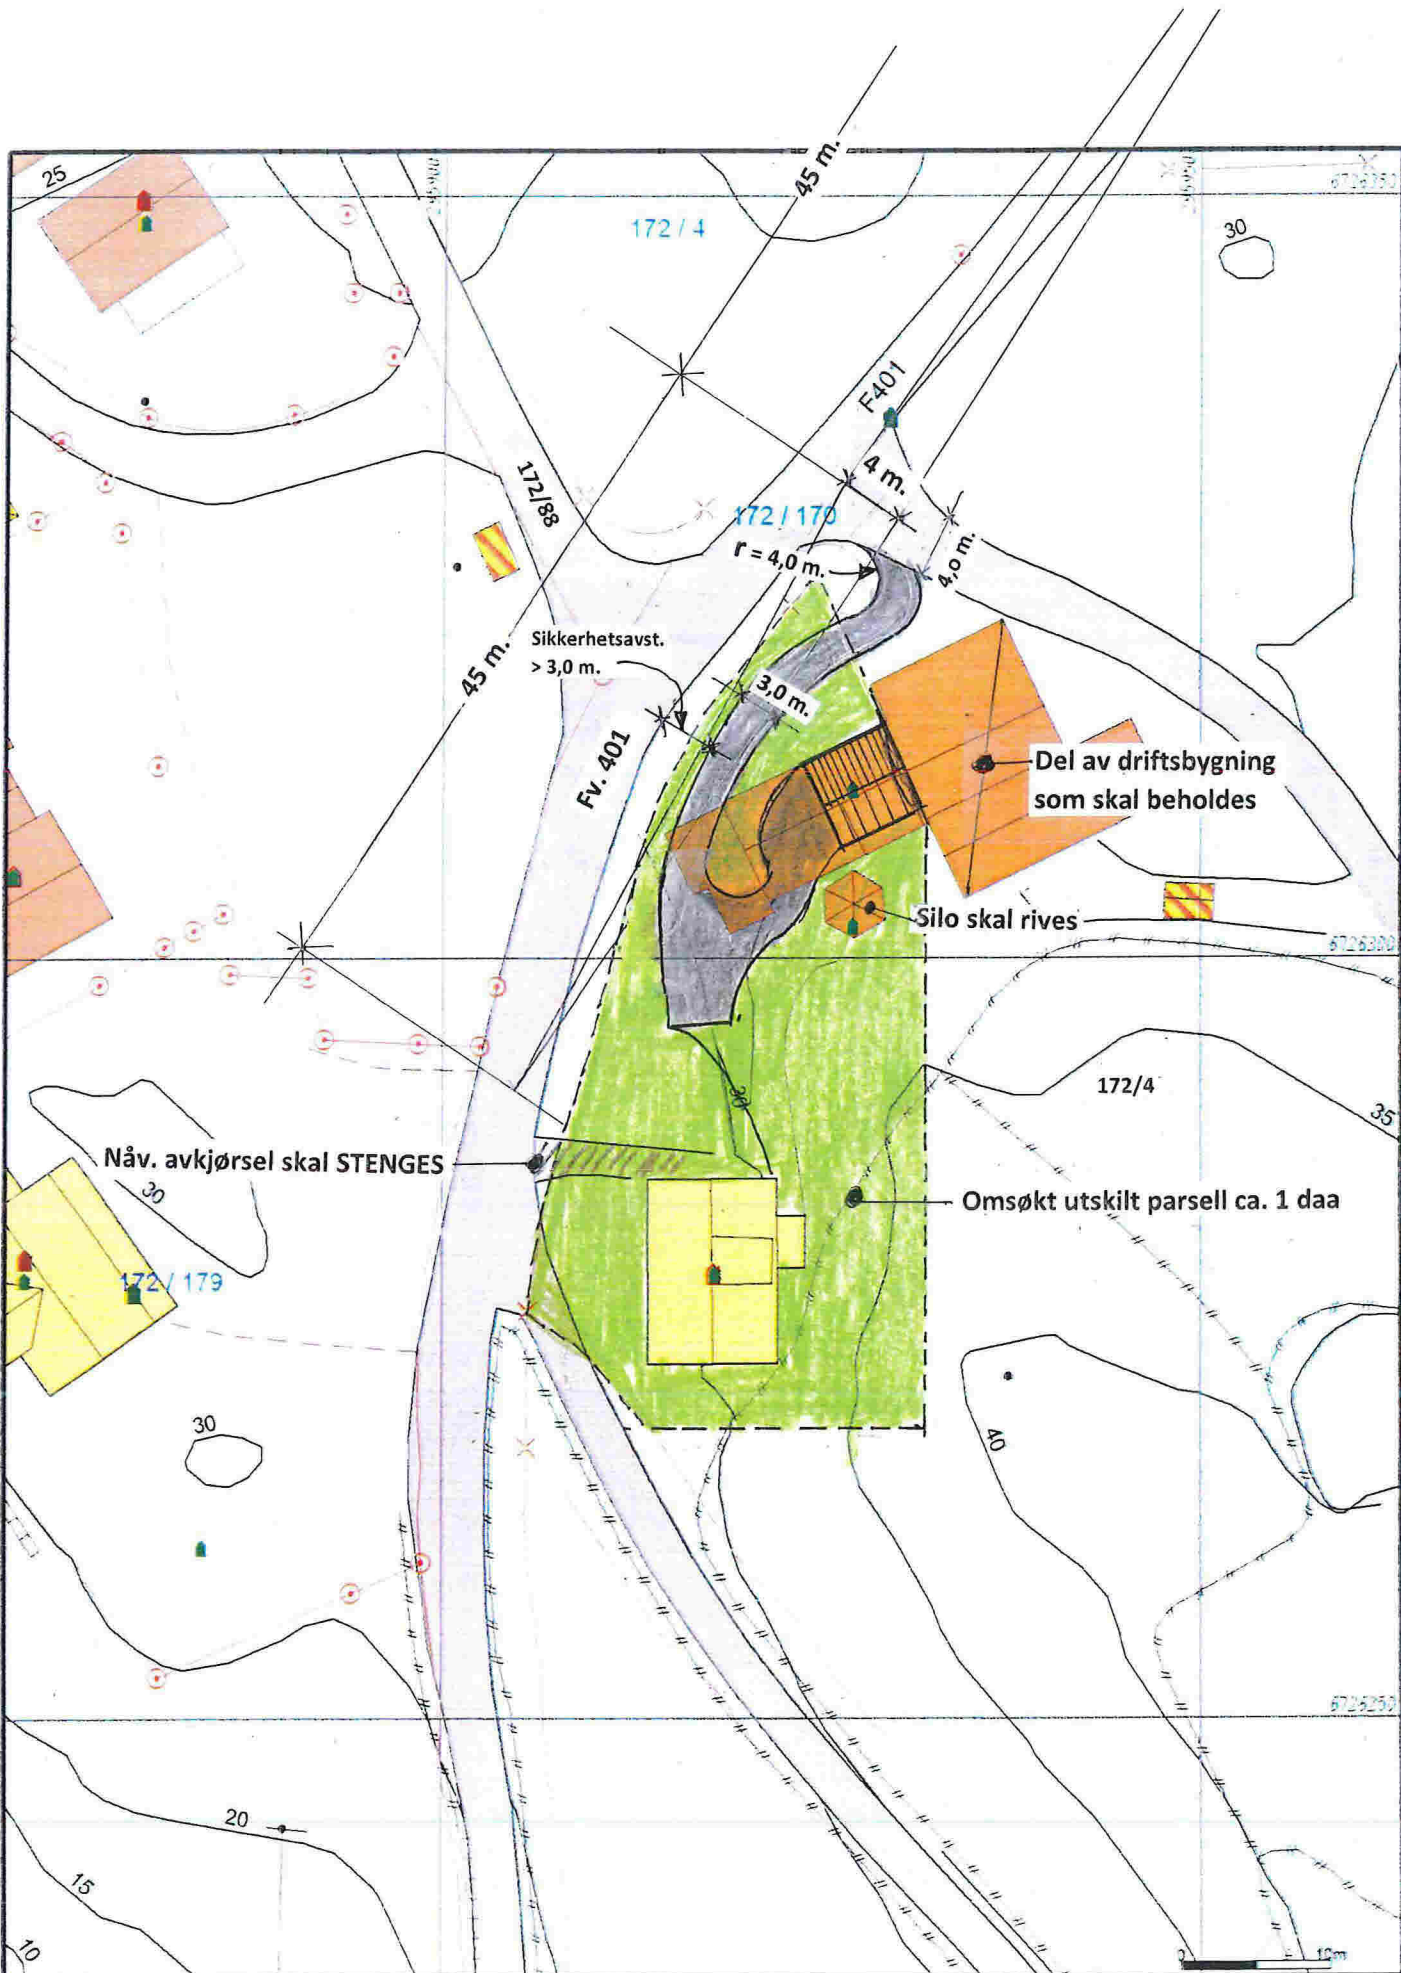

- Målte Grenser
 - Registrerte Grenser
 - Uklar grense
 - - - - - Terrengmålte grense
 - - - - - Konestrukt grense
 - Garasjehus
 - Industribygging
 - Andre bygging
- Belleggenhet og høydar må oppfattas som orienterende.



Lindås kommune
 Geodata avdeling
Oddlaug Aune – og Sigvard Hopland
 Eigare av 172 /4 i Lindås kommune



Dato: 2017, 11/02
 Skala: 1:500

Gnr 172 bnr 4

1:500