



SØKNAD OM AVKØYRSLE FRÅ KOMMUNEVEG

Arbeida på eigedomen kan ikkje settast i gang før løyve frå kommunen er gjeve.

Tiltakshavar <i>GEIR ARNE SVÅSAND</i>	Tlf. <i>91862204</i>
Ansvarleg søkjar/utførande <i>KALAND TRELAST AS</i>	Tlf. <i>56168272</i>
Byggeplassadresse <i>KOLÅS</i>	Gnr./bnr <i>107/11</i>
Vegstrekning <i>KOLÅSVEIEN</i>	Stad <i>LINDÅS</i>
Tiltaket ligg i område med reguleringsplan Ja <input type="checkbox"/> Namn på planen:	
Nei <input checked="" type="checkbox"/> (Søknaden vert handsama hjå Teknisk drift). (Søknaden vert handsama hjå Byggesak).	

Søknad om avkøyrslø

<input checked="" type="checkbox"/> Ny avkøyrslø	<input checked="" type="checkbox"/> Bustadeiningar antall <i>4</i>stk
<input type="checkbox"/> Utvida bruk av eksisterande avkøyrslø	<input type="checkbox"/> Hytte antall stk
<input type="checkbox"/> Flytting av eksisterande avkøyrslø	<input type="checkbox"/> Industri/Næring
<input type="checkbox"/> Stenging	<input type="checkbox"/> Driftsavkøyrslø
<input type="checkbox"/> Anna føremål.....	<input type="checkbox"/> Andre

Vedlegg

Det vert vist til vedlagt kart/skisse i målestokk 1:500, med påteikna målsett tiltak, som viser avkøyrslø.

Signatur

Eg er kjend med at vanlege fristar for handsaming ikkje gjeld før løyve til avkøyring er avstusning

Dato: <i>11/6-08</i>	Tiltakshavar <i>Oyvind Litanørgen</i>
-------------------------	--

LINDÅS KOMMUNE	
<i>107/11</i>	
<i>30/06. 2008</i>	
Ark saknr. <i>2008/503</i>	Løpenr.
Saksh. <i>FOLK</i>	Tilgangskode

Søknad motteke i Teknisk drift, Dato

Uttale Søknad godkjent Søknad avslått

Merknader/vilkår

- Sikta ut frå avkøyrslø skal vere slik at busker, tre o.l. ikkje skal vere til hinder for sikta. Terreng eller plantar må ikkje kome høgare enn 0,5m over vegbana.
- Der avkøyrslø er til hinder for overvatn i veggroft, skal det leggst ned min. 200mm drensør. Røret skal vere køyresterkt og leggst slik at veggroft ikkje vert skada og at grøftevatn får fritt avløp. Støypekantar o.l som kan skade snøryddeutstyr skal ikkje byggast nærare offentleg veg enn 1m.
- Det skal ikkje førast overvatn ut i offentleg veg. På den første meter frå vegkanten skal det vere eit fall frå offentleg veg på 3cm.
- Vedlikehald av drensør og frisiktfelt skal til eikvar tid haldast vedlike av tiltakshavar.
- Svingradius frå avkøyrslø skal i vegkant være min. 3,5m, på begge sider av avkøyrslø.
- Avkøyrslø skal verte plassert som vist i søknaden
- Avkøyrslø skal verte plassert som vist i detaljskisse på baksida av dette arket.
- Det skal være mogeleg å snu på eigen grunn.
-

Teknisk drift Dato..... sign.


Lindås Kommune
Teknisk etat - byggesaksavd.
v/ Linda Folkestad
5914 Isdalstø

Fornes 27.06.2008

Endringer vedr. tidligere innsendt søknad om dispensasjon fra byggegrense Gnr. 107, Bnr.11 Kolås


Vedlagt endringer på situasjonsplan ifht tidligere innsendt søknad om disp.
Vedlagt søknad om Avkjørsel.

Med hilsen
Kaland Trelast AS (ansvarlig søker)

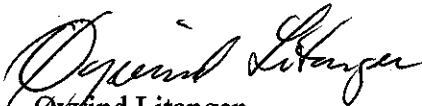
Øyvind Litangen

LINDÅS KOMMUNE	
Klassering	107/11
30. 06. 2008	
Ark. saksnr.	2008/503
Løpenr.	
Saksh.	FOLK
Tilgangskode	

© Denne tegning må ikke kopieres eller benyttes som foretagender som rettighetshaver ikke medvirker i.

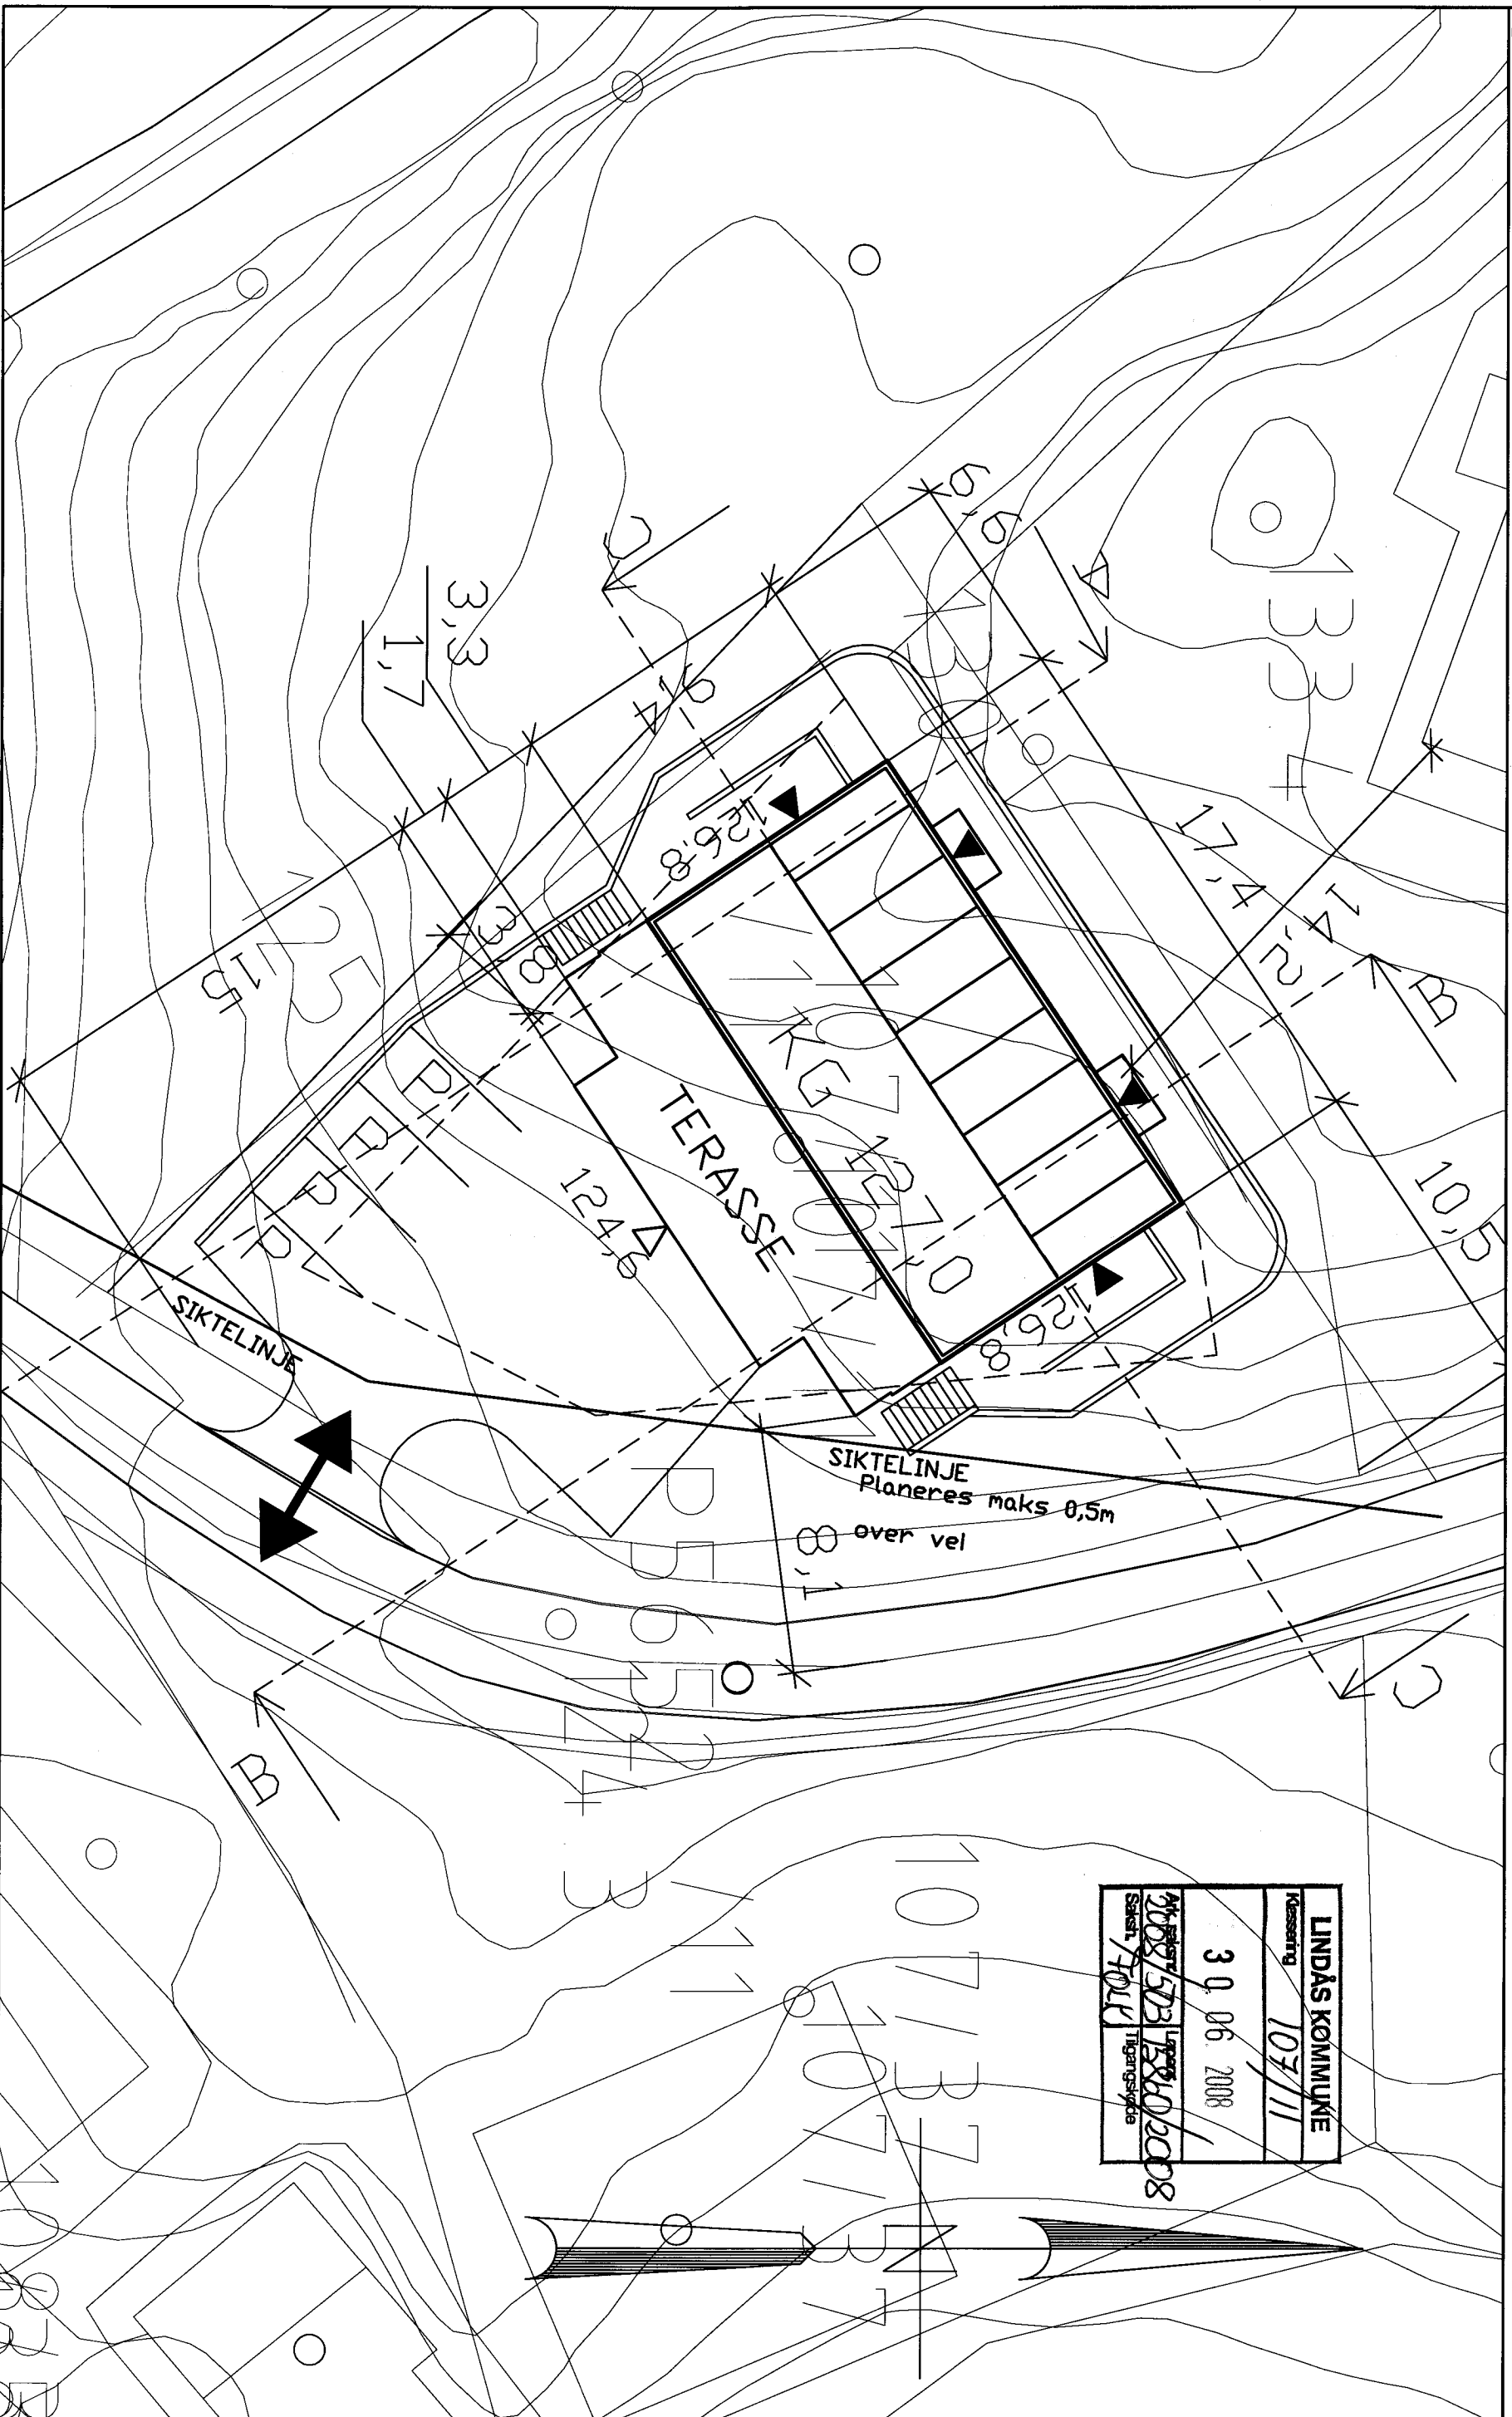

LINDÅS KOMMUNE
Kommunestyre
107/11
30.06.2008
2008/503 Lindås
Saksnr. FOLV Tilgangsskyldig

Unikus
konsulent og
arkitektfirmaer


FORHANDLER
KALAND TRALAST AS

REV.	DATE	REVISJON	SIGN.
A	23.06.08	Endret parkering	NBN

TILTAKSHVER
Geir Svåsand
BYGGPÅSS
107/11
KOMMUNE
Lindås
UNIKUS AS, arkitekt og byggeteknisk
konsulent 4104, Jernvoll
519 5200
tlf 75 56 51 20 fax 75 56 51 10

TEGN INNHOLD
SITUASJONSPLAN
PROSJEKT
KOLAS
ARKITEKT
DATE
13.02.08
SIGN
NBN
REV
A
MAJ
1:200
PROSJEKT NR
08123
TEGN NR
0700

© Denne tegning må ikke kopieres eller benyttes ved foretagender som rettighetshaver ikke medvirker i.

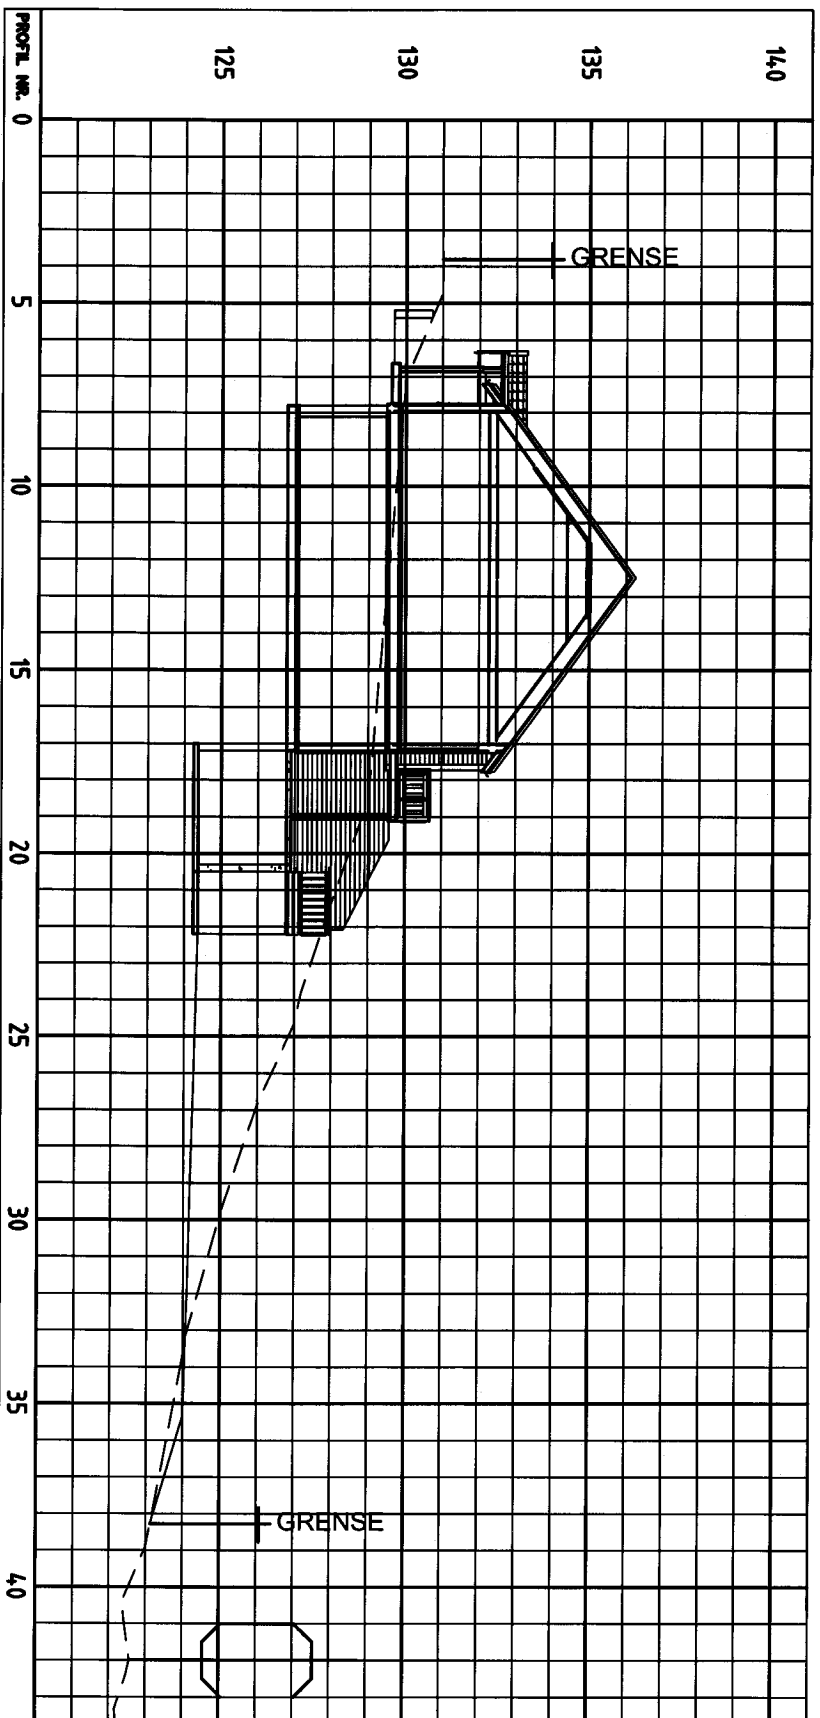

Snitt A-A Eks. terreng

Nytt terreng _____

LINDÅS KOMMUNE	
Kassettid	107/11
3 0 / 06. 2008	
Arkitekt	Lippart
Saksnr	2008/503
Saksnr	19014
	Tilgangssaks




FORHANDLER	KALAND TRELAST AS
-------------------	-------------------

REV.	DATE	REVISJON	SIGN
A	23.06.08	Endret parkering	NBN

TILTAKSHVER	Geir Svåsand
BYGGEPLASS	107/11
KOMMUNE	Lindås
UNIKUS AS, arkitekt og byggeteknisk konsulent Postboks 4104, Jernvoll 8099 KJØDE tlf 75 56 51 20 fax 75 56 51 10	

TEGN. INNHOLD	SNITT AA	MÅL	1:200
PROSJEKT	KOLAS	PROSJEKT NR	08123
ARKITEKT		DATE	13.02.08
		SIGN	NBN
		REV.	A
		TEGN. NR	0701

© Denne tegning må ikke kopieres eller benyttes ved foretagender som rettighetshaver ikke medvirker i.

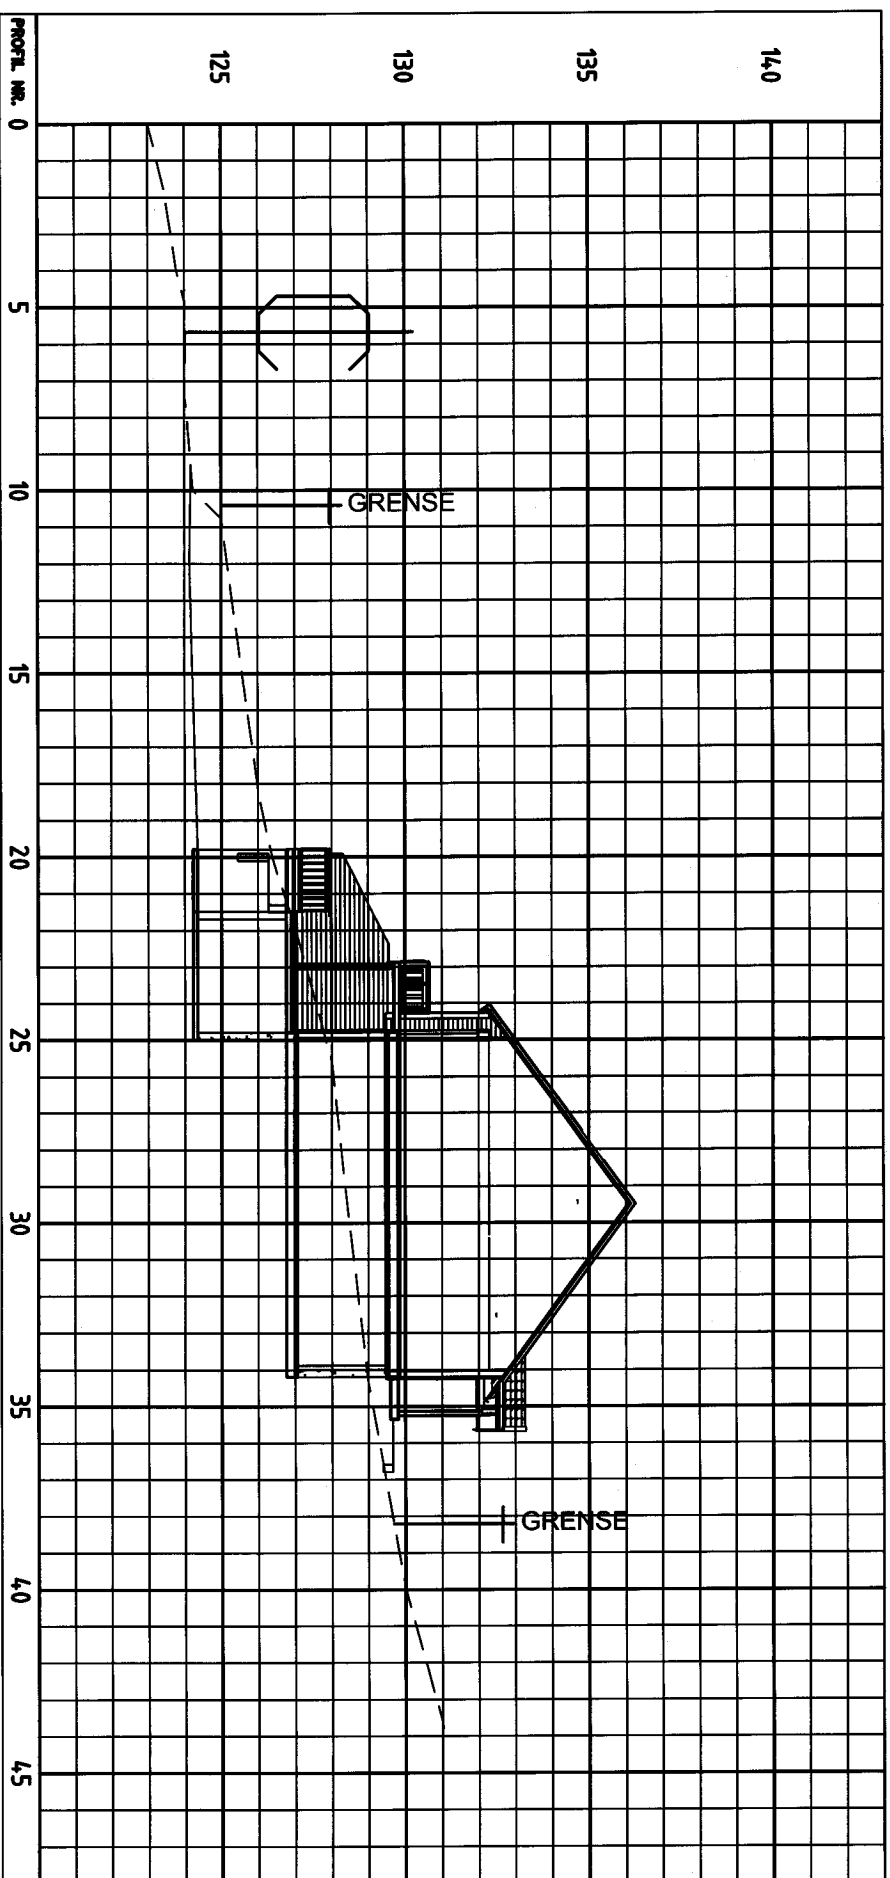

Snitt B-B Eks. terreng -----

Nytt terreng _____

LINDÅS KOMMUNE	
Resserting	107/11
30.06.2008	
Ark. skrevet	Løperz
5508/523	
Saksst.	FOLC
	Tilgangskode



FØRHANDLER	KALAND TRELAST AS


REV.	DATE	REVISJON	SIGN.
A	23.06.08	Endret parkering	NBN

TILTAKSHVER	Geir Svåsand
BYGGEPLASS	107/11
KOMMUNE	Lindås
UNIKUS AS, arkitekt og byggeteknisk konsulent Postboks 4104, Jernsvoll 4109 LINDÅS tlf 75 56 51 20 fax 75 56 51 10	

TEGN. INNHOLD	SNITT BB	MÅL	1:200
PROSJEKT	KOLAS	PROSJEKT NR.	08123
ARKITEKT		DATE	13.02.08
		SIGN.	NBN
		REV.	A
		TEGN. NR.	0702

© Denne tegning må ikke kopieres eller benyttes ved foretagender som rettighetshaver ikke medvirker i.

LINDÅS KOMMUNE	
Kassettg	107/11
30.06.2008	
2008/503	Løpsett
Saksnr. 1014	Tilgangskode

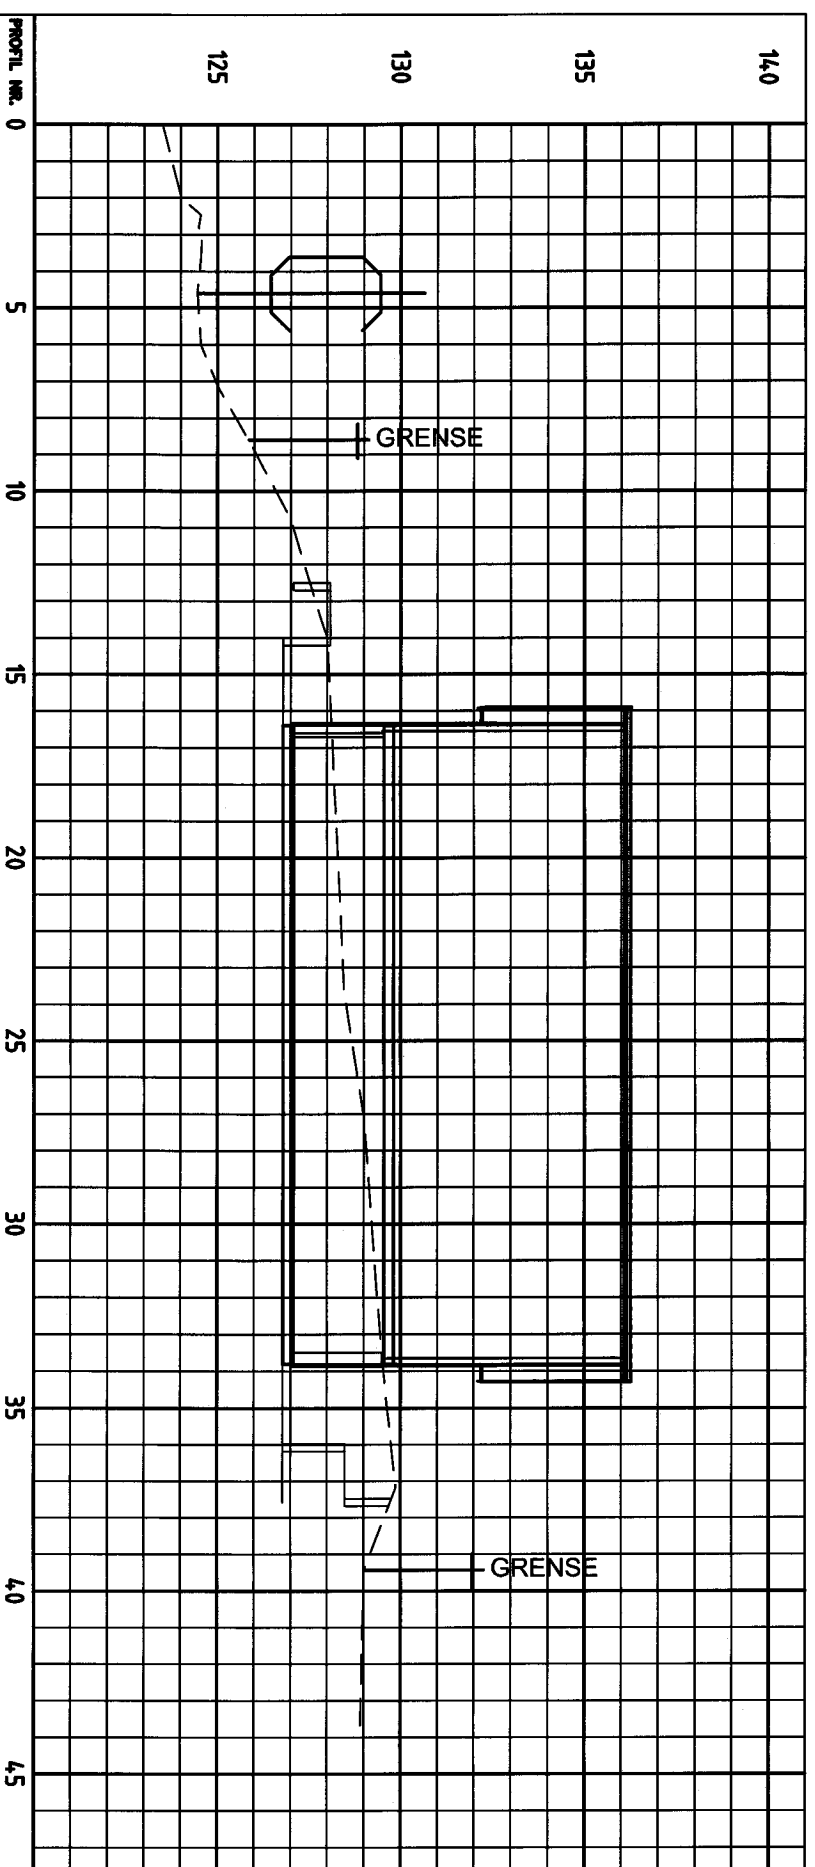

Snitt C-C Eks. terreng -----

Nytt terreng _____



FØRHANDLER	KALAND TRELAST AS
------------	-------------------

REV.	DATE	REVISJON	SIGN
A	23.06.08	Endret parkering	NBN

TILTAKSNAVER		Geir Svåsand	
BYGGEPLASS	107/11	UNIKUS AS, arkitekt og byggeteknikk	Postboks 4104, Jernsvoll
KOMMUNE	Lindås	4109 BLD	tlf 75 56 51 80 fax 75 56 51 10

TEGN. INNHELD		SNITT CC		MÅL	
PROSJEKT	KOLAS	DATE	13.02.08	PROSJEKT NR	08123
ARKITEKT		SIGN	NBN	REV.	A
		TEGN. NR.			0703