

Nye Merkeslinjer/  
 Merknader:  
 Øyvind Hosøy  
 30/03/2017

Bnr 3  
 Gammel Merkesline  
 Se kart 1:1000

Målte Grenser	Større bustader
Registrerte Grenser	Hytte/feriehus
Udefinert grenser	Garasje/utbus
Terrengmålte grense	Industri lager
Konstruert grensepunkt	Andre bygg
Bolig	
Bustad m/leilighet	
Våningshus	

Beliggenhet og høyder må oppfattes som orienterende.




Lindås kommune  
 Geodata avdeling  
 Grunnkart 2010.  
 Dato: 2014.01.23  
 Sign: 880  
 G.nr. 11, b.nr. 84.

N

Målestokk  
 1:500




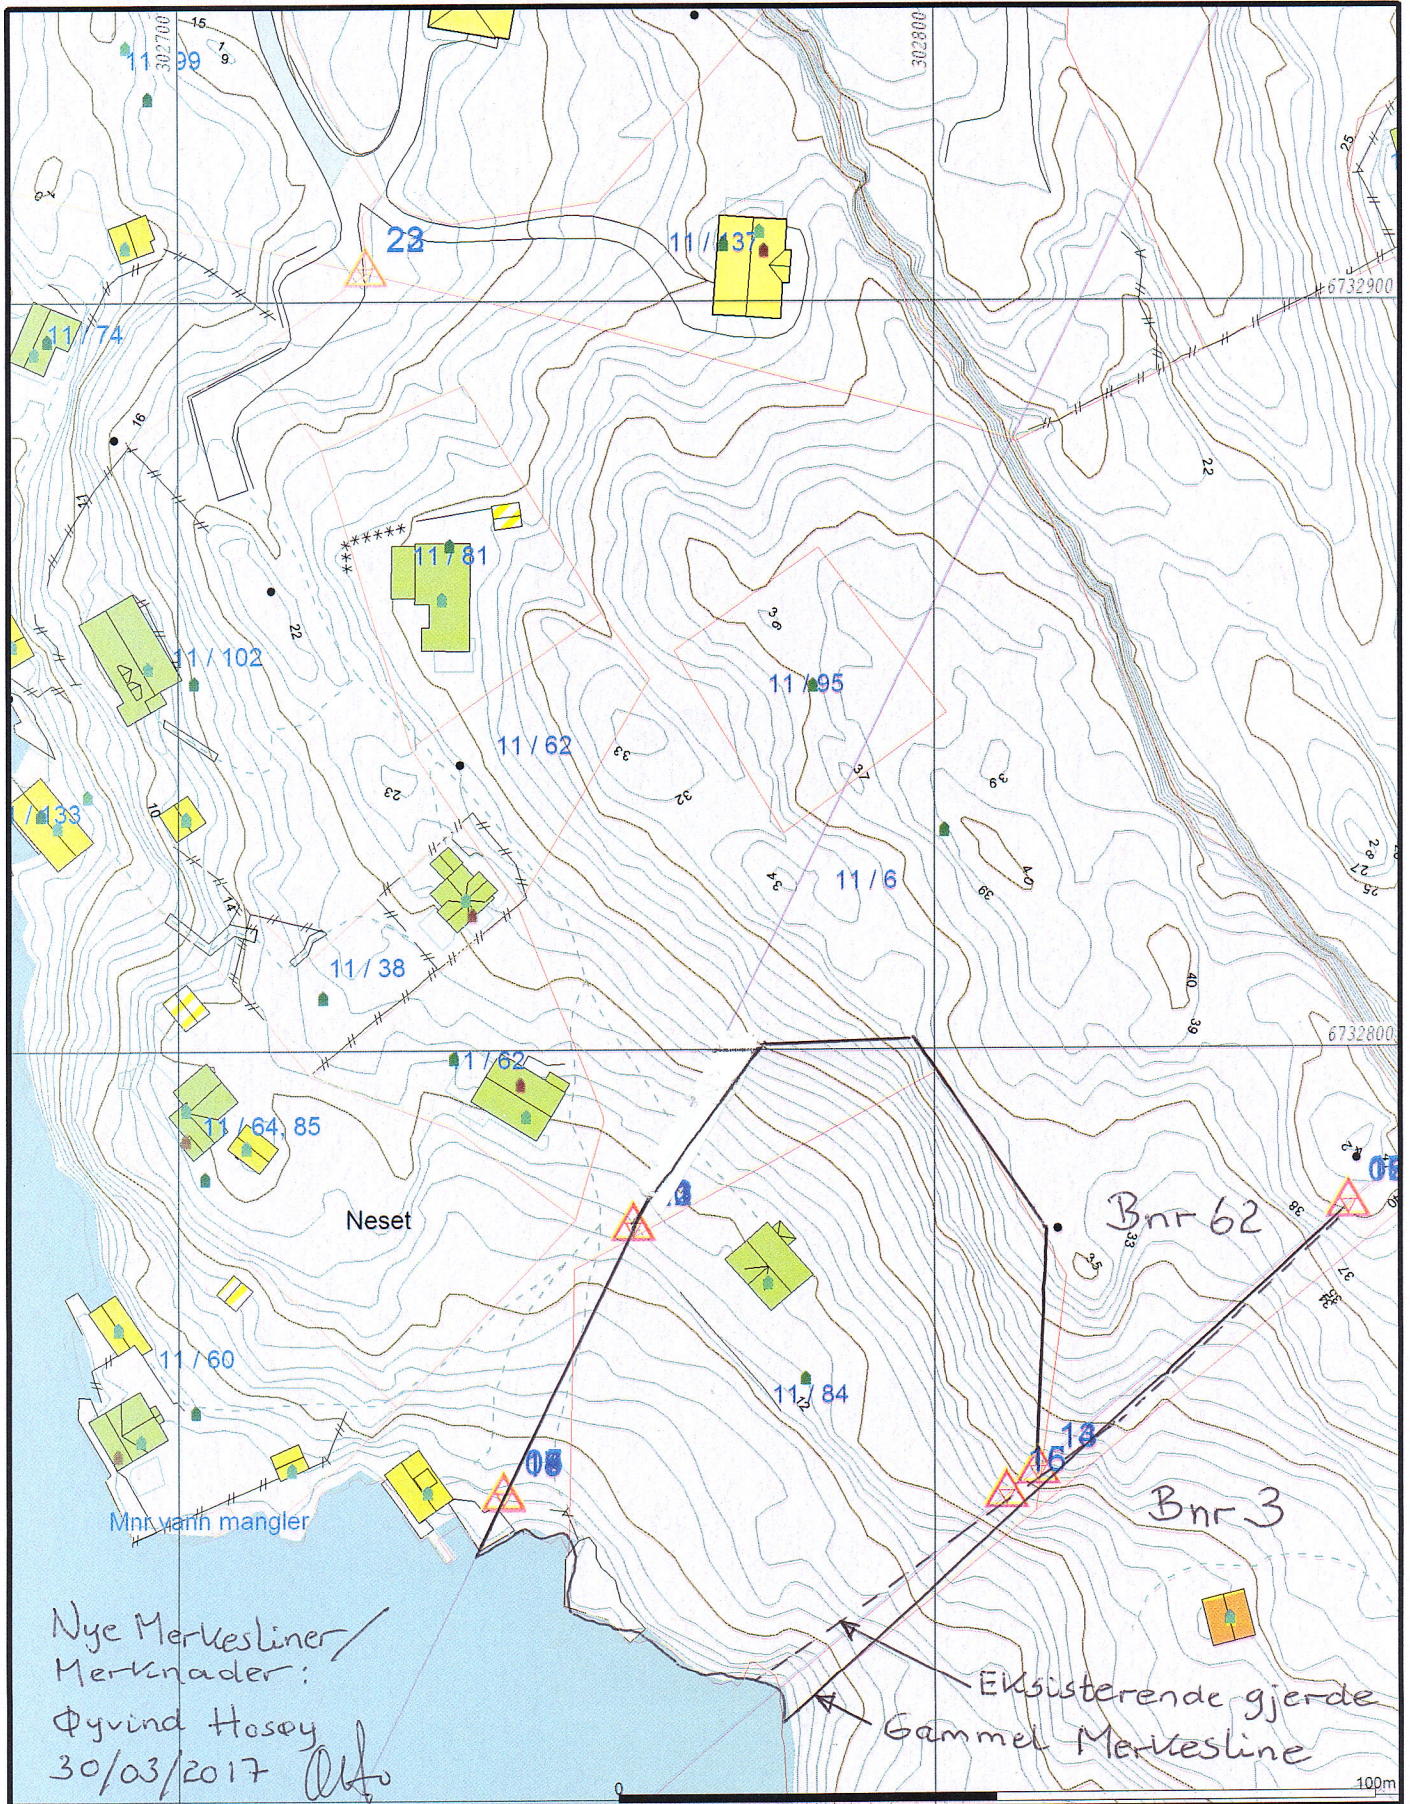

Målte Grenser	Storre bustader
Registrerte Grenser	Hytte feriehuis
Udefinert grenser	Garasje uthus
Terengmålte grense	Industri lager
Konstruert grensepunkt	Andre bygg
Bolig	
Bustad m leilighet	
Våningshus	



Lindås kommune  
Geodata avdeling  
Grunnkart 2010.

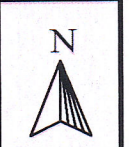

Dato: 2014.01.23  
Eggnr: 880

G.nr. 11, b.nr. 84.

Målestokk  
1:1000

Beliggenhet og høyder må oppfattes som orienterende.