



SNITT A-A

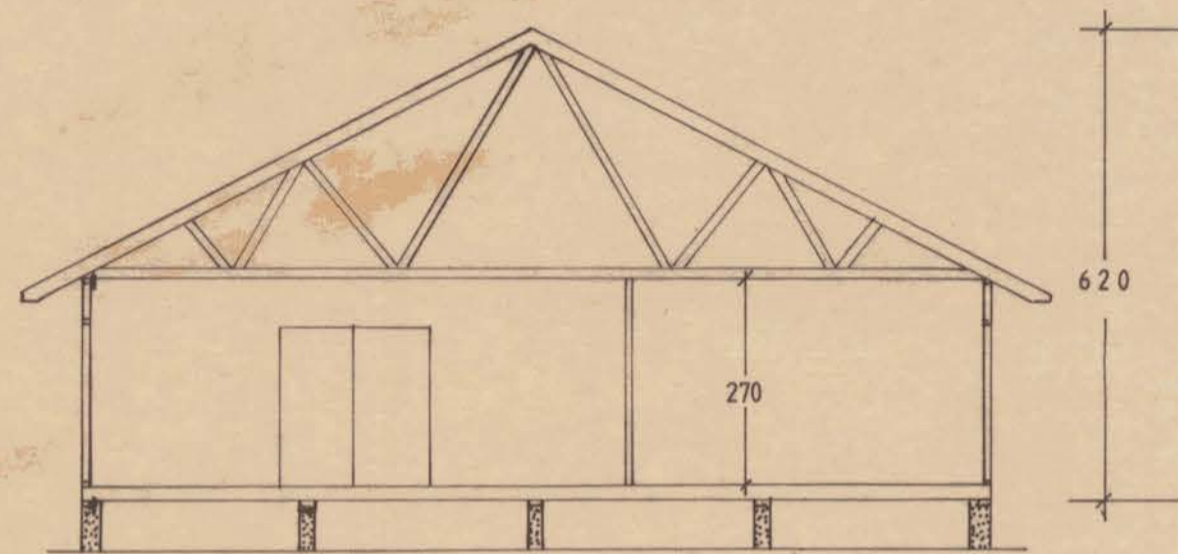

SNITT B-B

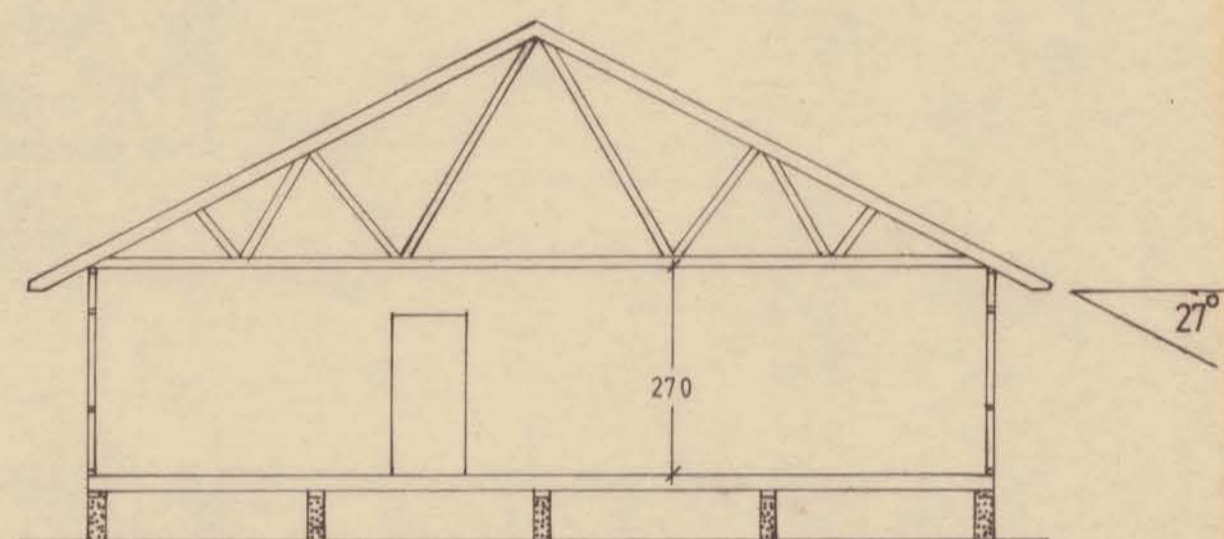

SNITT C-C

Hordal. Siter.
Auk. 17. 1981
J. nr. 586

Hordal. Siter.
Auk. 22/5 1981
J. nr. 4912

FORSAMLINGS HUS



M:1-100

SEIM UNGDOMSLAG

03-12-80

SNITT


A. F. Lamm

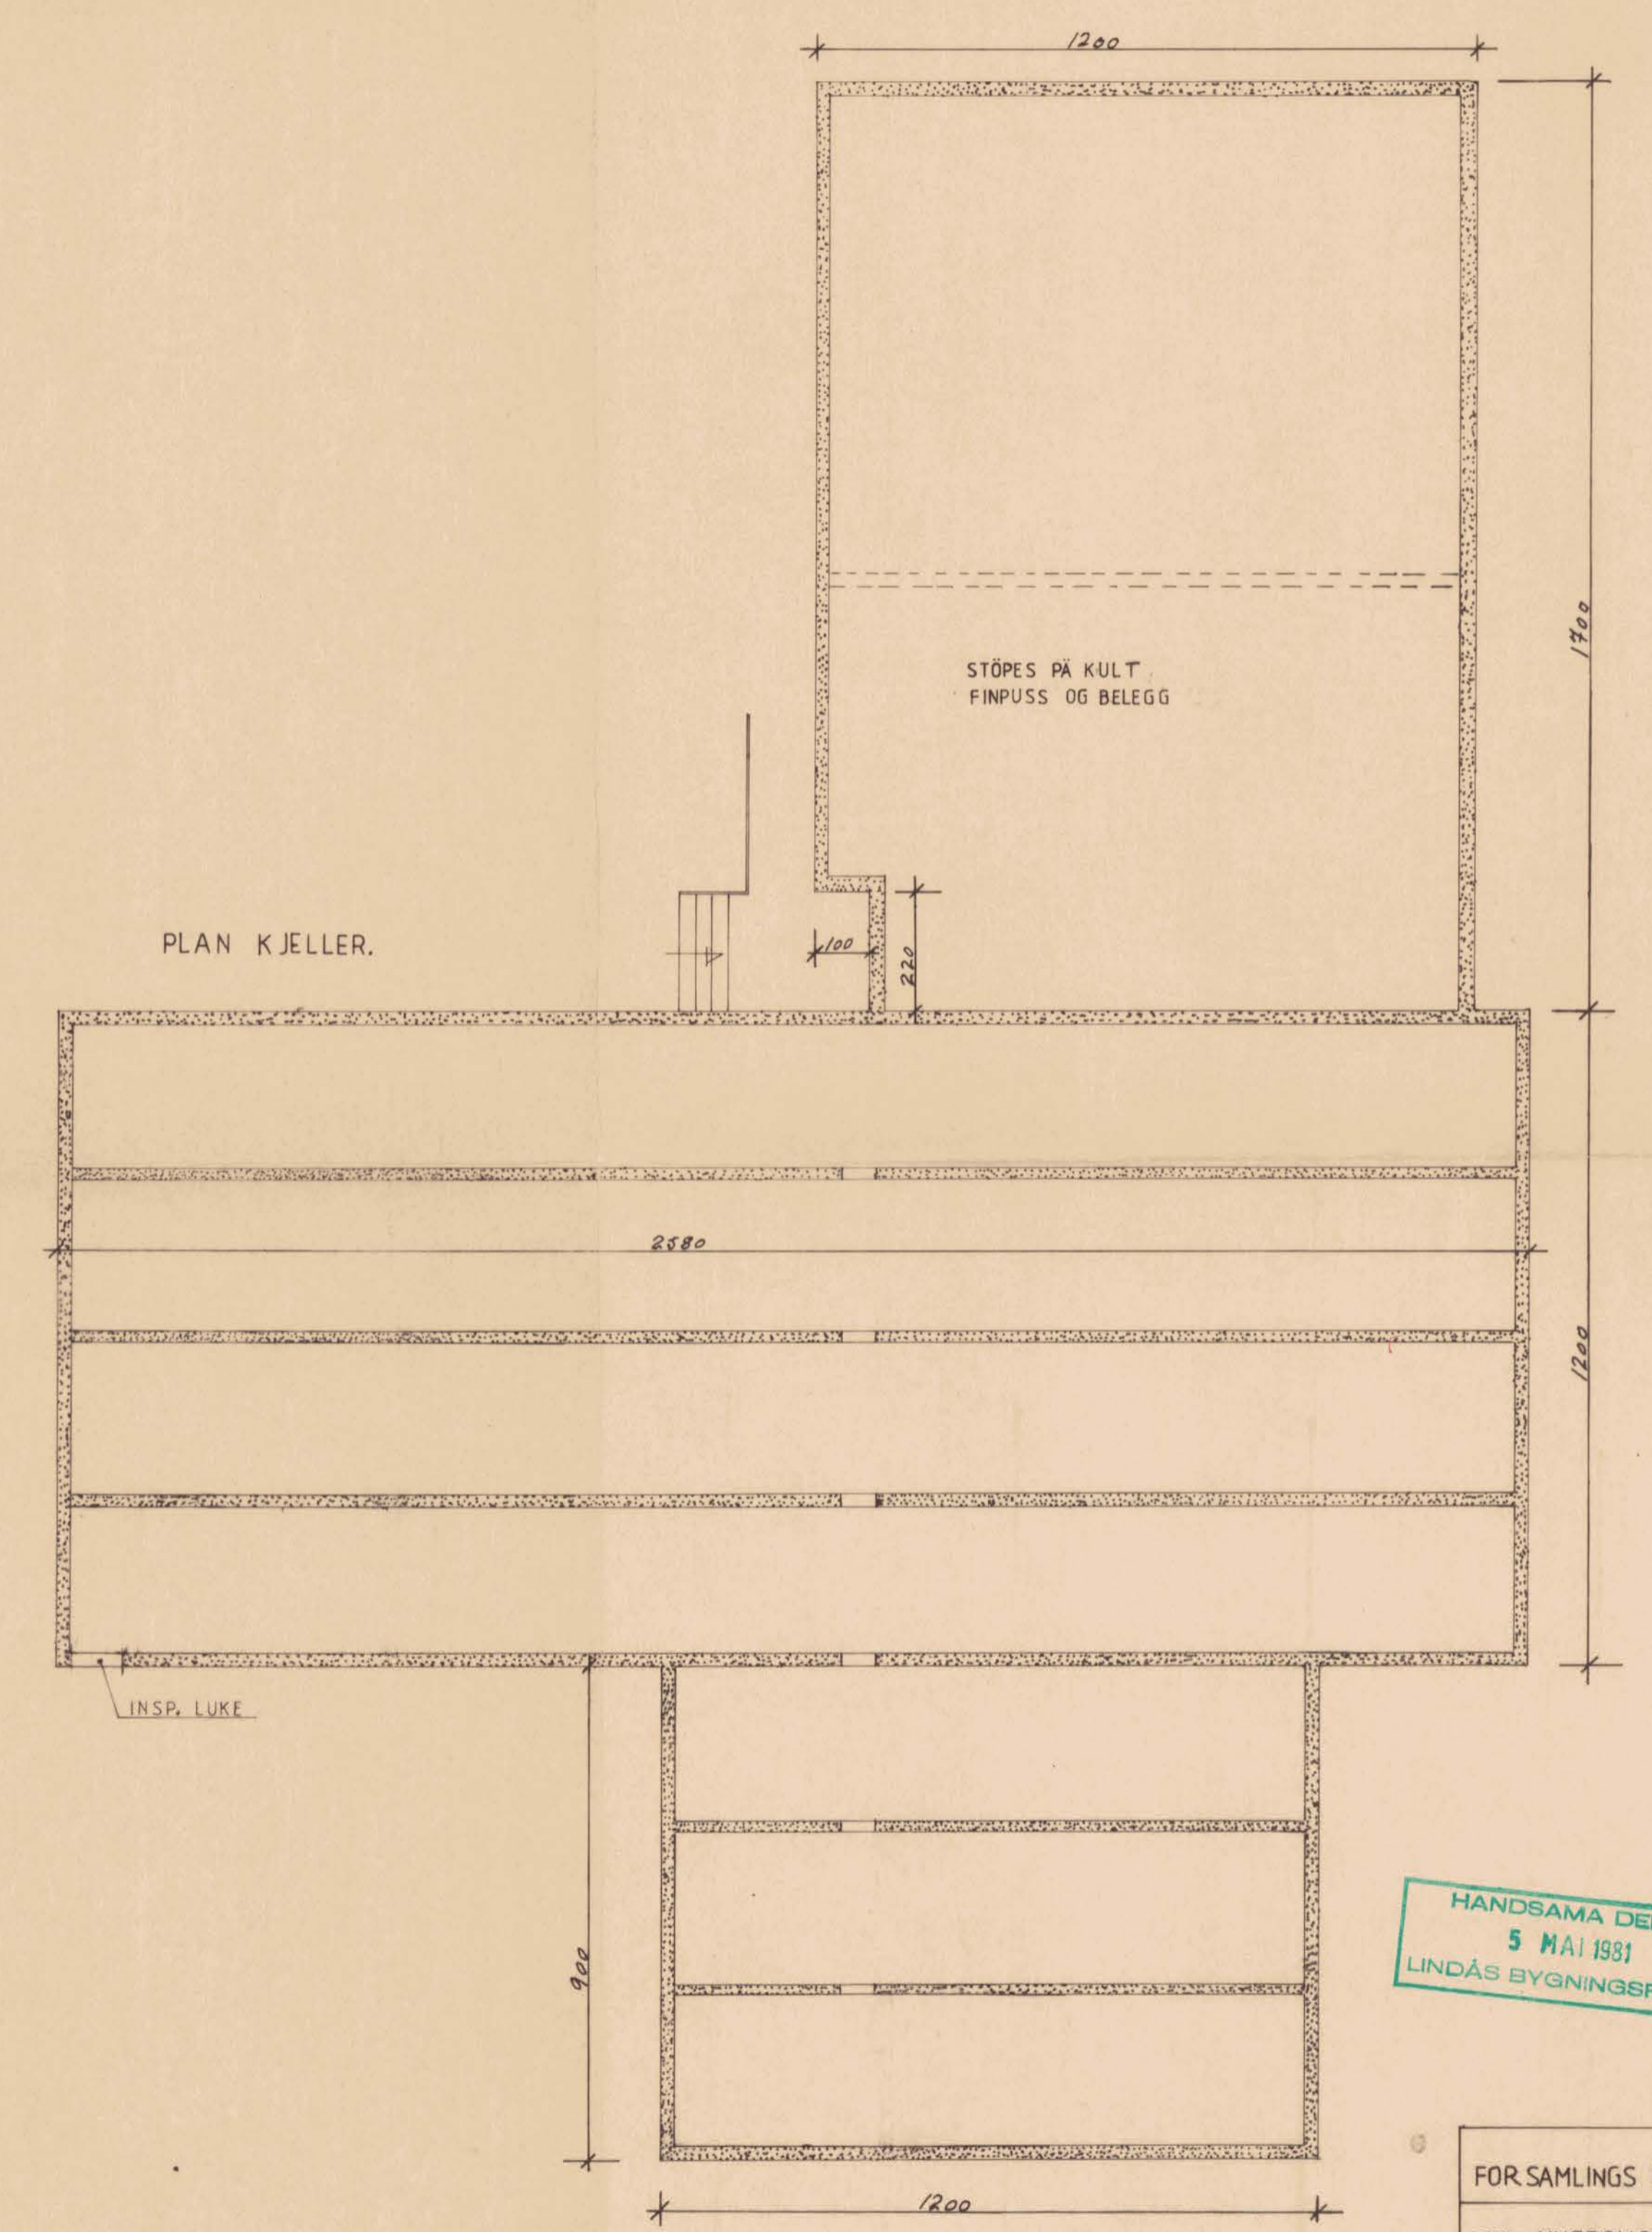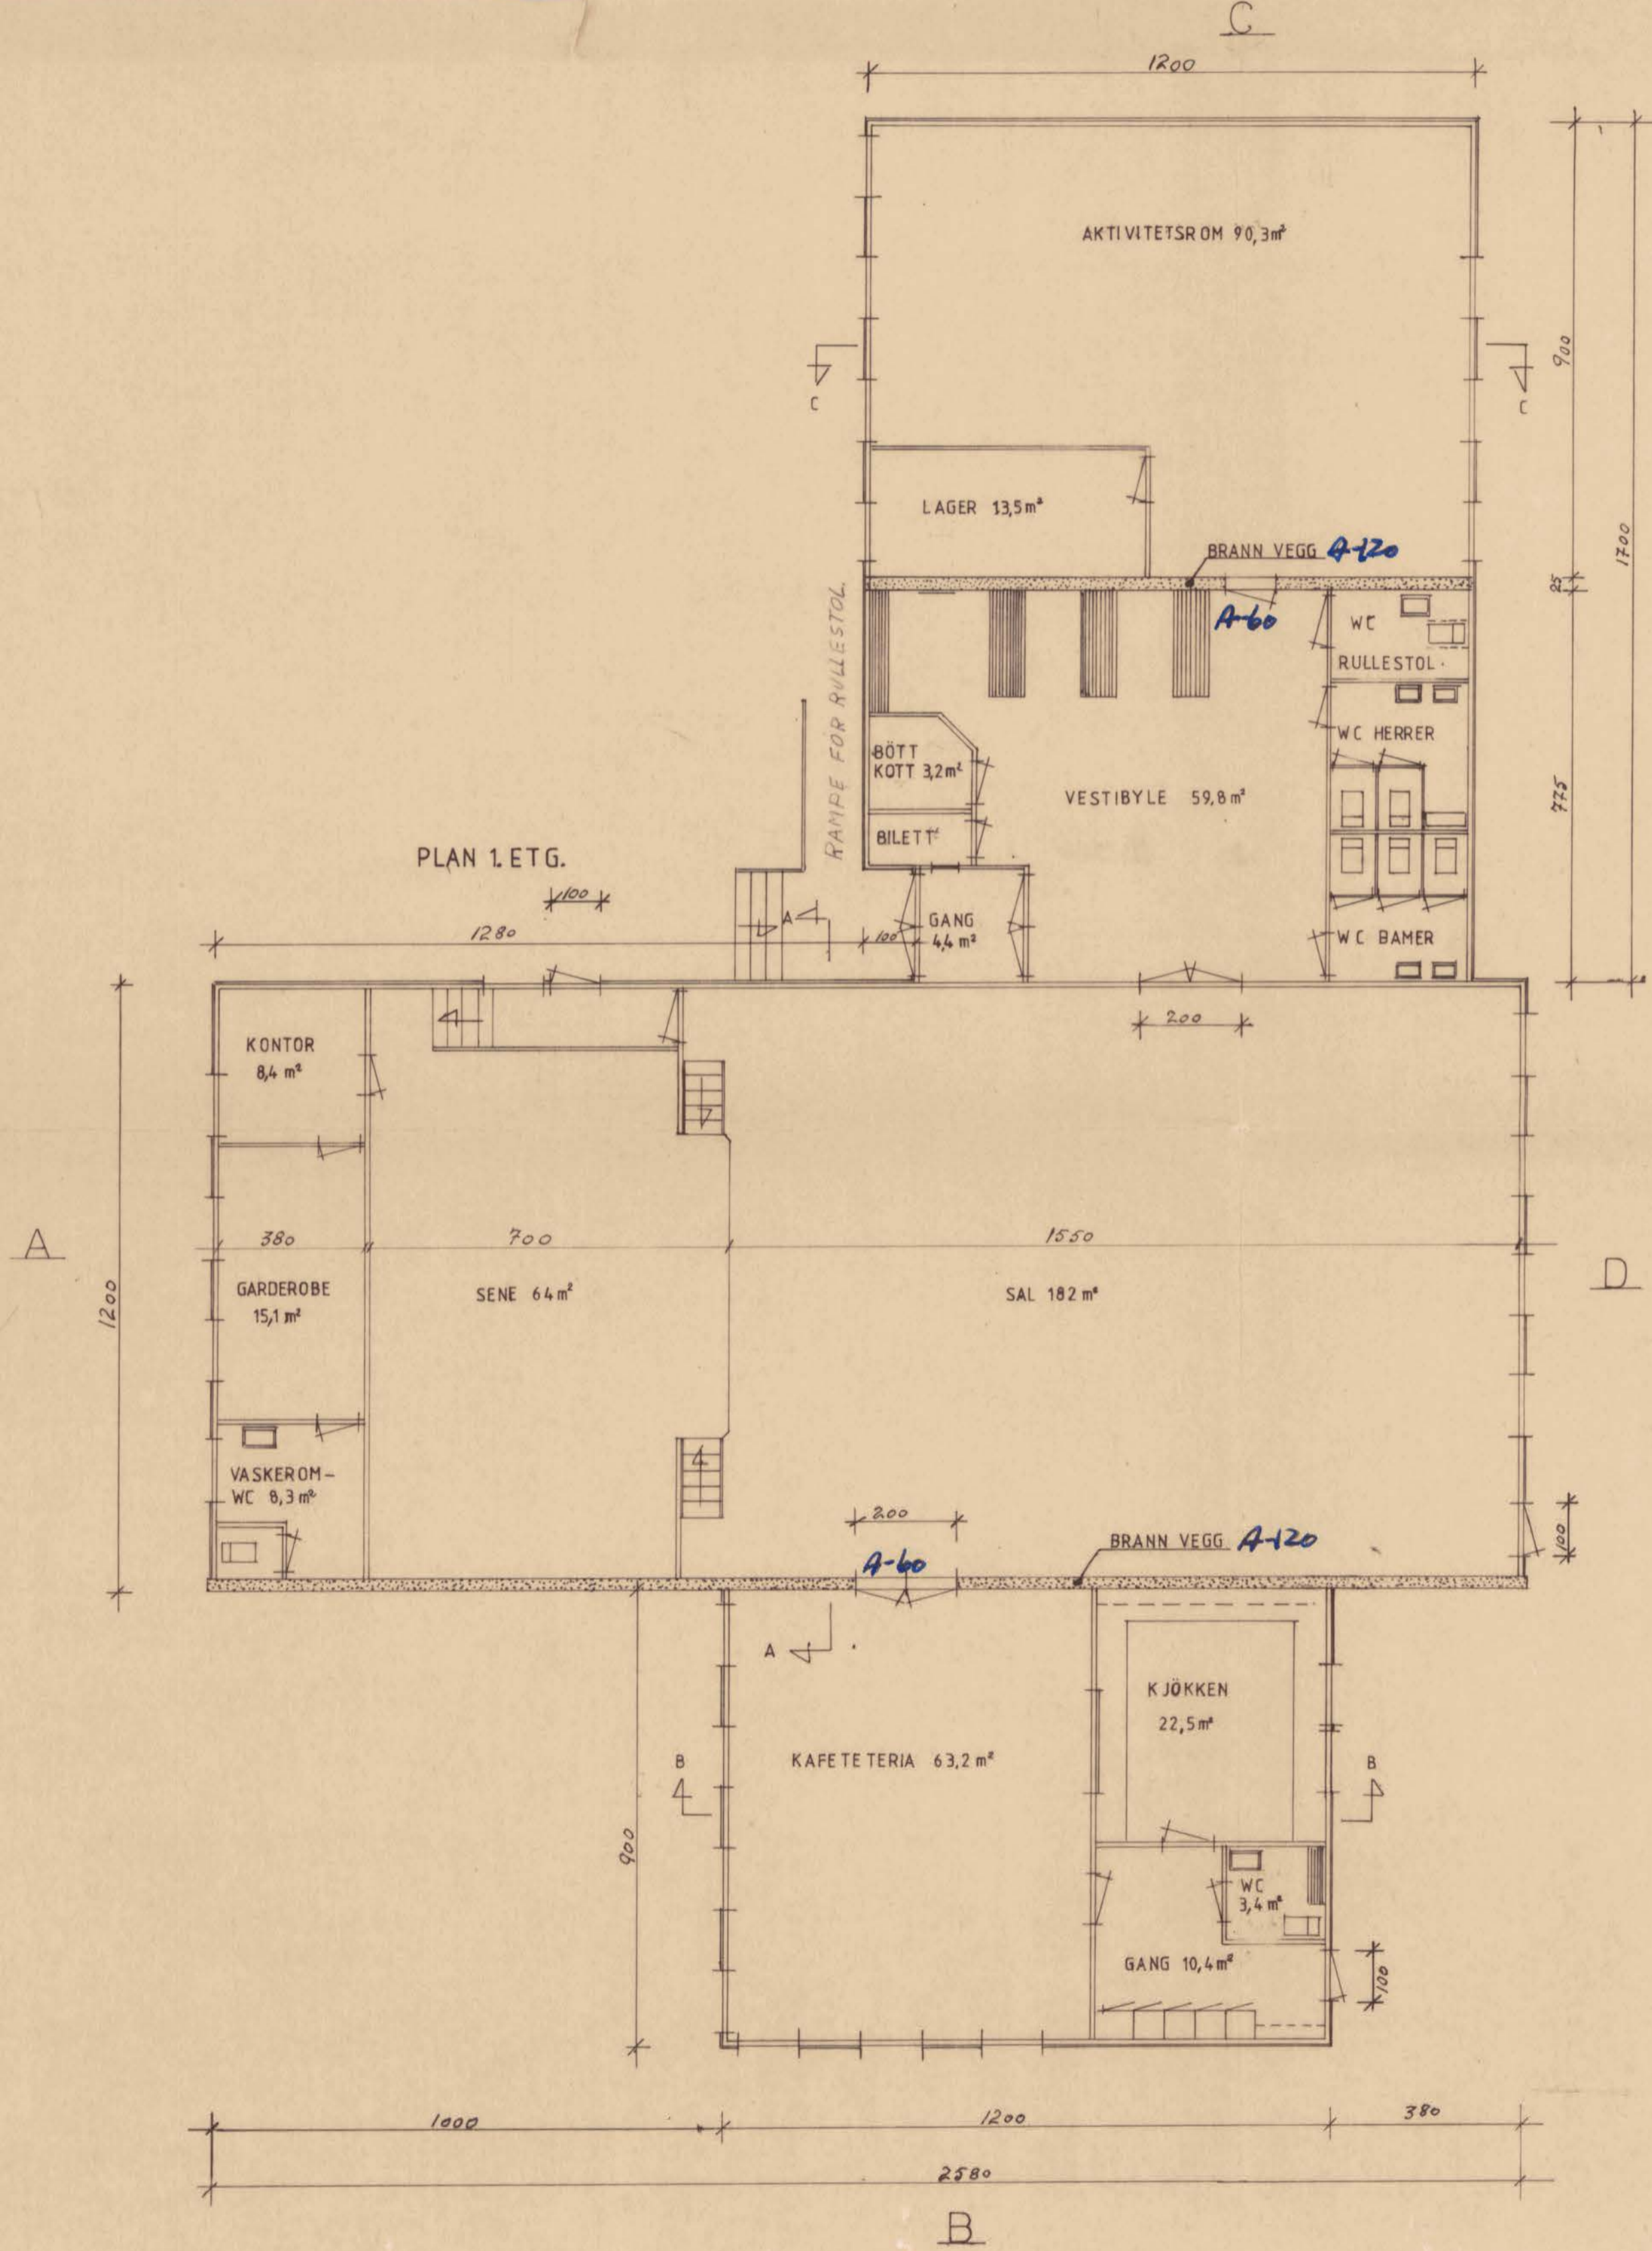


HANDSAM DEN
5 MAI 1981
LINDÅS BYGNINGSRÅD

ARBEID
22.12.80

| | |
|------------------|----------|
| FOR SAMLINGS HUS | M: 1-100 |
| SEIM UNGDOMSLAG | 01-11-80 |
| PLAN | |
| A. F. Linn | |

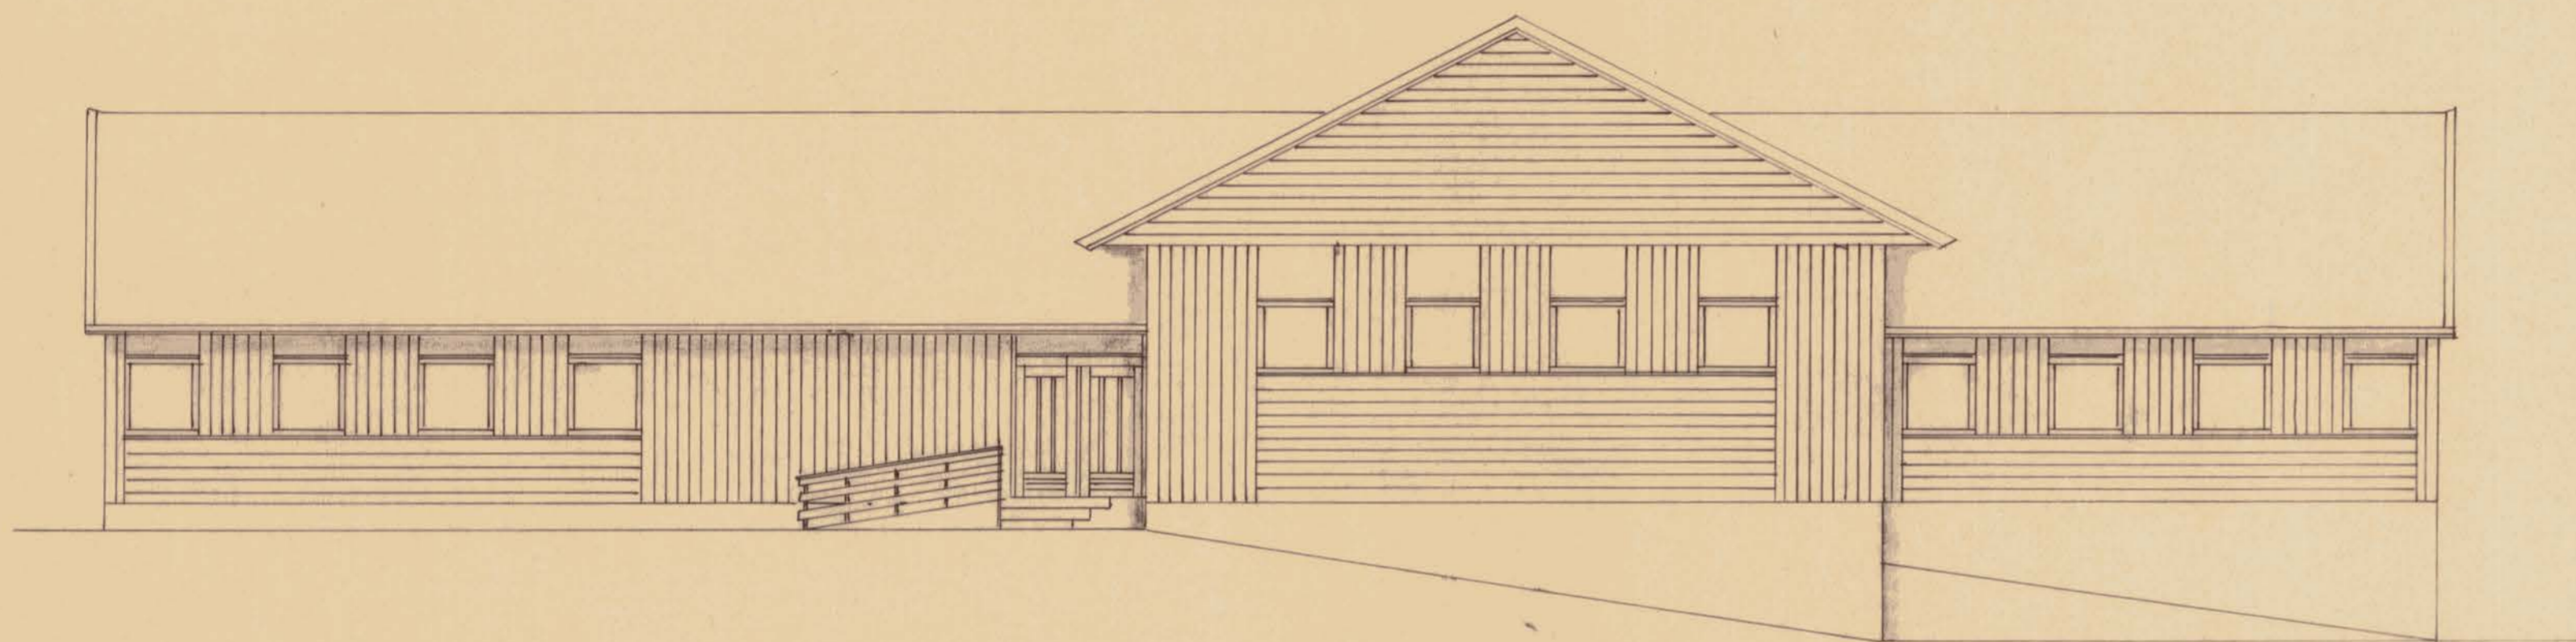


FASADE. A. NOR ÖST

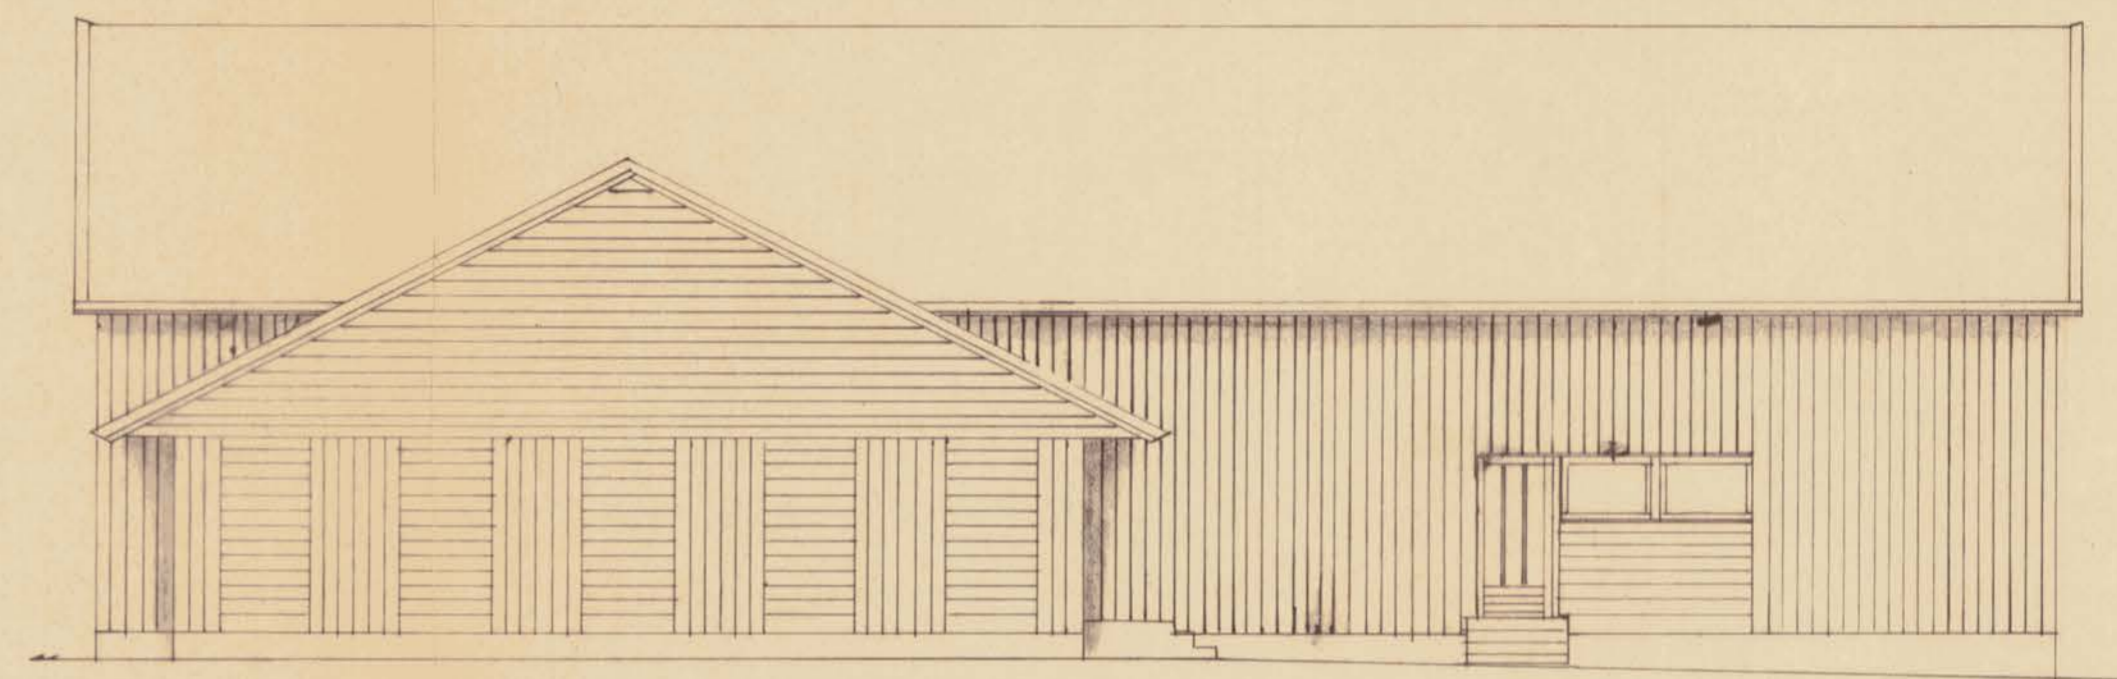

FASADE. G. SYD ÖST



FASADE. D. SYD VEST

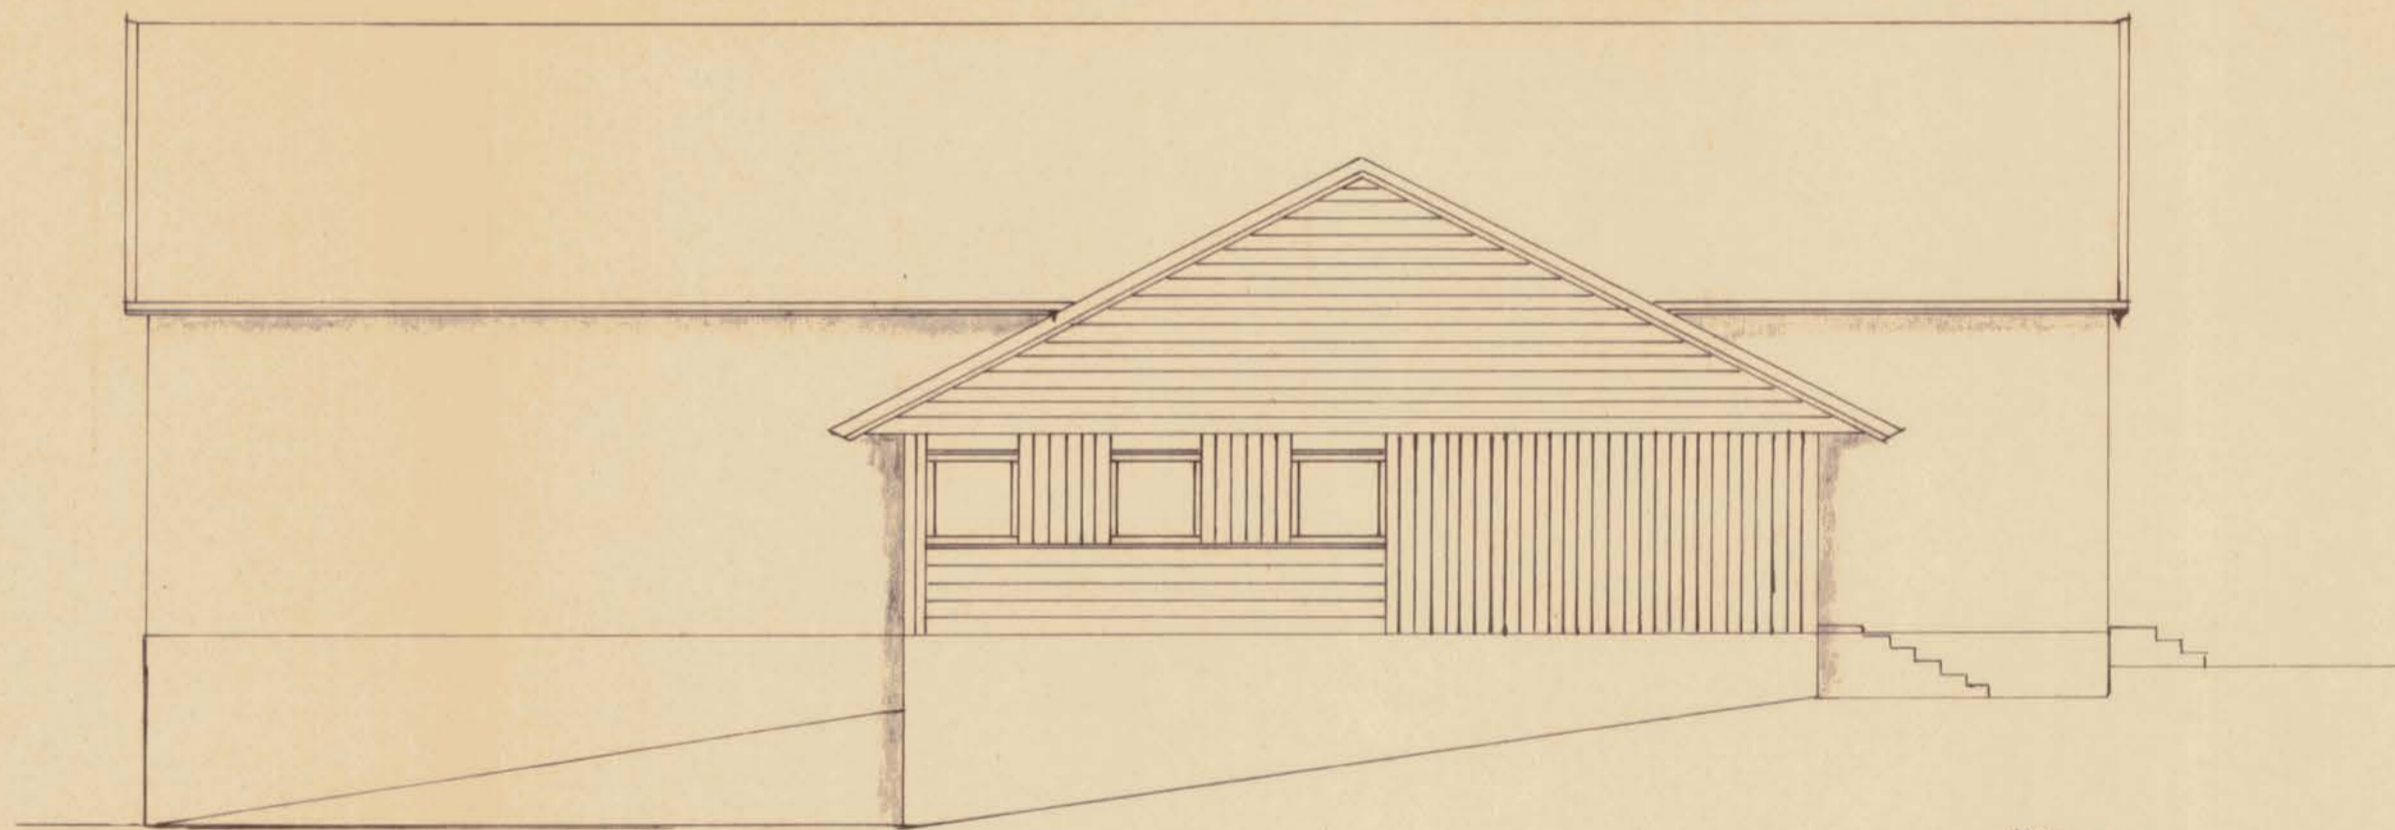


FASADE. B. NOR VEST


LINDÅS BYGGSÄK
 0304 182 000
 Arkiv nr. 17282

HANDSAMÄ DEN
 5 MAI 1981
 LINDÅS BYGNINGSRÅD


| | |
|-------------------|----------|
| FORSAMLINGS HUS | M:1-100 |
| SEIM UNGDOMSLAG | 27-11-80 |
| FASADER | |
| <i>A. F. Lønn</i> | |

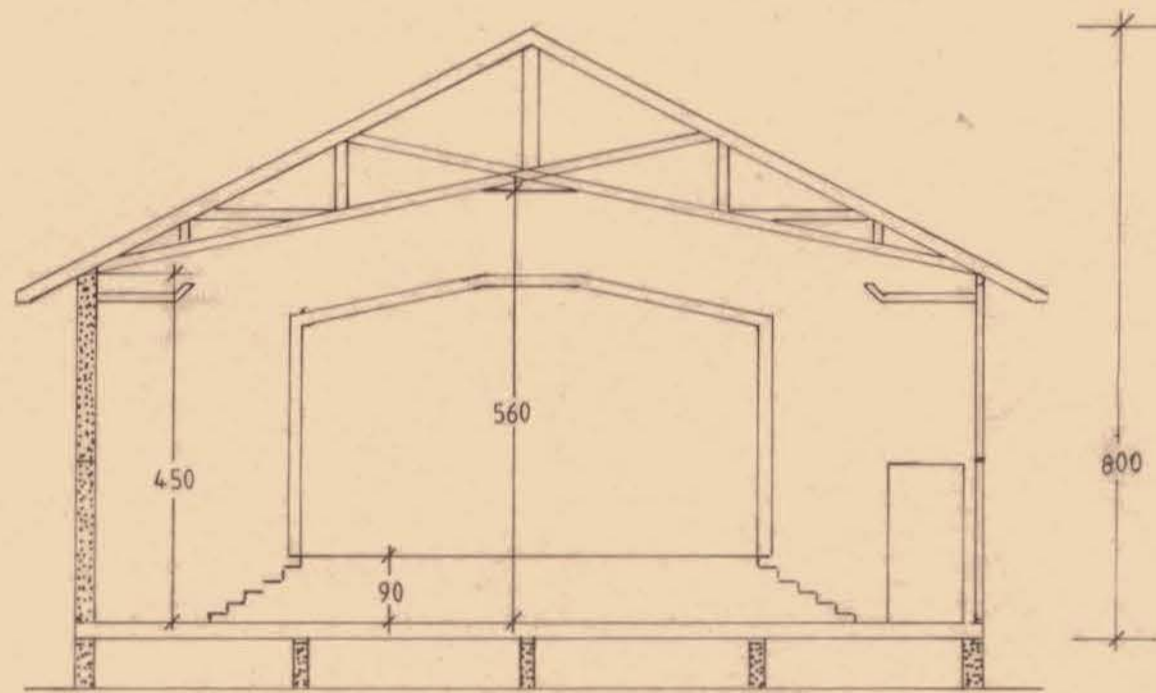

SNITT A-A

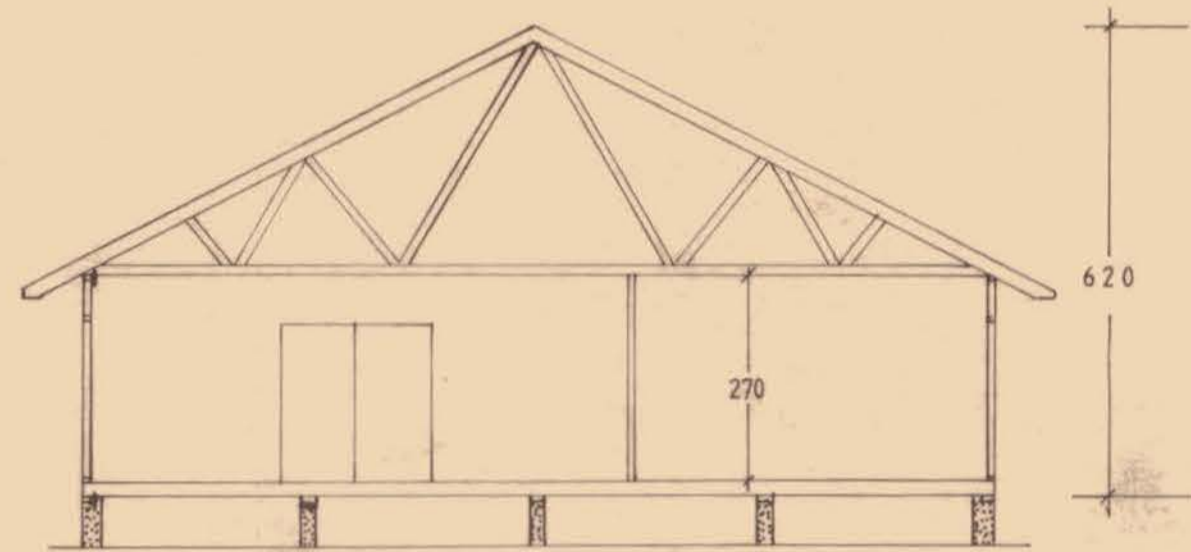

SNITT B-B

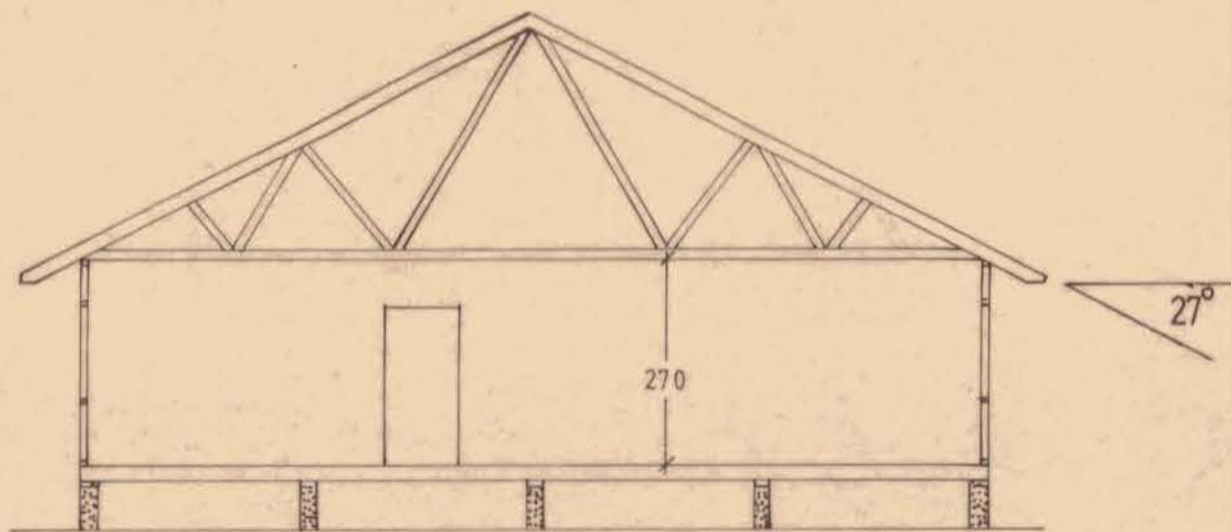

SNITT C-C



| | |
|---------------------|----------|
| FORSAMLINGS HUS | M:1-100 |
| SEIM UNGDOMSLÅG | 03-12-80 |
| SNITT | |
| <i>A. F. Larsen</i> | |