


Gjennomføringsplan

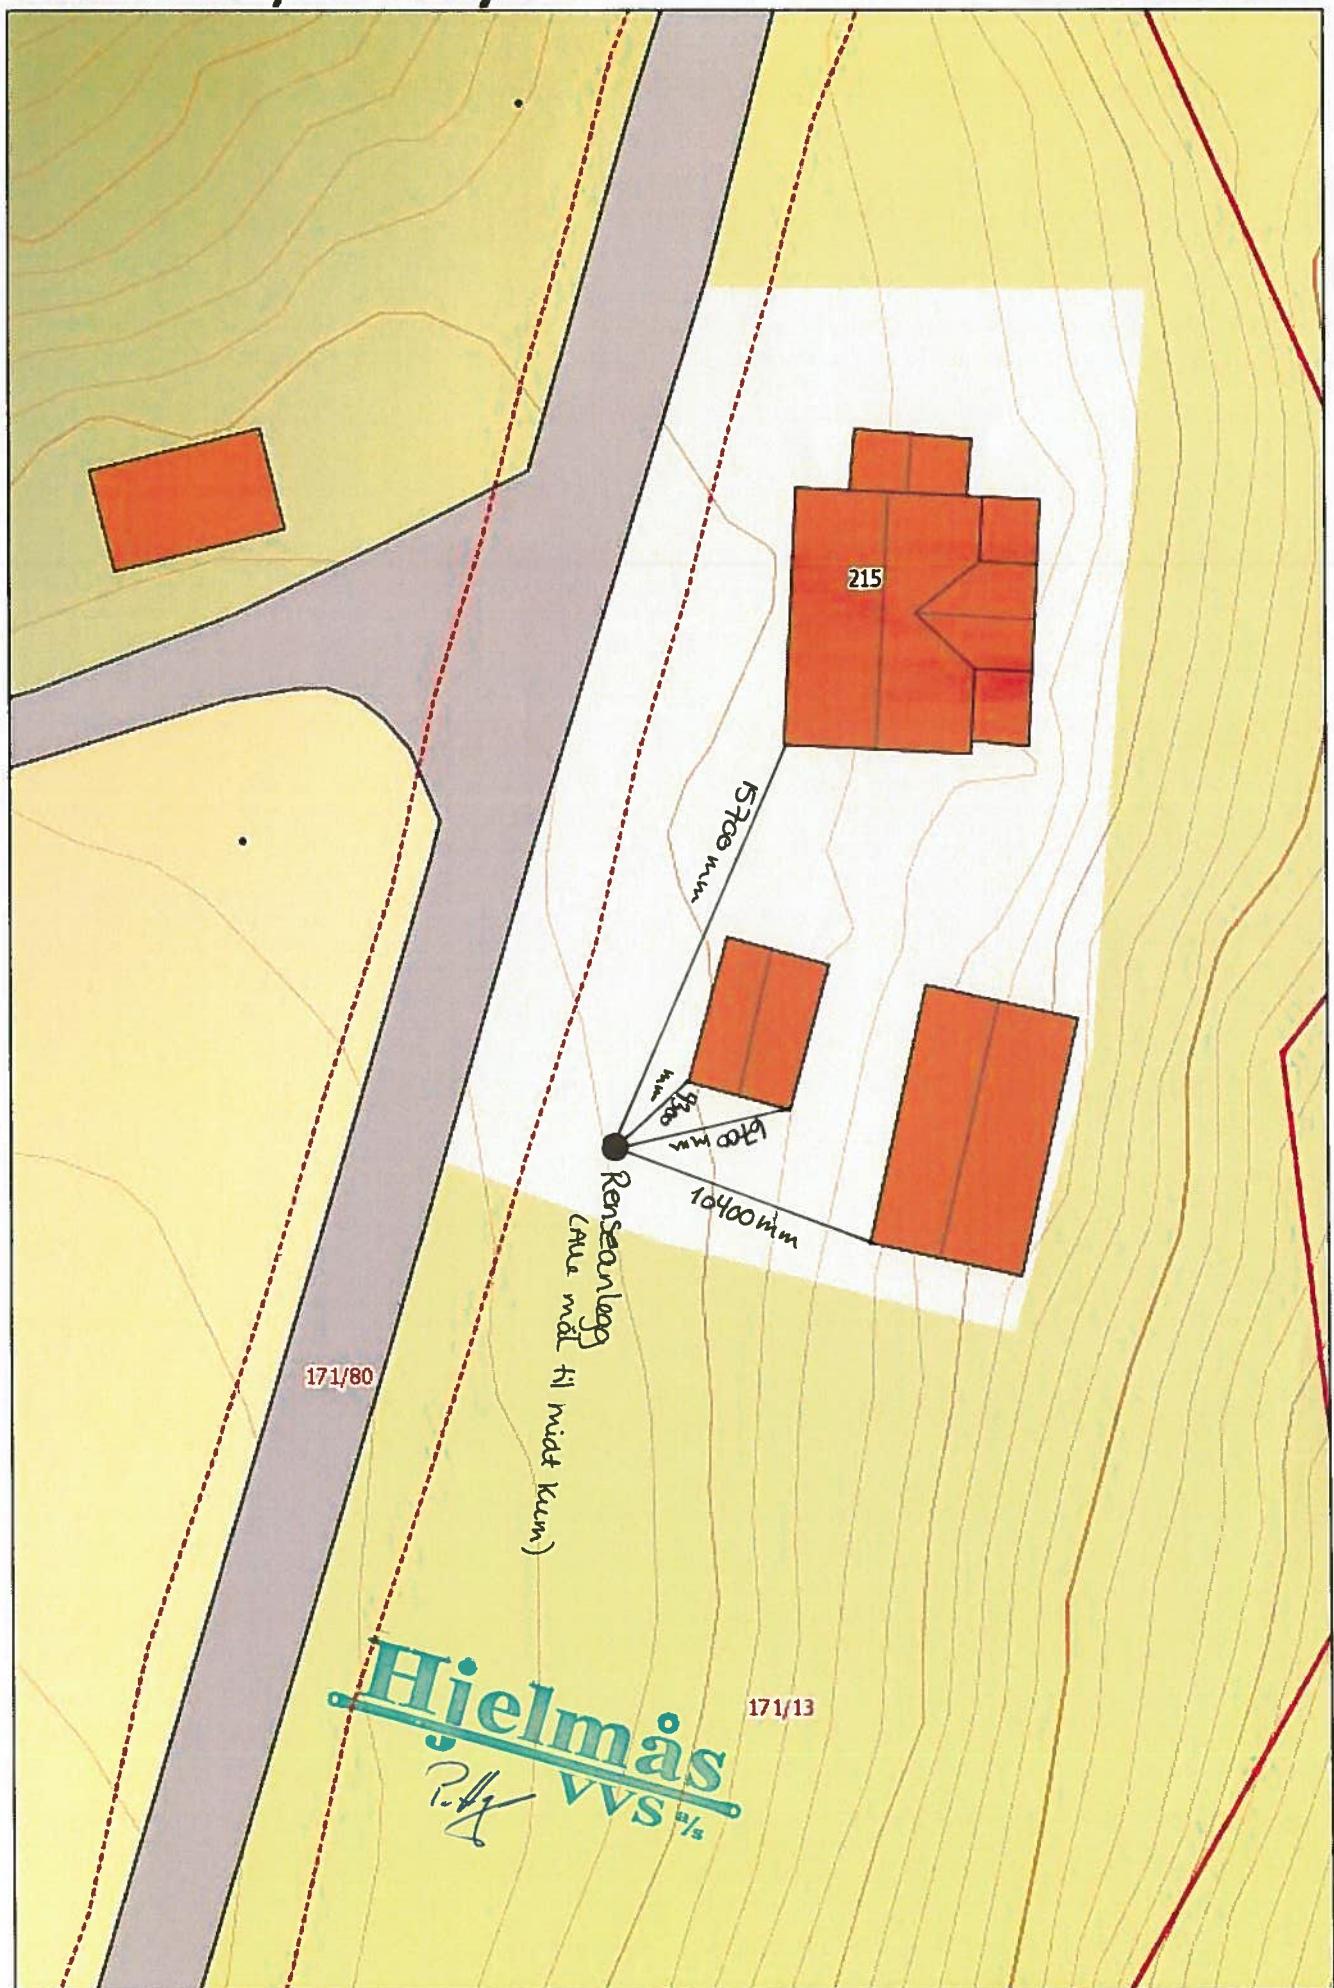

Målestokk: 1:250