

Roald Vatnøy

Litlevika 33

5914 Isdalstø

Lindås Kommune

V / Tone Margrethe Berland Furustøl

LINDÅS KOMMUNE	
Klassering	
30 OKT 2017	
Ark. saksnr. 17/2299	Løpenr.
Sakst.	Tilgangskode

27.10.2017


Tilleggsdokumentasjon gbnr 219/1 Vike

Hei takk for brev av 20.10.2017, her kommer svar og informasjonen du spør etter.

1. Nabovarsel er sendt ut 18.07.2017, og det har ikkje komme noke merknader fra naboer.
2. Skjema 5155 – vedlagt
3. Situasjonsskart – Oppdatert kart med inntegna lengde og bredde, samt brønn/borehol merka.

Me håpar dette er svar på dine spørsmål, og saka kan godkjennast.

Med vennlig hilsen

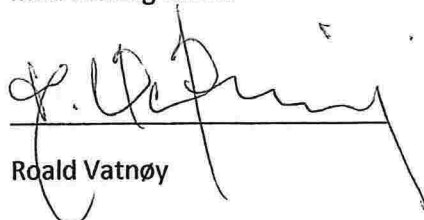

Roald Vatnøy

Vedlegg nr.
C -

Nullstill



Opplysninger gjeve i nabovarsel skal sendast kommunen saman med søknaden

(Gjenpart av nabovarsel)

Pbl § 21-3

Tiltak på eigedommen:						
Gnr.	Bnr.	Festenr.	Seksjonsnr.	Eigedomen si adresse	Postnr.	Poststad
219	1			Vikanes	5994	Vikanes
Eigar/festar				Kommune		
Steffan Vike				Lindås		

Det varslast med dette om						
<input type="checkbox"/> Nybygg	<input type="checkbox"/> Anlegg	<input type="checkbox"/> Endring av fasade	<input type="checkbox"/> Riving			
<input type="checkbox"/> Påbygg/tilbygg	<input type="checkbox"/> Skilt/reklame	<input type="checkbox"/> Innhegning mot veg	<input type="checkbox"/> Bruksendring			
<input type="checkbox"/> Mellombels bygning, konstruksjon eller anlegg	<input type="checkbox"/> Antennesystem	<input type="checkbox"/> Oppretting/ending av matrikkeleining (eigedomsdeling) eller bortfeste	<input checked="" type="checkbox"/> Anna			
Dispensasjon etter plan- og bygningslova kapittel 19						
<input type="checkbox"/> Plan- og bygningslova med forskrifter	<input type="checkbox"/> Kommunale vedtekter	<input type="checkbox"/> Arealplanar	<input type="checkbox"/> Veglova	Vedlegg nr. B -		

Areaidisponering		
Set kryss for gjeldande plan		
<input type="checkbox"/> Arealdel av kommuneplan	<input type="checkbox"/> Reguleringsplan	<input type="checkbox"/> Utbyggingsplan
Namn på plan		


Beskriv nærare kva nabovarslet gjeld
Søknad om frådelling av areal rundt eksisterande brønn/borehol.
Vedlegg nr. Q -

Spørsmål som gjeld nabovarsel skal rettast til			
Føretak/tiltakshavar			
Roald Vatnøy			
Kontaktperson, namn	E-post	Telefon	Mobil
Roald Vatnøy	knarvik.handel@knarvik.com	90894811	
Søknaden finst på heimeside: (ikkje obligatorisk)			

Merknader skal sendast til	
Eventuelle merknader skal vere mottekne innan 2 veker etter at dette varslat er sendt. Ansvarleg søkjar/tiltakshavar skal saman med søknad sende innkomne merknader og gjere greie for ev. endringar.	
Namn	Postadresse
Roald Vatnøy	Litlevika 33
Postnr. Poststad	E-post
5914 Isdalstø	knarvik.handel@knarvik.com

Beskriving av vedlegg	Gruppe	Nr. frå - til	Ikkje relevant
Dispensasjonssøknad/vedtak	B	—	<input type="checkbox"/>
Situasjonsplan	D	—	<input type="checkbox"/>
Teikningar snitt, fasade	E	—	<input type="checkbox"/>
Andre vedlegg	Q	—	<input type="checkbox"/>

Underskrift		
Tilsvarande opplysningar med vedlegg er sendt i nabovarsel til naboar og gjenbuarar som er berørte. Kvittering for nabovarsel viser mottakarar av nabovarslet.		
Stad	Dato	Underskrift ansvarleg søkjar eller tiltakshavar
Knarvik	18/3-2017	Steffan Vike
		Gjenta med blokkbokstavar
		Steffan Vike

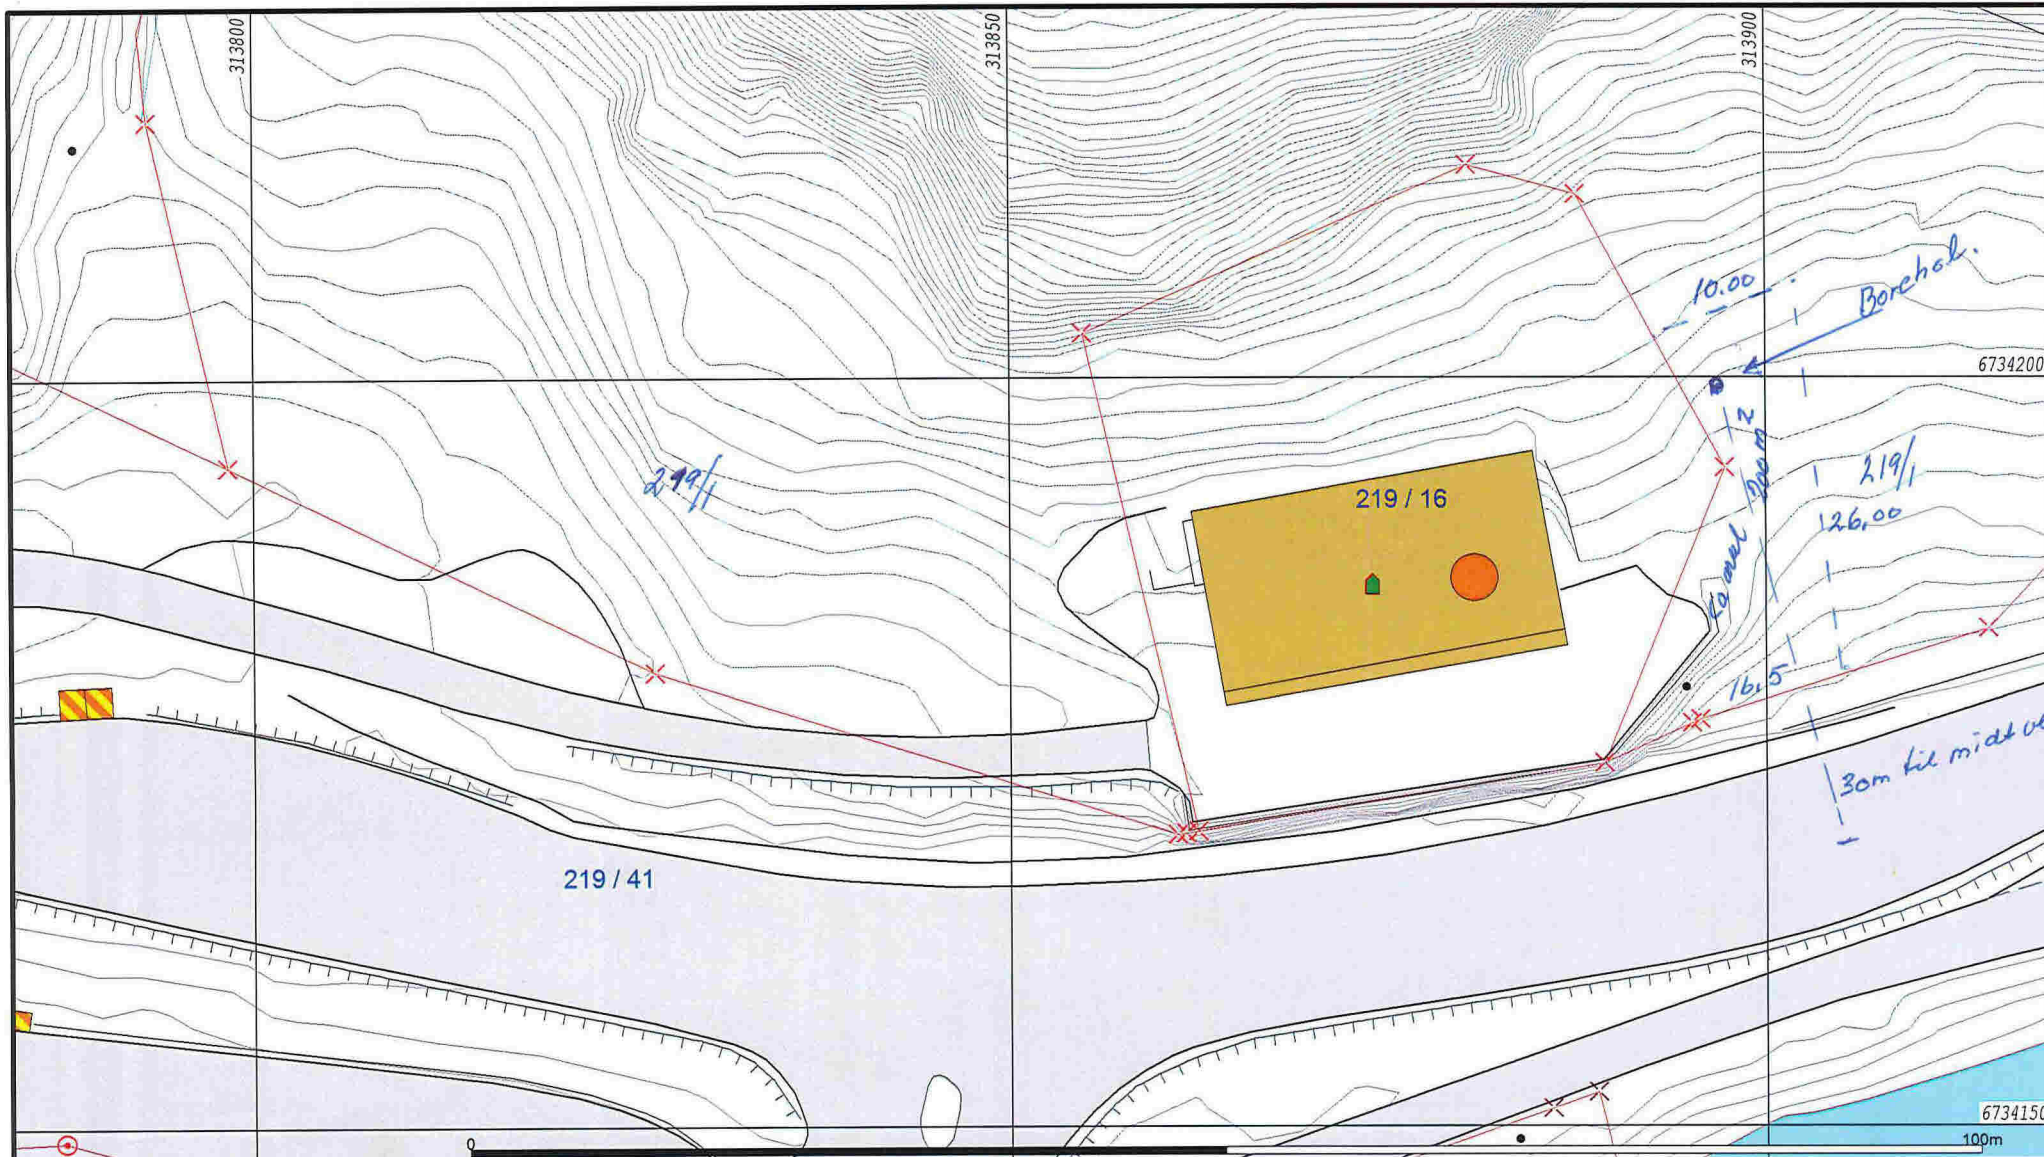

- | | | | |
|--|------------------------|--|-----------------|
| | Målte Grenser | | Våningshus |
| | Registrerte Grenser | | Storre bustader |
| | Udefinert grenser | | Hytte/feriehus |
| | Terrengmålte grense | | Garasje/uthus |
| | Konstruert grensepunkt | | Industri/lager |
| | Bolig | | Andre bygg |
| | Bustad m/leilighet | | |

Beliggenhet og høyder må oppfattes som orienterende.



Lindås kommune
Geodata avdeling

Del av denne til Brønn

Dato: 2017.06.07
Sign: liei

Gnr 219 bnr 1



Målestokk
1:500

Lindås kommune