


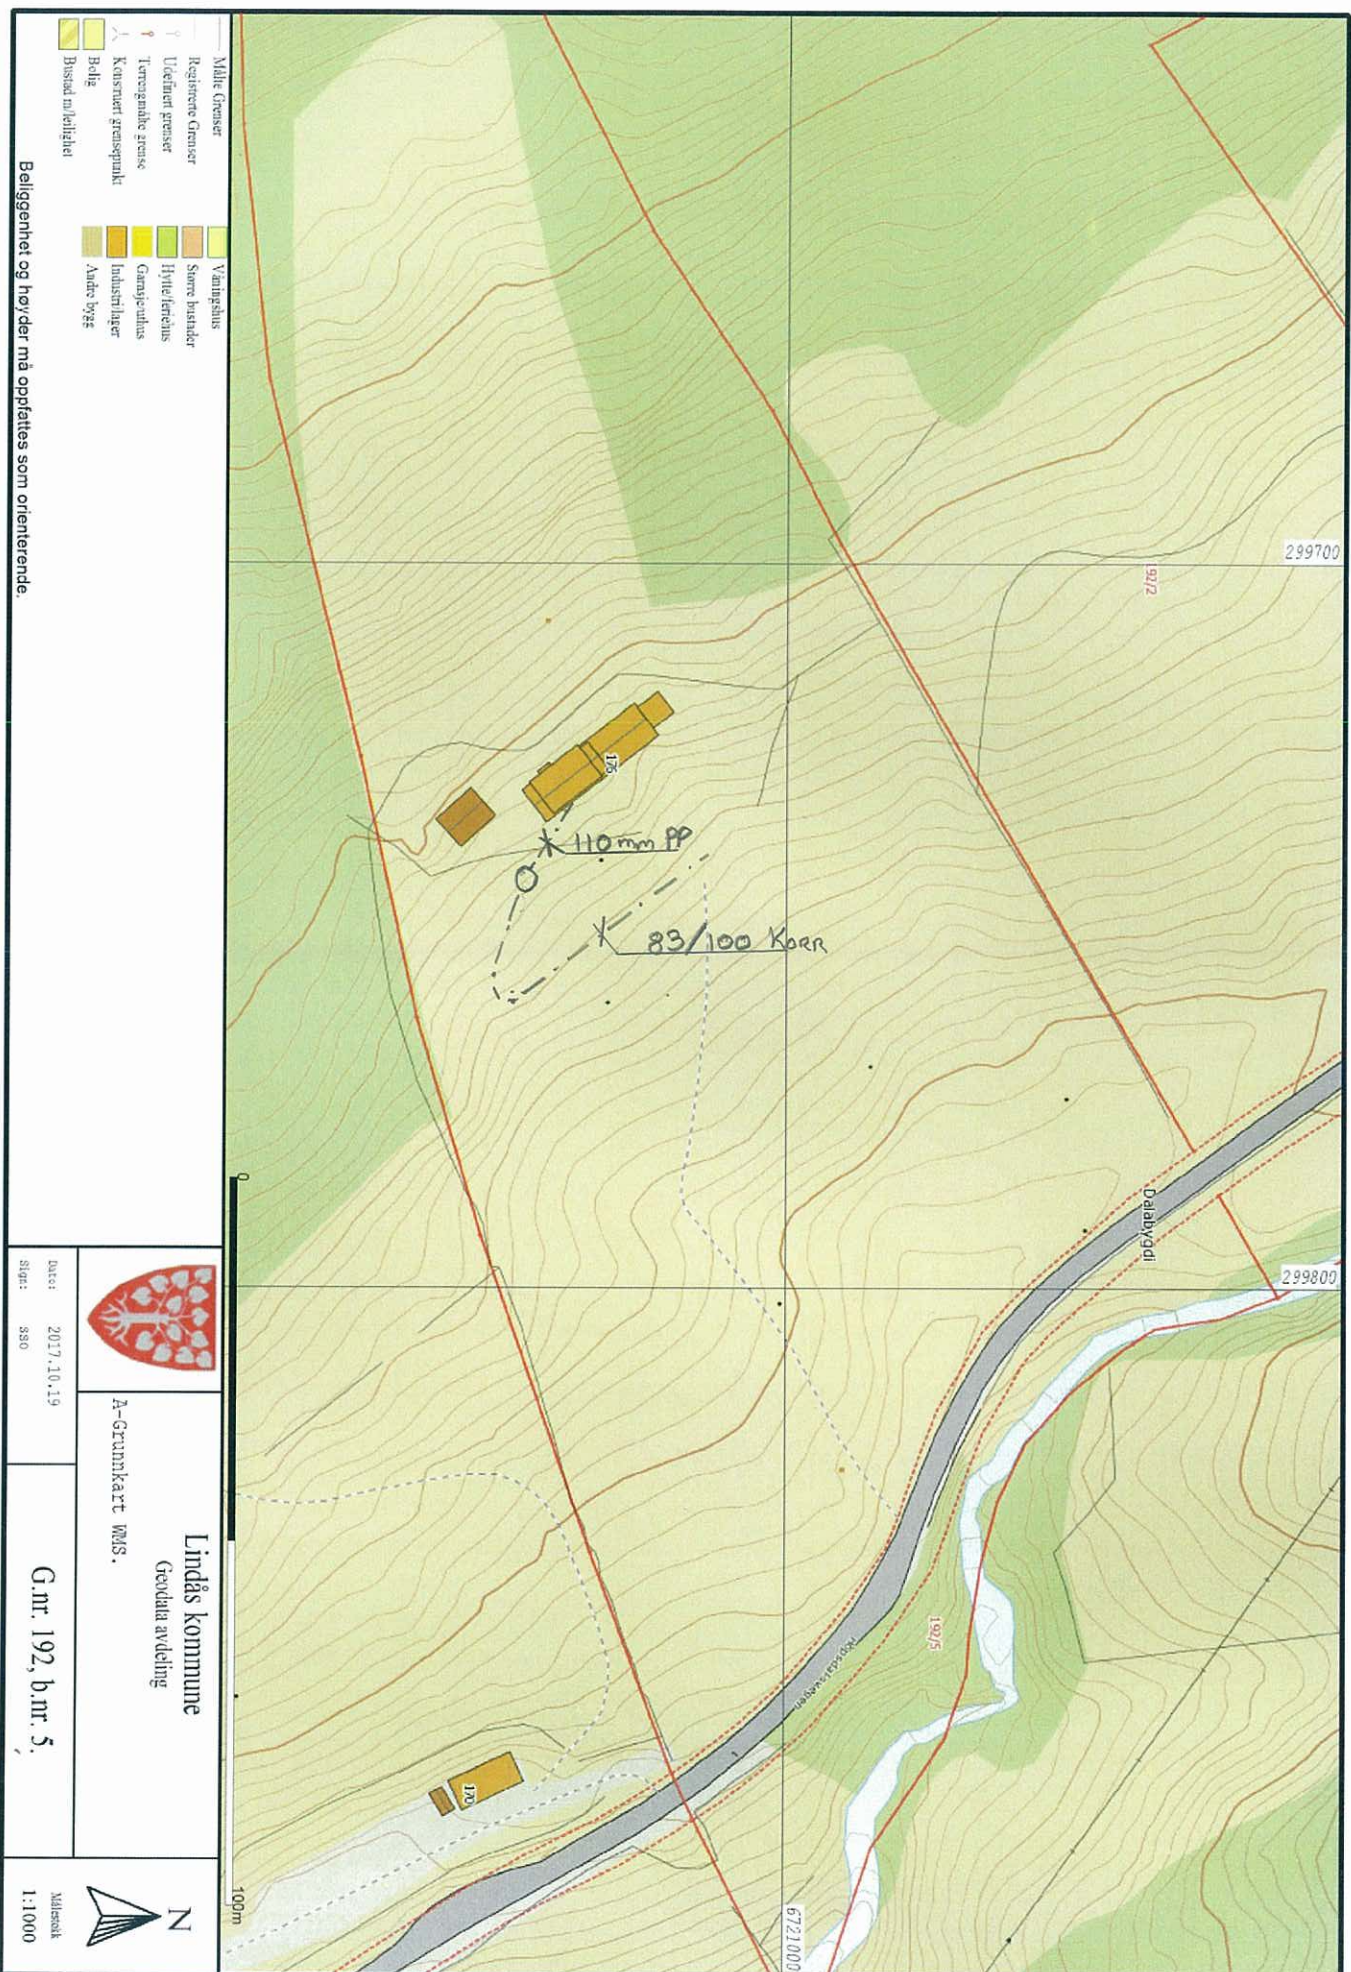

Belleggenhet og høyer må opptas som orienterende.



Lindås kommune
Geodatan avdeling
A-grunnkart WMS.

Date: 2017.10.19

G.nr. 192, b.nr. 5.



Målestokk
1:1000