


110 mm PE 100-SDR 17 med lodd  
 Detslepp til ÷ ca 15 m

PRINSIPPSKISSE

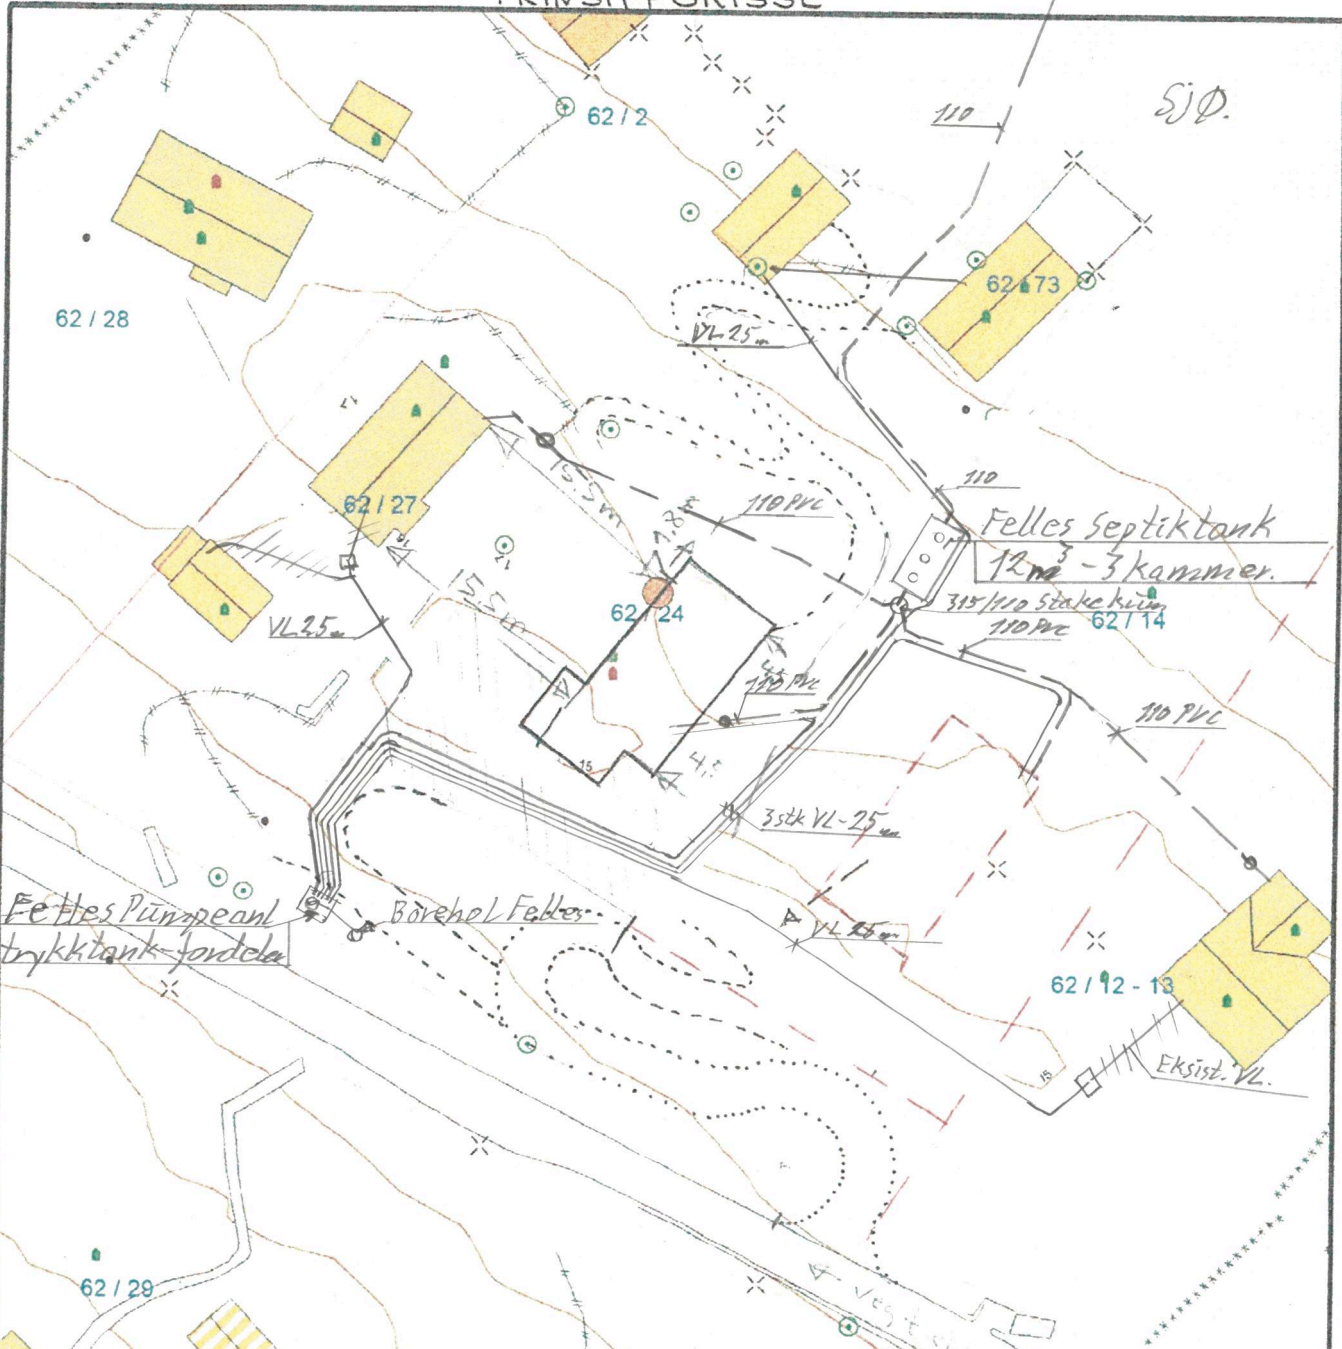

Utv. Felles Vassforsyning og  
 Kloakkant.-Septiltank-Utslepp  
 Teje Båtenik med Fleire  
 Lurevegen - Gbnr. 62/24 og 12-13-27-24  
 1) som utført 31/11-17



- Målte Grenser
- Registrerte Grenser
- Udefuete grenser
- Terrengmålte grenser
- Konstruert grensepunkt
- Bolig
- Bustad m leilighet
- Vanningsbus
- Storre bustader
- Hytte feriehuis
- Garasje uthus
- Indusvri lager
- Andre bygg



Lindås kommune  
 Geodata avdeling

24.05.15.

Målsatt 25.8.16.



Skala  
 1:500

Dato: 27.03.2016  
 Page: 1 av 1

Beliggenhet og høyder må oppfattes som orienterende.