


110 PE 100-SDR17 med lakk
 Utselepp til ÷ ca 15m

PRINSIPPSKISSE

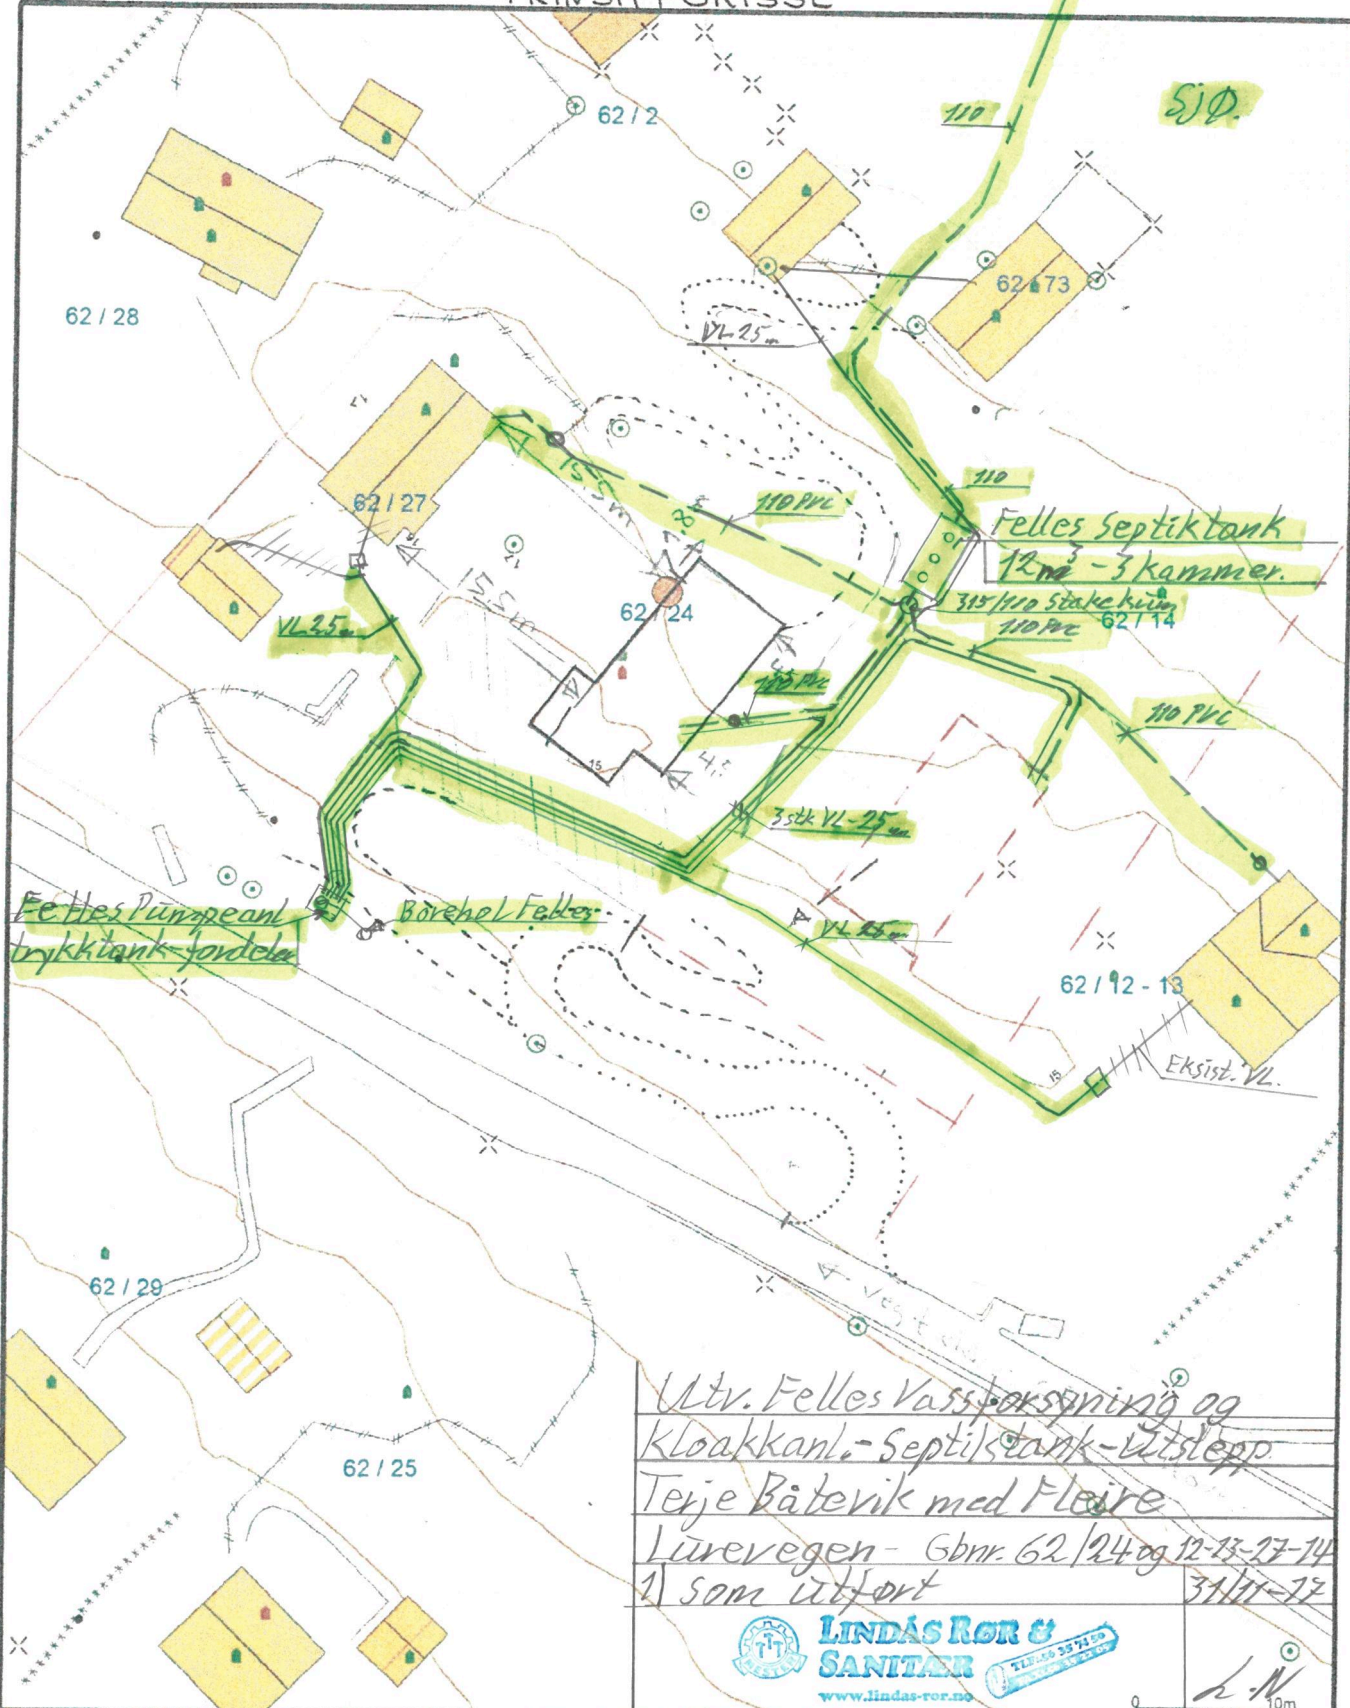

Utv. Felles Vassforsyning og
 Kloakkant.-Septiktank-Utselepp
 Terje Båtevik med Fleire
 Lurevegen - Gbnr. 62/24 og 12-13-27-14
 1) som utført 31/01-17



- Målte Grenser
- Registrerte Grenser
- Udefinerte grenser
- Terrengmålte grenser
- Konstruert greusepunkt
- Bolig
- Bustad til leilighet
- Vanningsbus
- Større bustader
- Hytte feriebus
- Garasje uthus
- Industri lager
- Andre bygg



Lindås kommune
 Geodata avdeling

24.05.15.

Dato: 2013.12.21
 Figur: 1:500

Målsatt 25.8.16.



Målestokk
 1:500

Beliggenhet og høyder må oppfattes som orienterende.