

For matrikkelenhet:

Kommune: 1263 - LINDÅS
Gårdsnummer: 137
Bruksnummer: 805

Utskriftsdato/klokkeslett: 06.11.2017 kl. 08:15
Produisert av: Einar Rydland
Attestert av: Lindås kommune

Lindås kommune

Matrikkelført	
26 OKT 2017	
Løpnr.:	Lindås kommune
Signatur:	

Orientering om matrikelbrev

Matrikelbrevet er hjemlet i «Lov om eigedomsregistrering» (matrikellova) av 17. juni 2005. Etter definisjonen i matrikellovens § 3 d) er matrikelbrevet en attestert utskrift av matrikkelen som viser alle registrerte opplysninger om en matrikkelenhet ved oppgitt dato.

Om fullstendighet og nøyaktighet i matrikelbrevet

Matrikkelen ble etablert ved konvertering av data fra tidligere registre. Det kan variere hvor gode disse dataene er med hensyn på fullstendighet og nøyaktighet. I enkelte tilfeller kan grensepunkt og grenselinjer mangle helt eller delvis eller være feil registrert. Det kan også være feil og mangler ved registrert bygnings- og adresseinformasjon. Fullstendighet og stedsfestingsnøyaktighet er generelt bedre innenfor enn utenfor tettbygd strøk. Vær oppmerksom på at for mange matrikkelenheter og bygg hefter usikkerhet ved arealet som oppgis.

For utfyllende informasjon: www.kartverket.no/matrikelbrev

Matrikkelenhet

Matrikkelenhetstype: Grunneiendom
Bruksnavn:
Etableringsdato: 26.10.2017
Skyld: 0
Er tinglyst: Ja
Har festegrunner: Nei
Er seksjonert: Nei

Arealrapport

Beregna areal for 137 / 805

Areal (m2) Kommentar
455,9

Eierforhold

Tinglyste eierforhold

Rolle	Status	Føds.d./org.nr	Navn	Bruksenhet	Adresse	Andel
Hjemmelshaver		936838677	LINDÅS TOMTESELSKAP AS		Hagellia 4 5914 ISDALSTØ	1 / 1

Forretninger

Forretningstype	Arsak til feilretting	Tinglysingsstatus	Tinglysingsstatusdato	Forretningsdato	Matrikkelføringsdato	Signatur
-----------------	-----------------------	-------------------	-----------------------	-----------------	----------------------	----------

Annen forretningstype


			25.10.2017	25.10.2017	1263rye	
		Rolle	Matrikkelenhet	Arealendring		
		Avgiver	1263 - 137/805	0		

Oppmålingsforretning

	Tinglyst		28.10.2017	25.10.2017	1263rye	
		Rolle	Matrikkelenhet	Arealendring		
		Avgiver	1263 - 137/705	-455,9		
		Mottaker	1263 - 137/805	455,9		

Oversiktskart for 137 / 805

Målestokk 1:1 000
EUREF89 UTM Sone 32

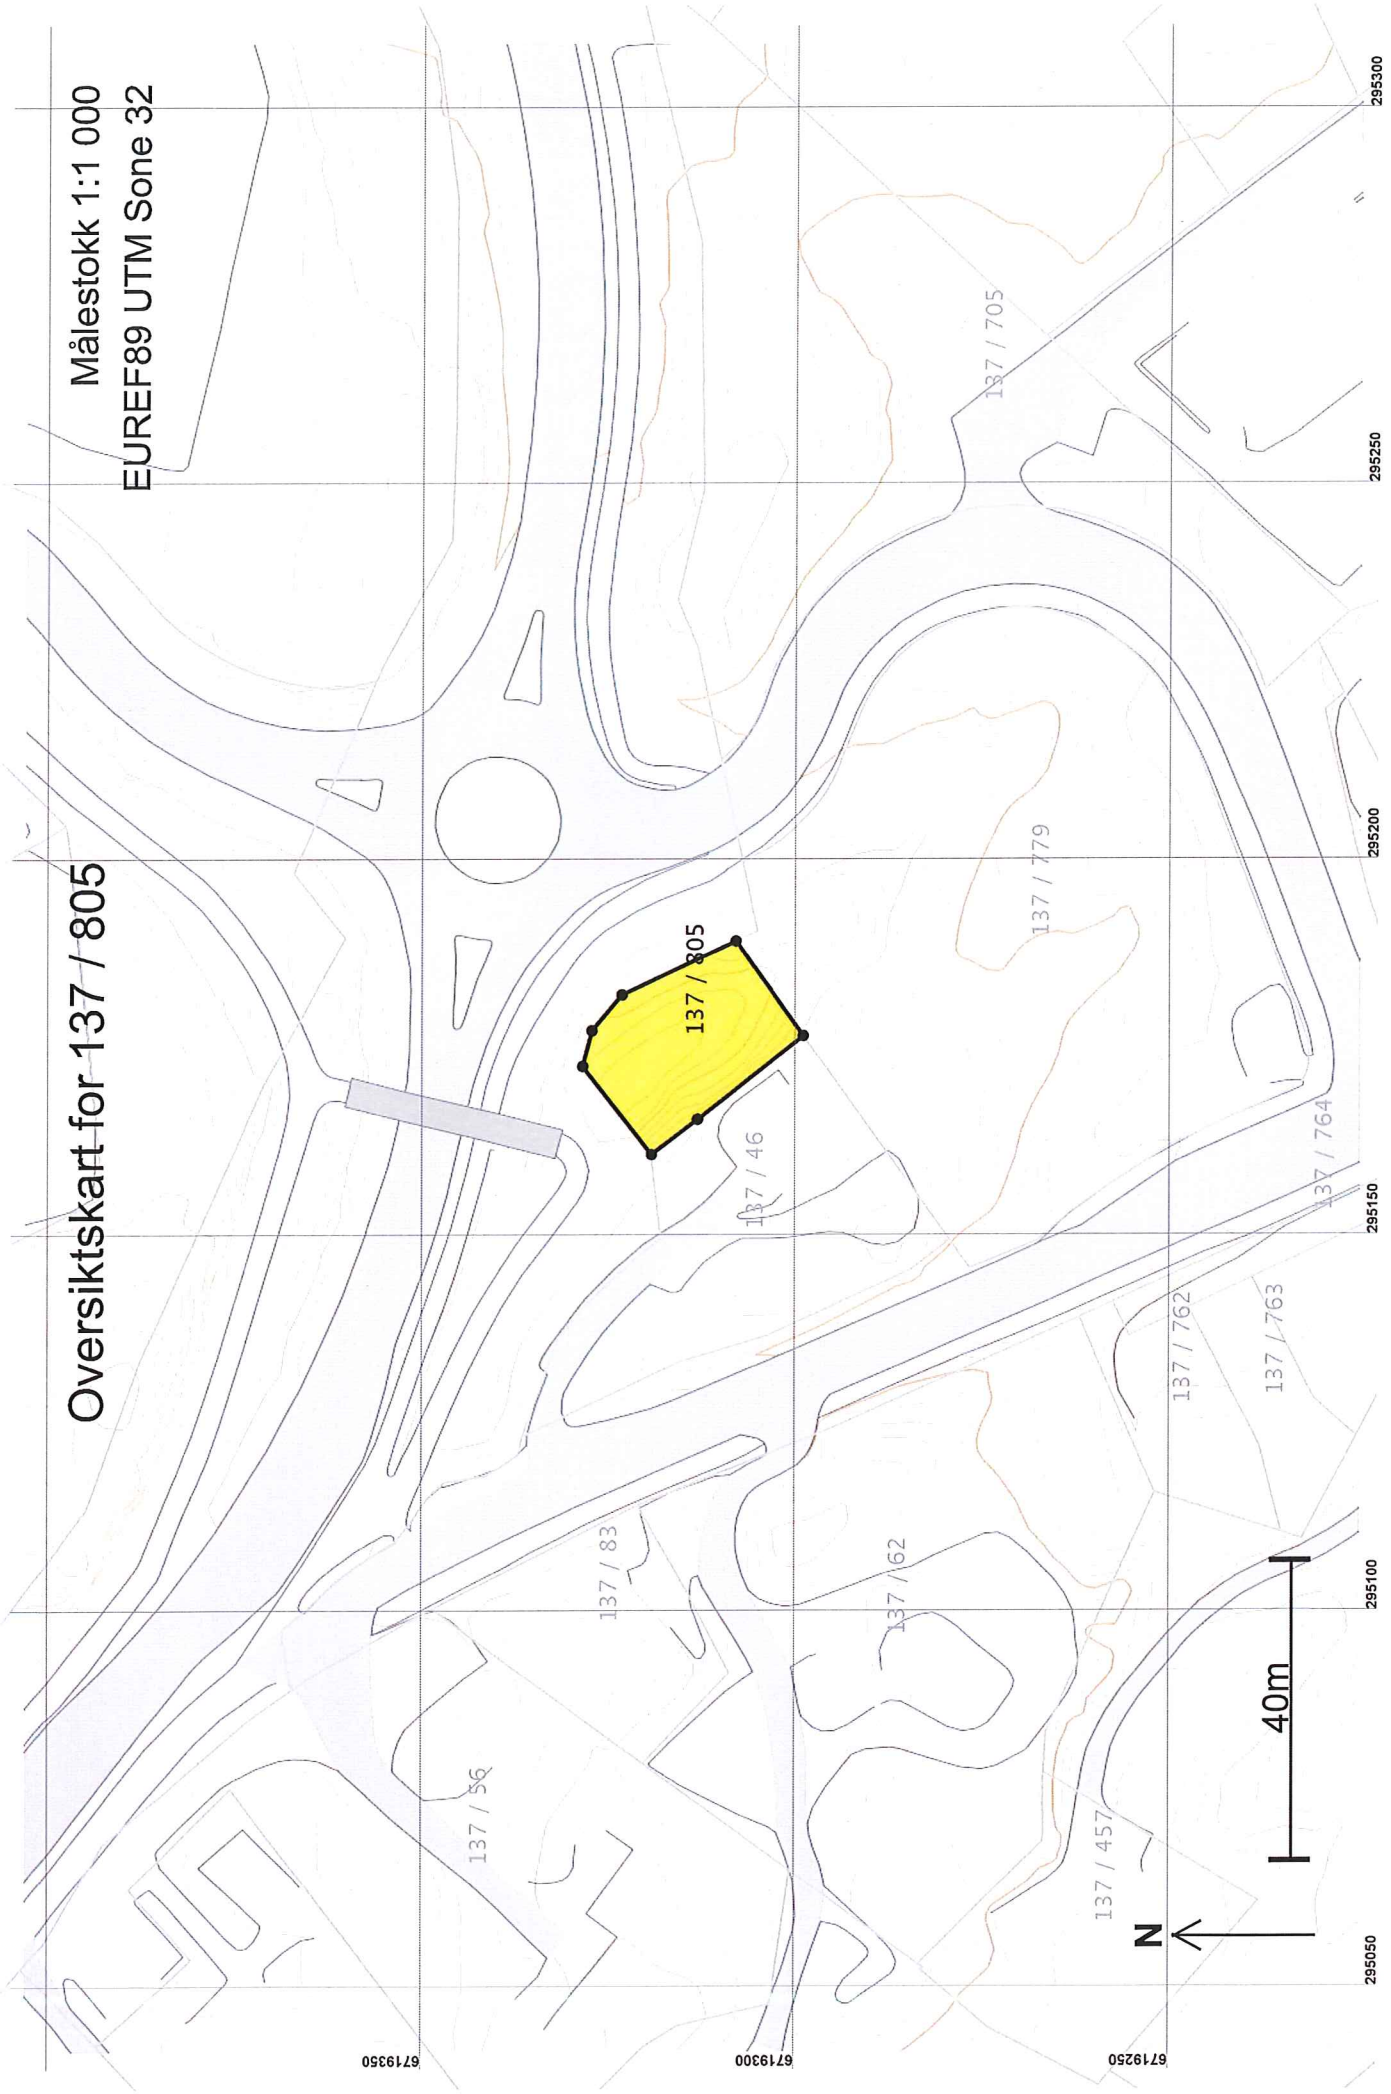

Teig 1 (Hovedteig) 137 / 805

Målestokk 1:250
EUREF89 UTM Sone 32

