

**For matrikkelenhet:**

Kommune: 1263 - LINDÅS
Gårdsnr.: 37
Bruksnr.: 39

Utskriftsdato/klokkeslett:

26.10.2017 kl. 07:59

Produsert av:

Einar Rydland

Attestert av:

Lindås kommune

Einar Rydland.
Lindås kommune

| | |
|----------------------|-----------|
| Matrikkelført | |
| 16 OKT 2017 | |
| Lindås kommune | |
| Oppen: | Signatur: |

Orientering om matrikkelbrev

Matrikkelbrevet er hjemlet i «Lov om eigdomsregistrering» (matrikkellova) av 17. juni 2005. Etter definisjonen i matrikkellovens § 3 d) er matrikkelbrevet en attestert utskrift av matrikkelen som viser alle registrerte opplysninger om en matrikkelenhet ved oppgitt dato.

Om fullstendighet og nøyaktighet i matrikkelbrevet

Matrikkelen ble etablert ved konvertering av data fra tidligere registre. Det kan variere hvor gode disse dataene er med hensyn på fullstendighet og nøyaktighet. I enkelte tilfeller kan grenselinjer mangle helt eller delvis eller være feil registrert. Det kan også være feil og mangler ved registrert bygnings- og adresseinformasjon. Fullstendighet og stedfestningsnøyaktighet er generelt bedre innenfor enn utenfor tettbygd strøk. Vær oppmerksom på at for mange matrikkelenheter og bygg heter usikkerhet ved arealset som oppgis.

For utfyllende informasjon: www.kartverket.no/matrikkelbrev

Matrikkelenhetsinformasjon

| | |
|---------------------|--------------|
| Matrikkelenhets-ID: | 1263 - 37/39 |
| Bruksnavn: | "HELLEBU" |
| Etableringsdato: | 17.10.1966 |
| Skyld: | 0,01 |
| Er tinglyst: | Ja |
| Har festegrunner: | Nei |
| Er seksjonert: | Nei |

Arealrapport

Tekst

Beregna areal for 37 / 39

Areal (m²) Kommentar

1 685

Eierforhold

| Tinglyste eierforhold | Status | Føds.d./org.nr | Navn | Bruksenhets-ID | Adresse | Andel |
|-----------------------|--------|----------------|---------------|----------------|----------------|-------|
| Hjemmelshaver | | 141261 | GJERDE ODDVAR | RØTTUABAKKEN 8 | 3949 PORSGRUNN | 1 / 1 |


Forretninger


| Forretningstype | Arsak til feilretting | Tinglysingsstatus | Tinglysingsstatusdato | Forretningsdato | Matrikkelføringsdato | Signatur |
|----------------------|-----------------------|-------------------|-----------------------|-----------------|----------------------|----------|
| Oppmålingsforretning | | | 16.10.2017 | 19.10.2017 | 1263rye | |
| Oppmålingsforretning | | | 16.10.2017 | 19.10.2017 | 1263rye | |
| Oppmålingstorretning | | | 24.02.2011 | 24.02.2011 | 1263rye | |
| Skylddeling | | | 17.10.1966 | | | |

| Rolle | Matrikkelenhets-ID | Avgiver | Mottaker | Arealandring | Signatur |
|-------|--------------------|---------|----------|--------------|----------|
| | 1263 - 37/17 | | | 0 | |
| | 1263 - 37/39 | | | 0 | |

Oversiktskart for 37 / 39

Målestokk 1:1 000
EUREF89 UTM Sone 32

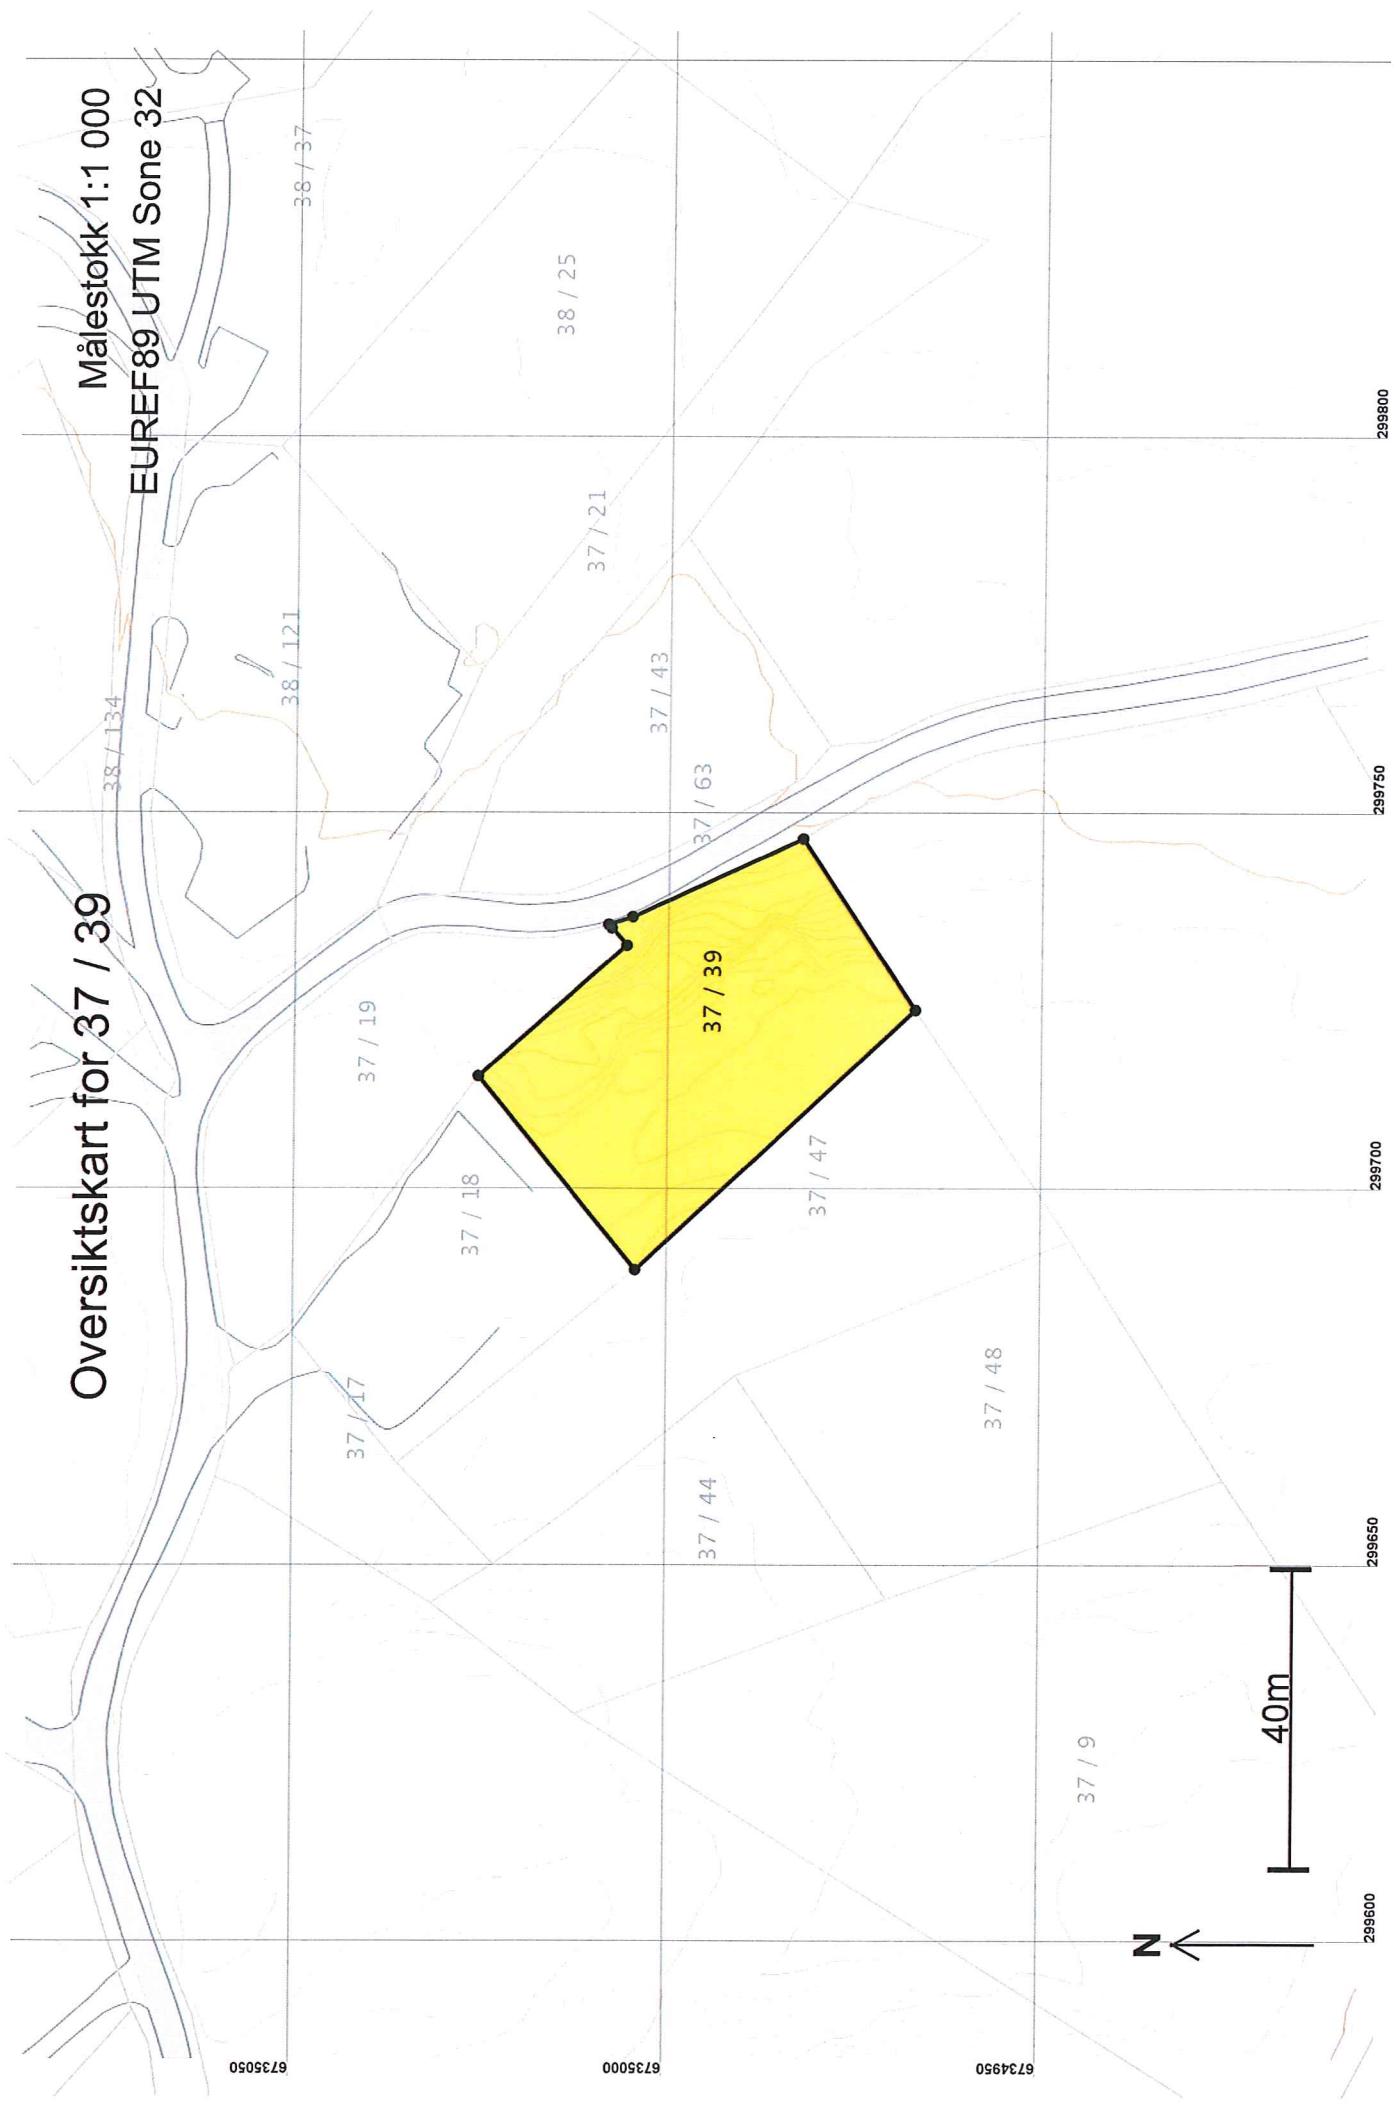

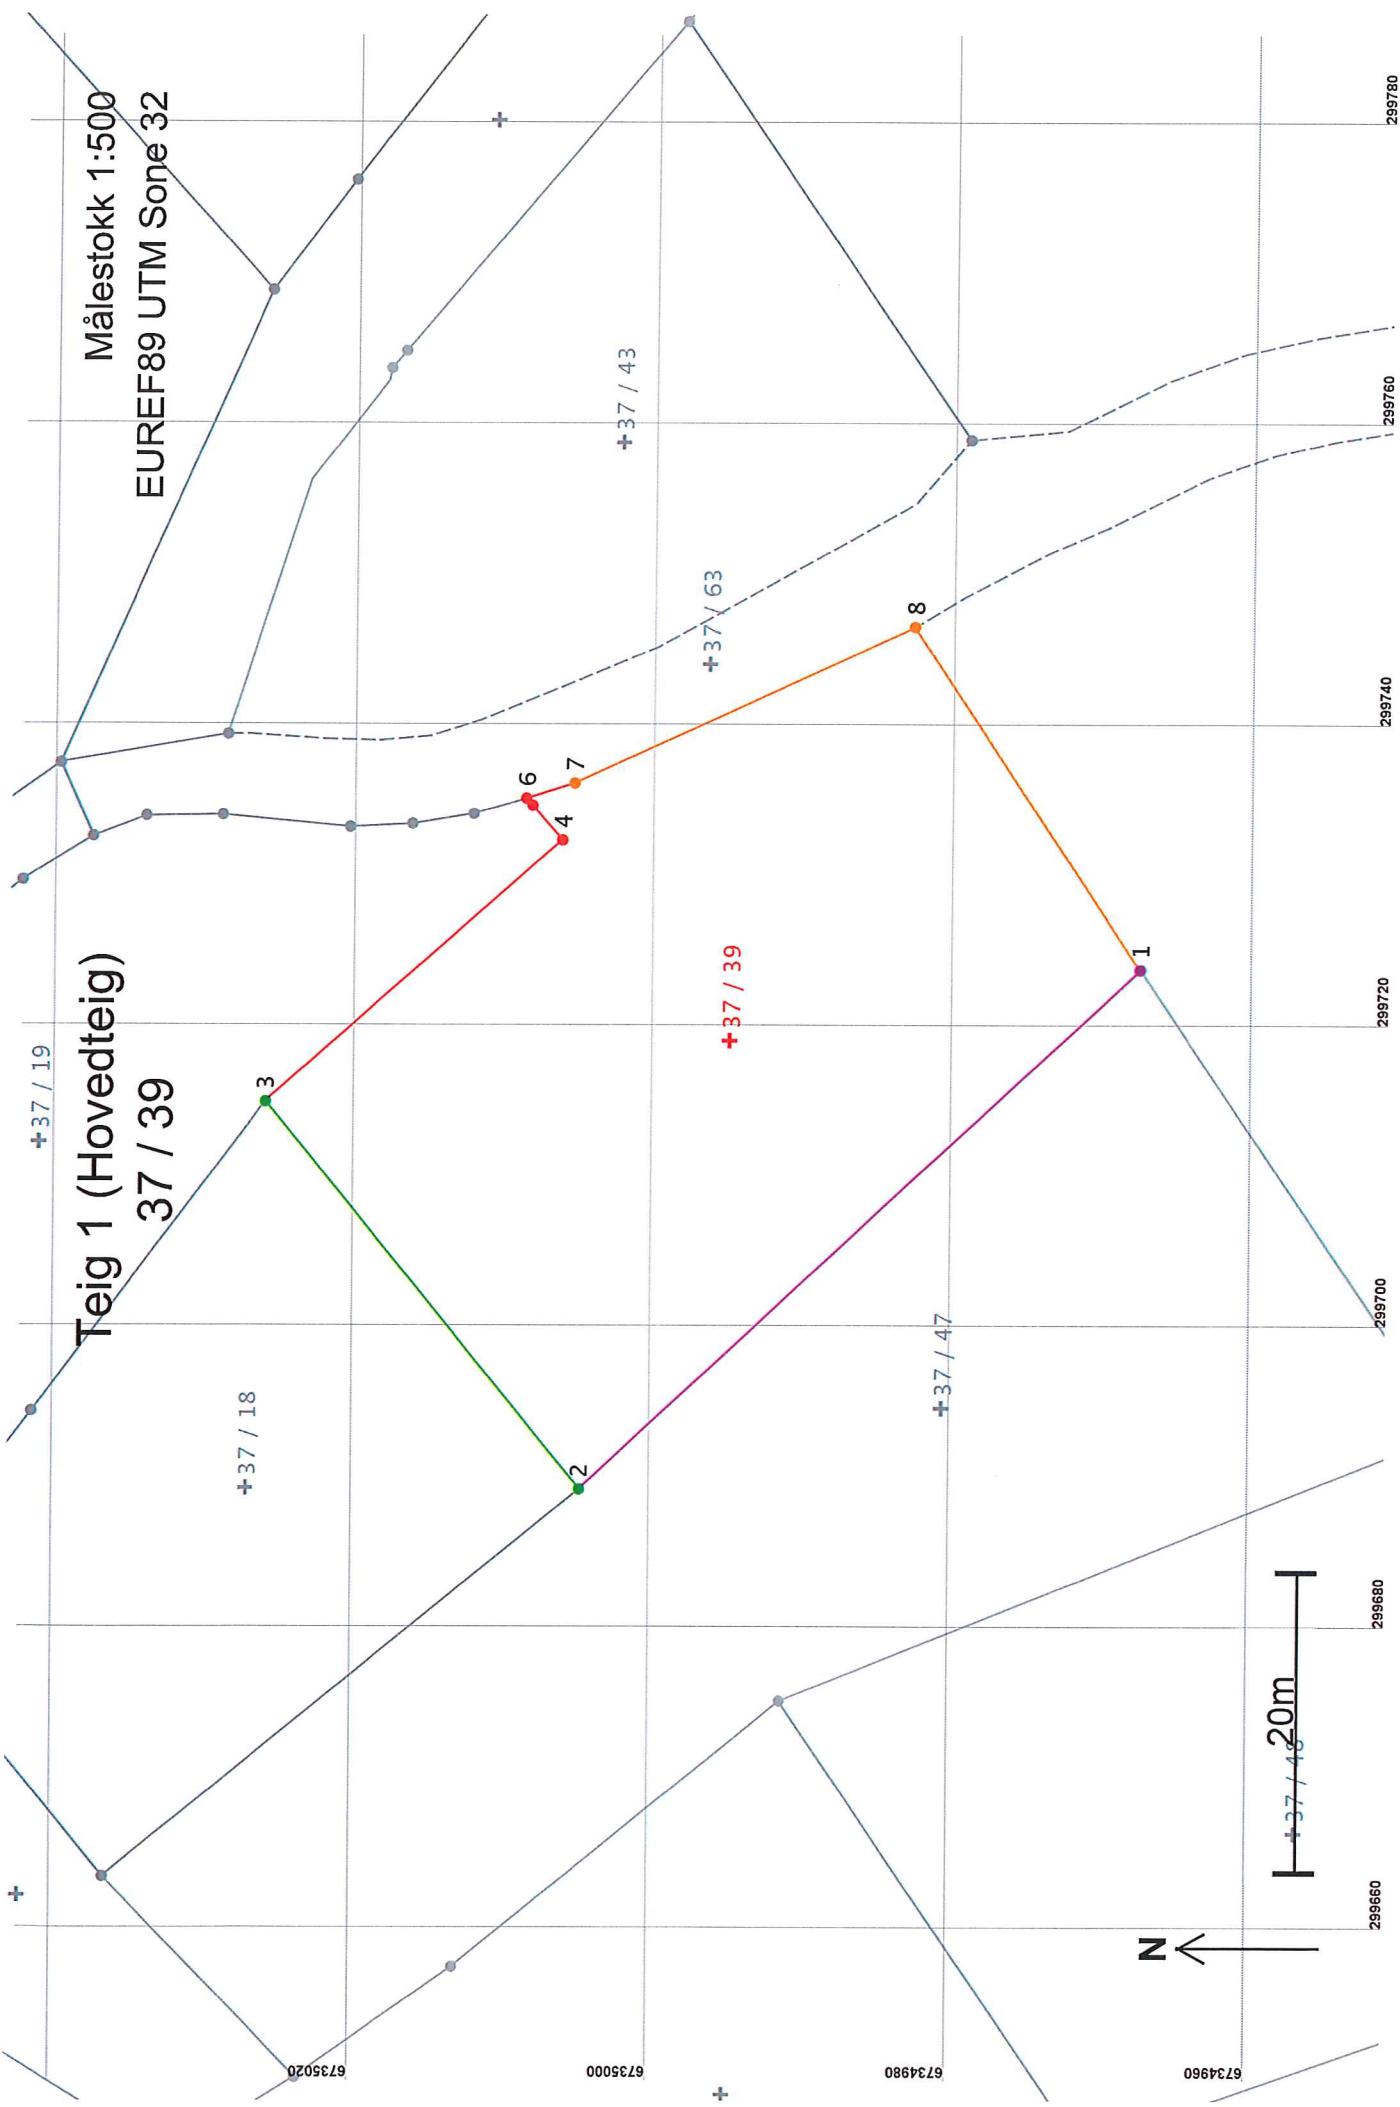

Areal og koordinater

Areal: 1 685

Representasjonspunkt: Koordinatsystem: EUREF89 UTM Sone 32

Grensepunkt / Grenselinje

Arealmerknad:
Øst: 299719
Nord: 6734995

Ytre avgrensing

| Løpenr | Nord | Øst | Grensemerke nedssatt i / Grensepunktktype / Lengde Hjelpe linjetype | Målemetode | Nøyaktighet | Radius |
|--------|------------|-----------|---|---|---|--------|
| 1 | 6734967,86 | 299723,60 | Jord Stein med kors og vinner | 55 Digitalisert på dig.bord fra strek-kart: Papirkopi | 200 | |
| 2 | 6735005,13 | 299689,07 | 50,81 Ikke hjelpe linje | Fjell Offentlig godkjent grensemerke | 96 GPS kinematisk (Real time kinematic) | 13 |
| 3 | 6735026,27 | 299714,80 | 33,31 Ikke hjelpe linje | Mur Murhørne | 96 GPS kinematisk (Real time kinematic) | 14 |
| 4 | 6735006,50 | 299732,20 | 26,34 Ikke hjelpe linje | Fjell Kors | 82 Frihåndstegning: Direkte innlagt på skjerm | 1001 |
| 5 | 6735008,50 | 299734,50 | 3,05 Ikke hjelpe linje | Jord Stein eller røys | 82 Frihåndstegning: Direkte innlagt på skjerm | 1001 |
| 6 | 6735008,93 | 299734,97 | 0,64 Ikke hjelpe linje | Ikke spesifisert Umerket | 82 Frihåndstegning: Direkte innlagt på skjerm | 1001 |
| 7 | 6735005,73 | 299735,98 | 3,36 Ikke hjelpe linje | Ikke spesifisert Geometrisk hjelpe punkt | 63 Generert sirkelgeometri | 500 |
| 8 | 6734983,04 | 299746,37 | 24,96 Ikke hjelpe linje | Ikke spesifisert Geometrisk hjelpe punkt | 63 Generert sirkelgeometri | 500 |
| | | | 27,37 Ikke hjelpe linje | | | |