



For matrikkelenhet:

Kommune: 1263 - LINDÅS
Gårdsnummer: 37
Bruksnummer: 17

Utskriftsdato/klokkeslett: 26.10.2017 kl. 08:14
Produisert av: Einar Rydland
Attestert av: Lindås kommune

Einar Rydland

Lindås kommune

Matrikkelført	
16 OKT 2017	
Løpenr.:	Lindås kommune
Signatur:	

Orientering om matrikelbrev

Matrikelbrevet er hjemlet i «Lov om eigedomsregistrering» (matrikellova) av 17. juni 2005. Etter definisjonen i matrikellovens § 3 d) er matrikelbrevet en attestert utskrift av matrikkelen som viser alle registrerte opplysninger om en matrikkelenhet ved oppgitt dato.

Om fullstendighet og nøyaktighet i matrikelbrevet

Matrikkelen ble etablert ved konvertering av data fra tidligere registre. Det kan variere hvor gode disse dataene er med hensyn på fullstendighet og nøyaktighet. I enkelte tilfeller kan grensepunkt og grenselinjer mangle helt eller delvis eller være feil registrert. Det kan også være feil og mangler ved registrert bygnings- og adresseinformasjon. Fullstendighet og stedfestingsnøyaktighet er generelt bedre innenfor enn utenfor tettbygd strøk. Vær oppmerksom på at for mange matrikkelenheter og bygg hefter usikkerhet ved arealet som oppgis.

For utfyllende informasjon: www.kartverket.no/matrikelbrev

Matrikkelenhet

Matrikkelenhetstype: Grunneiendom
Bruksnavn: "HELLETRE" AV MYKING
Etableringsdato: 04.03.1925
Skyld: 0,01
Er tinglyst: Ja
Har festegrunner: Nei
Er seksjonert: Nei

Arealrapport

Tekst
Beregna areal for 37 / 17
Areal (m2) Kommentar
582,2 Usikkert areal

Eierforhold

Tinglyste eierforhold	Navn	Bruksenhet	Adresse	Andel
Hjemmelshaver	HILLAND OVE	REMMO 3 A	5911 ALVERSUND	4 / 5
Hjemmelshaver	TVEIT TIM ARVE	H0108	ELVENESVEGEN 4 5223 NESTTUN	1 / 5

Forretninger

Forretningstype	Arsak til feilretting	Tinglysningsstatus	Tinglysningsstatusdato	Forretningsdato	Matrikkelføringsdato	Signatur
-----------------	-----------------------	--------------------	------------------------	-----------------	----------------------	----------

Oppmålingsforretning

16.10.2017

1263rye

Kartforretning

24.02.2011

1263rye

Rolle
Mottaker

Matrikkelenhet
1263 - 38/134

Arealendring
2 654,7

Skylddeling

14.06.1976

Rolle
Avgiver
Mottaker

Matrikkelenhet
1263 - 37/17
1263 - 37/48

Arealendring
-1 740
1 740

Skylddeling

07.11.1975


Rolle
Avgiver
Mottaker


Matrikkelenhet
1263 - 37/17
1263 - 37/47

Arealendring
-2 000
2 000

Forretningsstype Arsak til feilretting Tinglysingsstatus Tinglysingsstatusdato Forretningsdato Matrikkelføringsdato Signatur

Skylddeling			04.11.1970			
	Rolle	Matrikkelenhet		Arealendring		
	Avgiver	1263 - 37/17		0		
	Mottaker	1263 - 37/44		0		
Skylddeling			17.10.1966			
	Rolle	Matrikkelenhet		Arealendring		
	Avgiver	1263 - 37/17		0		
	Mottaker	1263 - 37/39		0		
Skylddeling			20.08.1941			
	Rolle	Matrikkelenhet		Arealendring		
	Avgiver	1263 - 37/17		0		
	Mottaker	1263 - 37/19		0		
Skylddeling			17.07.1933			
	Rolle	Matrikkelenhet		Arealendring		
	Avgiver	1263 - 37/17		0		
	Mottaker	1263 - 37/18		0		
Skylddeling			04.03.1925			
	Rolle	Matrikkelenhet		Arealendring		
	Avgiver	1263 - 37/9		0		
	Mottaker	1263 - 37/17		0		

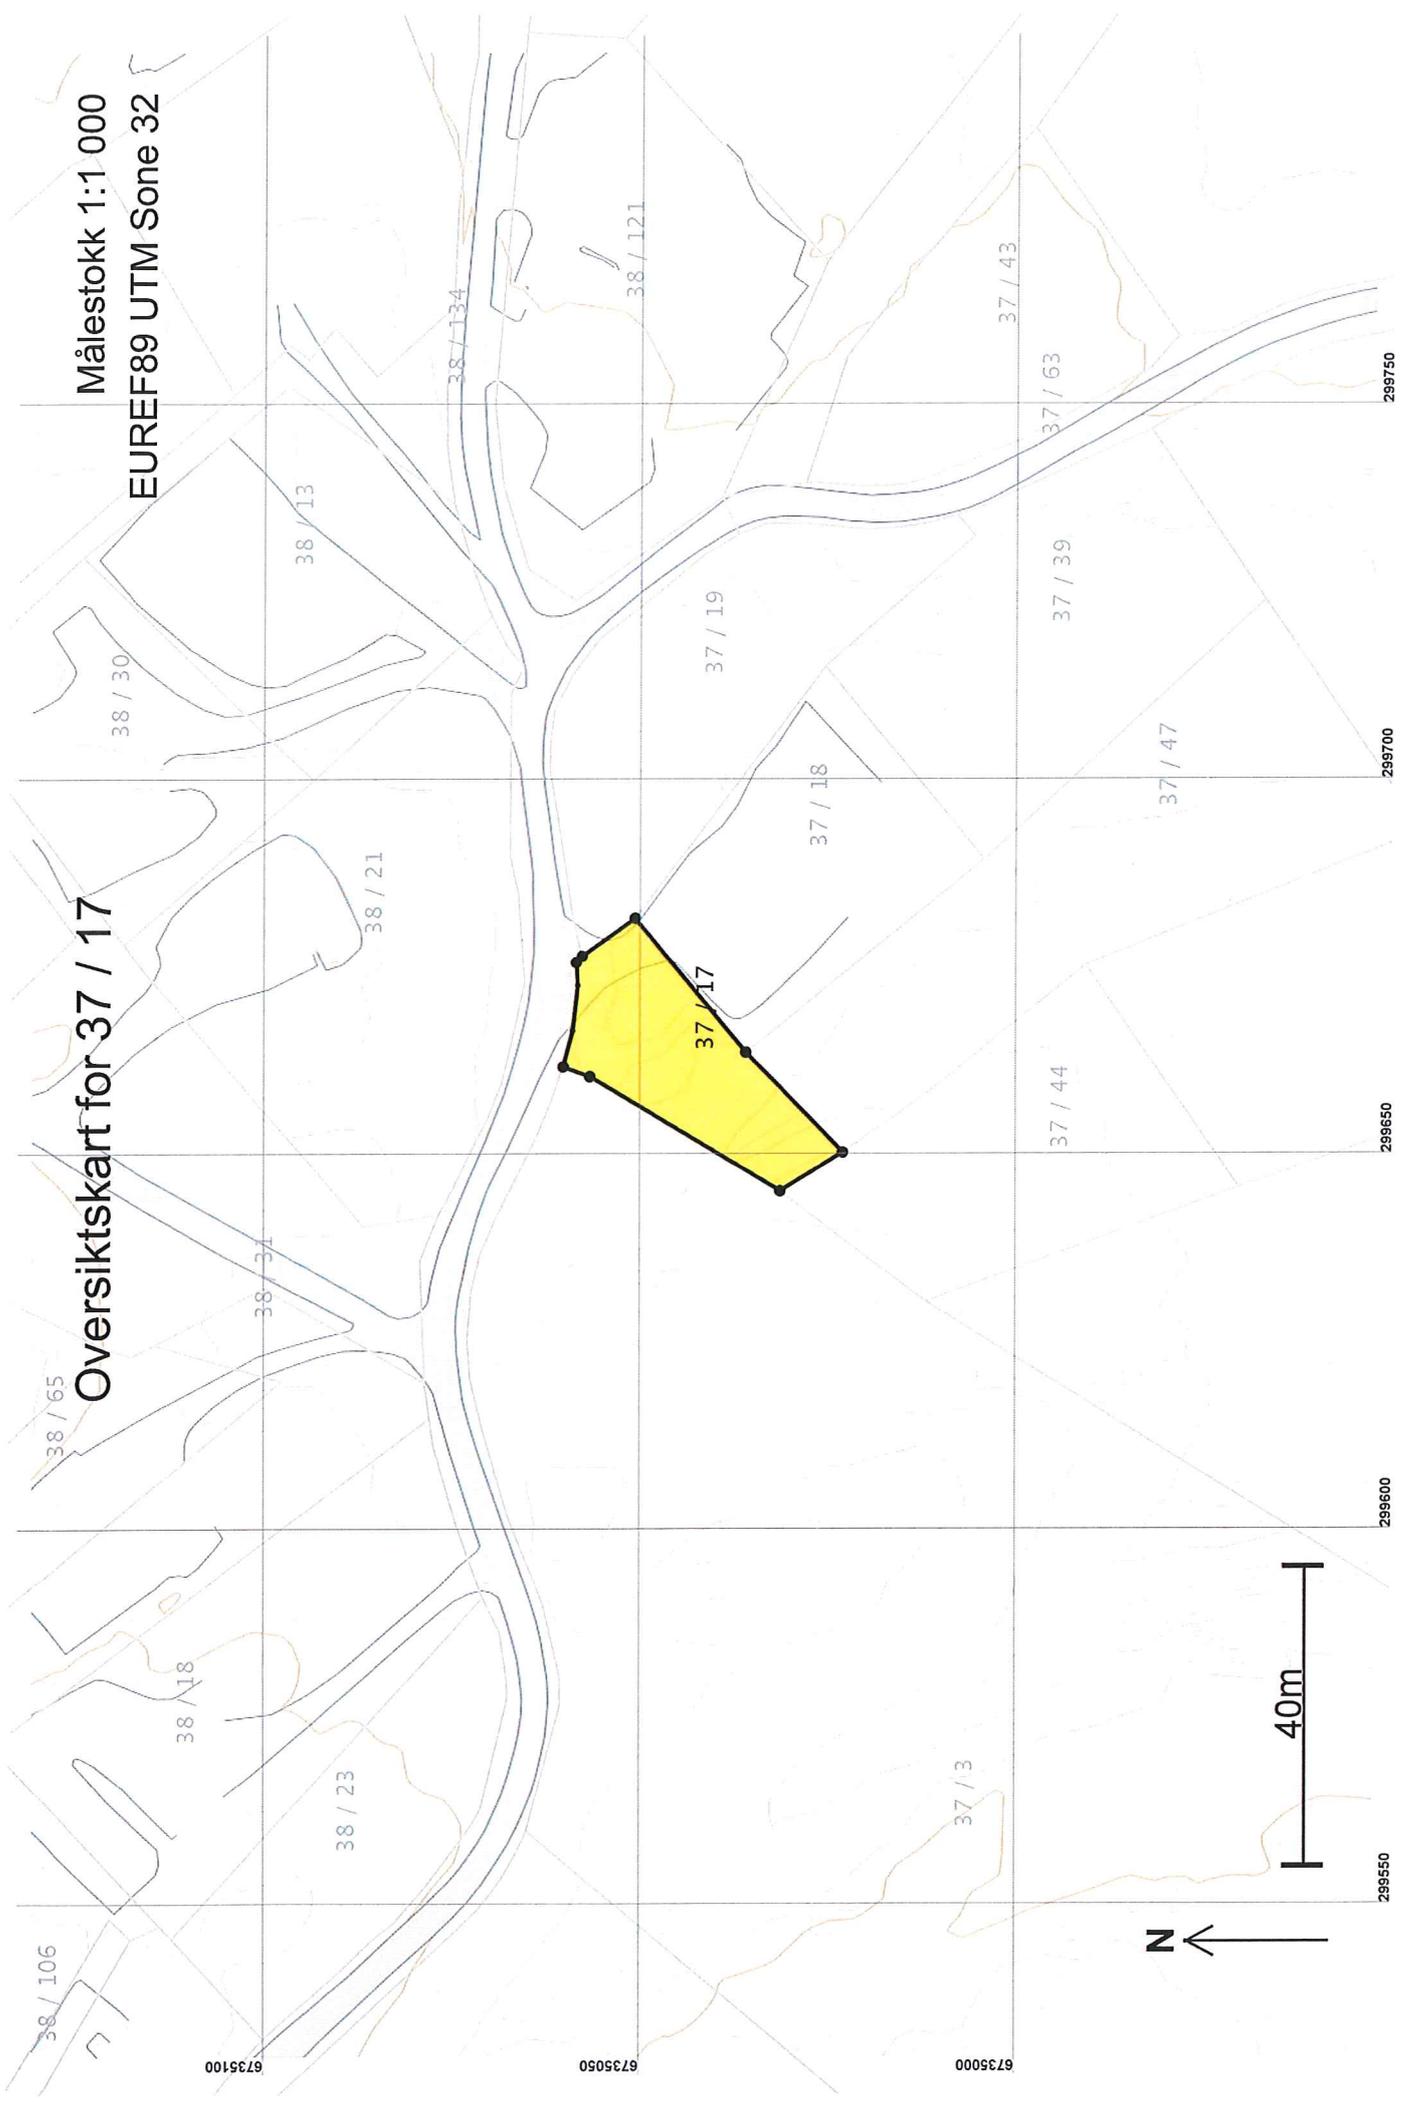

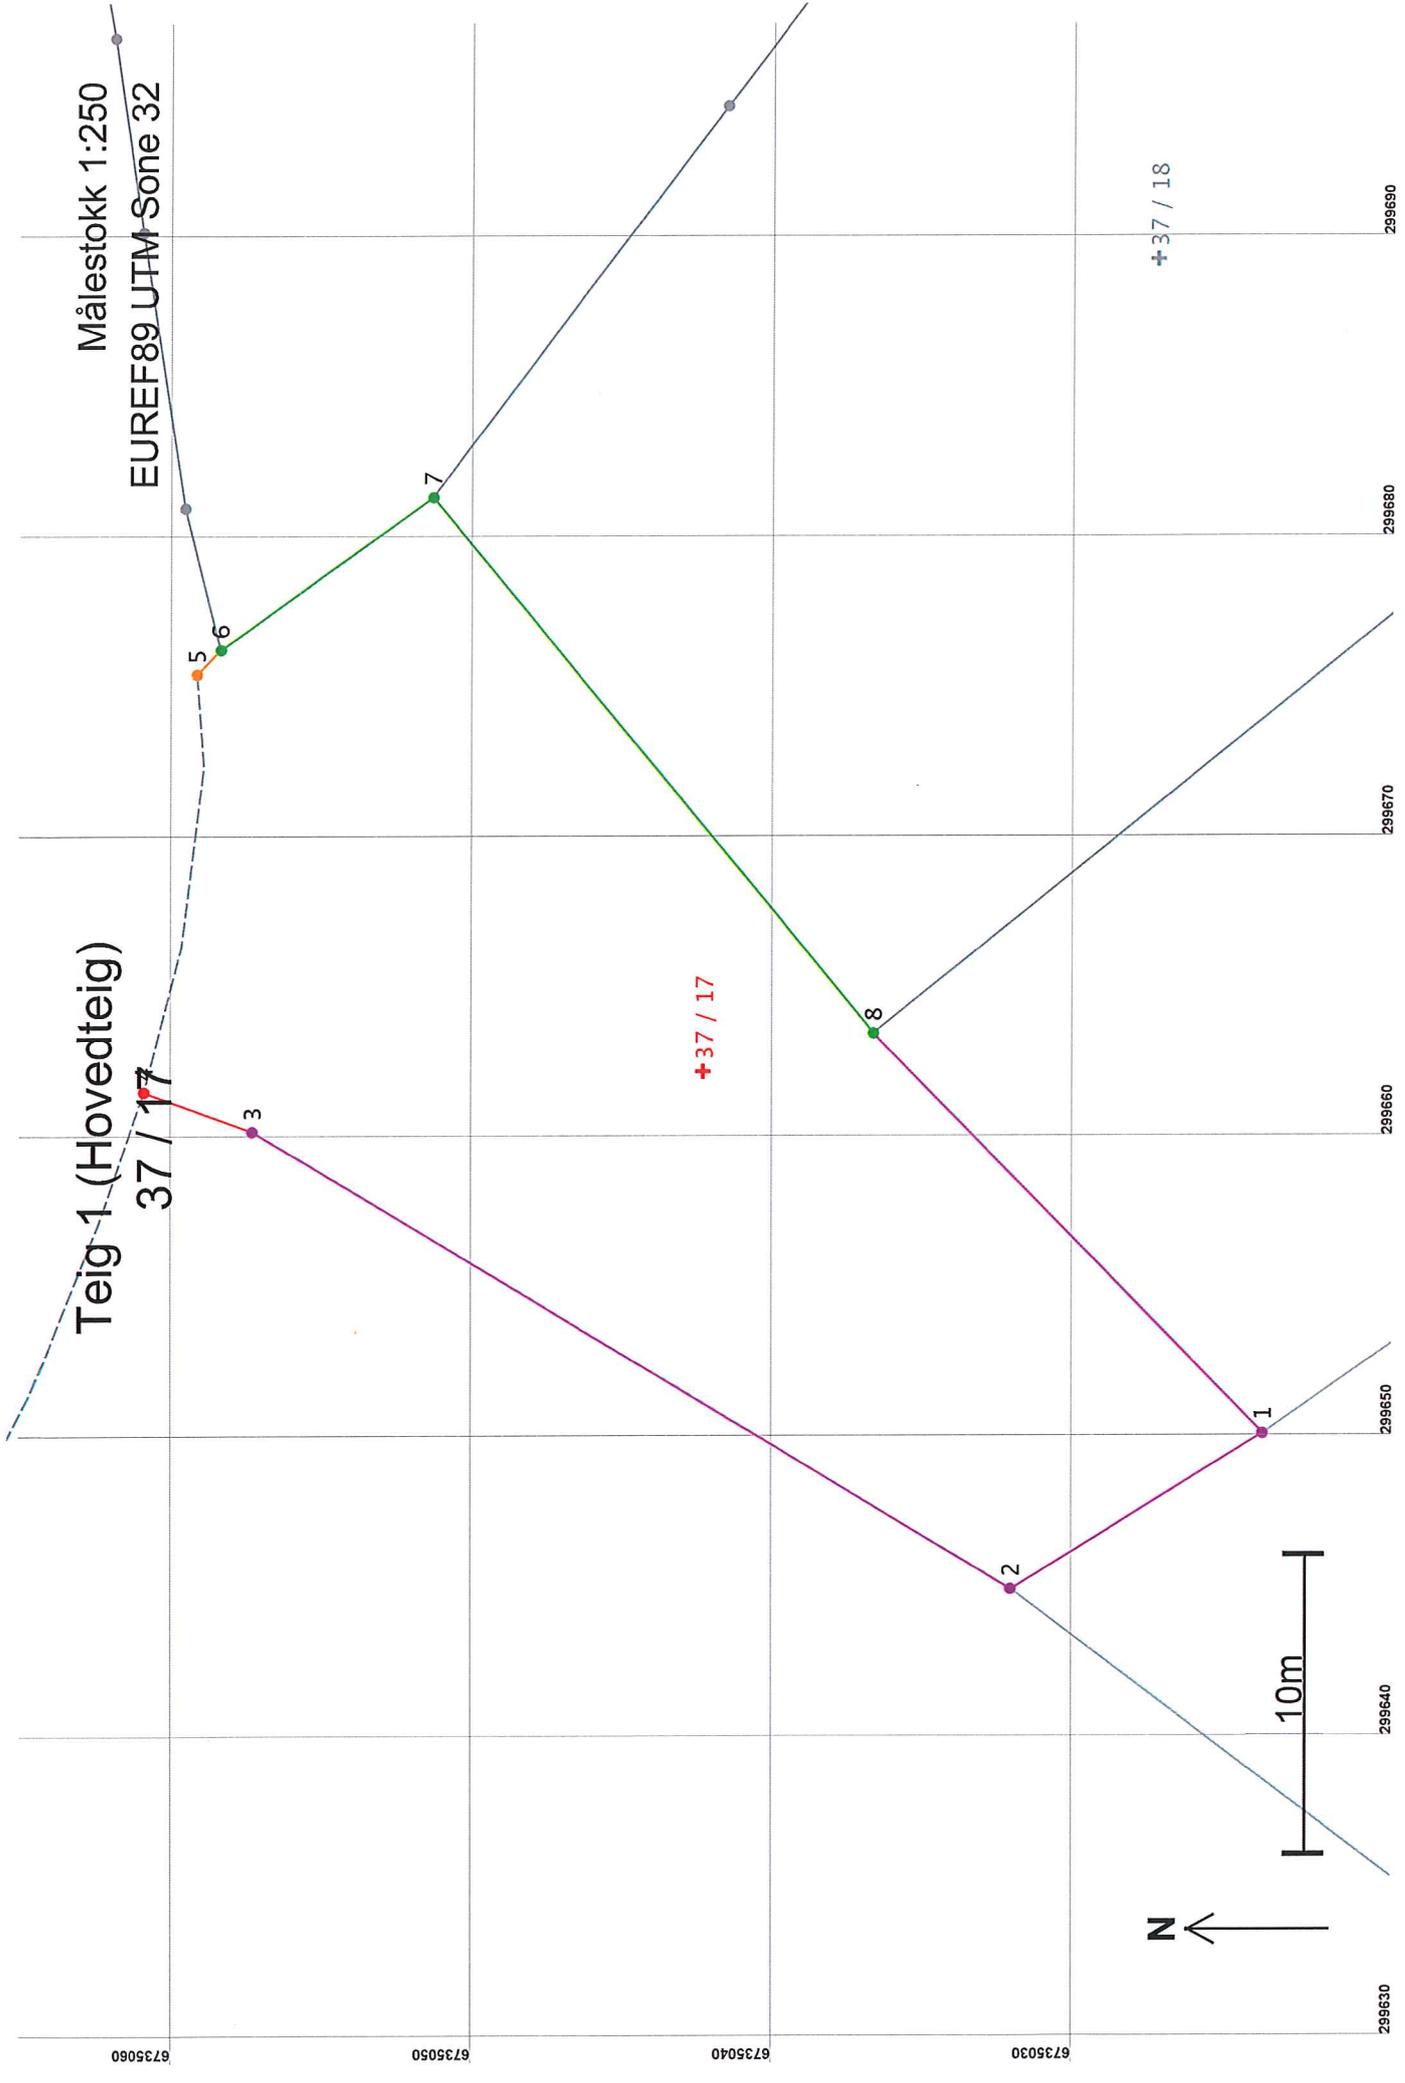

Areal og koordinater

Areal: 582,2

Arealmerknad: Hjelpelinje vegkant

Representasjonspunkt: Koordinatsystem: EUREF89 UTM Sone 32

Nord: 6735042

Øst: 299662

Grensepunkt / Grenselinje

Ytre avgrensing

Løpenr	Nord	Øst	Grensemerke nedsett i / Lengde	Hjelpelinjetype	Målemetode	Nøyaktighet	Radius
1	6735023,87	299650,03	Ikke spesifisert	Annem detalj	62 Genererte data (interpolasjon): Vektet middel	200	
2	6735032,23	299644,86	9,83	Ikke hjelpelinje	55 Digitalisert på dig.bord fra strek-kart: Papirkopi	200	
3	6735057,47	299660,11	29,49	Ikke hjelpelinje	55 Digitalisert på dig.bord fra strek-kart: Papirkopi	200	
4	6735061,06	299661,43	3,82	Ikke hjelpelinje	82 Frihåndstegning: Direkte innlagt på skjerm	1000	
5	6735059,33	299675,34	14,11	Vegkant	63 Generert sirkelgeometri	500	
6	6735058,55	299676,16	1,13	Ikke hjelpelinje	63 Generert sirkelgeometri	500	
7	6735051,52	299681,23	Fjell	Kors	11 Terrengmålt: Totalstasjon	13	
8	6735036,82	299663,37	8,67	Ikke hjelpelinje			
			Fjell	Offentlig godkjent grensemerke	96 GPS kinematisk (Real time kinematic)	13	
			23,13	Ikke hjelpelinje			
			Jord	Offentlig godkjent grensemerke	96 GPS kinematisk (Real time kinematic)	14	
			18,59	Ikke hjelpelinje			