


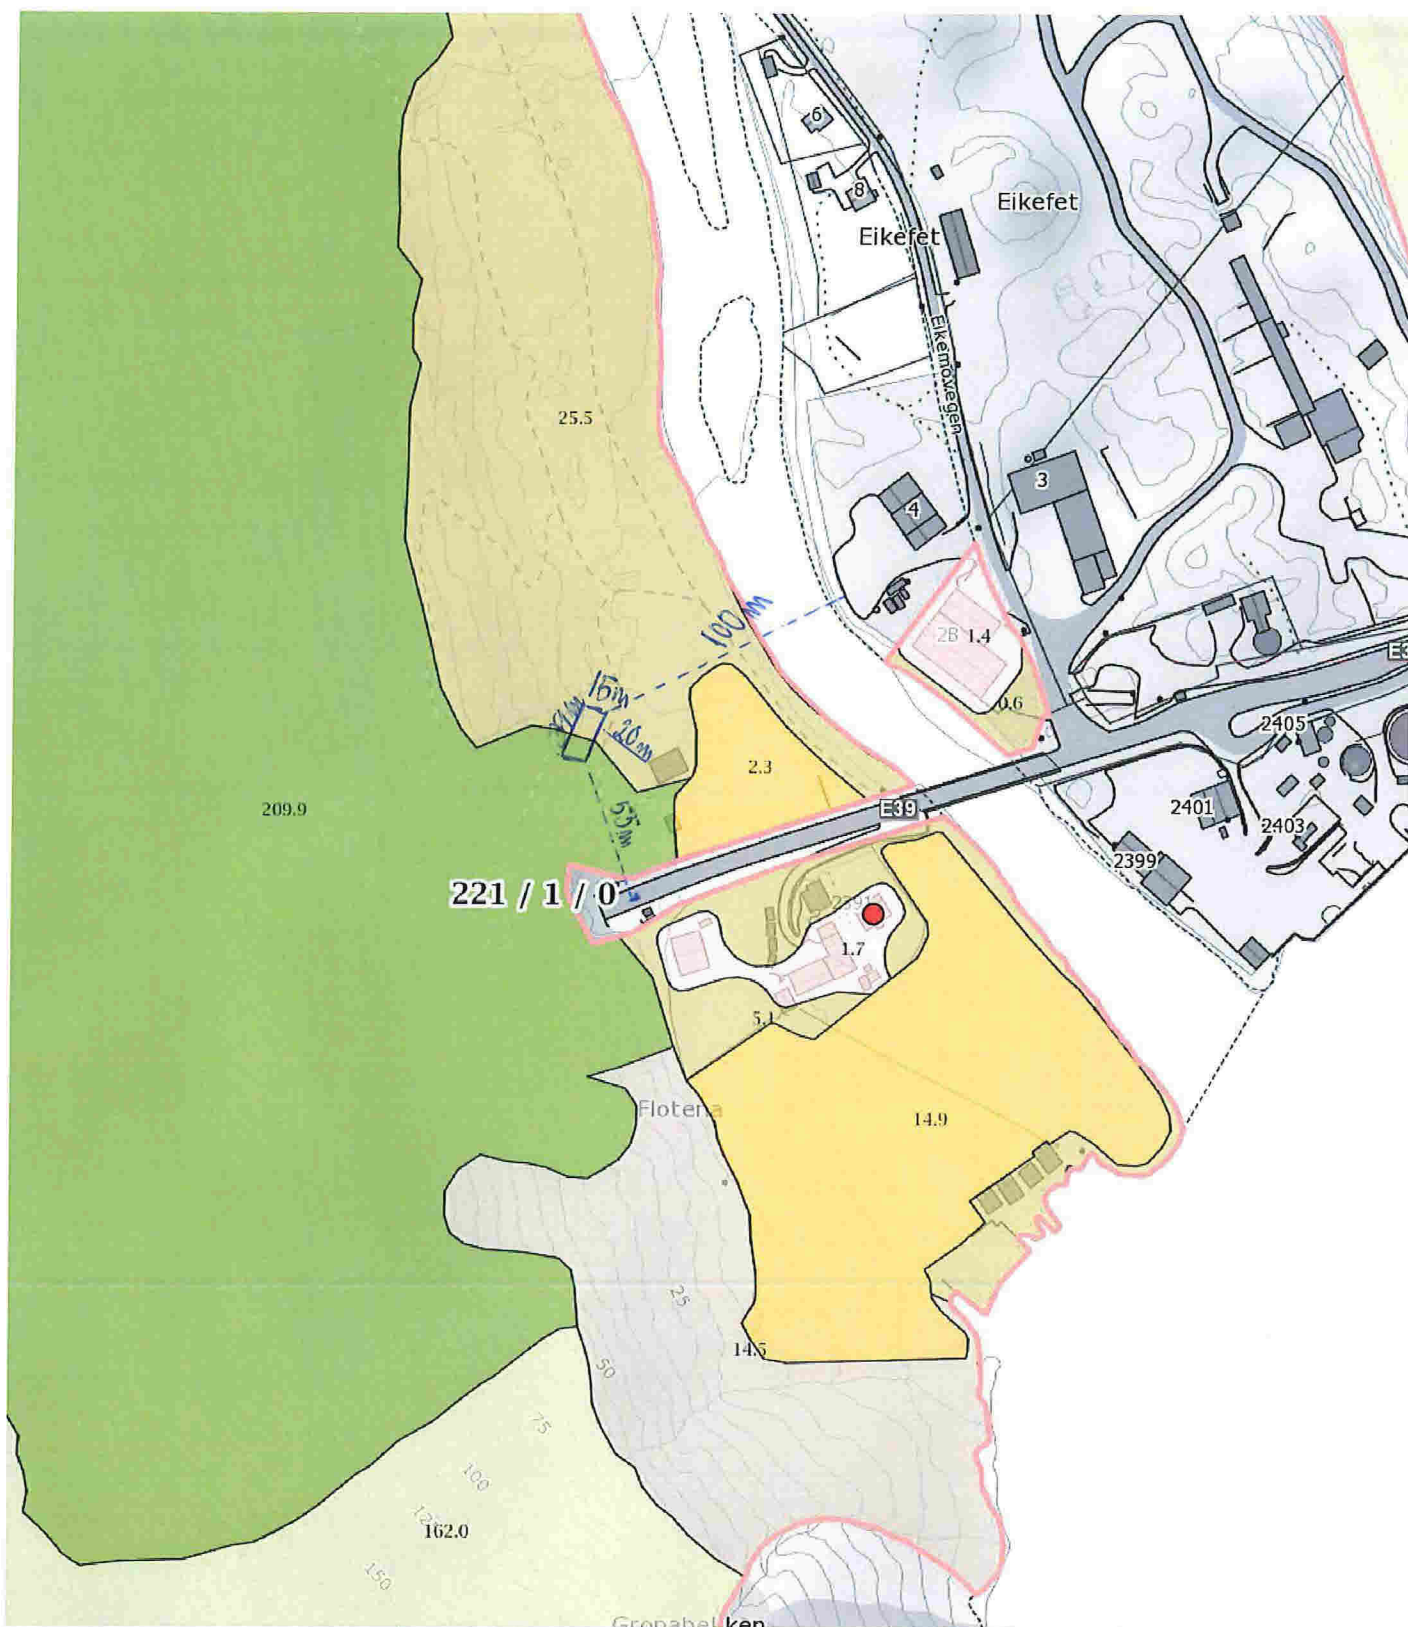

0 20 40 60m

Målestokk 1 : 2500 ved A4 utskrift
Utskriftsdato: 20.10.2017

GÅRDSKART 1263-221/1
Tilknyttede grunneiendommer:
221/1



NIBIO
NORSK INSTITUTT FOR
BIOØKONOMI

Markslag (AR5) 13 klasser TEGNFORKLARING

	Fulldyrka jord
	Overflatedyrka jord
	Innmarksbeite
	Skog av særøs høg bonitet
	Skog av høg bonitet
	Skog av middels bonitet
	Skog av lav bonitet
	Uproduktiv skog
	Myr
	Åpen jorddekt fastmark
	Åpen grunnlendt fastmark
	Bebyggd, samf, vann, bre
	Ikke klassifisert
Sum:	

AREALTALL (DEKAR)

17.2	
0.0	
21.3	38.5
0.0	
72.0	
209.9	
0.0	
213.9	495.8
0.0	
54.1	
90.9	145.0
5.0	
0.1	5.1
684.4	684.4

Kartet viser en presentasjon av valgt type gårdskart for valgt eiendom. I tillegg vises bakgrunnskart for gjenkjenneelse. Arealstatistikken viser arealer i dekar for alle teiger på eiendommen. Det kan forekomme avrundingsforskjeller i arealtallene.

Ajourføringsbehov meldes til kommunen.

- Arealressursgrenser
- Eiendomsgrenser