


Rev	Nr	Beskrivelse	Dato	Sign	Kontr	Prosjekt nr.	Dato opprettet	Gr./Bnr	Tegningsnr.
						0517	04.05.17	58/9	A20-02
						Fase:		Kontroll	Mål:
						Byggemelding	KS		1:100

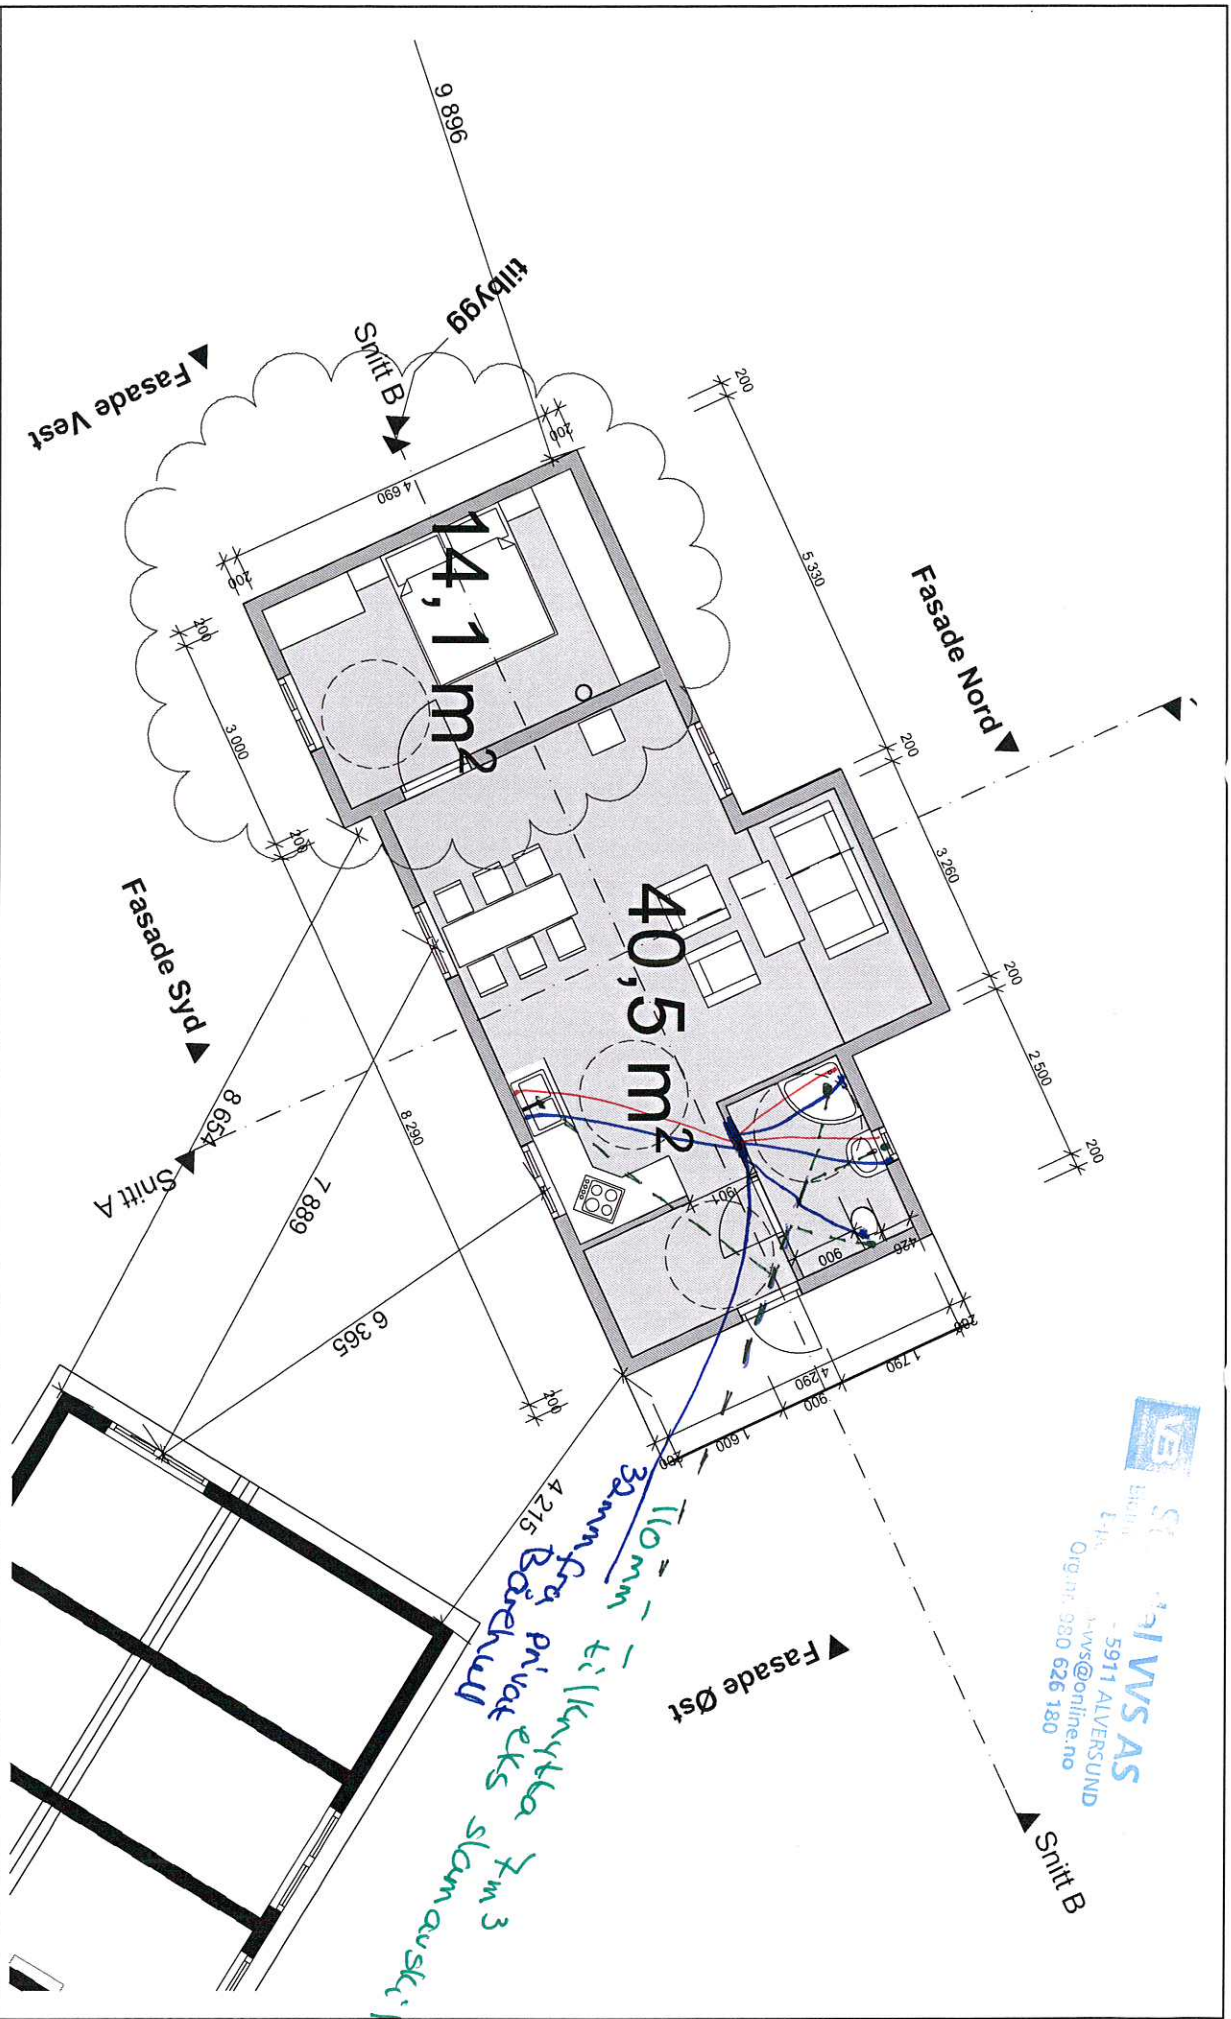



STALVVS AS

 - 5911 ALVERSUND

 E-post: s-avs@online.no

 Org.nr: 980 626 180


 110mm

Tegning		Prosjektnr.		Dato opprettet		Gnr./Bnr		Tegningsnr.	
Plan 1. Etasje		0517		04.05.17		58/9		A20-01	
Grønås, Lurevegen 1419		Fase:		Byggemelding		Sign:		Mål:	
				KS				1:100	
Rev	Nr	Beskrivelse	Dato	Sign	Kontroll				