


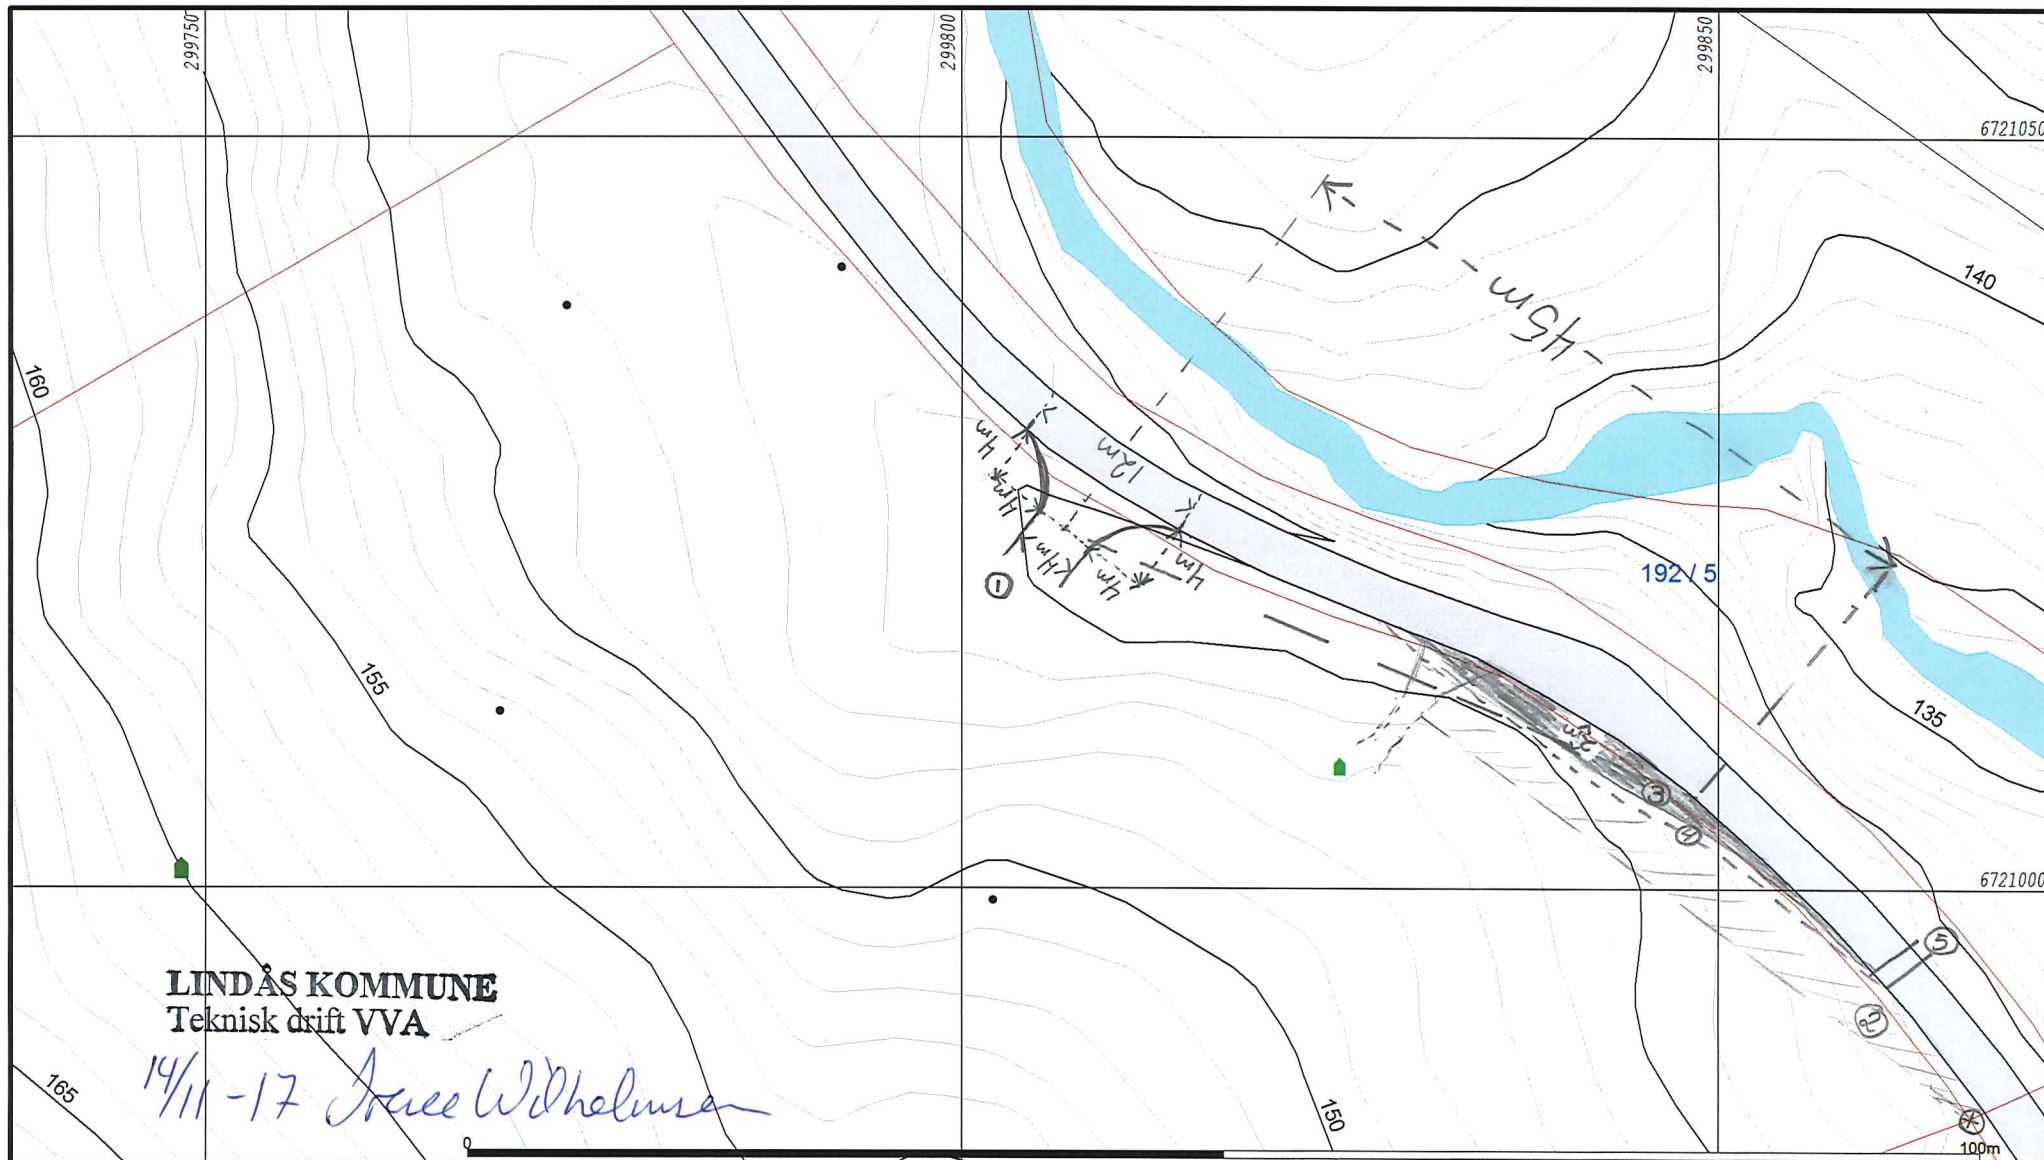

LINDÅS KOMMUNE
Teknisk drift VVA

14/11-17 Anne Wilhelmsen

- | | | |
|------------------------|------------------------|----------------|
| - Avlop felles | Udefinert grenser | Hytte/feriehus |
| - Drensledning | Terrengmålte grense | Garasje/uthus |
| - Overvann | Konstruert grensepunkt | Industri/lager |
| Pumpeledning spillvann | Bolig | Andre bygg |
| Pumpeledning vann | Bustad m/leilighet | |
| Spillvann | Våningshus | |
| Vannledning | Stor bustader | |

Beliggenhet og høyder må oppfattes som orienterende.

- ① Godkjent avkørsle etter avtale på synfaring.
- ② Ca. område berørt av kommunal siktutbetring.
- ③ 2m vegutvidning i sving.
- ④ 0,5m grøft i samband med vegutvidning
- ⑤ Ny stikkrenne



Dato: 2017.11.14
Sign: liir

Lindås kommune
Geodata avdeling

Situasjonskart

Avkørsle - gbnr 192/5



Målestokk
1:500