


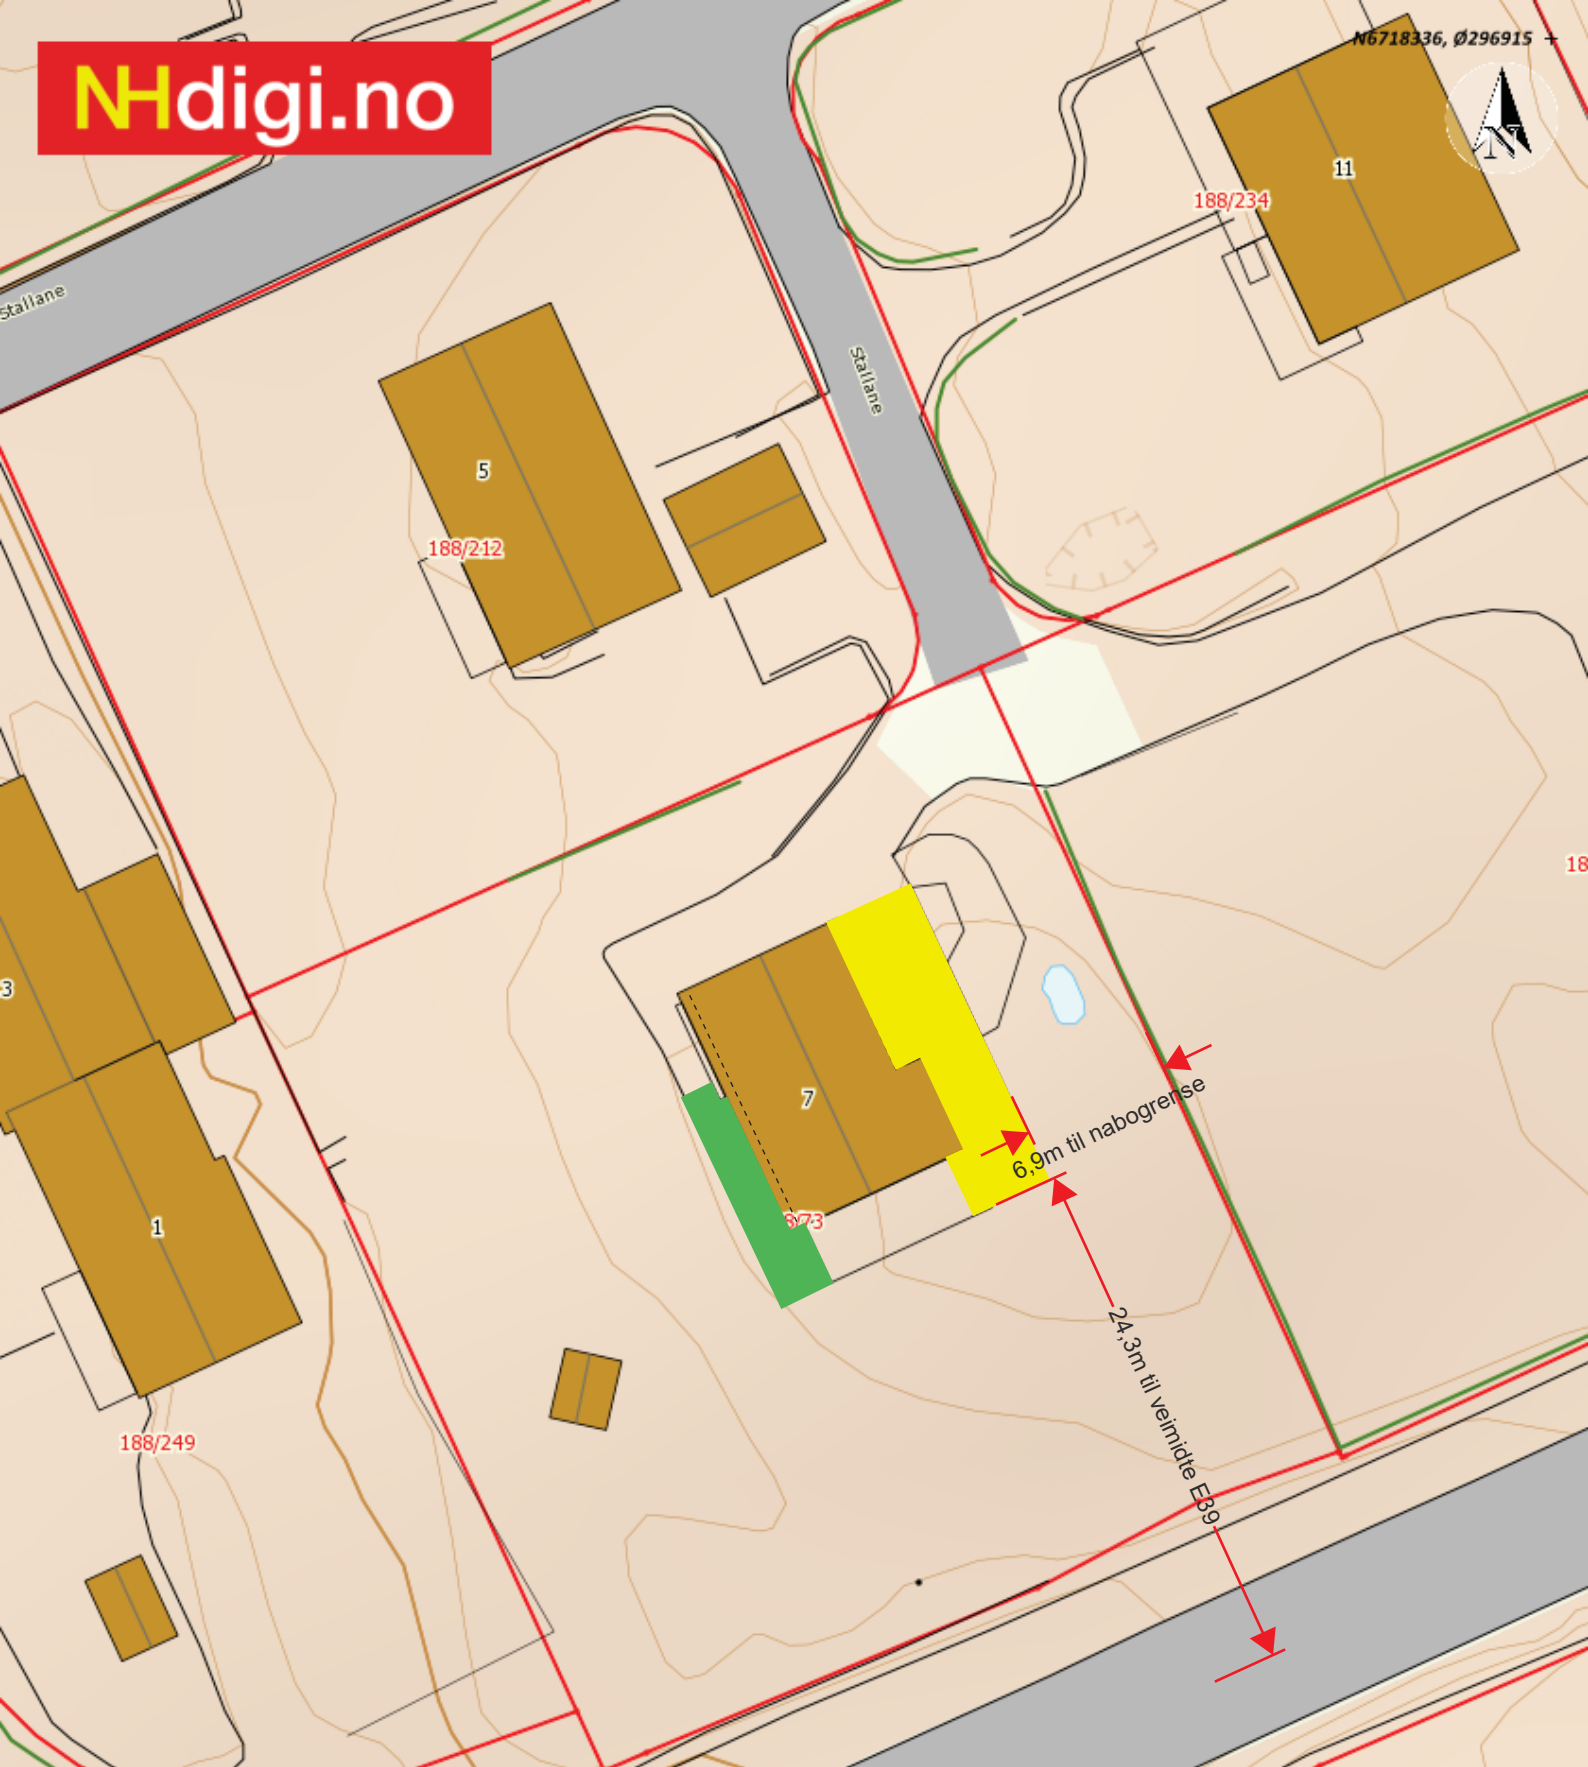

Situasjonskart -

Situasjonsplan tilbygg g/bnr 188/73 Stallane 7/5914 Isdalstø

situasjonsplan

- = Tilbygg Bolig
- = Ny Balkong
- = Eksisterende Bolig

2017-09-08 08:35

Målestokk 1:350
tegn av R.K

Data fra Kartverket, Norge Digitalt og Nordhordland digitalt

15m