

## Gårdskart

Nytt søk

Hjelp

## Landbrukseiendom 1263 - 237/2

## Gårdskart

- Markslag (AR5) 13 klasser
- Markslag (AR5) 7 klasser
- Erosjonsrisiko
- Jordressurs
- Endring markslag (AR5)
- Helling jordbruksareal
- Vis gårds- og bruksnr
- Vis driftssenter


## Bakgrunnskart

- Gråtoner
- Farger
- Raster / N5 (>1:10 000)
- Raster / eldre ØK (>1:10 000)
- Flybilde

## Egne kartlag

TRF Angelstien  
Grøft 2017

1

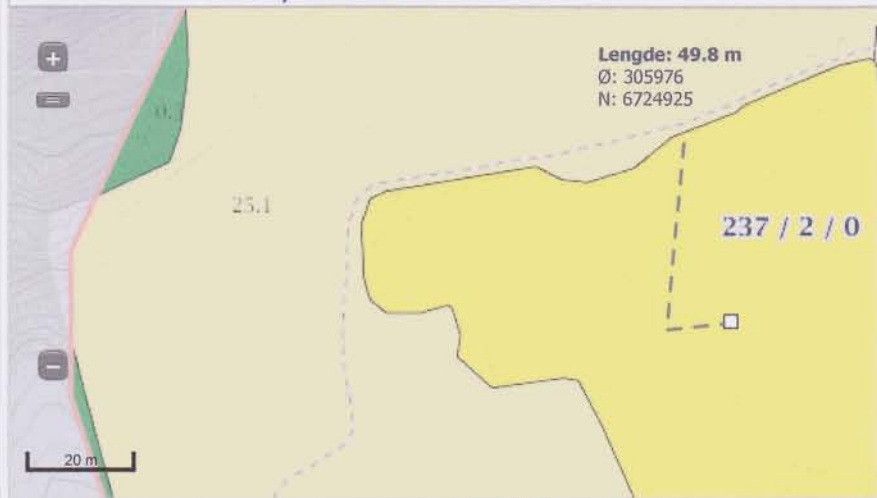

Matrikelnummer	Antall teiger	Fulldyrka jord	Overflat... jord	Innmarks-beite	Skog, s... høy bonitet	Skog, høy bonitet	Skog, midde
<b>1263-237/2: Jordregister (dekar)</b>							
1263-237/2	4	4.8	20.2	53.3	162.8	132.9	
1263-237/9	1	0.1	0.3	5.1	0	0	
<b>SUM:</b>	<b>5</b>	<b>4.9</b>	<b>20.5</b>	<b>58.4</b>	<b>162.8</b>	<b>132.9</b>	

## Gårdskart

Nytt søk

Hjelp

## Landbrukseiendom 1263 - 237/2

## Gårdskart

- Markslag (AR5) 13 klasser
- Markslag (AR5) 7 klasser
- Erosjonsrisiko
- Jordressurs
- Endring markslag (AR5)
- Helling jordbruksareal
- Vis gårds- og bruksnr
- Vis driftssenter


## Bakgrunnskart

- Gråtoner
- Farger
- Raster / N5 (>1:10 000)
- Raster / eldre ØK (>1:10 000)
- Flybilde

## Egne kartlag

TRF Angelstien  
Grøft utført m/bør (Vinteren) 2016-2017

2

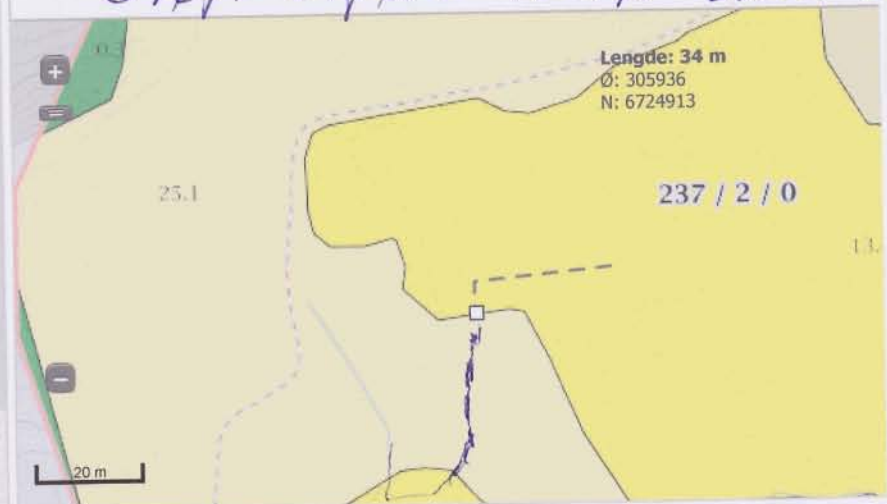

Matrikelnummer	Antall teiger	Fulldyrka jord	Overflat... jord	Innmarks-beite	Skog, s... høy bonitet	Skog, høy bonitet	Skog, midde
<b>1263-237/2: Jordregister (dekar)</b>							
1263-237/2	4	4.8	20.2	53.3	162.8	132.9	
1263-237/9	1	0.1	0.3	5.1	0	0	
<b>SUM:</b>	<b>5</b>	<b>4.9</b>	<b>20.5</b>	<b>58.4</b>	<b>162.8</b>	<b>132.9</b>	