
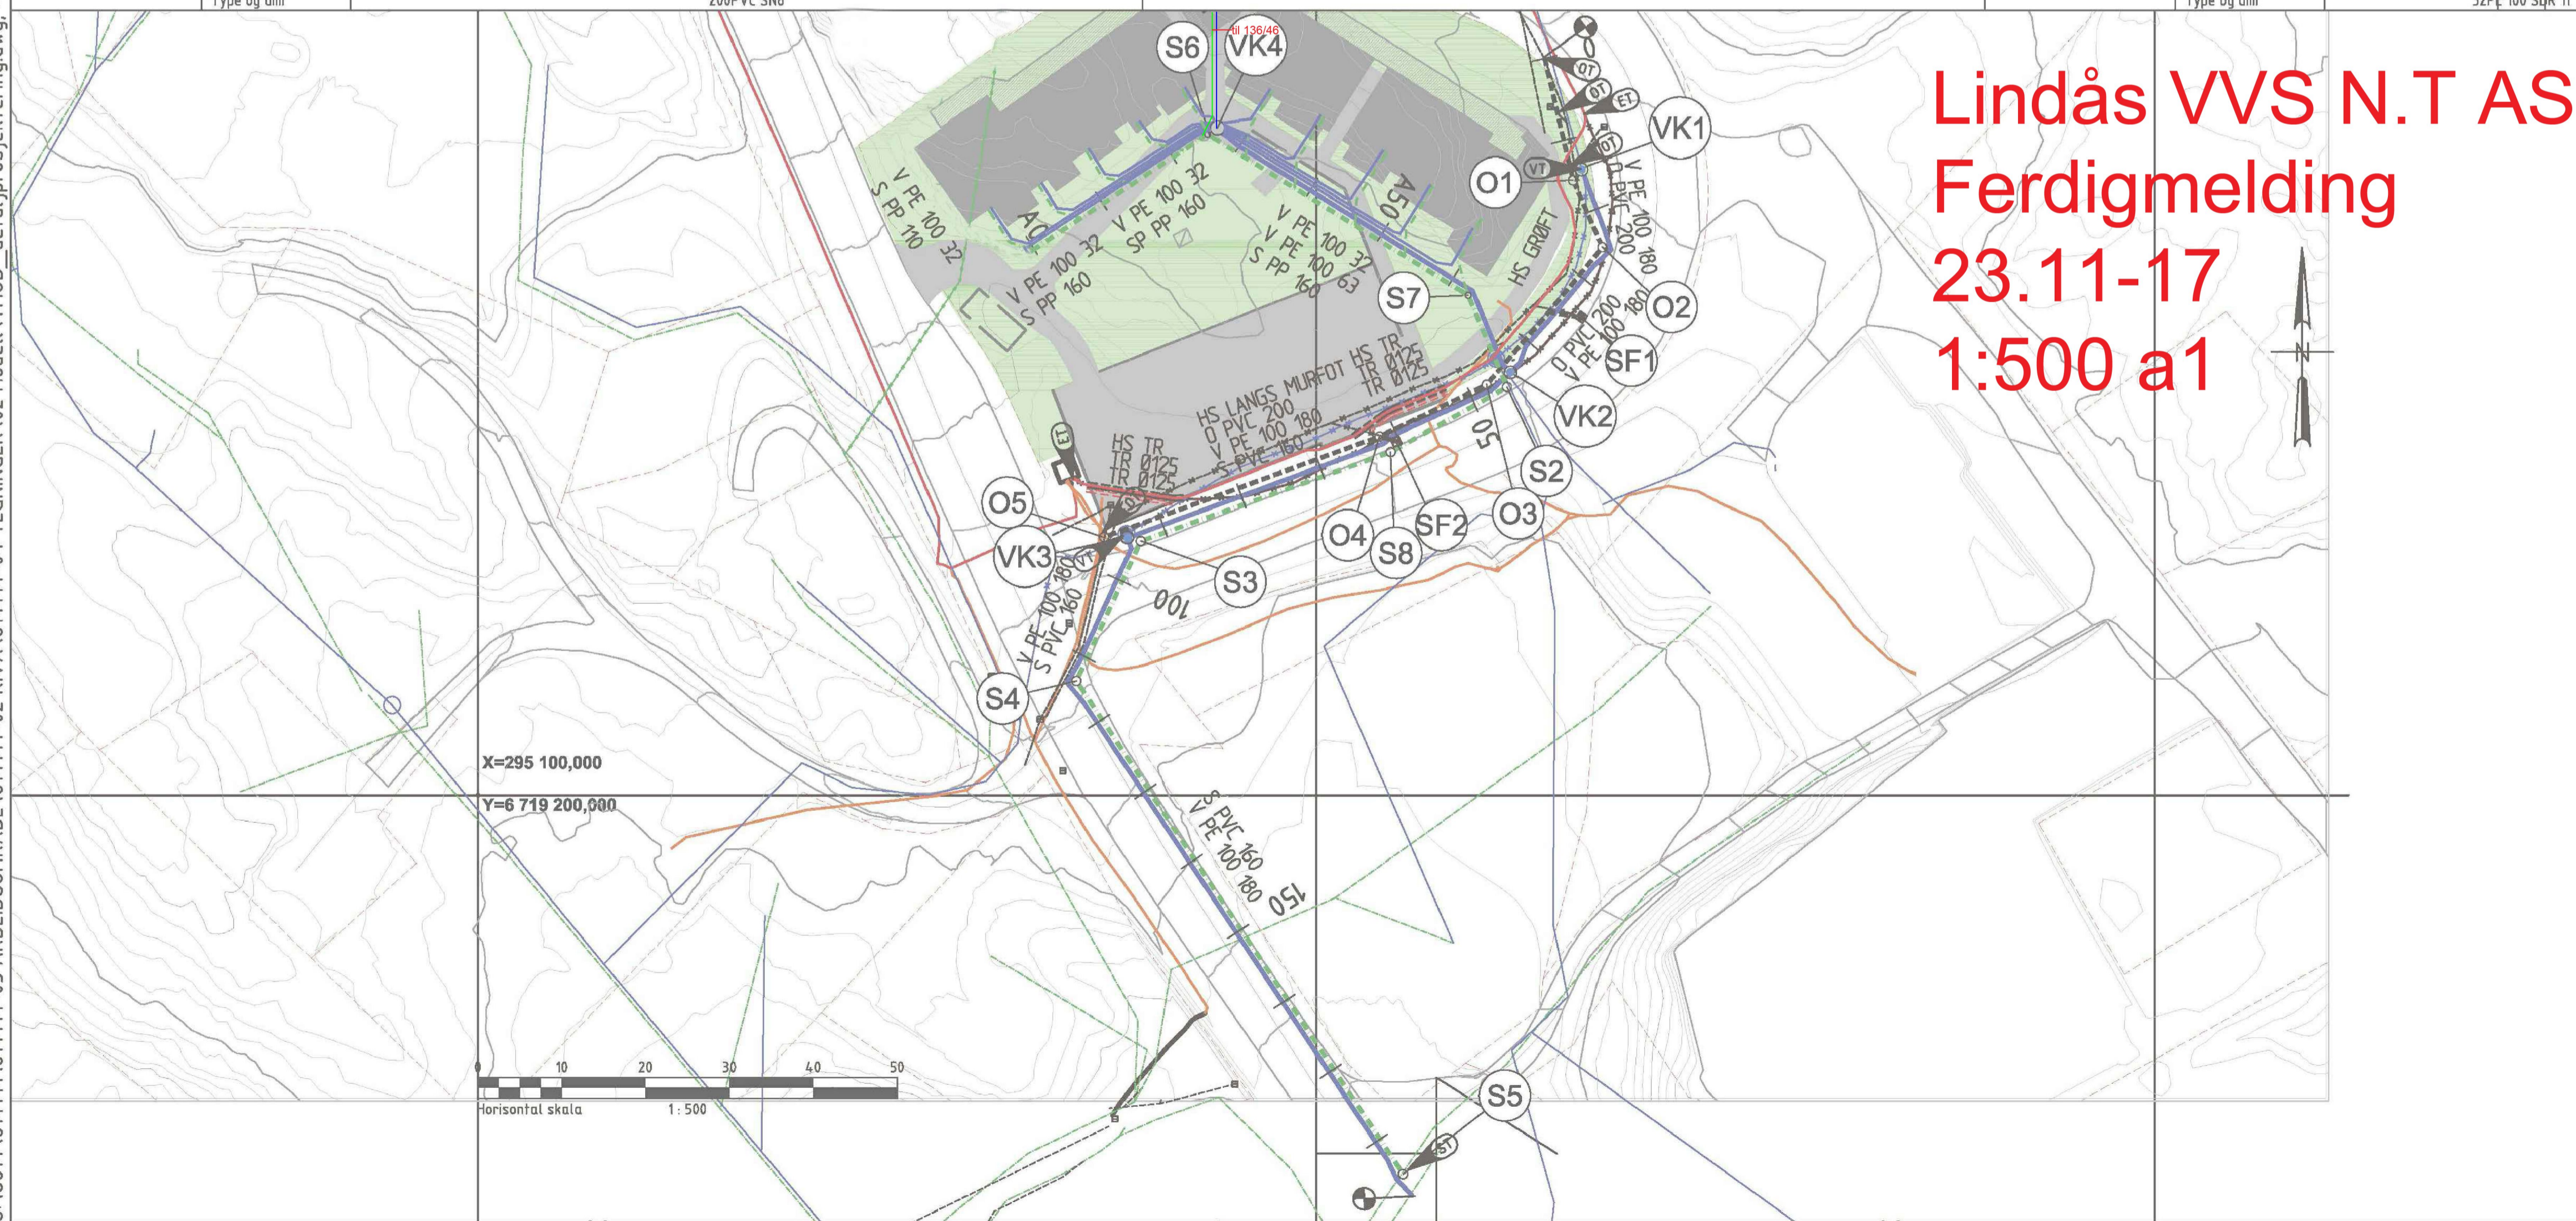
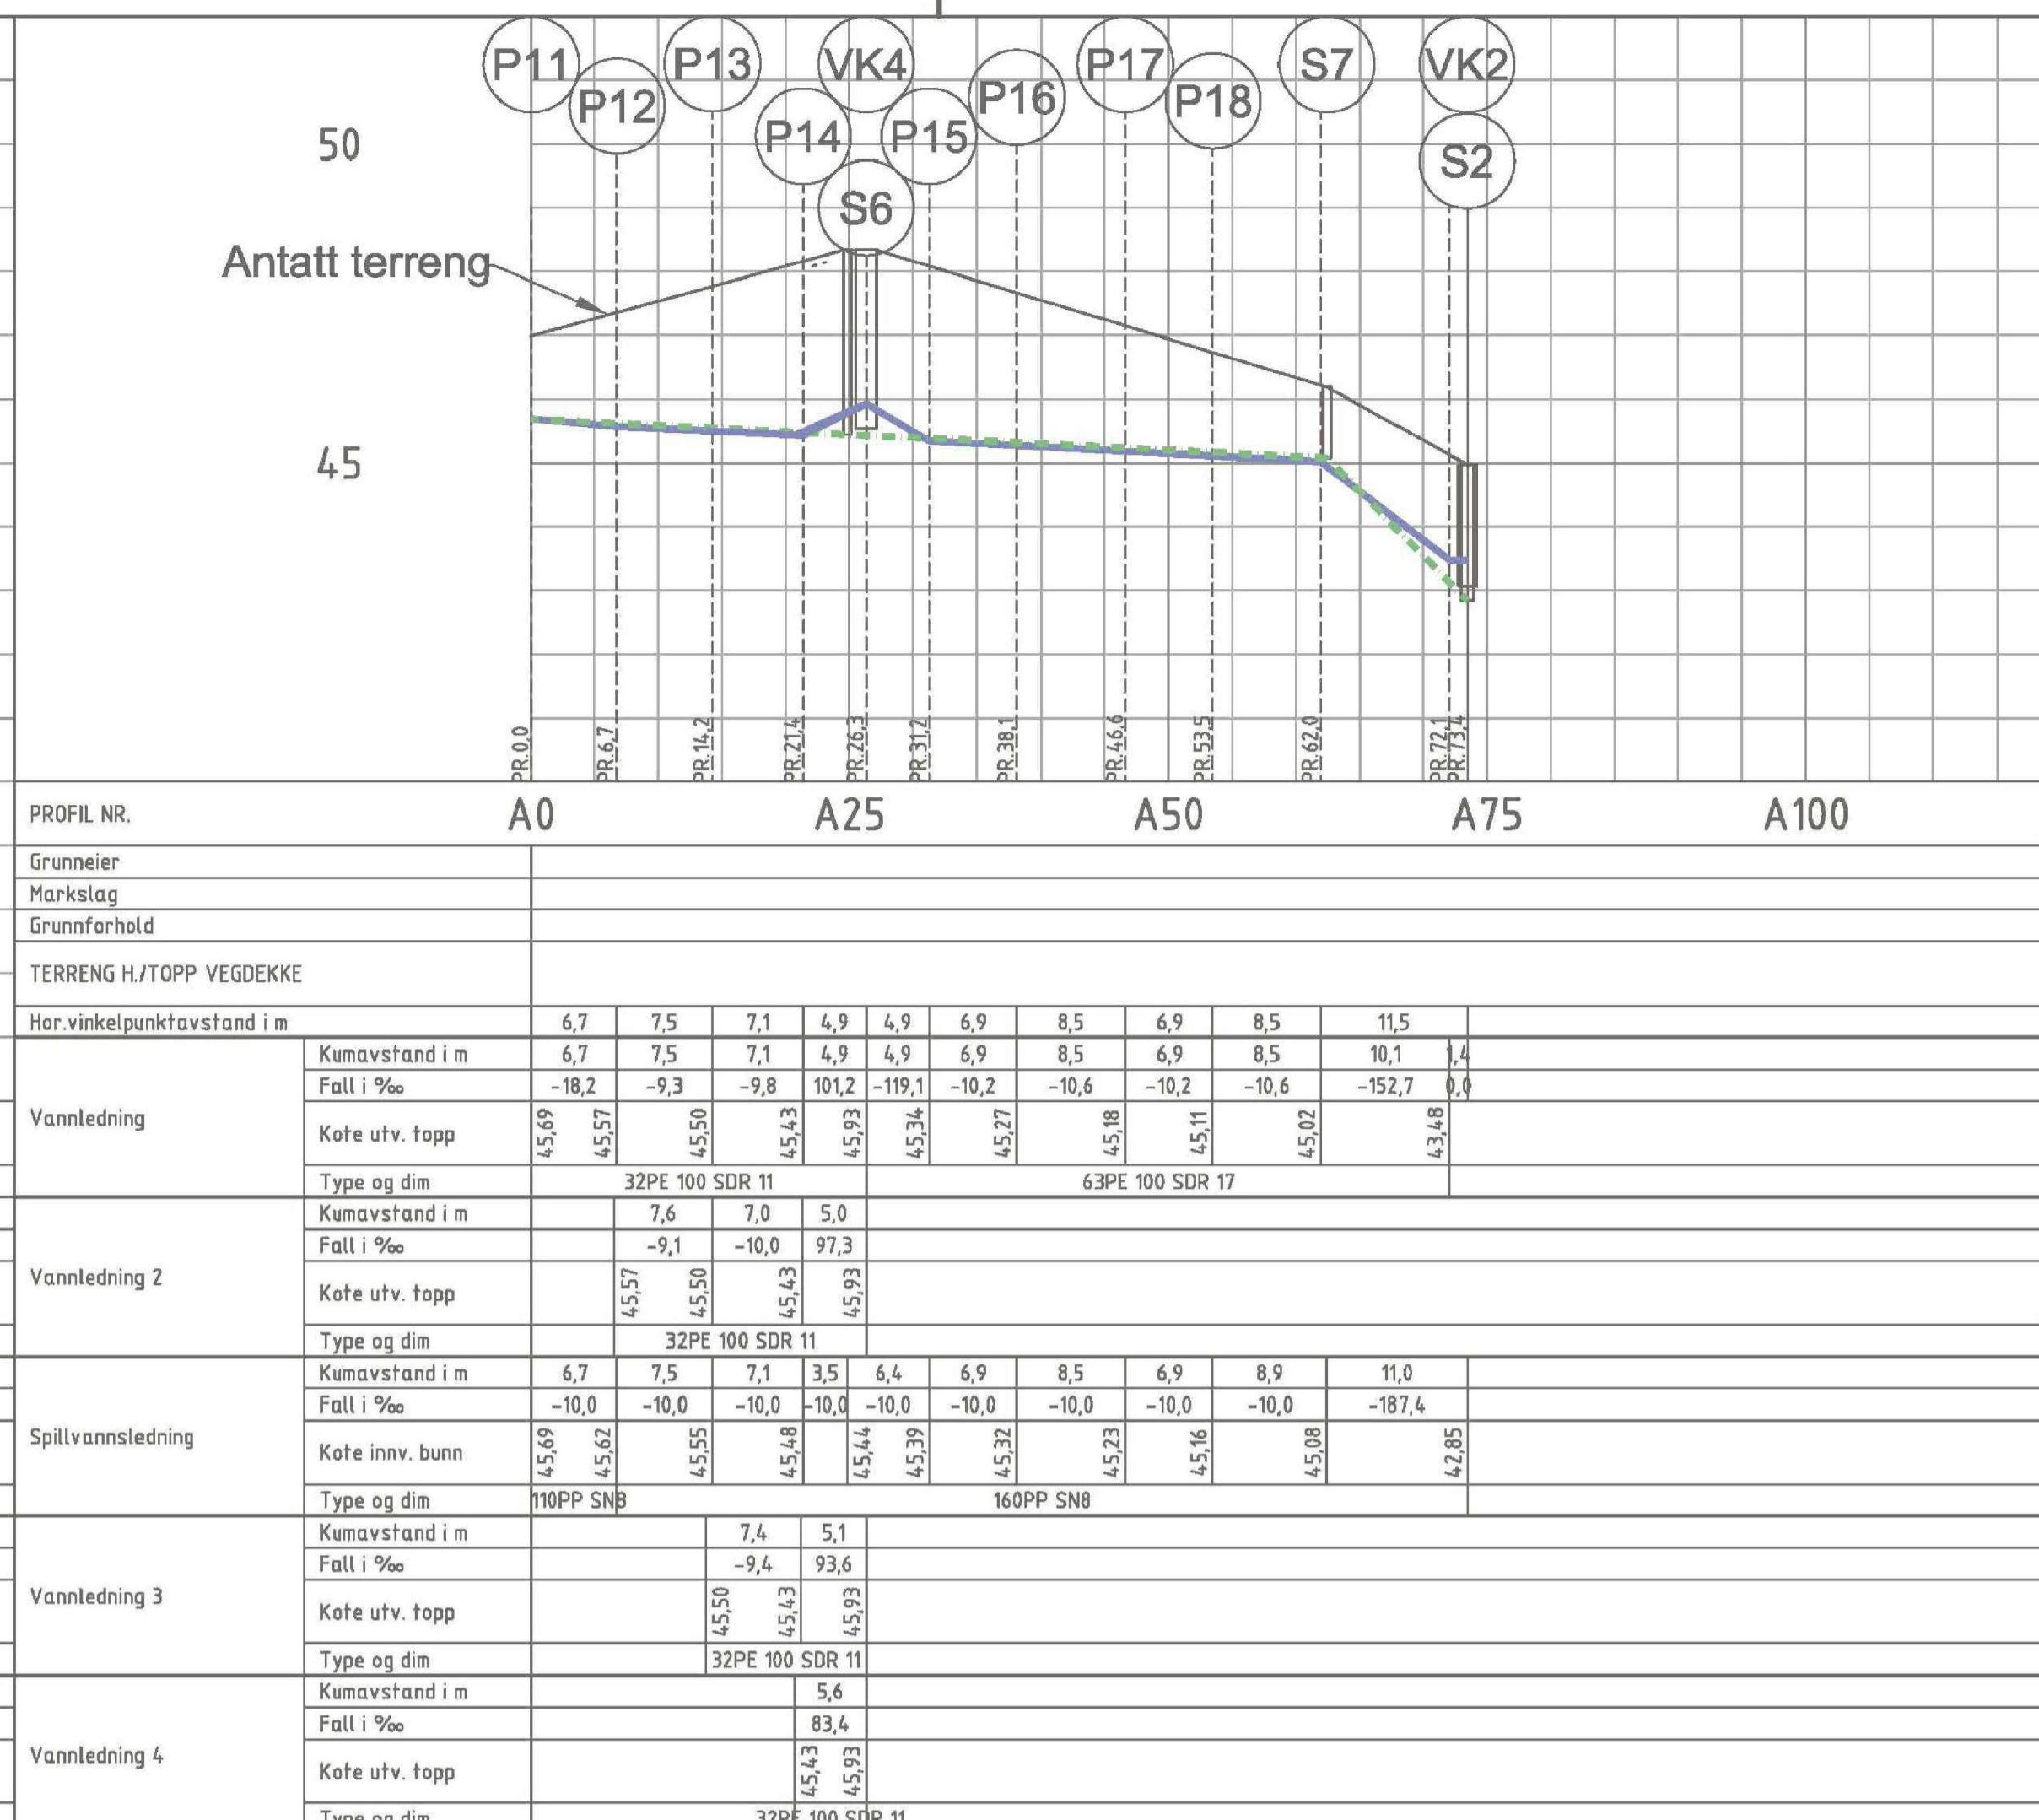


C:\0614\61414\1\61414-03 ARBEIDSMÅL\61414-02 RIVA\61414-04 TEGNINGER\02 Model\TMO2_detaljprosjektering.dwg - Layout: (H100) - Plottet av: ahi, Dato: 2016.10.11 kl 15:00

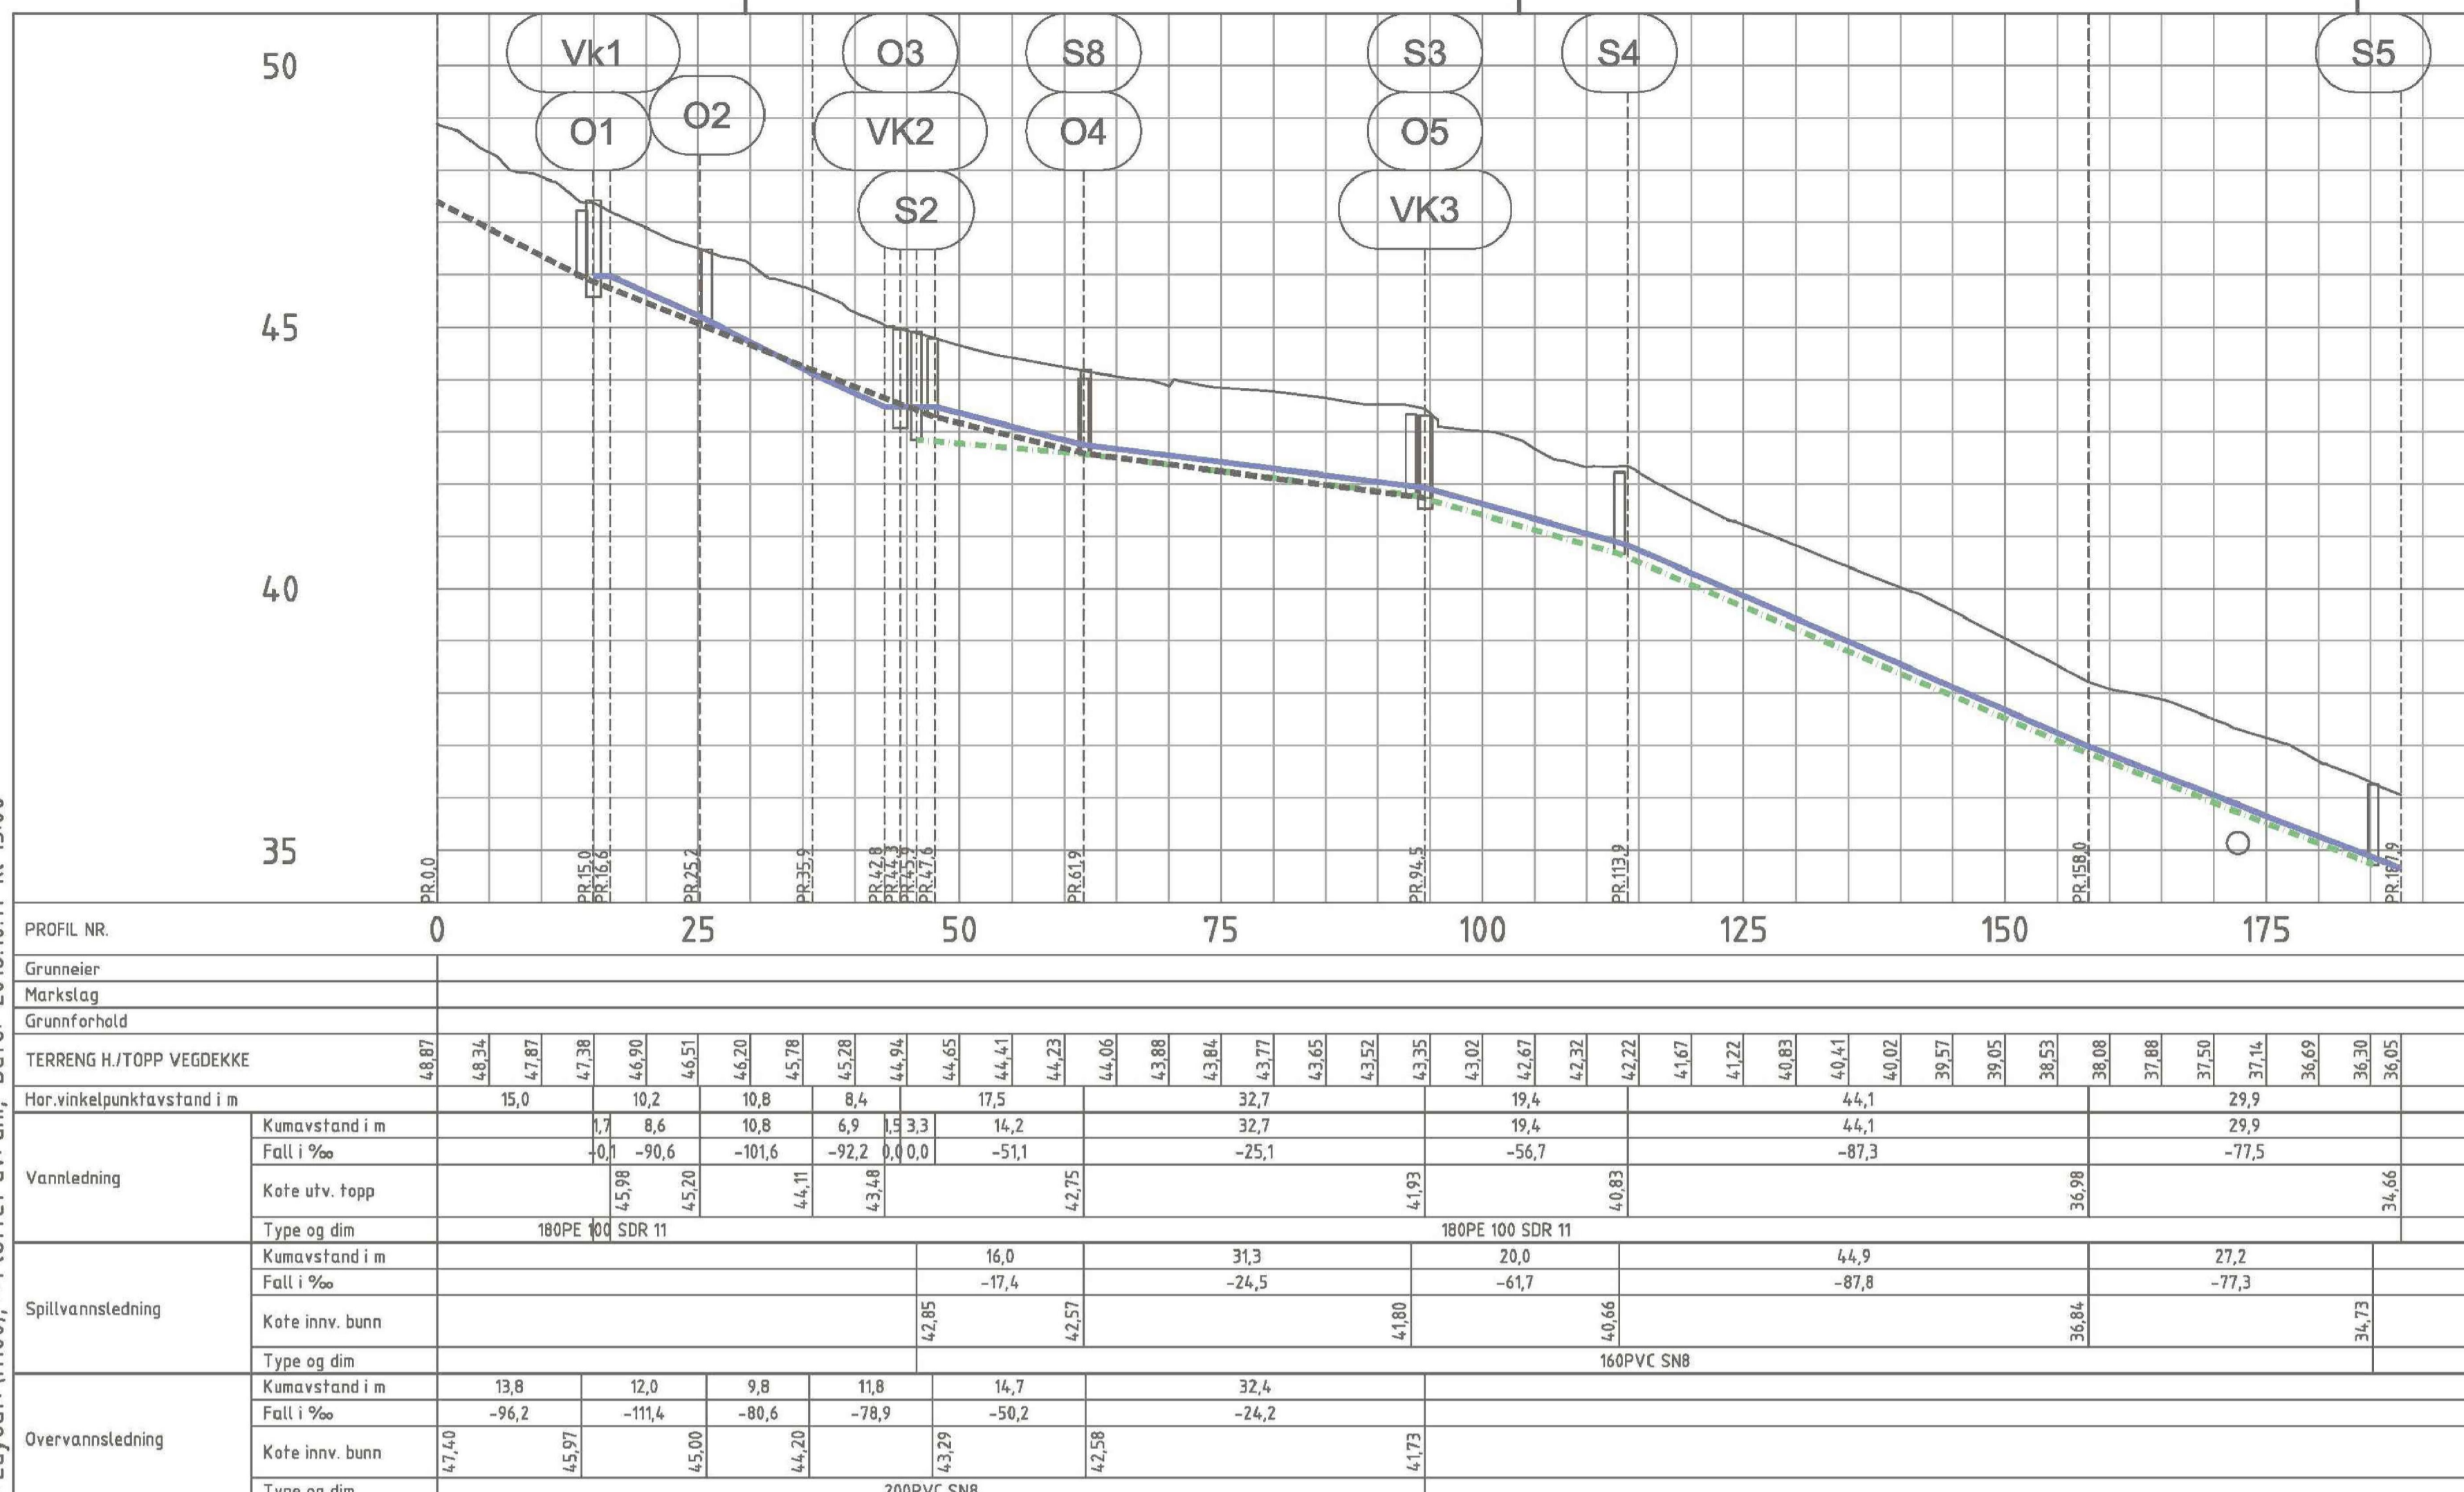

Lindås VVS N.T AS
Ferdigmelding
23.11-17
1:500 a1

TEGNFORKLARING

LEDNINGER	Ekstisterende	Prosjektert
Vannledning (VL)		
Spillvannledning (SP)		
Overvannledning (OV)		
Lavspent BKK		
Høyspent, BKK		
Høyspent i trekkerar, BKK		
Trekkerar, fremtidig		
Ledning utgår		

SYMBOLER

Prosjektert kum		Entreprisegrense	
Ekstisterende kum		Tilknytning vann	
Brannventil		Tilknytning spillvann	
Kjefestluk		Tilknytning overvann	
Kuppelrist		Tilknytning elektro	

KUMSATELLITTER

Vannkum		Sandfang	
Overvannskum		Hjelpesluk	
Spillvannskum		Pumpestasjon	

C	LAGT TIL HS	11.10.2016	AH	CSB	LKS
B	Endret trasé fott	23.09.2016	OSH	AH	LKS
A	ARBEIDSTEGNING	22.09.2016	OSH	CSB	LKS
0	TR godkjenning	08.09.2016	AH	CSB	TEE
Rev.	Beskrivelse	Endr./Dato	Tegn.	Kontr.	Godk.
		Original format A1	Fag		
Byggmester Markus VVA Alverflaten			RIVA		
Hordasmbakken Omlegging vann og avløp			ARBEIDSTEGNING		
Multiconsult			Pålestokk		
Totalleverandør av rådgivertjenester			1:500		
Oppdragsnr: 614141					
Dato: 25.06.2013			Konstr./Tegnet: TEE		
Oppdragsnr: 614141			Kontrollert: BJB		
Tegningsnr: H_100			Godkjent: IVE		
Tlf: 55 62 37 00 - Faks: 55 62 37 01			Rev: C		