

Sak 2013/1631 innng.

Nordbohus Villanger&Sønner As

Knarvik 08.07.2014

Att rune Kristoffersen

Kvassnesvegen 45

5914 Isdalstø

LINDÅS KOMMUNE	
Klassering	
08 JUL 2014	
Ark. saksnr.	Løpenr.
Saksh.	Tilgangskode

Byggplassering Gnr 39 bnr 11. Hodnekvam i Lindås.

Vedlagt følger dokumentasjon for byggplasserin av nybygg på Gnr 39 bnr 11. Bygget er plassert av Lindås Kommune Geodata avd. etter godkjent situasjonsplan frå Villanger & Sønner As.

Godkjent høgde tgrm. Er satt til cote 45,20. Høgde grovplanert bygggrup er målt til cote 44,72.

Knarvik 08.07.2014

Lindås Kommune Geodata avd.


Einar Rydland

Lindås kommune

Utlistet av: lieiry
Utlistet dato: 2014.07.08
Prosjektnavn: C:\Gemini\survey\Work\39-11 Byggplasseri8ng.gmi
Prosjektbeskrivelse:

KoordinatsystemID: EUR89 32
Koordinatsystem navn: UTM(EUREF89) - SONE 32
Datum: EUREF89
Oppdragsgiver:
Adresse:
Postnummer / sted:


Opprettet:	Dato: 2014.04.02	Signatur: lieiry
Endret:	2014.07.08	lieiry

Prosjekt: C:\Gemini\survey\Work\39-11 Byggplasseri8ng.gmi

Koordinatsystem: UTM(EUREF89) - SONE 32

08.07.2014

PunktID	Tema	N-koord.	Ø-koord.	Høyde	Geoide H	Status
H04		6 736 390,198	298 797,137	45,500		U
H05		6 736 386,688	298 803,597			K
H06		6 736 385,194	298 802,785			K
H08		6 736 388,317	298 800,599			K
H07		6 736 386,823	298 799,787			K
H03		6 736 384,807	298 807,059	45,500		U
H01		6 736 396,957	298 800,809	45,500		U
H13		6 736 393,259	298 807,615			K
H12		6 736 394,708	298 808,403			K
H09		6 736 395,264	298 803,925			K
H10		6 736 396,714	298 804,712			K
H02		6 736 391,566	298 810,731	45,500		U

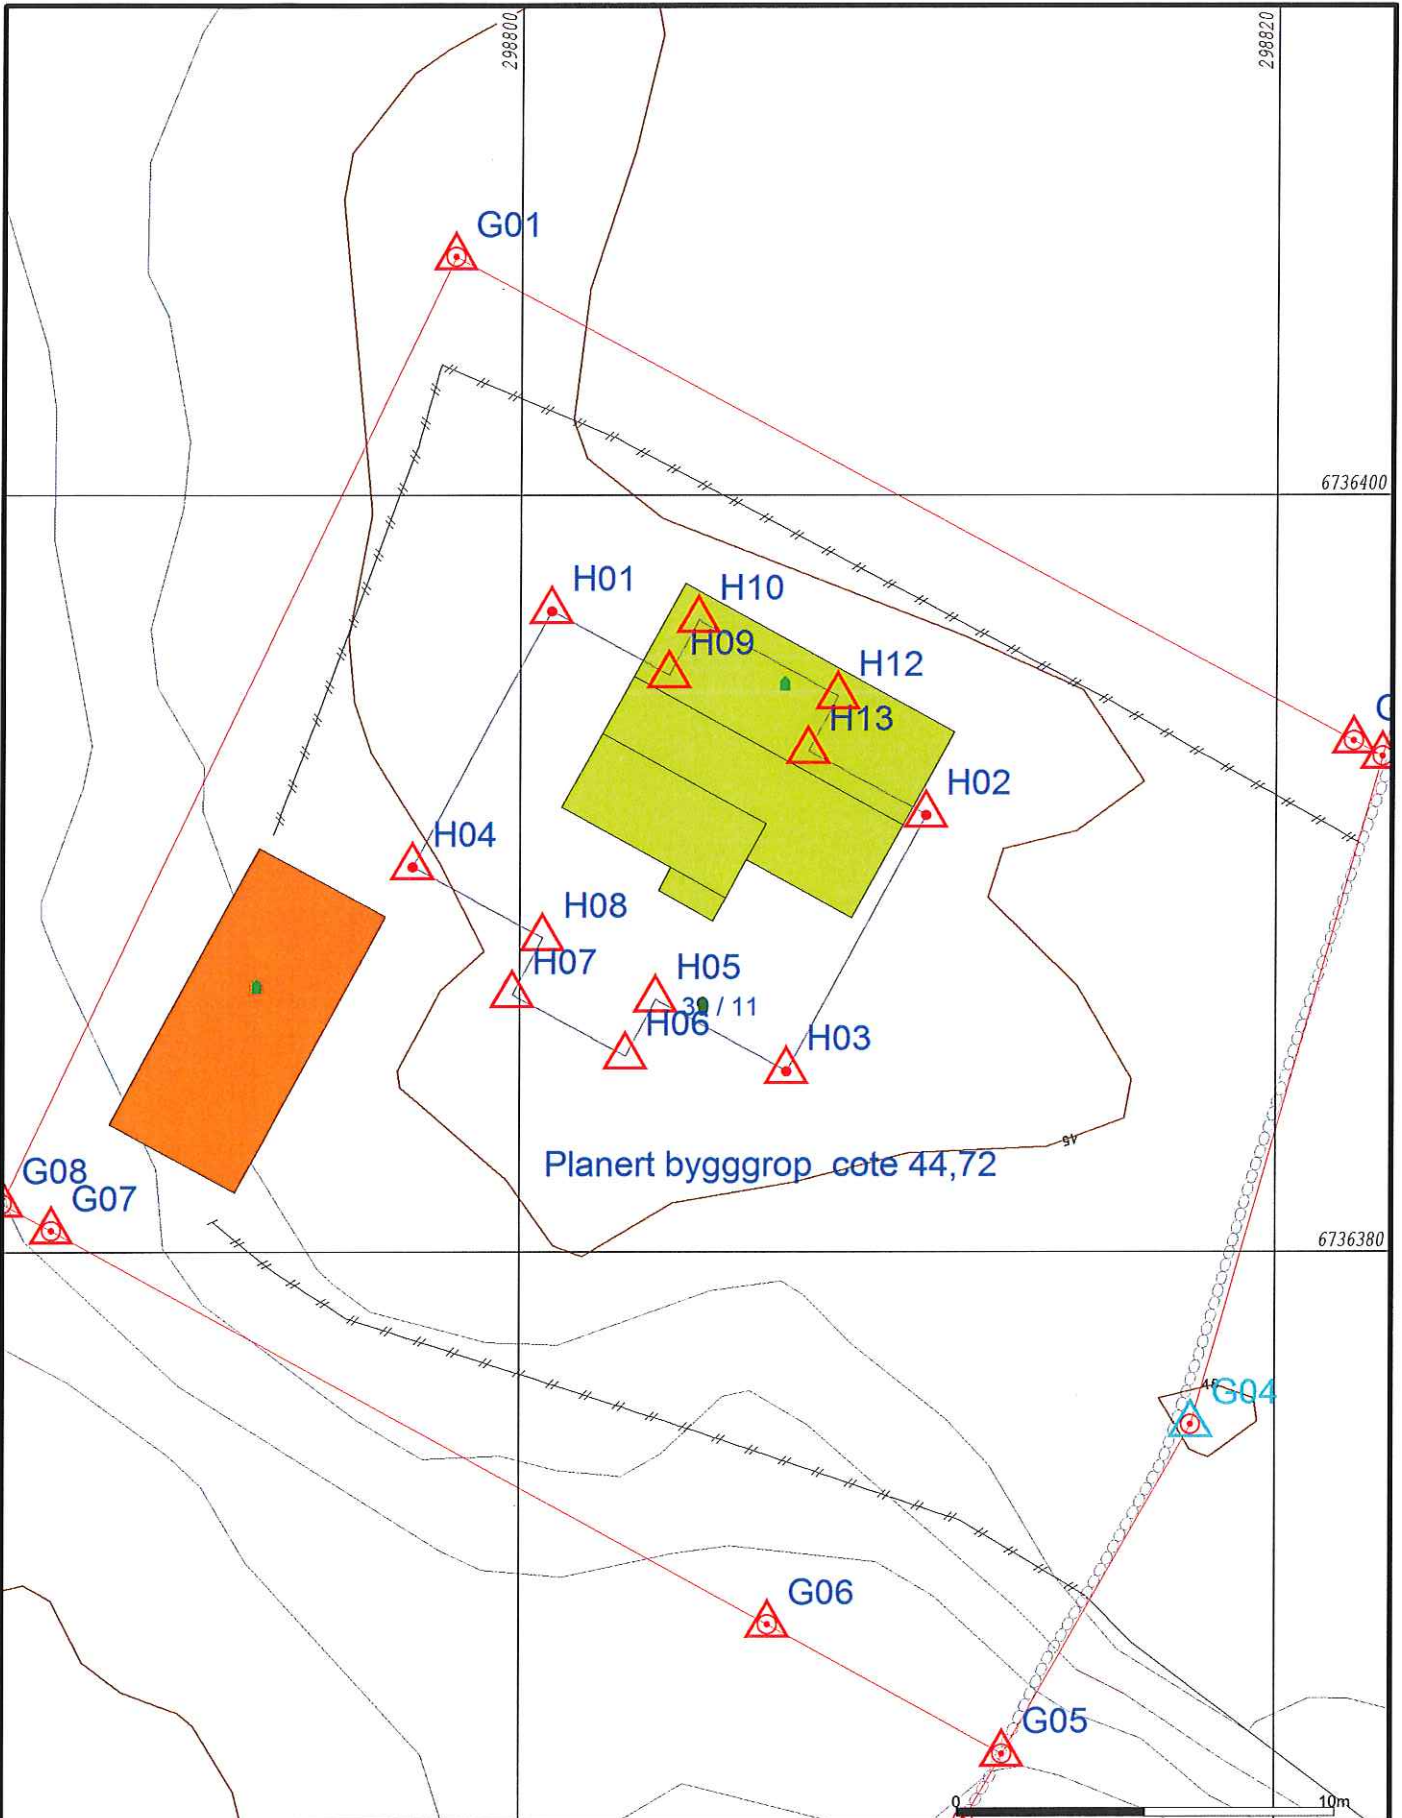

- Målte Grenser
- Registrerte Grenser
- Udefinert grenser
- ⚠ Terrengmålte grense
- △ Konstruert grensepunkt
- Bolig
- Bustad m/leilighet
- Våningshus
- Større bustader
- Hytte/feriehuis
- Garasje/utlus
- Industri/lager
- Andre bygg



Lindås kommune
Geodata avdeling
Byggplassering.



Dato: 2014.07.08
Sign: ljei

[Handwritten signature]
Lindås kommune

Gnr 39 bnr 11

Målestokk
1:200

Beliggenhet og høyder må oppfattes som orienterende.