

- Målte Grenser
 - Registrerte Grenser
 - Udefinert grense
 - Terengmålte grense
 - Konstruert grensepunkt
 - Bolig
 - Bustad m/leilighet
 - Våningshus
 - Storre bustader
 - Hytte/feriehus
 - Garasje/uthus
 - Industri/lager
 - Andre bygg
- Beliggenhet og høyder må oppfattes som orienterende.




Lindås kommune
Geodata avdeling
Oppdatert kart etter grensejustering 15.11.2017

Dato: 2017.11.24
Sign: liei

Gnr 108 bnr 175

N

Målestokk

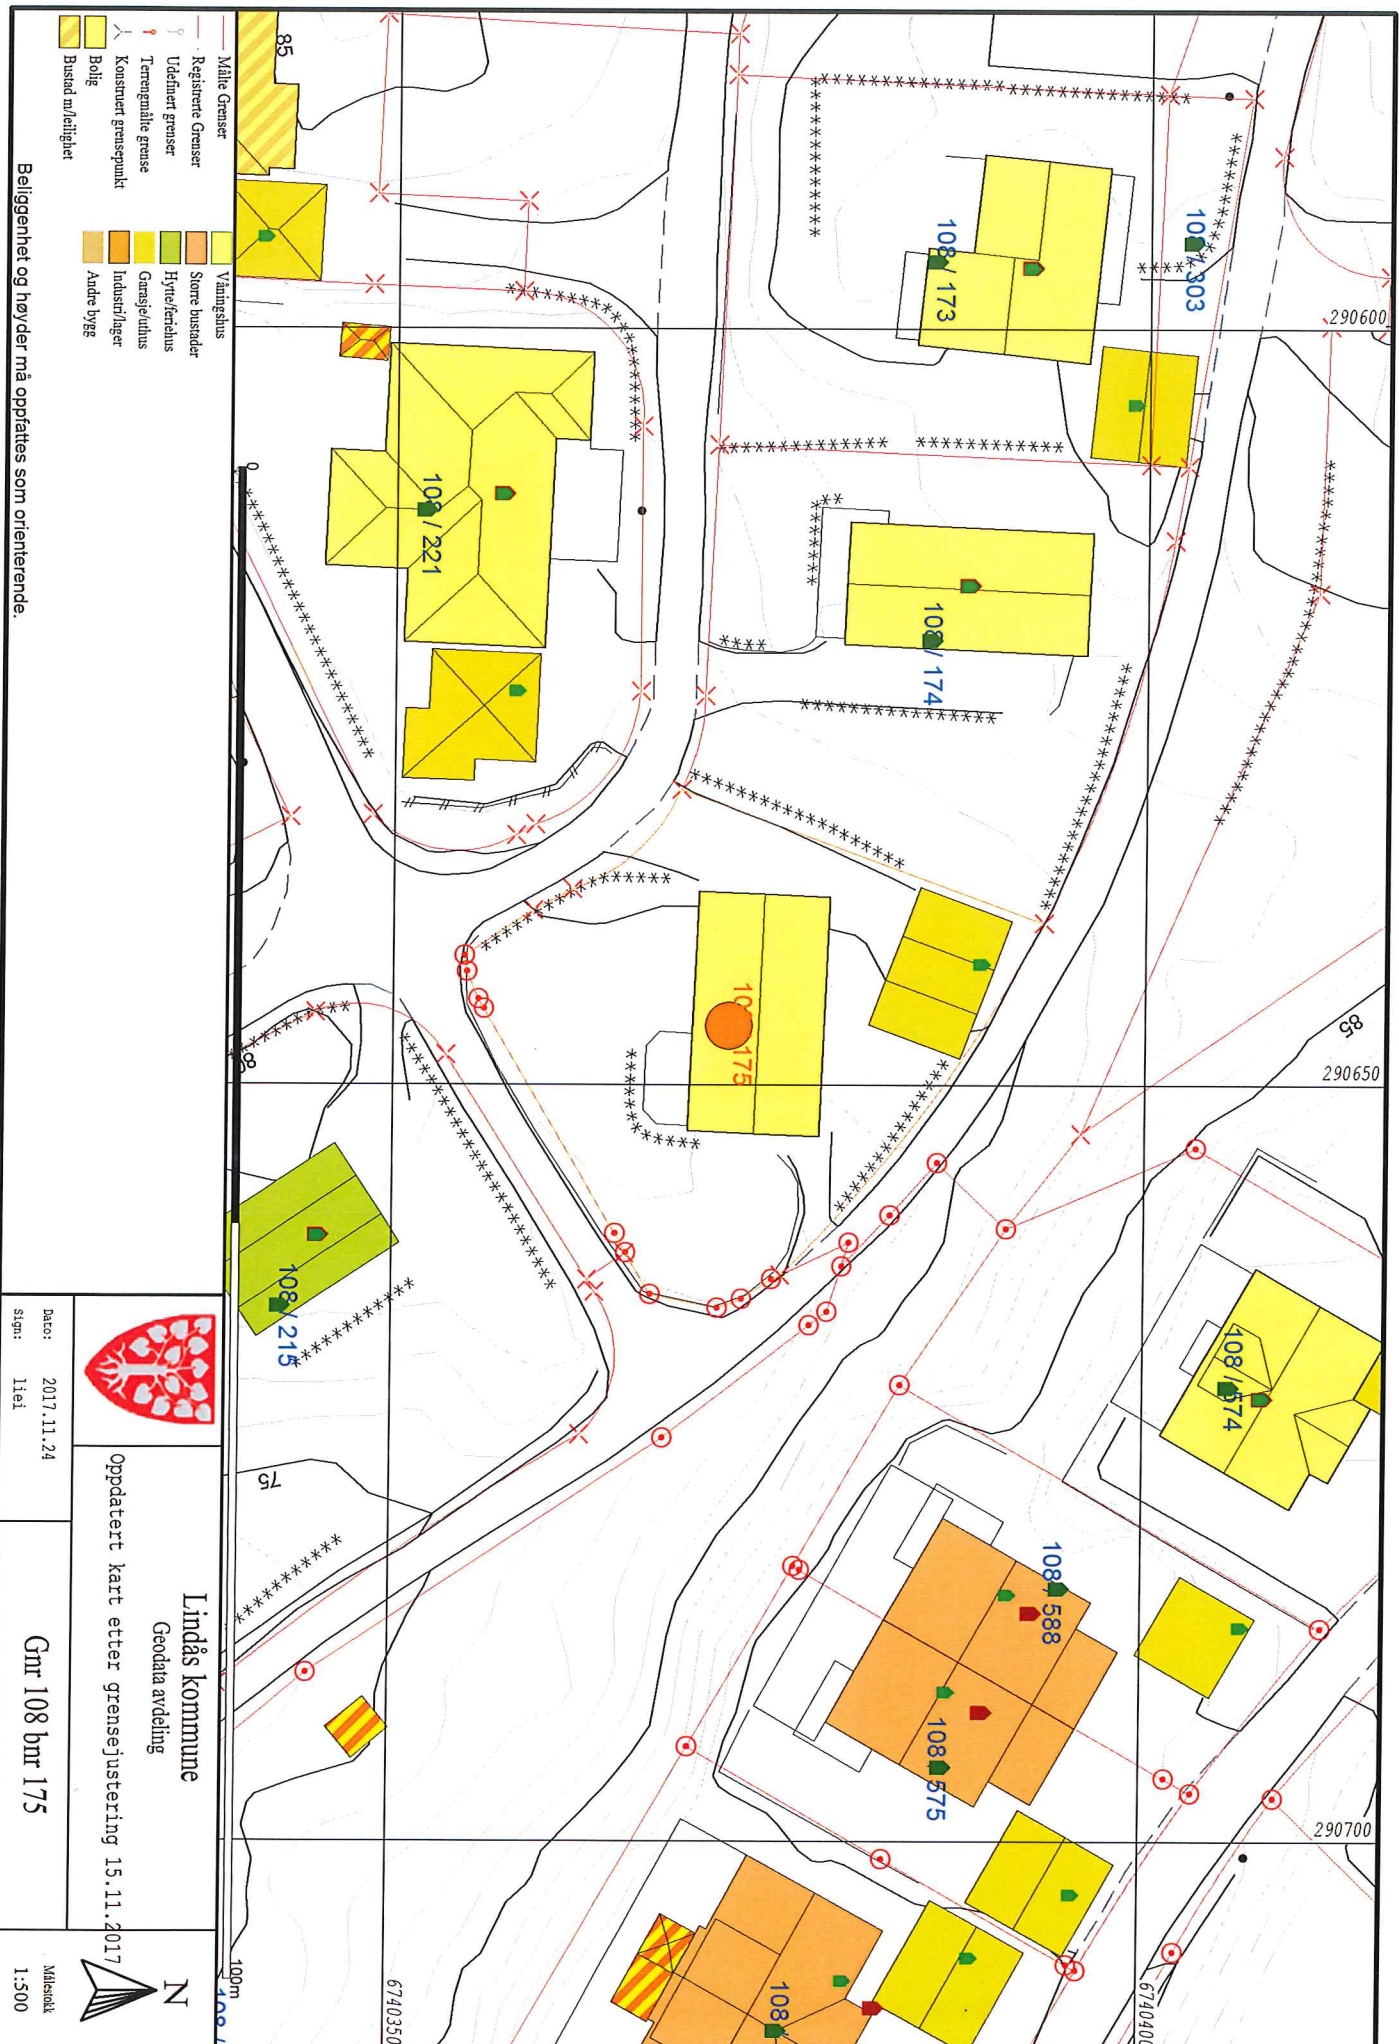

- Målte Grenser
- - - Registrerte Grenser
- Udefinert grense
- Terrengmåle grense
- Konstruert grensepunkt
- Boile
- Bustad m/leilighet

- Vanningshus
- Storre bustadder
- Hytte/feriehuis
- Garnsele/huis
- Industri/lager
- Andre bygge

Beliggenhet og høyder må opprættes som orienterende.



Lindås kommune
Geodata avdeling

Oppdatert kart etter grensejustering 15.11.2017



Dato: 2017.11.24
stør: 11ei

Gnr 108 bnr 175

Målestokk
1:500

Lindås kommune