**For matrikkelenhet:**

Kommune: 1263 - LINDÅS
Gårdsnummer: 108
Bruksnummer: 623

Utskriftsdato/klokkeslett: 16.11.2017 kl. 13:46

Produsert av: Einar Rydland

Attestert av: Lindås kommune

Lindås kommune

Matrikkelført

16 NOV 2017

Orientering om matrikelbrev

Matrikelbrevet er hjemlet i «Lov om eigedomsregistrering» (matrikellova) av 17. juni 2005. Etter definisjonen i matrikelloven § 1-1 (1) er matrikelbrevet en attestert utskrift av matrikkelen som viser alle registrerte opplysninger om en matrikkelenhet ved oppgitt dato.

Om fullstendighet og nøyaktighet i matrikelbrevet

Matrikkelen ble etablert ved konvertering av data fra tidligere registre. Det kan variere hvor gode disse dataene er med hensyn på fullstendighet og nøyaktighet. I enkelte tilfeller kan grensepunkt og grenselinjer mangle helt eller delvis eller være feil registrert. Det kan også være feil og mangler ved registrert bygnings- og adresseinformasjon. Fullstendighet og stedfestingsnøyaktighet er generelt bedre innenfor enn utenfor tettbygd strøk. Vær oppmerksom på at for mange matrikkelenheter og bygg hefter usikkerhet ved arealet som oppgis.

For utfyllende informasjon: www.kartverket.no/matrikelbrev

Matrikkelenhet

Matrikkelenhetstype: Grunneiendom

Bruksnavn:

Etableringsdato: 23.11.2015

Skyld:

0

Er tinglyst:

Ja

Har festegrønner:

Nei

Er seksjonert:

Nei

Arealrapport

Tekst

Beregna areal for 108 / 623

Areal (m2) Kommentar

3 014,1

Eierforhold

Tinglyste eierforhold

Rolle

Status

Føds.d./org.nr

Navn

Bruksenhet

Adresse

Hagellia 4

LINDÅS TOMTESELSKAP AS

5914 ISDALSTØ

Andel

1 / 1

Forretninger

Forretningstype

Oppmålingsforretning/grensejustering

Årsak til feilretting

Tinglysningsstatus

Tinglysningsstatusdato

Forretningsdato

Matrikkelføringsdato

Signatur

	15.11.2017	16.11.2017	1263nye
Rolle	Matrikkelenhet	Matrikkelenhet	Arealendring
Avgiver	1263 - 108/604	1263 - 108/604	-178,7
Mottaker	1263 - 108/623	1263 - 108/623	178,7


Annen forretningstype

	19.10.2015	19.11.2015	1263nye
Rolle	Matrikkelenhet	Matrikkelenhet	Arealendring
Avgiver	1263 - 108/623	1263 - 108/623	0

Oppmålingsforretning


Tinglyst

	26.11.2015	19.10.2015	19.11.2015	1263nye
Rolle	Matrikkelenhet	Matrikkelenhet	Matrikkelenhet	Arealendring
Avgiver	1263 - 108/622	1263 - 108/622	1263 - 108/622	-2 835,3
Mottaker	1263 - 108/623	1263 - 108/623	1263 - 108/623	2 835,4

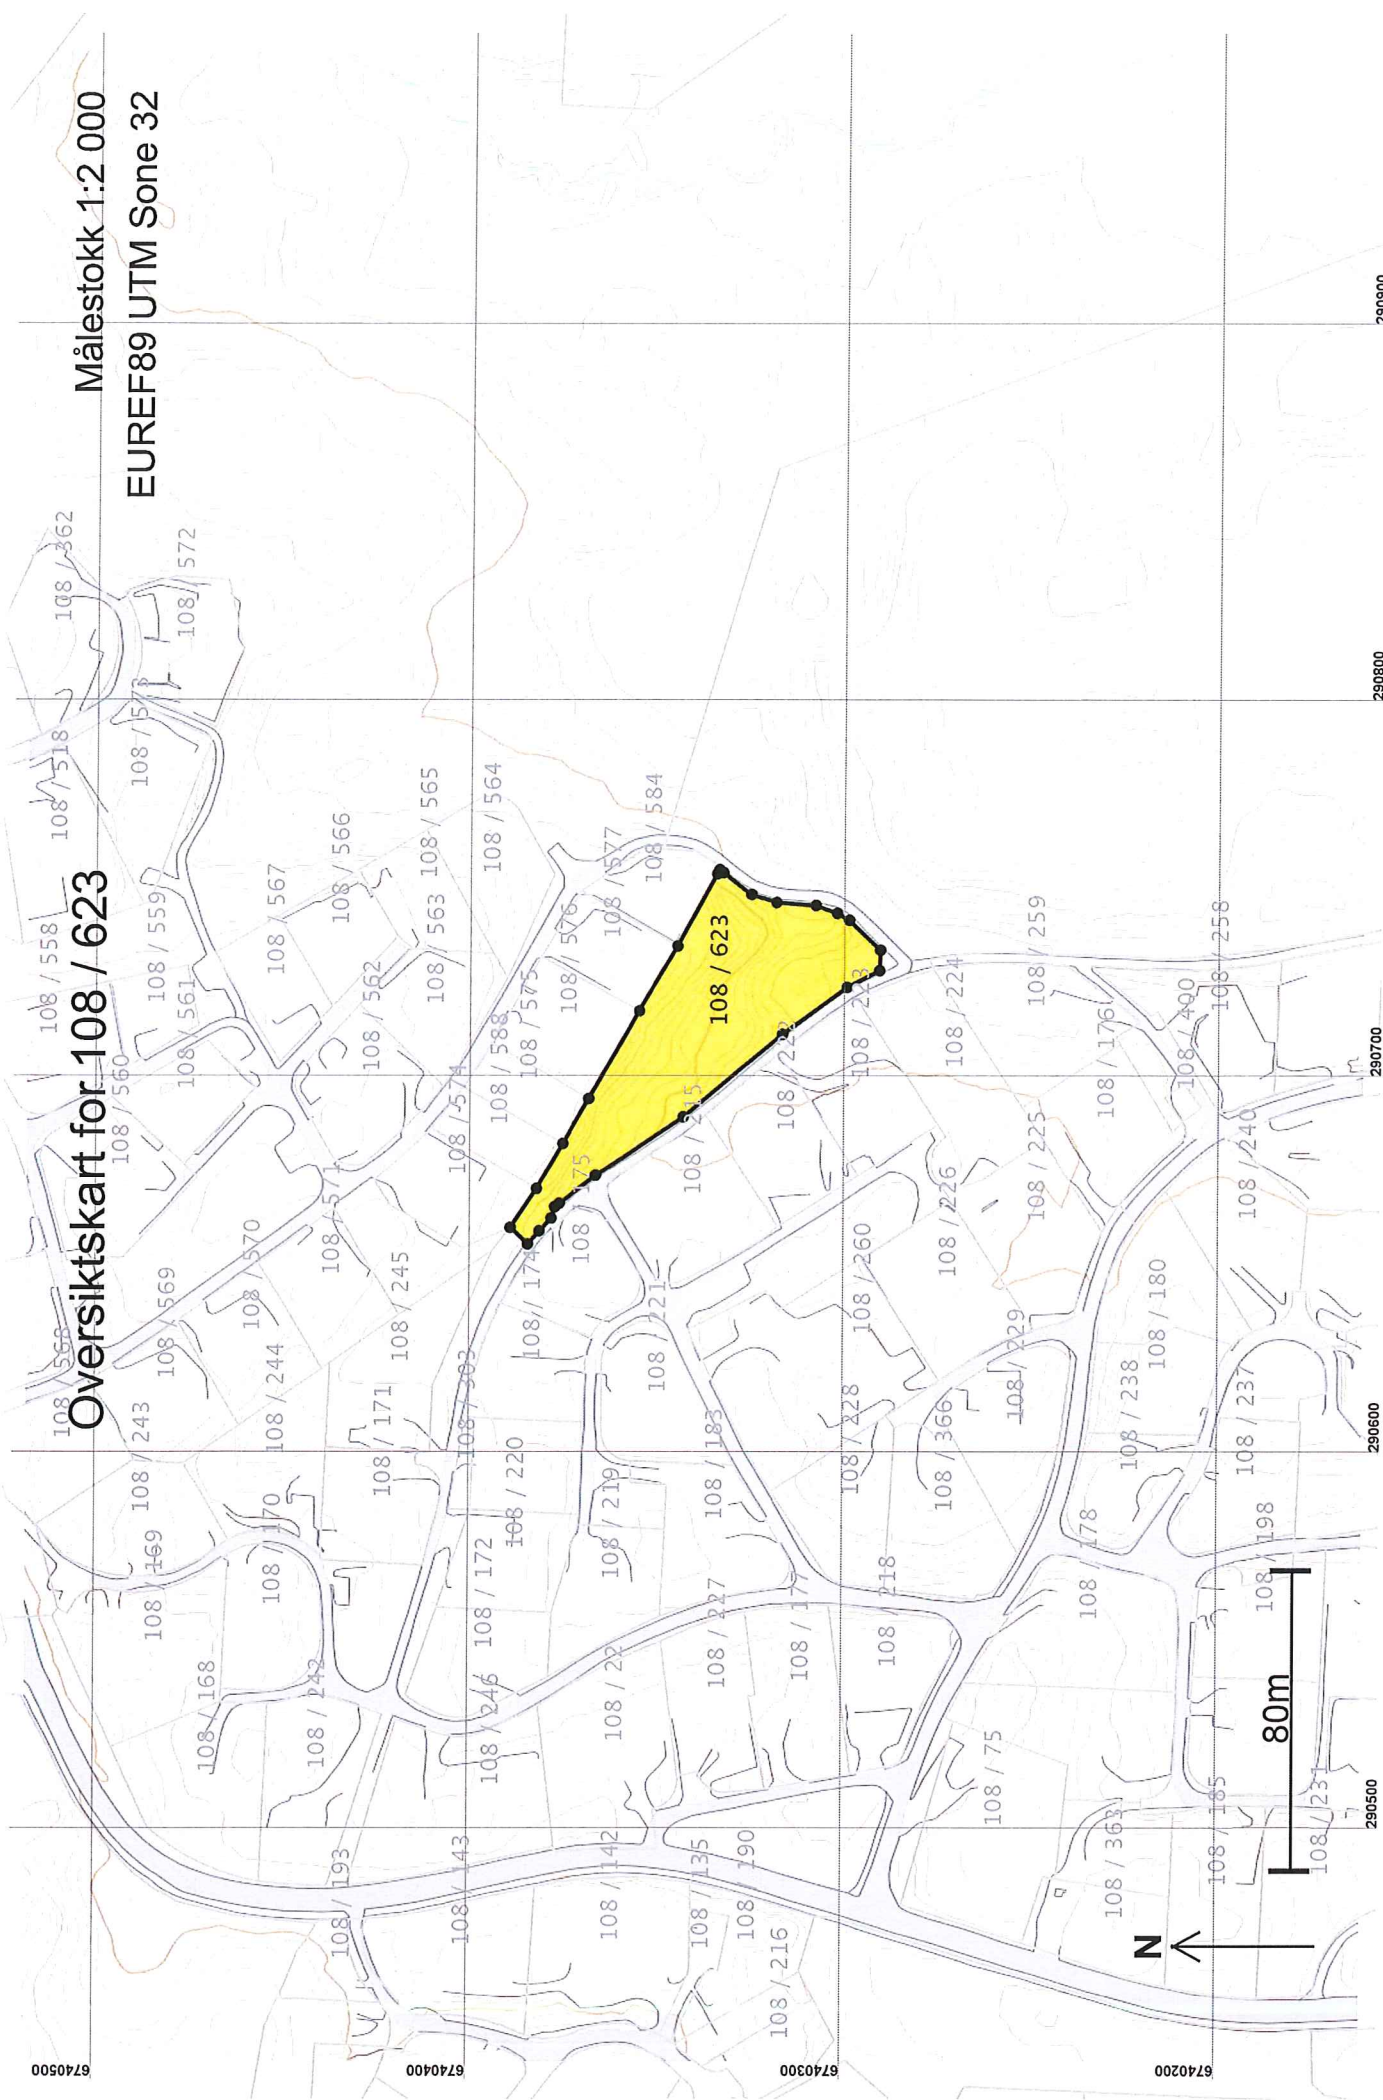

Oversiktskart for 108 / 623

Målestokk 1:2 000
EUREF89 UTM Sone 32

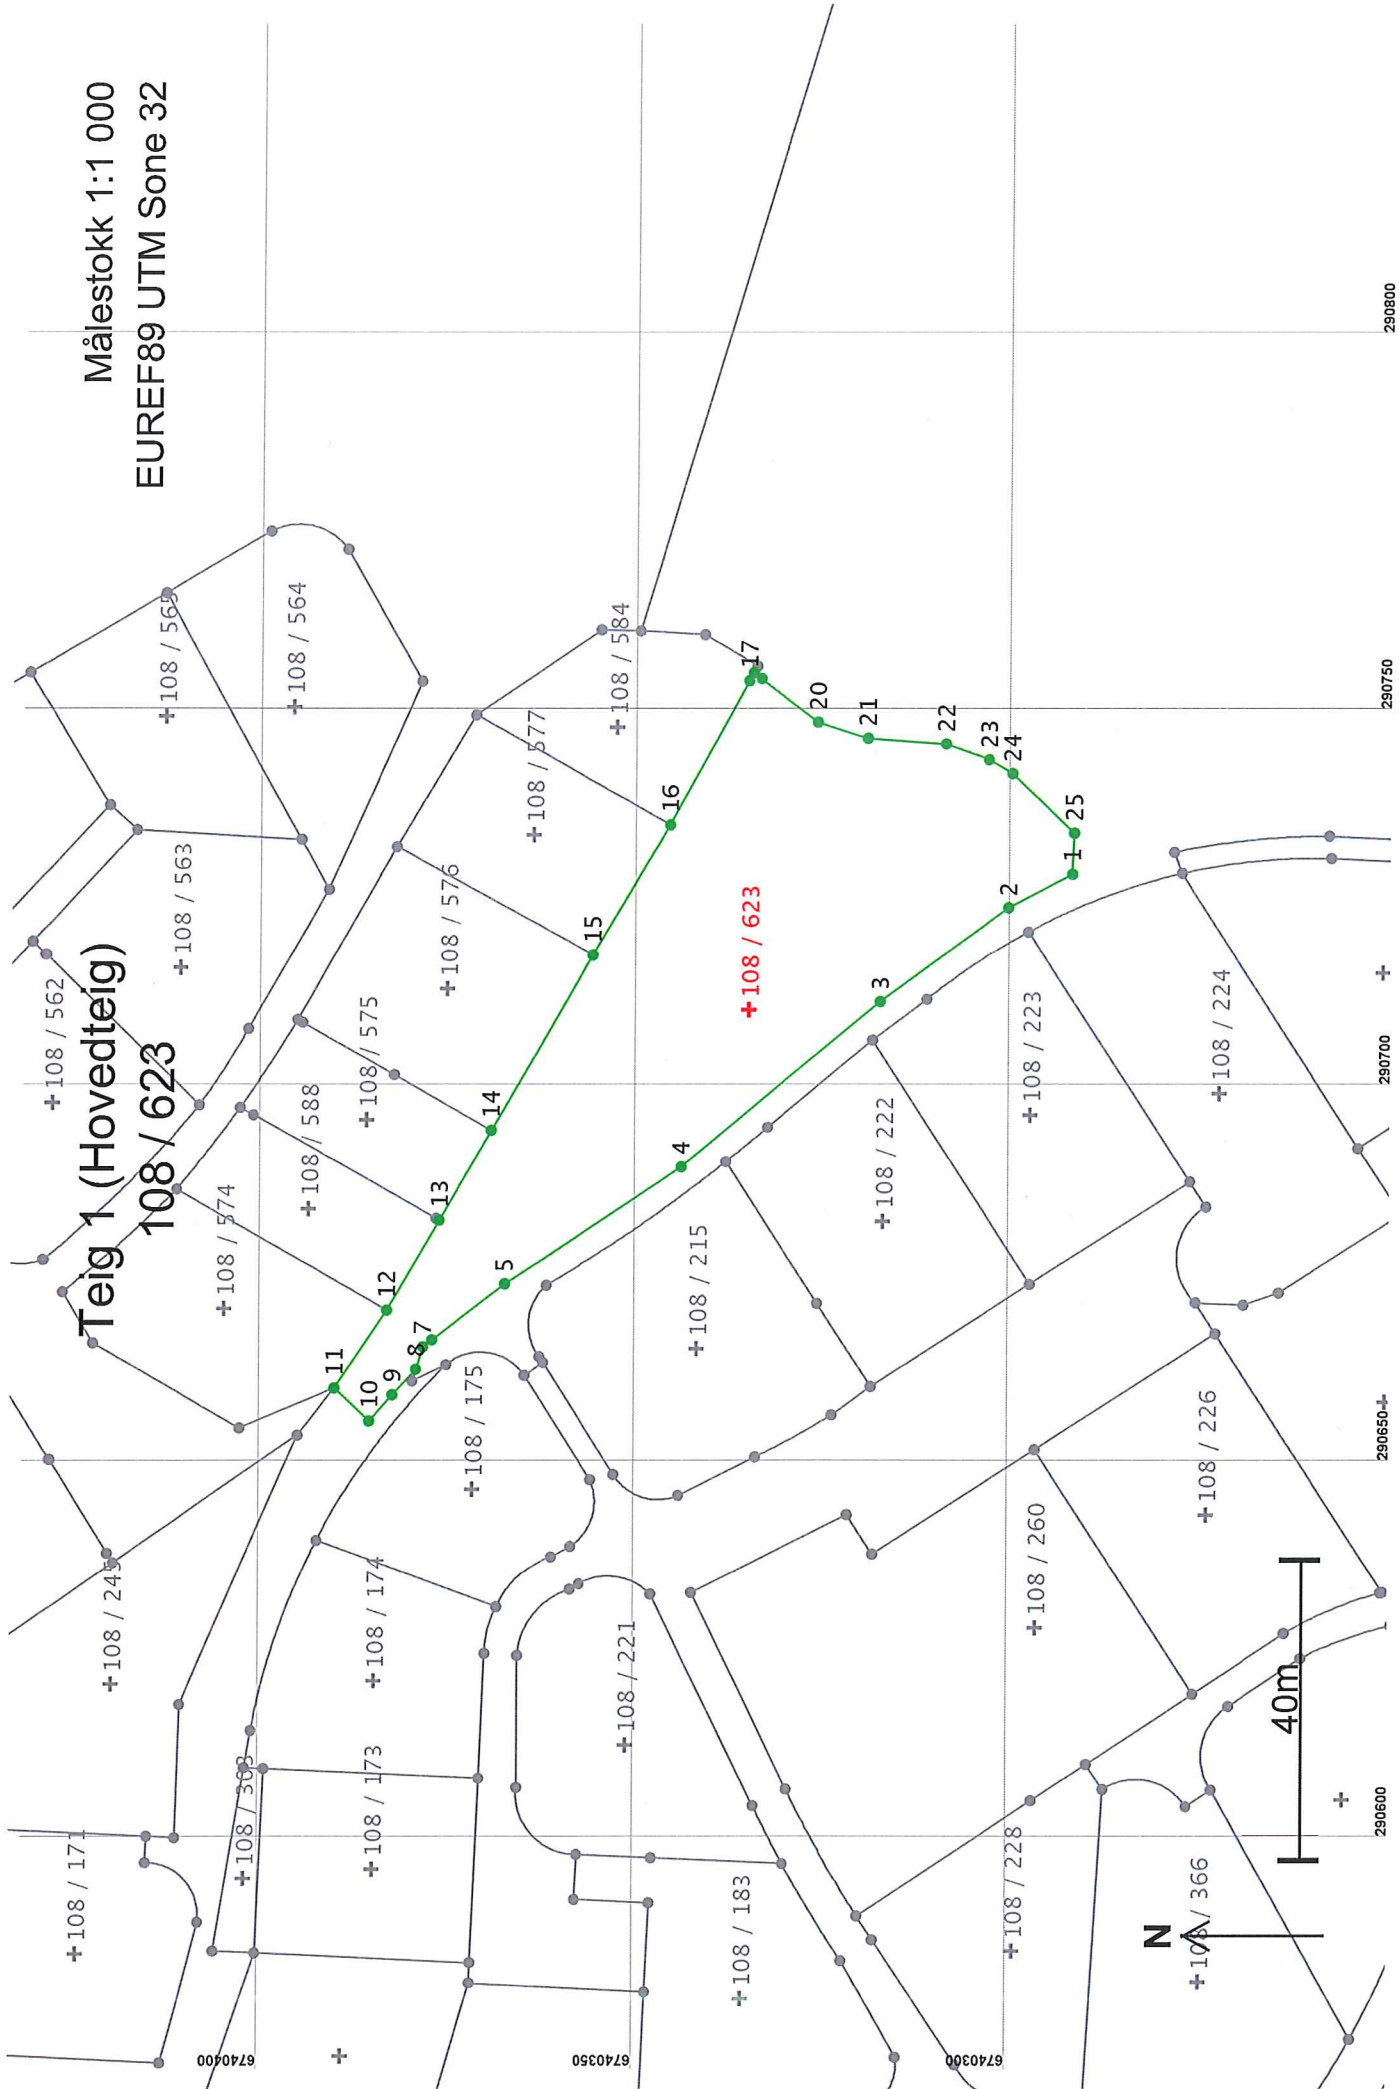

Teig 1 (Hovedteig)

108 / 623

Målestokk 1:1 000
EUREF89 UTM Sone 32

Areal og koordinater

Areal: 3 014,1

Arealmerknad:

Representasjonssystem: EUREF89 UTM Sone 32

Nord: 6740336

Øst: 290710

Grensepunkt / Grenselinje**Ytre avgrensing**

Løpnr	Nord	Øst	Grensemerke nedsatt i / Lengde Hjelpelinjetype	Målemetode	Nøyaktighet	Radius
1	6740292,55	290727,80	Jordfast stein Offentlig godkjent grensemerke 96 GPS kinematisk (Real time kinematic)	96 GPS kinematisk (Real time kinematic)	13	
2	6740301,04	290723,35	9,59 Ikke hjelpelinje Jordfast stein Offentlig godkjent grensemerke 96 GPS kinematisk (Real time kinematic)	96 GPS kinematisk (Real time kinematic)	13	
3	6740318,17	290710,89	21,18 Ikke hjelpelinje Fjell Offentlig godkjent grensemerke 96 GPS kinematisk (Real time kinematic)	96 GPS kinematisk (Real time kinematic)	13	
4	6740344,61	290688,91	34,39 Ikke hjelpelinje Fjell Offentlig godkjent grensemerke 96 GPS kinematisk (Real time kinematic)	96 GPS kinematisk (Real time kinematic)	13	
5	6740368,15	290673,33	28,22 Ikke hjelpelinje Jordfast stein Offentlig godkjent grensemerke 96 GPS kinematisk (Real time kinematic)	96 GPS kinematisk (Real time kinematic)	13	
6	6740377,85	290665,90	12,22 Ikke hjelpelinje Fjell Offentlig godkjent grensemerke 96 GPS kinematisk (Real time kinematic)	96 GPS kinematisk (Real time kinematic)	13	
7	6740379,05	290664,99	1,51 Ikke hjelpelinje Ikke spesifisert Umerket 69 Beregnet	69 Beregnet	13	
8	6740380,00	290661,99	3,15 Ikke hjelpelinje Ikke spesifisert Umerket 96 GPS kinematisk (Real time kinematic)	96 GPS kinematisk (Real time kinematic)	13	
9	6740383,17	290658,60	4,64 Ikke hjelpelinje Ikke spesifisert Offentlig godkjent grensemerke 96 GPS kinematisk (Real time kinematic)	96 GPS kinematisk (Real time kinematic)	13	
10	6740386,26	290655,13	4,65 Ikke hjelpelinje Ikke spesifisert Offentlig godkjent grensemerke 96 GPS kinematisk (Real time kinematic)	96 GPS kinematisk (Real time kinematic)	13	
11	6740390,88	290659,50	6,36 Ikke hjelpelinje Jord Offentlig godkjent grensemerke 96 GPS kinematisk (Real time kinematic)	96 GPS kinematisk (Real time kinematic)	13	
12	6740383,93	290669,84	12,46 Ikke hjelpelinje Jordfast stein Offentlig godkjent grensemerke 96 GPS kinematisk (Real time kinematic)	96 GPS kinematisk (Real time kinematic)	13	
13	6740376,95	290681,82	13,86 Ikke hjelpelinje Ikke spesifisert Umerket 96 GPS kinematisk (Real time kinematic)	96 GPS kinematisk (Real time kinematic)	13	
			13,81 Ikke hjelpelinje		14	

Løpnr	Nord	Øst	Grensemerke nedsett i / Lengde Hjelpelinjetype	Målemetode	Nøyaktighet	Radius
14	6740370,00	290693,75	Fjell Offentlig godkjent grensemerke 26,91 Ikke hjelpelinje	96 GPS kinematisk (Real time kinematic)	13	
15	6740356,60	290717,09	Fjell Offentlig godkjent grensemerke 20,10 Ikke hjelpelinje	96 GPS kinematisk (Real time kinematic)	13	
16	6740346,33	290734,37	Fjell Offentlig godkjent grensemerke 21,84 Ikke hjelpelinje	96 GPS kinematisk (Real time kinematic)	13	
17	6740335,85	290753,53	Fjell Offentlig godkjent grensemerke 1,22 Ikke hjelpelinje	96 GPS kinematisk (Real time kinematic)	13	
18	6740335,25	290754,59	Ikke spesifisert Umerket	69 Beregnet	13	
19	6740334,20	290753,79	1,32 Ikke hjelpelinje Jordfast stein Offentlig godkjent grensemerke	96 GPS kinematisk (Real time kinematic)	13	
20	6740326,62	290748,04	9,51 Ikke hjelpelinje Fjell Offentlig godkjent grensemerke	96 GPS kinematisk (Real time kinematic)	13	
21	6740319,98	290745,90	6,98 Ikke hjelpelinje Fjell Offentlig godkjent grensemerke	96 GPS kinematisk (Real time kinematic)	13	
22	6740309,52	290745,15	10,49 Ikke hjelpelinje Fjell Offentlig godkjent grensemerke	96 GPS kinematisk (Real time kinematic)	13	
23	6740303,79	290743,05	6,10 Ikke hjelpelinje Jordfast stein Offentlig godkjent grensemerke	96 GPS kinematisk (Real time kinematic)	13	
24	6740300,60	290741,21	3,68 Ikke hjelpelinje Jordfast stein Offentlig godkjent grensemerke	96 GPS kinematisk (Real time kinematic)	13	
25	6740292,33	290733,28	11,46 Ikke hjelpelinje Jordfast stein Offentlig godkjent grensemerke	96 GPS kinematisk (Real time kinematic)	13	
			5,48 Ikke hjelpelinje		14	