

Y 295150


Y 295200

Y 295250


Innmåling/kontroll av hus. Hordasmibakken

Gnr.137 Bnr.779, Lindås Kommune

X 6719300

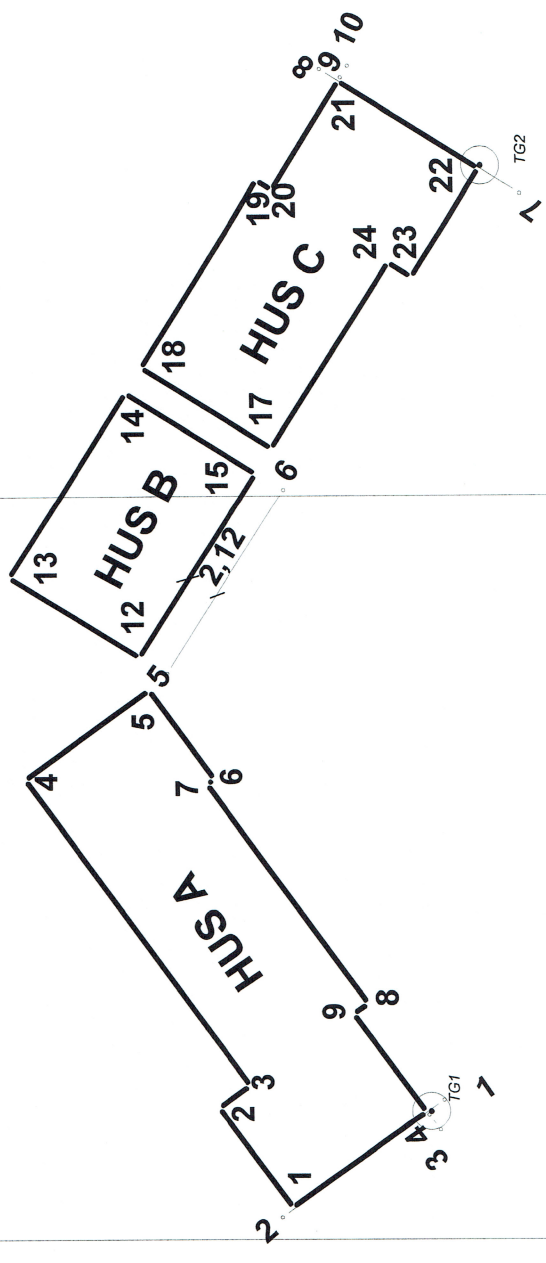

Innmåling/kontroll av hus, Gnr.137 Bnr.779
 Hordasmibakken, Lindås Kommune
 Markhus Bygg as
 Dato: 21/11/17
 Målestokk 1:500

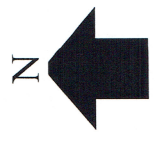

Innmålingstjenester as
Anerd K. Madson

hordsmi

00 hus A			
09_91			
05_1	5000	6719277.132	295152.133
05 2	5000	6719281.957	295158.825
05 3	5000	6719279.887	295160.315
05 4	5000	6719294.711	295180.880
05 5	5000	6719286.436	295186.844
05 6	5000	6719282.138	295180.883
05 7	5000	6719282.625	295180.530
05 8	5000	6719272.036	295165.839
05 9	5000	6719273.009	295165.138
05 10	5000	6719268.250	295158.534
05 11	5000	6719277.132	295152.133
09_99			
00 HUS B			
09_91			
05_12	5000	6719287.032	295189.051
05 13	5000	6719295.658	295194.494
05 14	5000	6719287.816	295206.926
05 15	5000	6719279.188	295201.484
05 16	5000	6719287.032	295189.051
09_99			
00 HUS C			
09_91			
05_17	5000	6719278.107	295203.198
05 18	5000	6719286.735	295208.640
05 19	5000	6719278.892	295221.073
05 20	5000	6719277.876	295220.432
05 21	5000	6719273.394	295227.537
05 22	5000	6719264.260	295221.775
05 23	5000	6719268.742	295214.671
05 24	5000	6719270.264	295215.631
05 25	5000	6719278.107	295203.198
09_99			

khord

-00 FF
-01 OOOOOOOOOOOO DDDDDDDDDDD VVVVVVVVVVVV KKKKKKKKKKKK OOOOOOOOOOOO
-02 SSSSSSSSSS KKKKKKKK NNNNNNNN TTTTTTTT TTTTTTTT II.III Bk MMMMMMM
-03 TTTTTTTTTT KKKKKKKK HHH.HHHH VVV.VVVV AAAA.AAA SS.SSS Bk MMMMMMM
-04 TTTTTTTTTT KKKKKKKK HHH.HHHH DDDD.DDD AAAA.AAA SS.SSS Bk MMMMMMM
-05 PPPPPPPPP KKKKKKKK XXXXXXXX.XXX YYYYYYY.YYY ZZZZ.ZZZ Bk MMMMMMM
-06 PPPPPPPPP KKKKKKKK PPPPPPP.PPP AAAAAA.AAA ZZZZ.ZZZ Bk MMMMMMM
-07 PPPPPPPPP KKKKKKKK dXXXXXX.XXX dYYYYY.YYY dZZZ.ZZZ Bk MMMMMMM
-08 Epi E1 E2 E3 E4
-09 Pi Sammenheng FF MMMMMMM
-00 Leica Geosystems AG
-00 Instrument: GX1230 GG Måledato: 21.11.2017
-00 Målejobb: khord Operatør: Johnny Sandvik
-00 Jobbeskrivelse: innmåling/kontroll av hus, Gnr.137 Bnr.779, Lindås

09_91					
05_1	9990	6719267.095	295159.349	48.319	0.014
05_2	9990	6719277.849	295151.471	48.586	0.023
09_99					
09_91					
05_3	9990	6719267.351	295157.348	48.280	0.015
05_4	9990	6719268.083	295158.335	48.344	0.013
09_99					
09_39					
05_tg1	1000	6719267.936	295158.581	48.626	0.020
09_99					
09_91					
05_5	9990	6719285.209	295187.960	48.422	0.043
05_6	9990	6719277.375	295200.386	48.373	0.024
09_99					
09_91					
05_7	9990	6719261.594	295220.162	48.288	0.012
05_8	9990	6719274.652	295228.314	47.962	0.025
09_99					
09_91					
05_9	9990	6719273.268	295227.764	48.124	0.019
05_10	9990	6719272.800	295228.523	47.664	0.019
09_99					
09_39					
05_tg2	1000	6719264.154	295221.971	48.623	0.024
09_99					

- Punkt 5-6 er målt 2, 12m ut fra gr.mur.
- Målt hus Linjer
- Målt topp gr. mur = TG1 og TG2

Innmålingstjenester A/s
Kjersti K. Madren