

ARNE KJÆILEN

Gbnr. 51/2

VIKAVEGEN 48 HUNDVIN

LINDÅS KOMMUNE


27-November-2017

Innmål utseppspunkt

Kummer.

Sendt KOF Fil Til
Postmottak Lindås Kommune

23/11 - 17

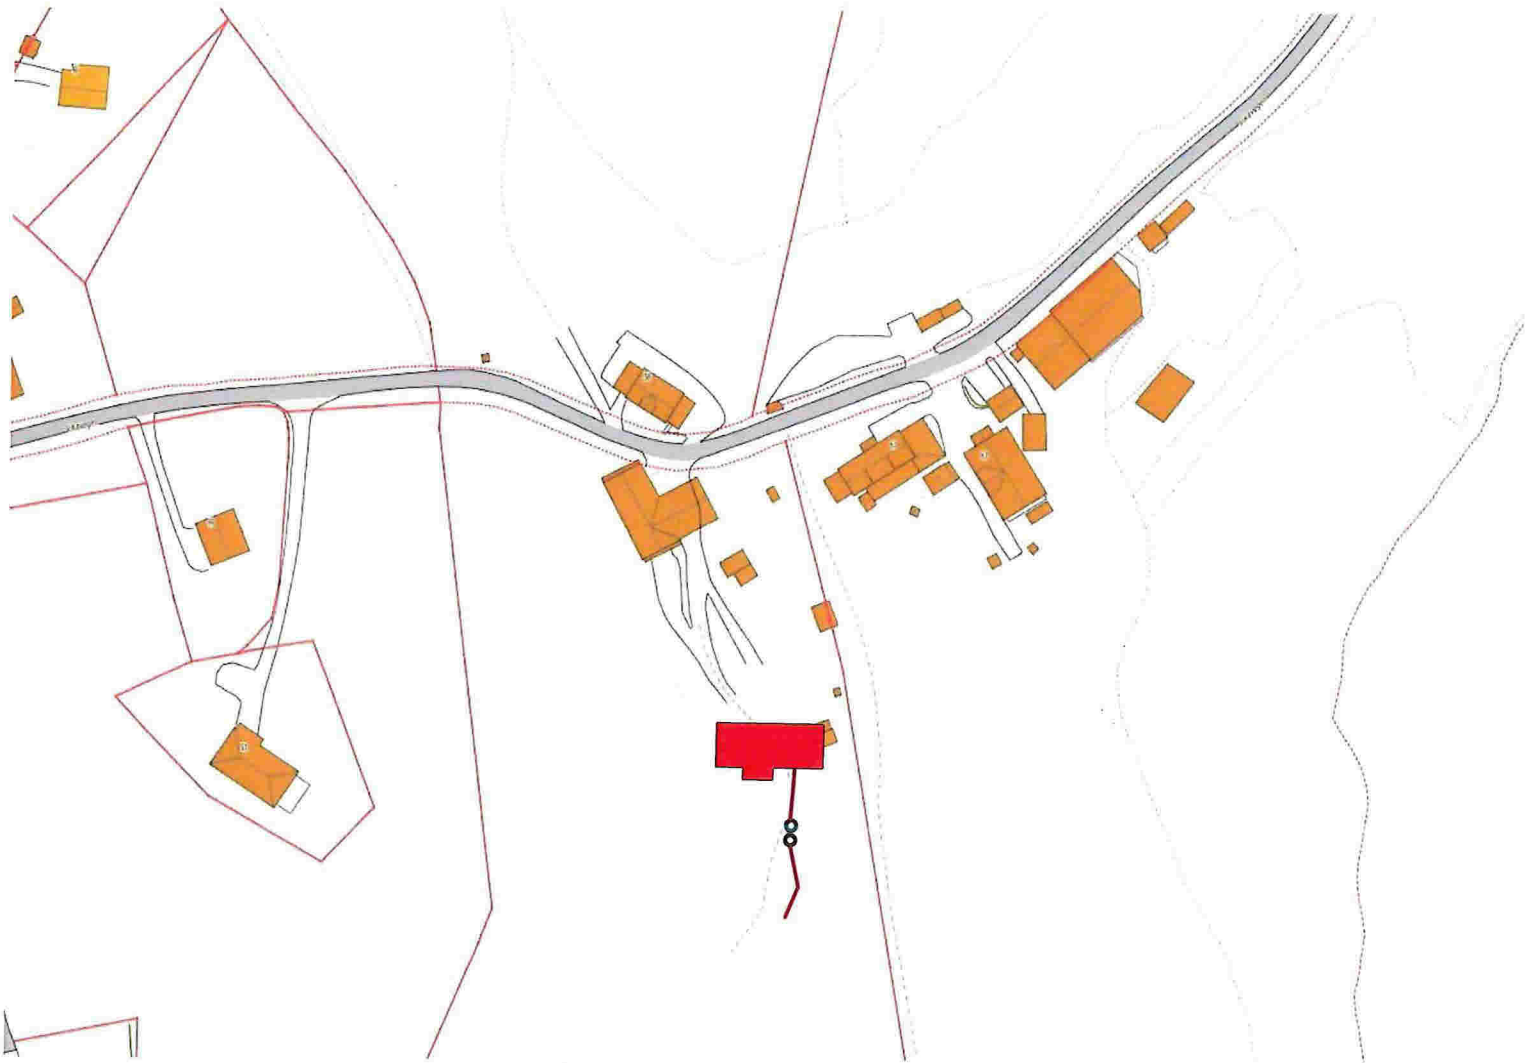

Stadfesting

NGIR stadfestar med dette at ARNE KJÆILEM i dag har levert
avfall på gjenvinningsstasjonen i KJÆVIK DALEM.

Dato: 12/5-15

For NGIR:

A handwritten signature in blue ink, appearing to be "Kjæilem", is written over a dashed horizontal line.

Øyvind Litangen - Kaland Trelast AS

Fra: Øyvind Litangen - Kaland Trelast AS <oyvind@kaland-trelast.no>
Sendt: 23. november 2017 10:02
Til: Postmottak@lindas.kommune.no
Emne: Gbnr 51/2 Saknr. 214/14
Vedlegg: Kloakk ArneKjeilen.kof

I forbindelse med innsending av ferdigmelding datert 23.11.17

Vedlagt innmålt utsleppspunkt og kummer Gbnr 51/2. Enebolig Arne Kjeilen Vikavegen 48 5956 Hundvin

Med vennlig hilsen

Kaland Trelast AS

Øyvind Litangen

Tlf. 99735513

E-post: oyvind@kaland-trelast.no <mailto:oyvind@kaland-trelast.no>

Kaland Trelast AS <<http://www.kalandtrelast.no/>> / medlem av Byggeriet <<http://www.byggeriet.no/>> og Mesterhus <<http://www.mesterhus.no/>>

Postadresse : 5953 Fønnes